


BYGGLOVSOMRÅDET

BYGGLOVSOMRÅDET

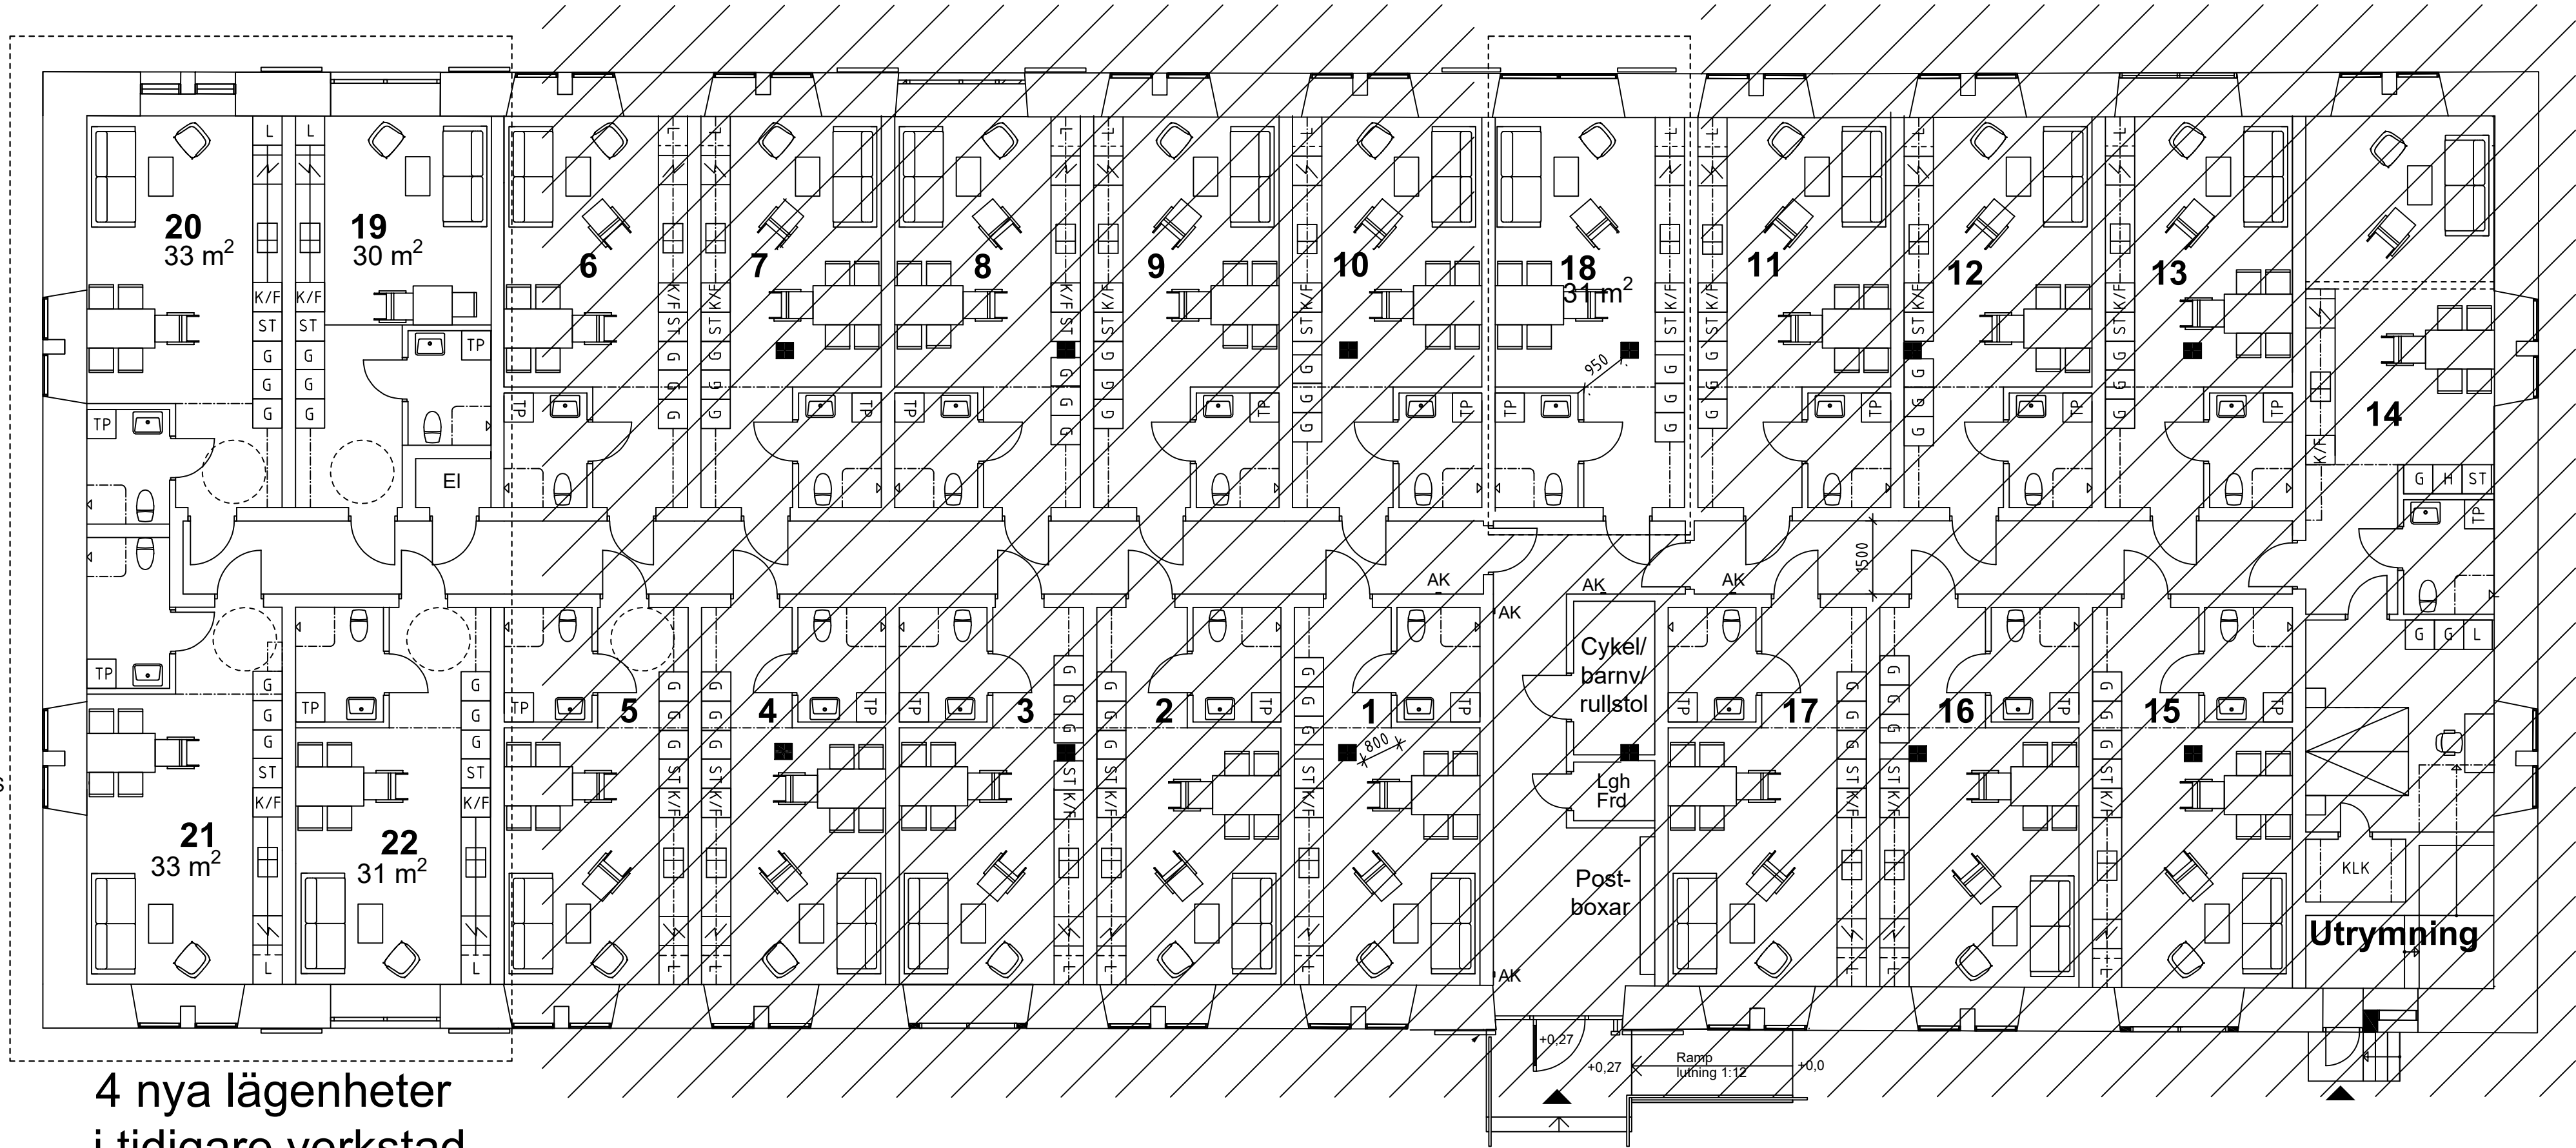

NYTT FÖNSTER I  
BEF ÖPPNING  
BEF DÖRR RIVES

4 nya lägenheter  
i tidigare verkstad

Entréplan

Uppdaterad bruttoarea (inkl 4 nya lgh): 1005,6 kvm

Boarea ny lägenhet ca 31 m<sup>2</sup>  
Förråd flyttas till vindsvåning  
1 tillgängligt förråd finns på entréplan

FÖRKLARINGAR

ALLA MTT ANGES I MM  
RAMP, TRAPPOR OCH VILPLAN,  
IMPREGNERAT TRÄ ELLER LIKN

FÖRESKRIFTER

NYA FÖNSTER I NYA LÄGENHET,  
UTSEENDE LIKA ÖVRIGA FÖNSTER I  
BYGGNADEN

HÄNVISNINGAR

B	UPPDATERAD BRUTTOAREA	VL	250312
A	4 NYA STUDENTLÄGENHETER	VL	250218
BET	ANT	ÄNDRINGEN AVSER	SIGN

LAFLAMME ARKITEKTER

BYGGLOVSHANDLING

UPPDAG NR	RITAD/KONSTR AV	HANDLÄGGARE
DATUM	ANSVARIG	VLE
2024-12-13	Rickard Nyman	
PRÄSTKAMMAREN 2, HÄSSELBY		
ENTRÉPLAN		
HELSKALA	HALVSKALA	NUMMER
1:100	1:200	A-40.1-01

B

ORIGINALSKALA 1:100 0 1 2 4 6 8 10 METER