




BYGGLOVSOMRÅDET/ JUSTERING PLANLÖSNING LGH

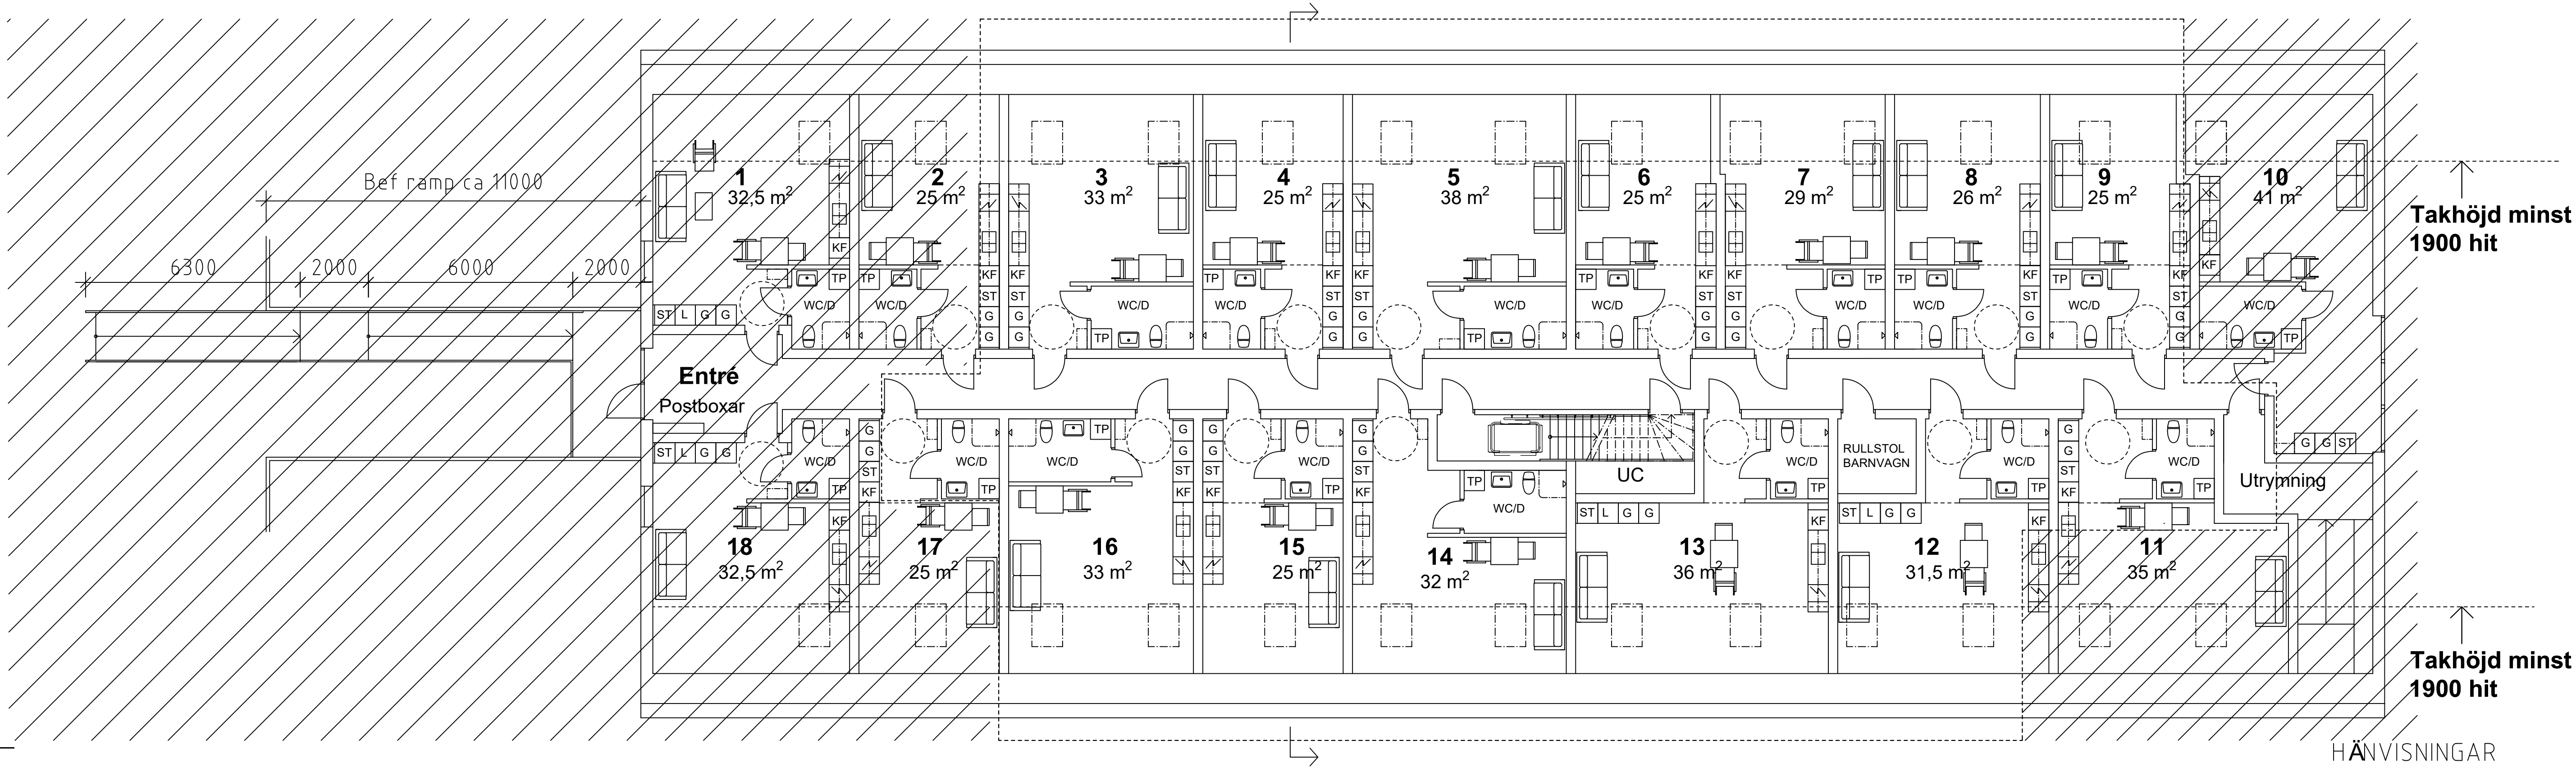

Plan 1 tr BOA se respektive lgh

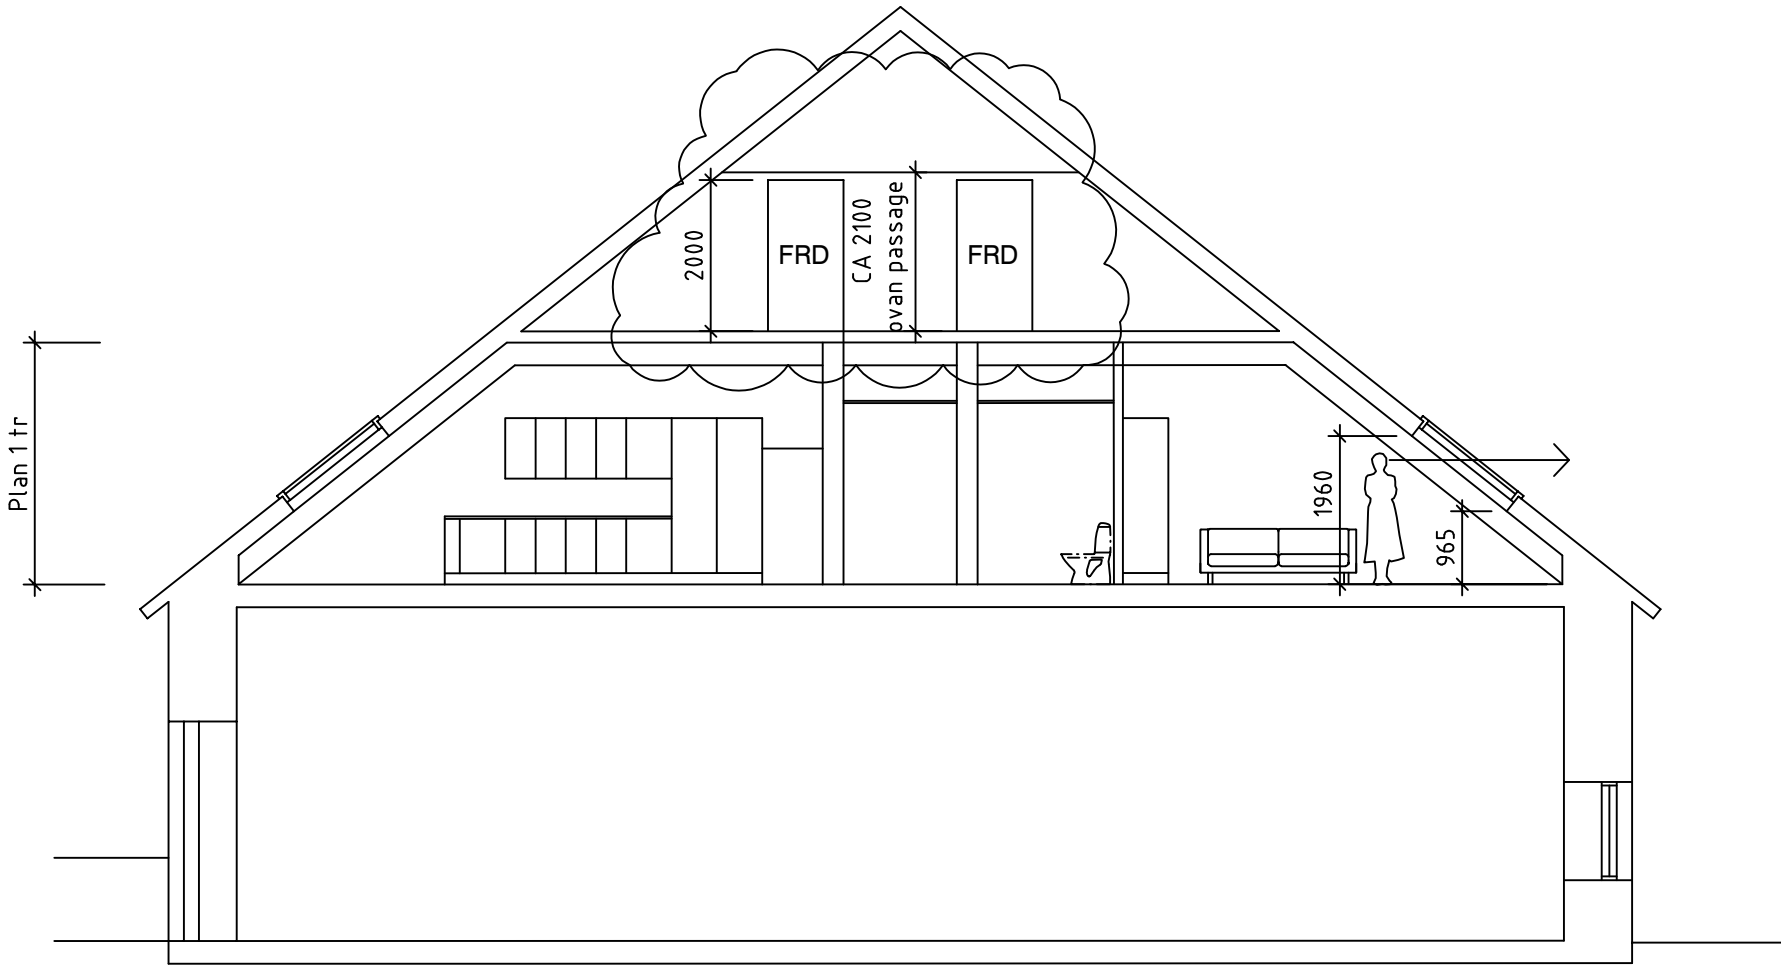

Sektion

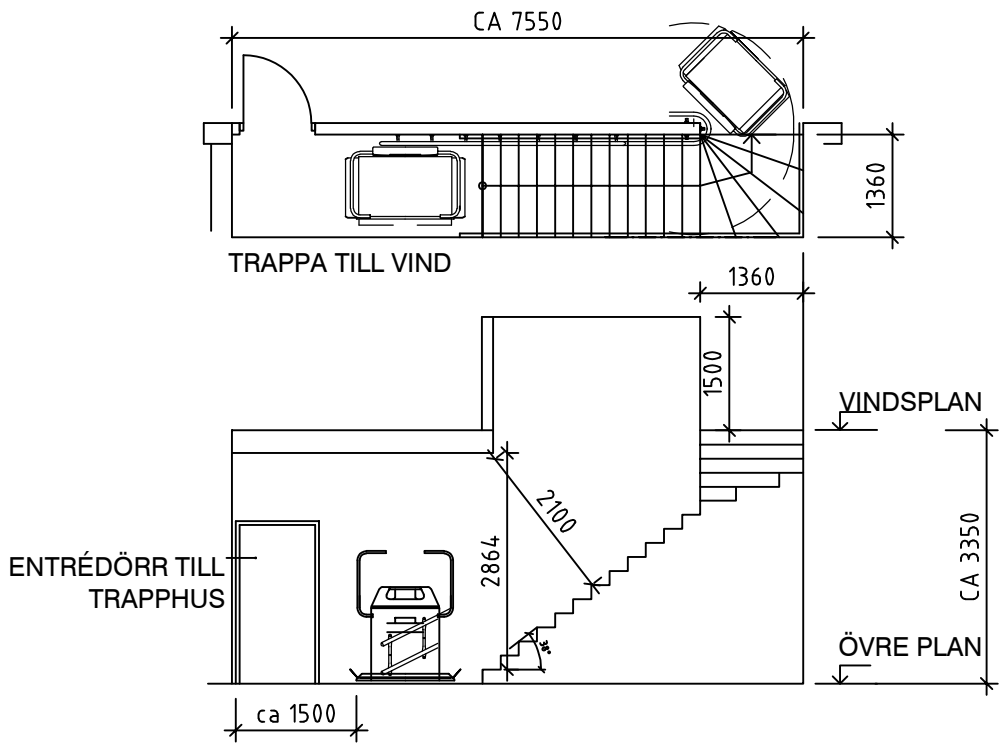

Plan/sektion trapphus till vind

B	KOMPLETTERING MÅTT VIND	VL	250312
A	JUSTERING TRAPPHUS FÖR HISS	VL	250218
BET	ANT	ÄNDRINGEN AVSER	SIGN

DATUM

LAFLAMME ARKITEKTER

BYGGLOVSHANDLING

UPPDAG NR

RITAD/KONSTR AV

ANSVARIG

PRÄSTKAMMAREN 2, HÄSSELBY

ÖVRE PLAN

ORIGINALSKALA 1:100



HELSKALA

1:100

1:200

A-40.1-02

BET

B