


TEKNOLOGI AB  

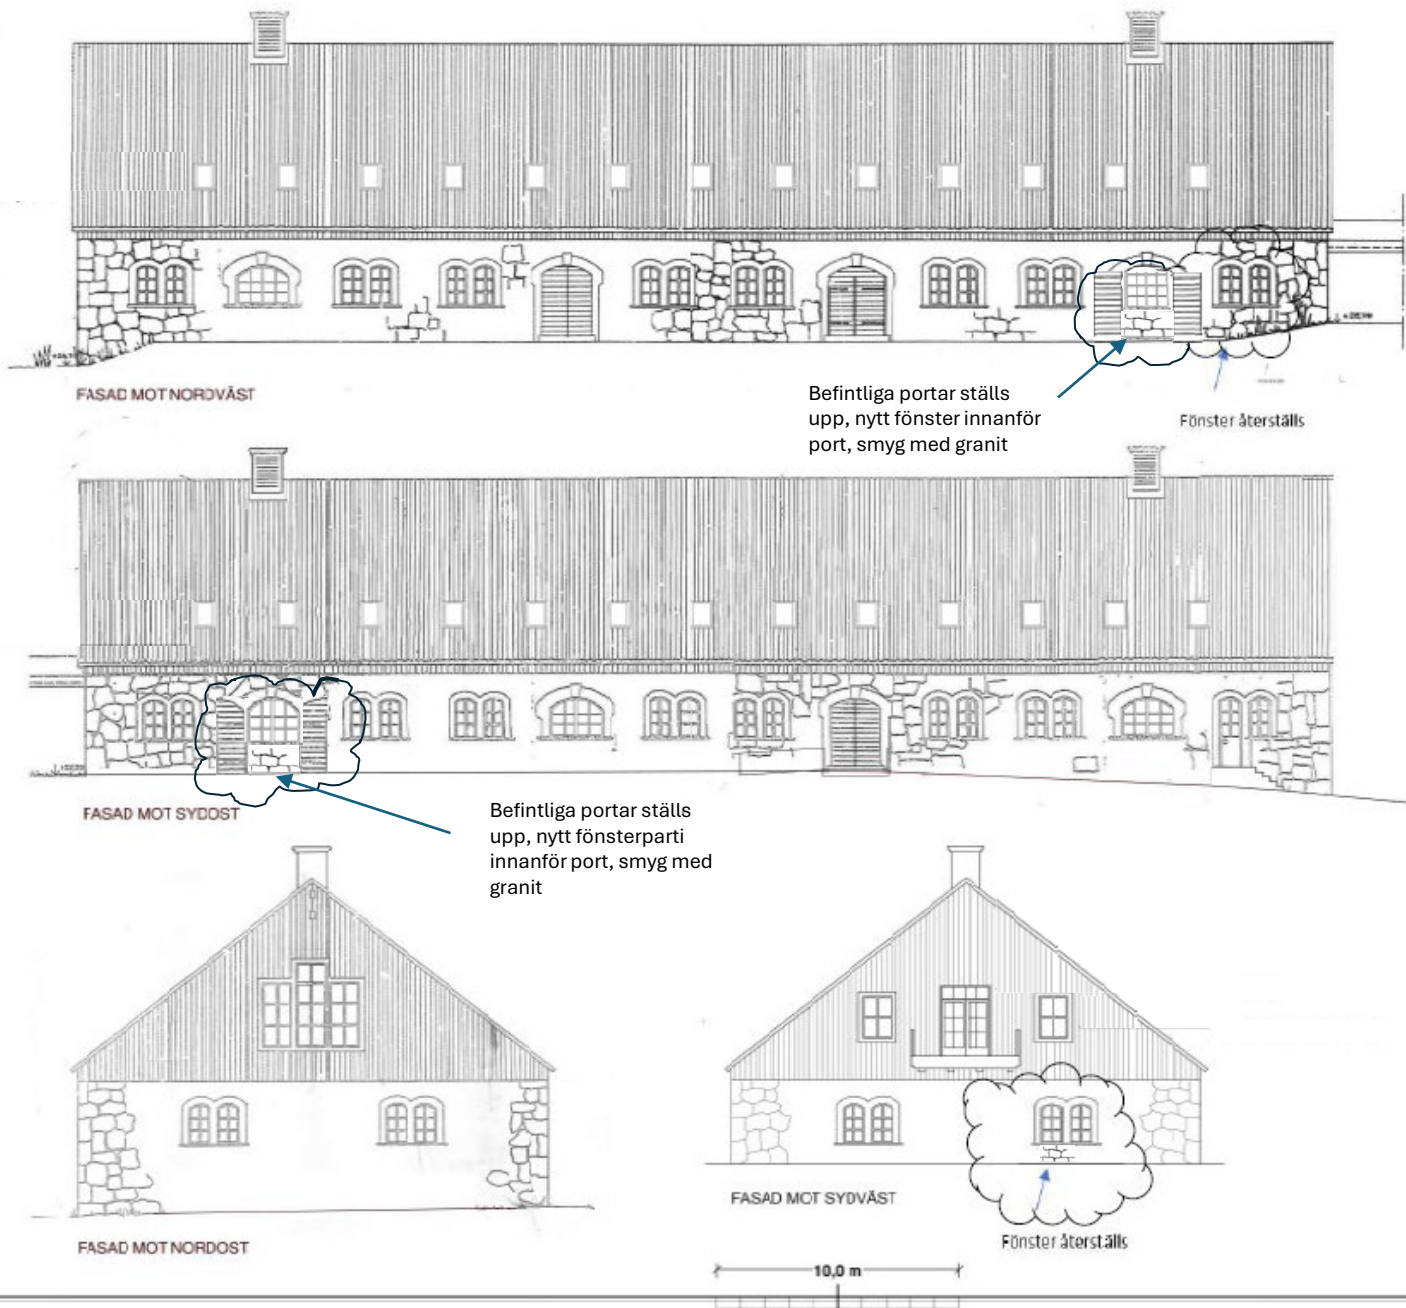

BEFINTLIG FASAD MOT SYDVÄST



BEFINTLIG FASAD MOT NORDÖST

## BYGGLOVHANDLING

Prästskamaren 2 Hässelby

Ombyggnad av Plan 1 trappa till studentbostäder

Bearbetade fasadritningar från tidigare bygglovansökan.

B justering fasad 250312

A justering fönster BV 250918

## BYGGLOVHANDLING



~~ANILUR HÄSSELBY~~  
PRÄSTSKAMAREN 2

BYGGLOV - PRÄSTSKAMAREN 2 KB

ANILUR HÄSSELBY  
PRÄSTSKAMAREN 2


SKALA 1:100  
1:200  
A4-10 B