


Inkom till Stockholms stadsbyggnadskontor - 2025-05-14, Dnr 2024-10198

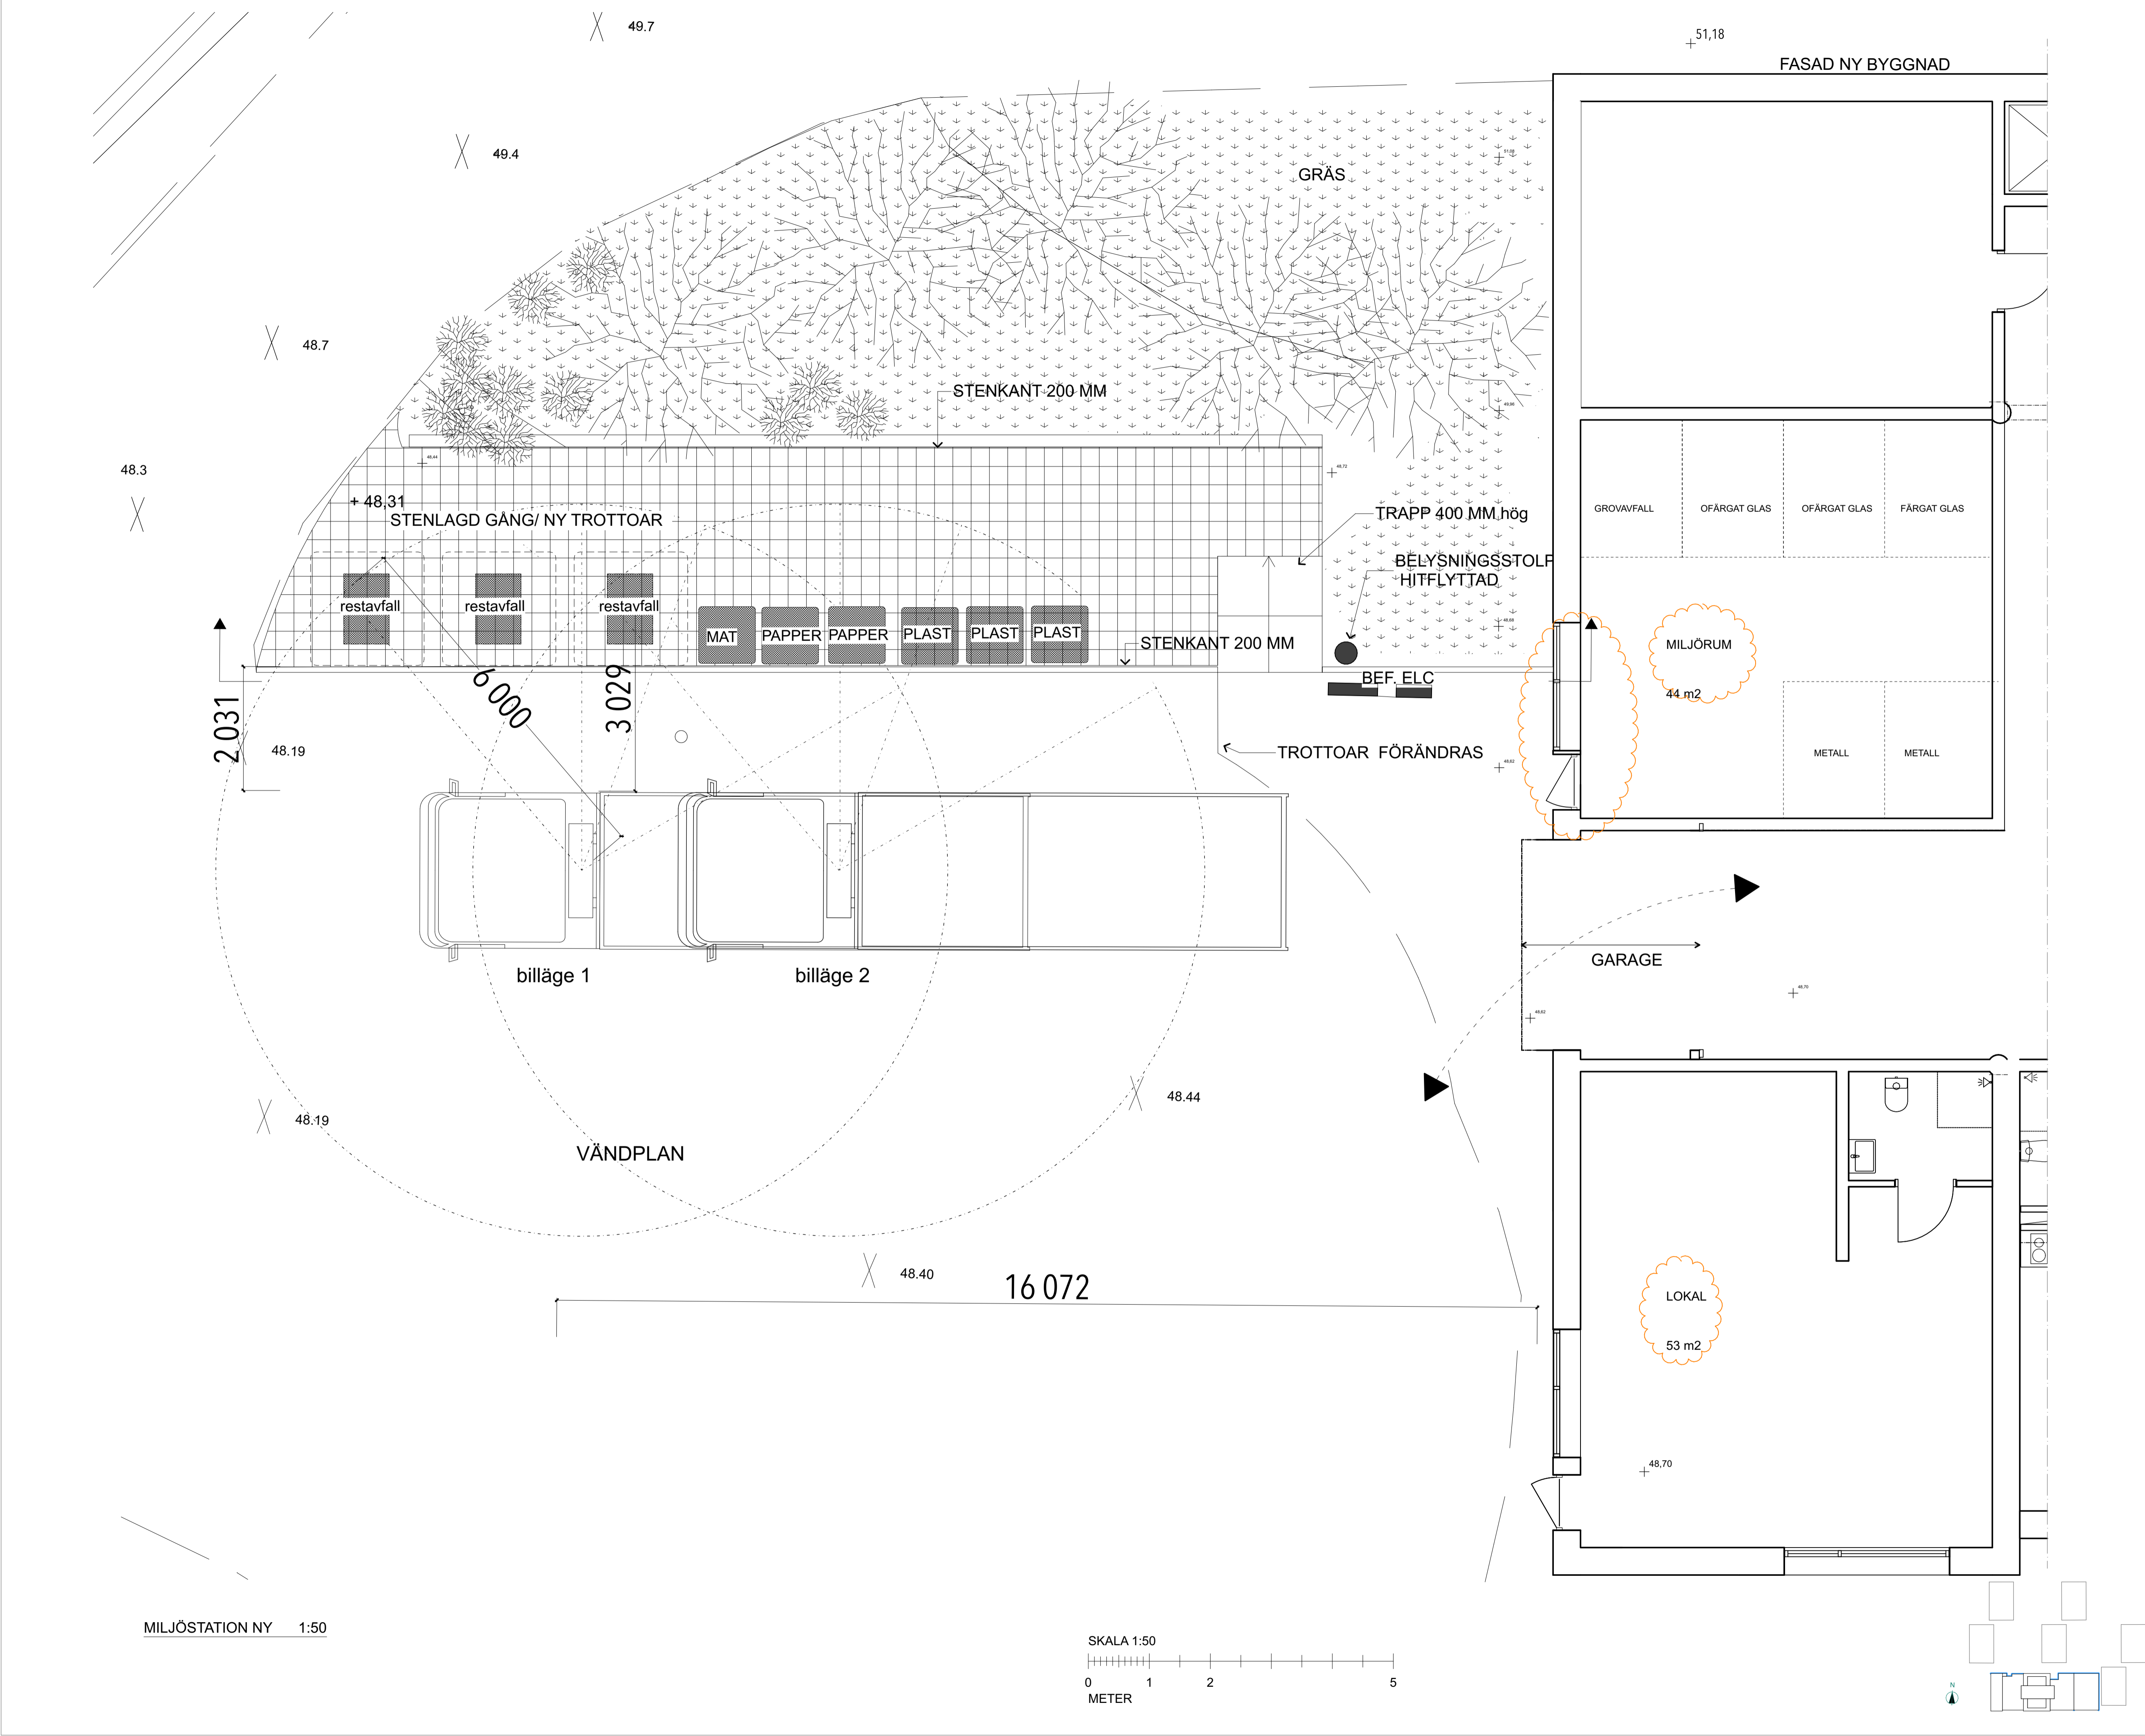

FÖRKLARINGAR

MÅTT ANGES I MM.PLUSHÖJD ANGES I METER.

3 st 5 kubiks bottentömmande kärl av typen UWS. Placering i mitten av stationen.
Fraktion: Restavfall.

6st 3 kubiks bottentömmande kärl MOLOK DOMINO
Fraktion: Plast, papper och matavfall

Nytt miljörum med fraktioner:
Metall ,Glas ofärgat, färgat, Grovavfall, Tidningar

Avståndet mellan hämtfordonets angöringsplats och behållarens mitt är ca 3 meter.
Placeringen medför hämtning av miljöarbetare utan gångavstånd och utan lyftkrav, utan bilen kan vända om på befintlig vändplats och lyft kärlen med kran. 6 meters radie.
Hämtfordonet kan vända på vändplan men måste över trottoarkant, som planeras sänkas. Det fungerar även att vända upp på Fjärdholmsgränd och backa.

En stenlagd gång planeras ovanför kärlen , vilket underlättar vid avlämning av sopor.

Trottoaren förändras och kantsten utjämnas.

HÄNVISNINGAR

G	FLER KOORDINATPUNKTER	20250310	LTAPPER
F	4 st poolplatser för bilar borttages	20250310	LTAPPER
E	SKÄRMTAK BORTTAGES ÖV.CYKELPLATSER	20250310	LTAPPER
D	LOKALFLYTT FÖNSTER DÖRR HÖJD 94,00	20250310	LTAPPER
C	Material kulörer redovisas	2025 01 17	LTAPPER
B	AVFALLSKÄRL OMPLACERADE	2024 12 19	LTAPPER
A	REV EFTER TIL KRAV	2024 08 08	LTAPPER

BET	ANT	ÄNDRINGS AVSER	DATUM	Sgn.
-----	-----	----------------	-------	------

BYGGLOVHANDLING			
		ELSA STUDIO	
KV.HEMHOLMEN, VÄRBERG			
BYGGHERRE	BRF ELSA		
A	Bernt Tapper ab		
K	Borglund Byggkonsult AB		
VVS	EMINO Consult AB		
UPPDRAG NR	REDAV AV	HANDLAGGARE	
1034	LT	L.Tapper	
DATUM	ANSVARIG		
240614	BJÖRN AASERUD		
MILJÖSTATION PLAN			
SKALA A1	NUMMER		BET
1:50	A-00-06		G