
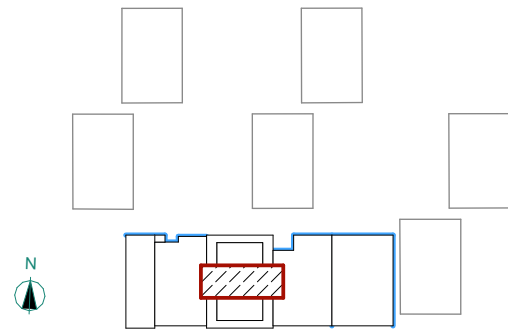
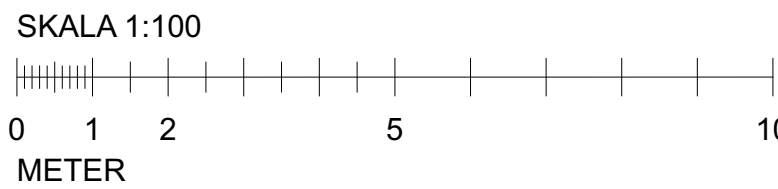


FÖRKLARINGAR

MÄTT ANGES I MM.PLUSHÖJD ANGES I METER.

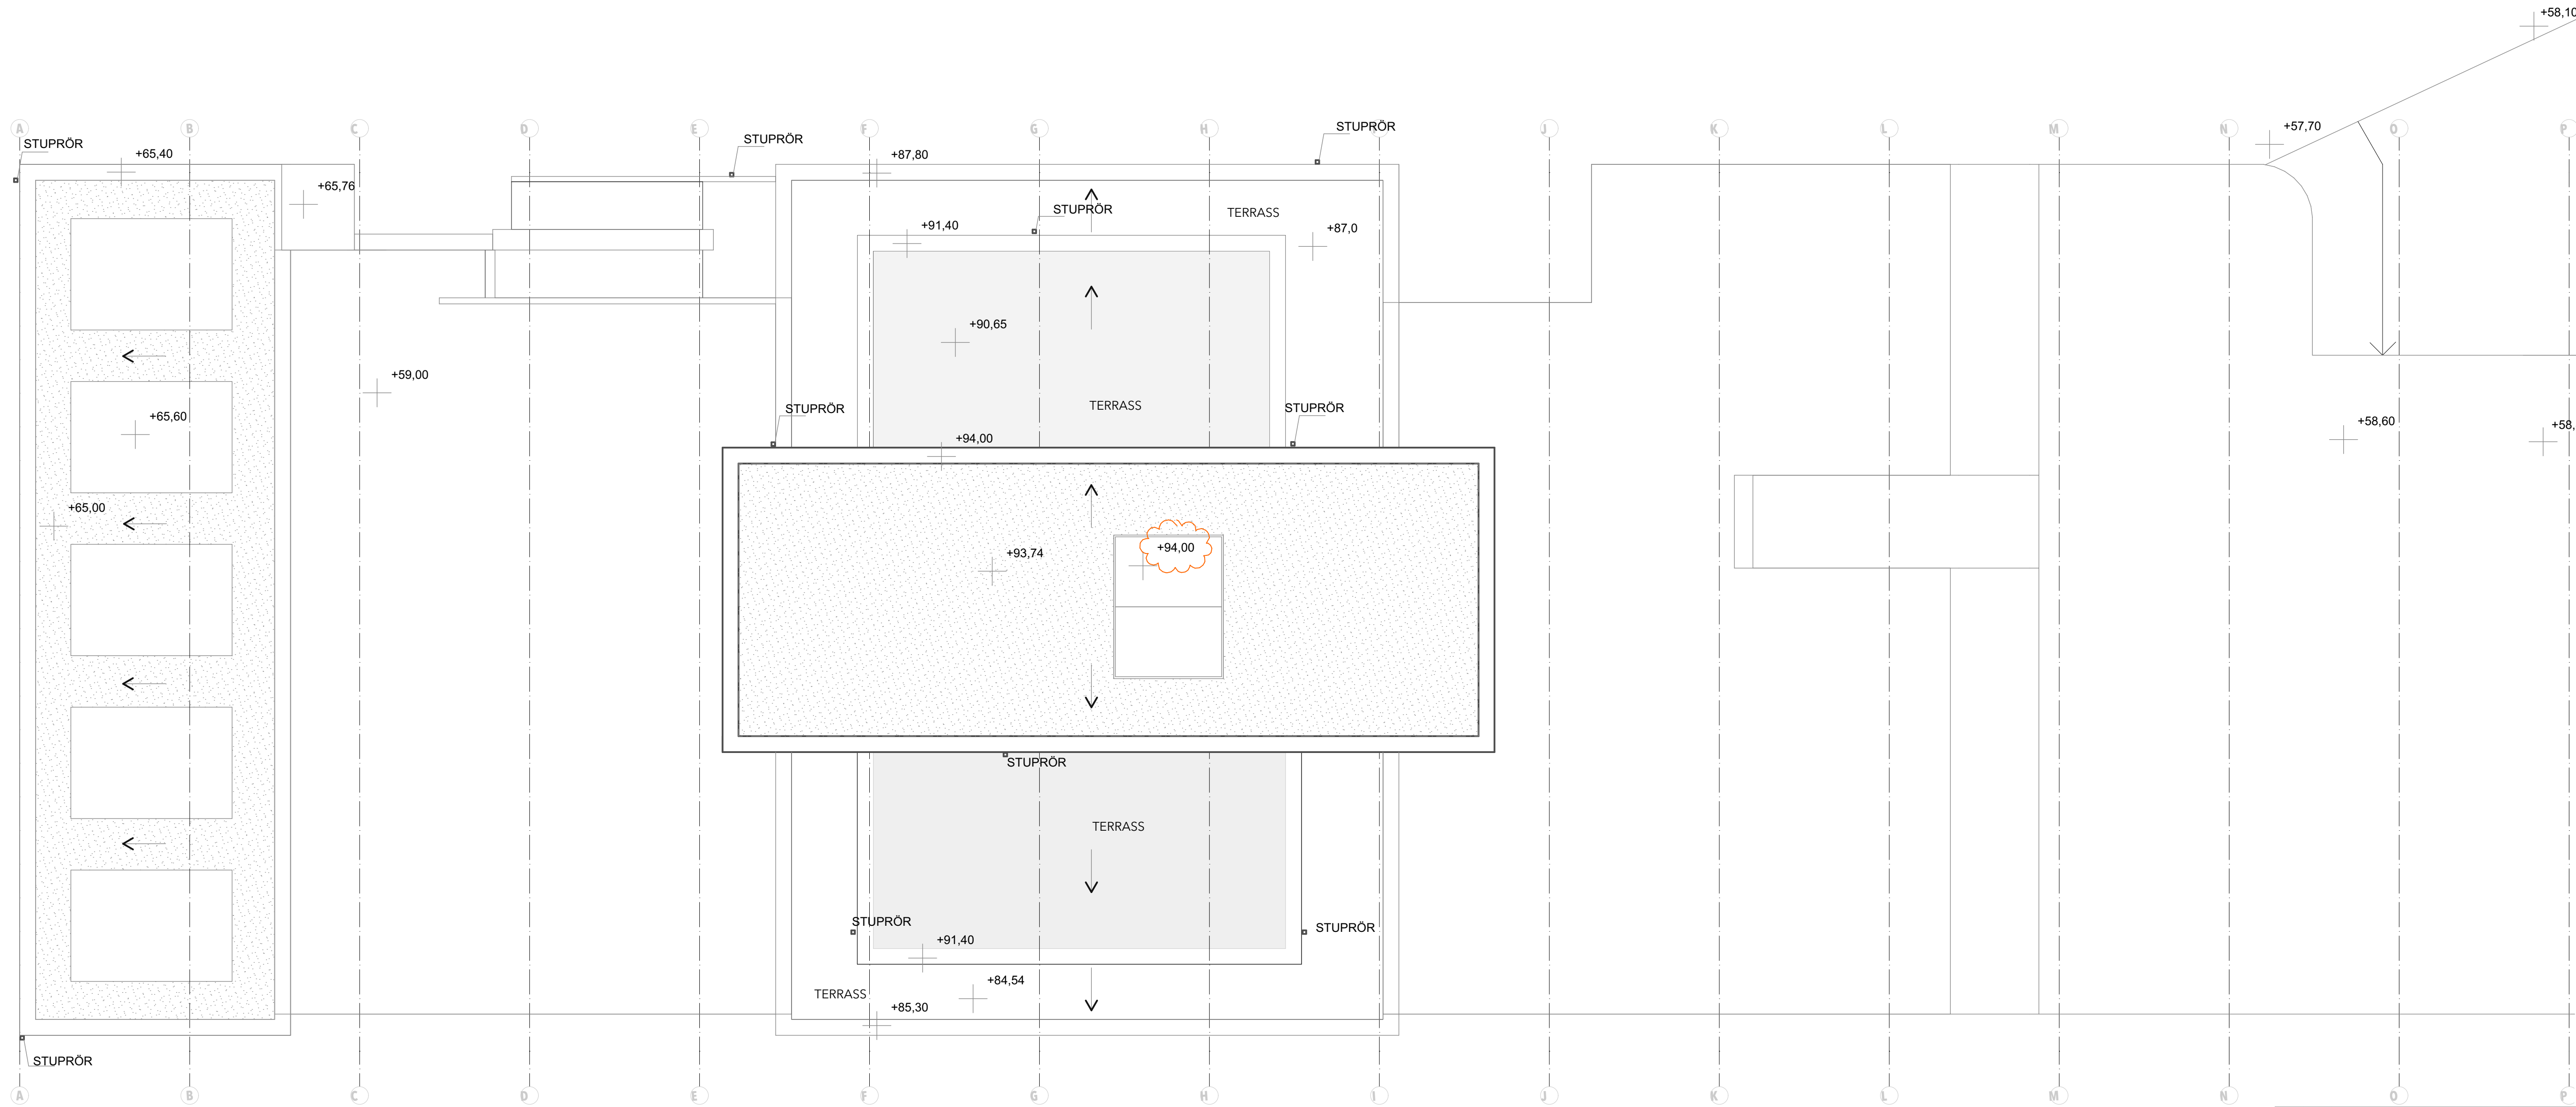

G	FLER KOORDINATPUNKTER	20250310	LTAPPER
F	4 st poolplatser för bilar borttages	20250310	LTAPPER
E	SKÄRMTAK BORTTAGES ÖV.CYKELPLATSER	20250310	LTAPPER
D	LÖKALFLYTT FÖNSTER DÖRR HÖJD 94,00	20250310	LTAPPER
C	Material kulörer redovisas	2025 01 17	LTAPPER
B	AVFALLSKÄRL OMPLACERADE	2024 12 19	LTAPPER
A	REV EFTER TIL KRÄV	2024 08 08	LTAPPER

BET	ANT	ÄNDRING AVSER	DATUM	Sign.
BYGGLOVHANDLING				
<div><div>ELSA</div><div>ELSA STUDIO</div><div>KV.HEMHOLMEN, VÄRBERG</div></div>				
BYGGHERRE	BRF ELSA			
A	Bernt Tapper ab			
K	Borglund Byggskonsult AB			
VVS	EMINO Consult AB			
UPPDRAG NR	1034	REDAV AV	LT	HANDLAGGARE
DATUM	240614	ANSVARIG	BJÖRN AASERUD	LTapper
TAKPLAN				
SKALA	A1	NUMMER	A-41-1-01-10	BET
1:100				G