


FÖRKLARINGAR

MÄTT ANGES I MM.PLUSHÖJD ANGES I METER.

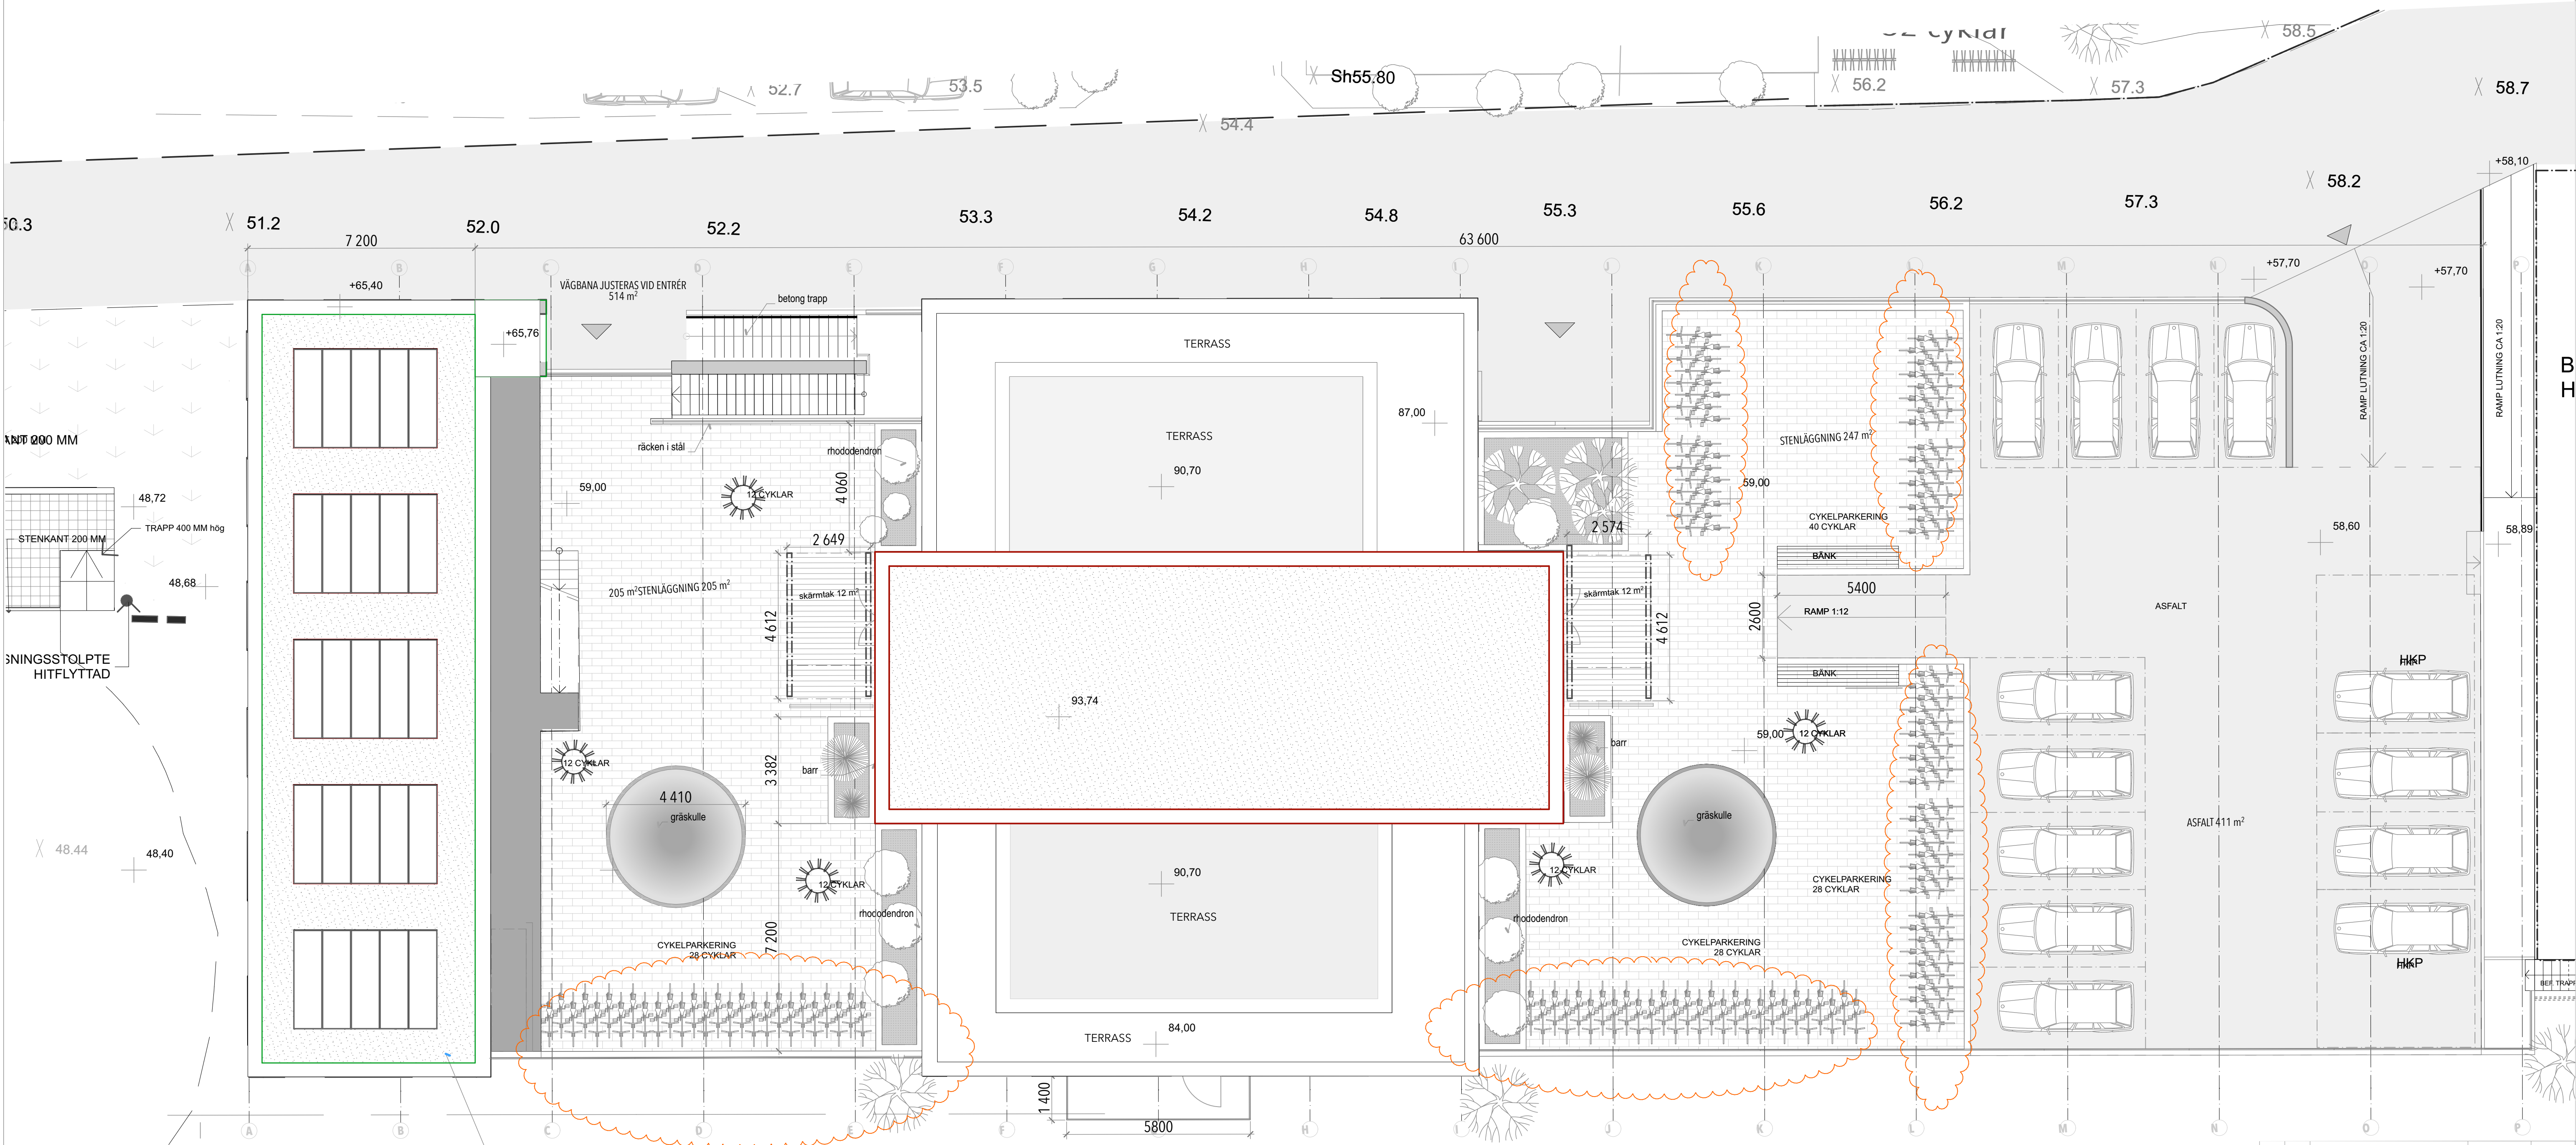

50.3 51.2 52.0 52.2 53.3 54.2 54.8 55.3 55.6 56.2 57.3 58.2 58.7

7200 63600

+65.40 +65.76

VÄGBANA JUSTERAS VID ENTRÉ 514 m²

belong trapp

räcken i stål

rhododendron

4060

2649

skärmtak 12 m²

4612

3382

barr

rhododendron

7200

4410 gräskulle

CYKELPARKERING 28 CYKLAR

205 m² STENLÄGGNING 205 m²

59.00

12 CYKLAR

90.70

TERRASS

84.00

TERRASS

87.00

2574

skärmtak 12 m²

4612

barr

12 CYKLAR

rhododendron

59.00

12 CYKLAR

5400

RAMP 1:12

BÄNK

STENLÄGGNING 247 m²

CYKELPARKERING 40 CYKLAR

ASFALT

411 m²

HKP

HKP

BER TRAPP

SEDUM

STENKANT 200 MM

TRAPP 400 MM hög

SNINGSSTOLPTE HITFLYTAD

48.72

48.68

48.44

48.40

SKALA 1:100

0 1 2 5 10

METER

G	FLER KOORDINATPUNKTER	20250310	LTAPPER
F	4 st poolplatser för bilar borttages	20250310	LTAPPER
E	SKÄRMTAK BORTTAGES ÖV.CYKELPLATSER	20250310	LTAPPER
D	LÖKALFLYTT FÖNSTER DÖRR HÖJD 94,00	20250310	LTAPPER
C	Material kulörer redovisas	2025 01 17	LTAPPER
B	AVFALLSKÄRL OMPLACERADE	2024 12 19	LTAPPER
A	REV EFTER TIL KRAV	2024 08 08	LTAPPER

BET	ANT	ÄNDRING AVSER	DATUM	Sign.
BYGGLOVHANDLING				
		ELSA STUDIO		
		KV.HEMHOLMEN, VÄRBERG		
BYGG- HERRE	BRF ELSA			
A	Bernt Tapper ab			
K	Borglund Byggkonsult AB			
VVS	EMINO Consult AB			
UPPDRAG NR	BESÖK AV		HANDLAGGARE	
1034	LT		L.Tapper	
DATUM	ANSVARIG			
240614	BJÖRN AASERUD			
MARKPLAN				
SKALA	A1	NUMMER	BET	
1:100		A-00-08	G	