


FÖRKLARINGAR

MÄTT ANGES I MM. PLUS HÖJD ANGES I METER.

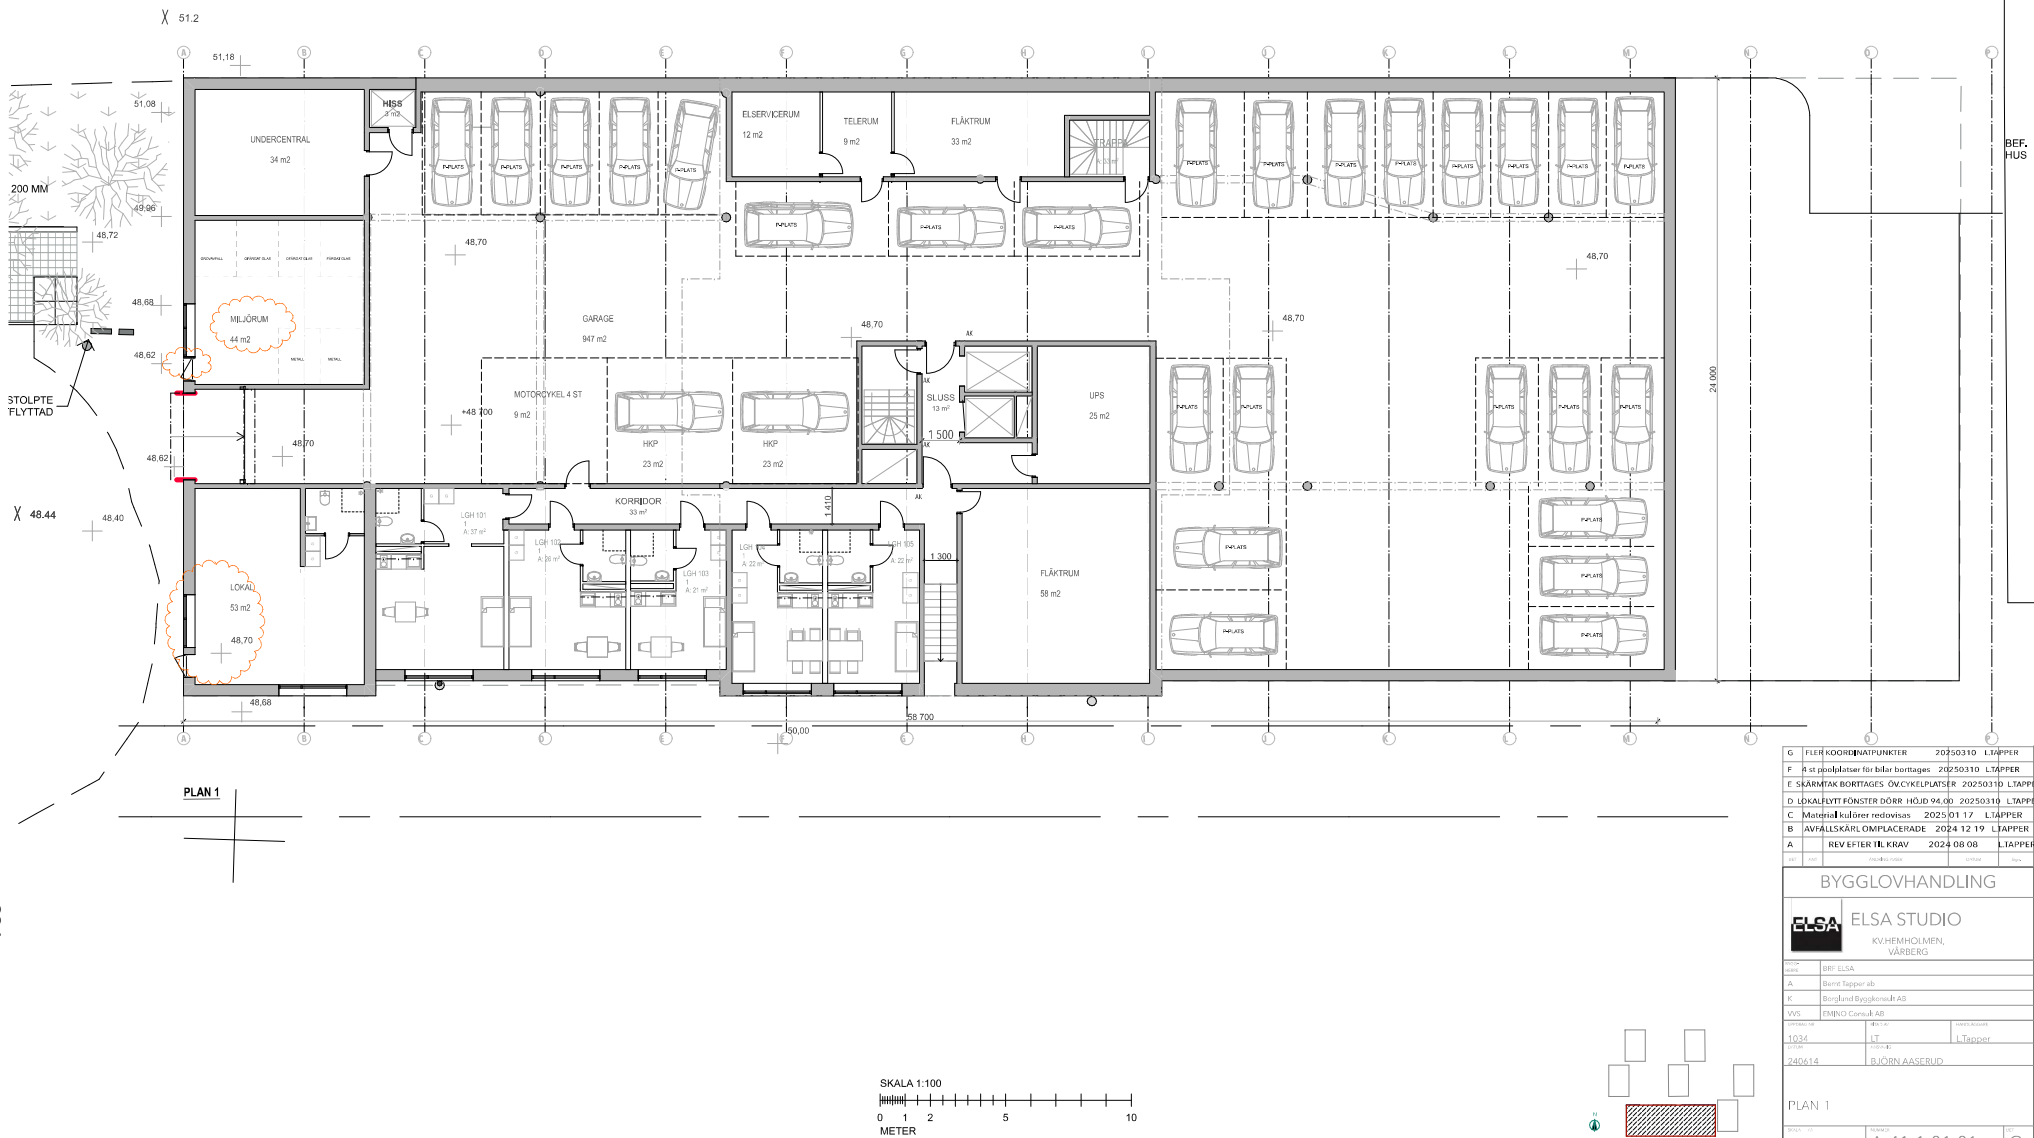

G	FILER KOORDINATPUNKTER	20250310	L.TAPPER
F	R ut poolplatser för bilar borttages	20250310	L.TAPPER
E	SKÄRMATAK BORTTAGES ÖV CYKELPLATSER	20250310	L.TAPPER
D	LOKALETT FÖNSTER DÖRR HÖJD 94,00	20250310	L.TAPPER
C	Material kulörer redovisas	20250117	L.TAPPER
B	AVFALLSKÄRL OMPLACERADE	20241219	L.TAPPER
A	REVETER ILL KRAV	20240808	L.TAPPER
BYGGLOVHANDLING			
ELSA STUDIO KV. HEMHOLMEN, VÄRBERG			
PROJEKTANT	BPP ELSA		
A	Barni Tapper ab		
K	Borglund Byggnads AB		
VVS	EMNGO Consult AB		
PROJEKT NR	10324	BYGGLOV NR	L.Tapper
PROJEKT	240614	BYGGLOV NR	B.JÖRN AASERUD
PLAN 1			
BYGGLOV NR	1:100	BYGGLOV NR	A-41-1-01-01
			G