


FÖRKLARINGAR

MÅTT ANGES I MM.PLUSHÖJD ANGES I METER.

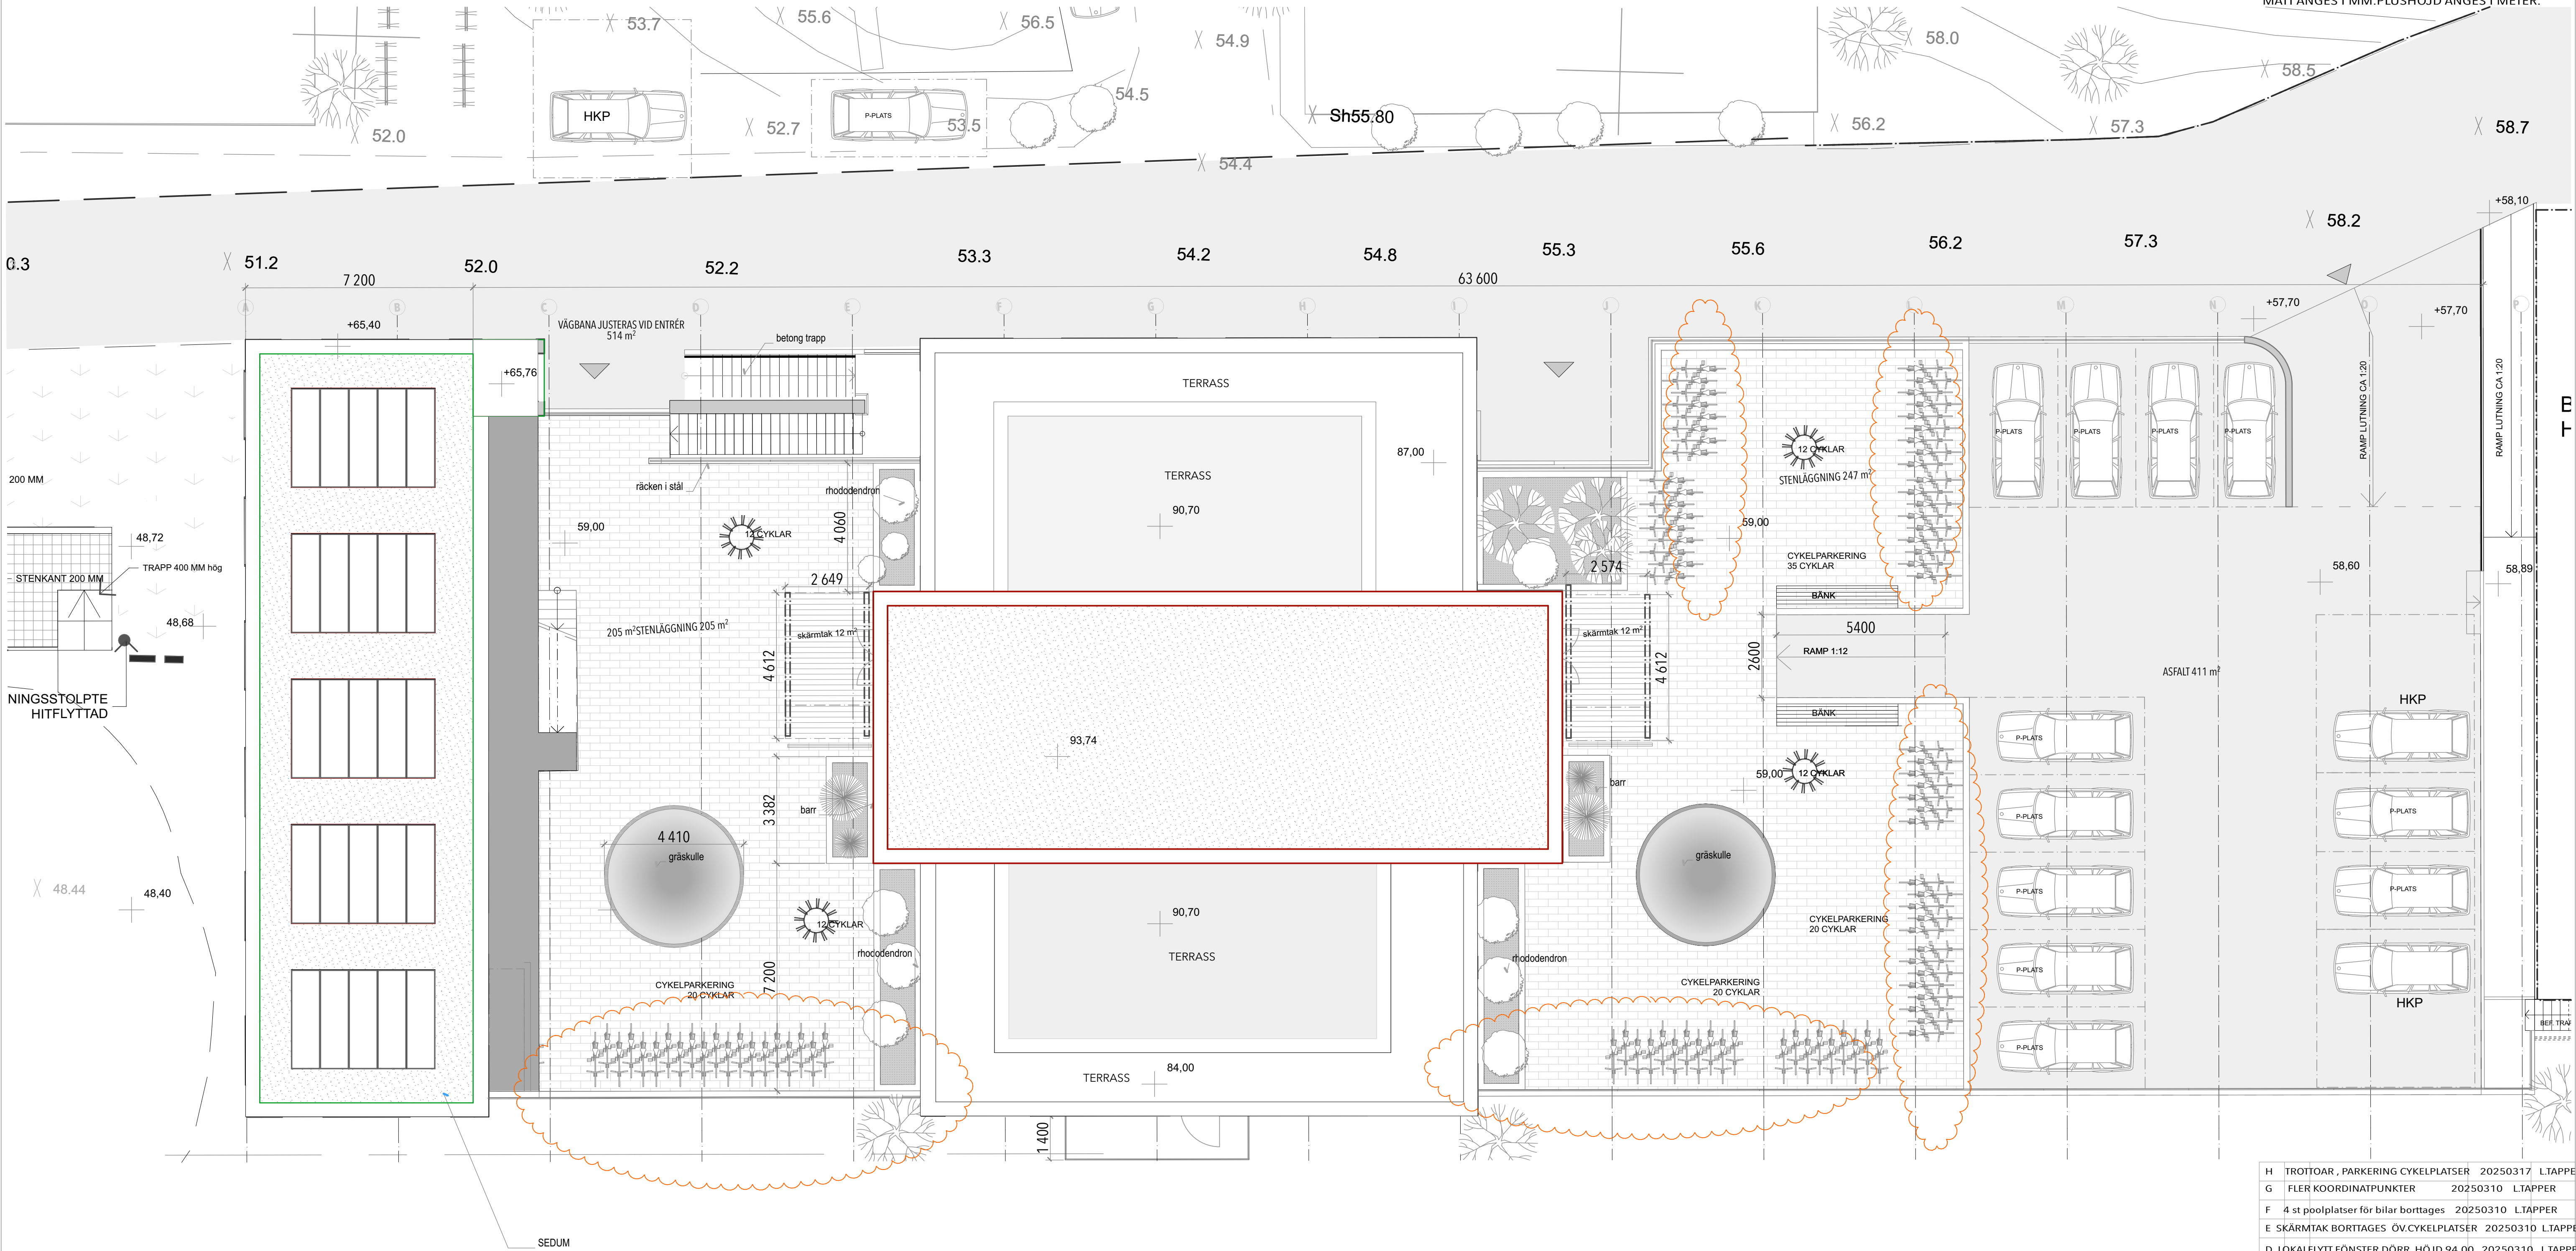

H	TROTTOAR, PARKERING CYKELPLATSER	20250317	LTAPPER
G	FLER KOORDINATPUNKTER	20250310	LTAPPER
F	4 st poolplatser för bilar borttages	20250310	LTAPPER
E	SKÄRMTAK BORTTAGES ÖV.CYKELPLATSER	20250310	LTAPPER
D	LOKALFLYTT FÖNSTER DÖRR HÖJD 94,00	20250310	LTAPPER
C	Material kulörer redovisas	2025 01 17	LTAPPER
B	AVFALLSKÄRL OMPLACERADE	2024 12 19	LTAPPER
A	REV EFTER TIL KRÄV	2024 08 08	LTAPPER

BET	ANT	ÄNDRING AVSER	DATUM	Sgn.
-----	-----	---------------	-------	------

BYGGLOVHANDLING



BYGG- HERRE	BRF ELSA		
A	Bernt Tapper ab		
K	Borglund Byggkonsult AB		
VVS	EMINO Consult AB		
UPPDRAG NR	RITAD AV	HANDLAGGARE	
1034	LT	L.Tapper	
DATUM	ANSVARIG		
240614	BJÖRN AASERUD		

MARKPLAN

SKALA A1	NUMMER	BET
1:100	A-00-08	H

SKALA 1:100

