


FÖRKLARINGAR

MÄTT ANGES I MM. PLUS HÖJD ANGES I METER.

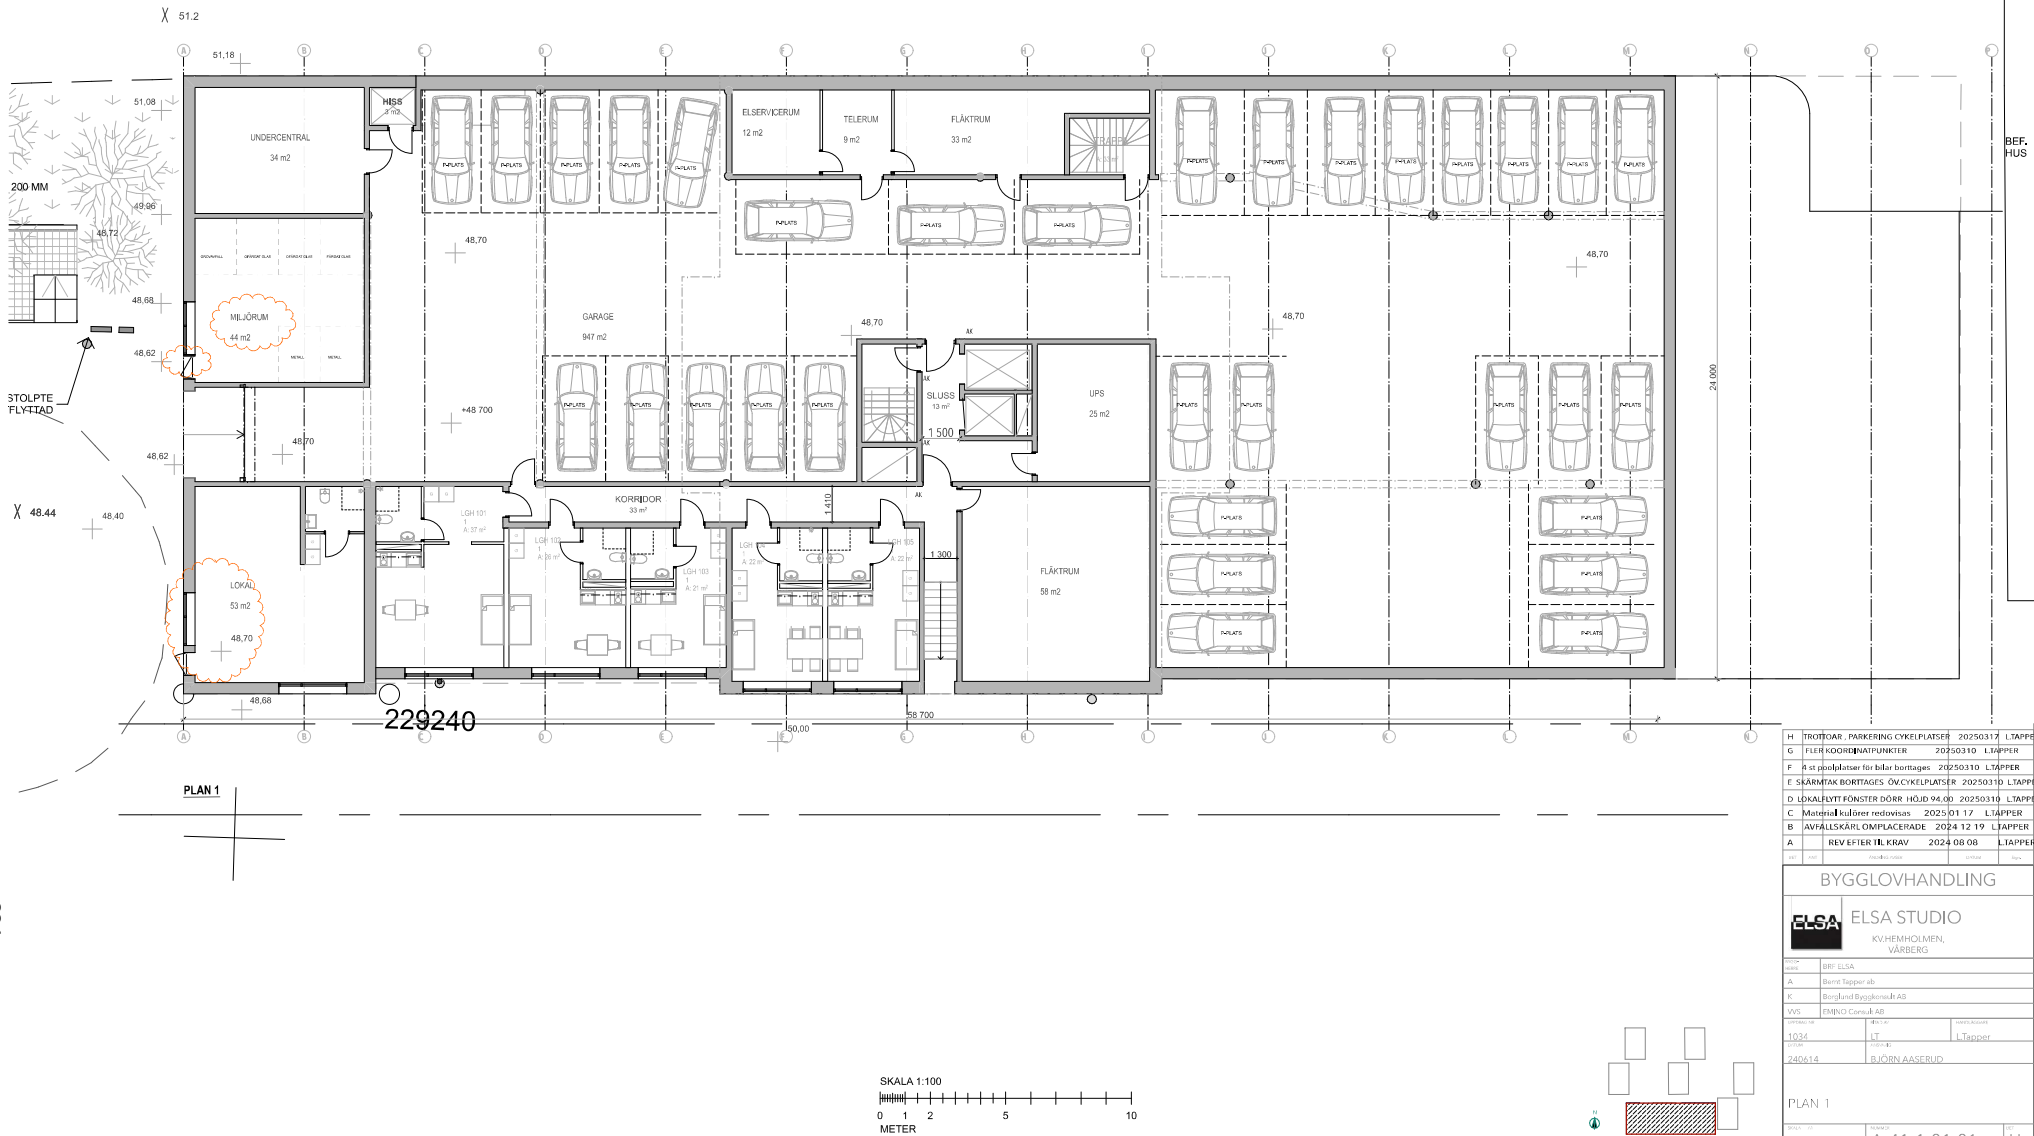

BYGGLOVHANDLING			
ELSA ELSA STUDIO			
KV:HEMHOLMEN, VÄRBERG			
PLAN 1			
PROJEKT	1:100	ANSÖKAN	A-41-1-01-01
UTSÄND		REVISOR	H