


Inkom till Stockholms stadsbyggnadskontor - 2025-03-25, Dnr 2023-14198

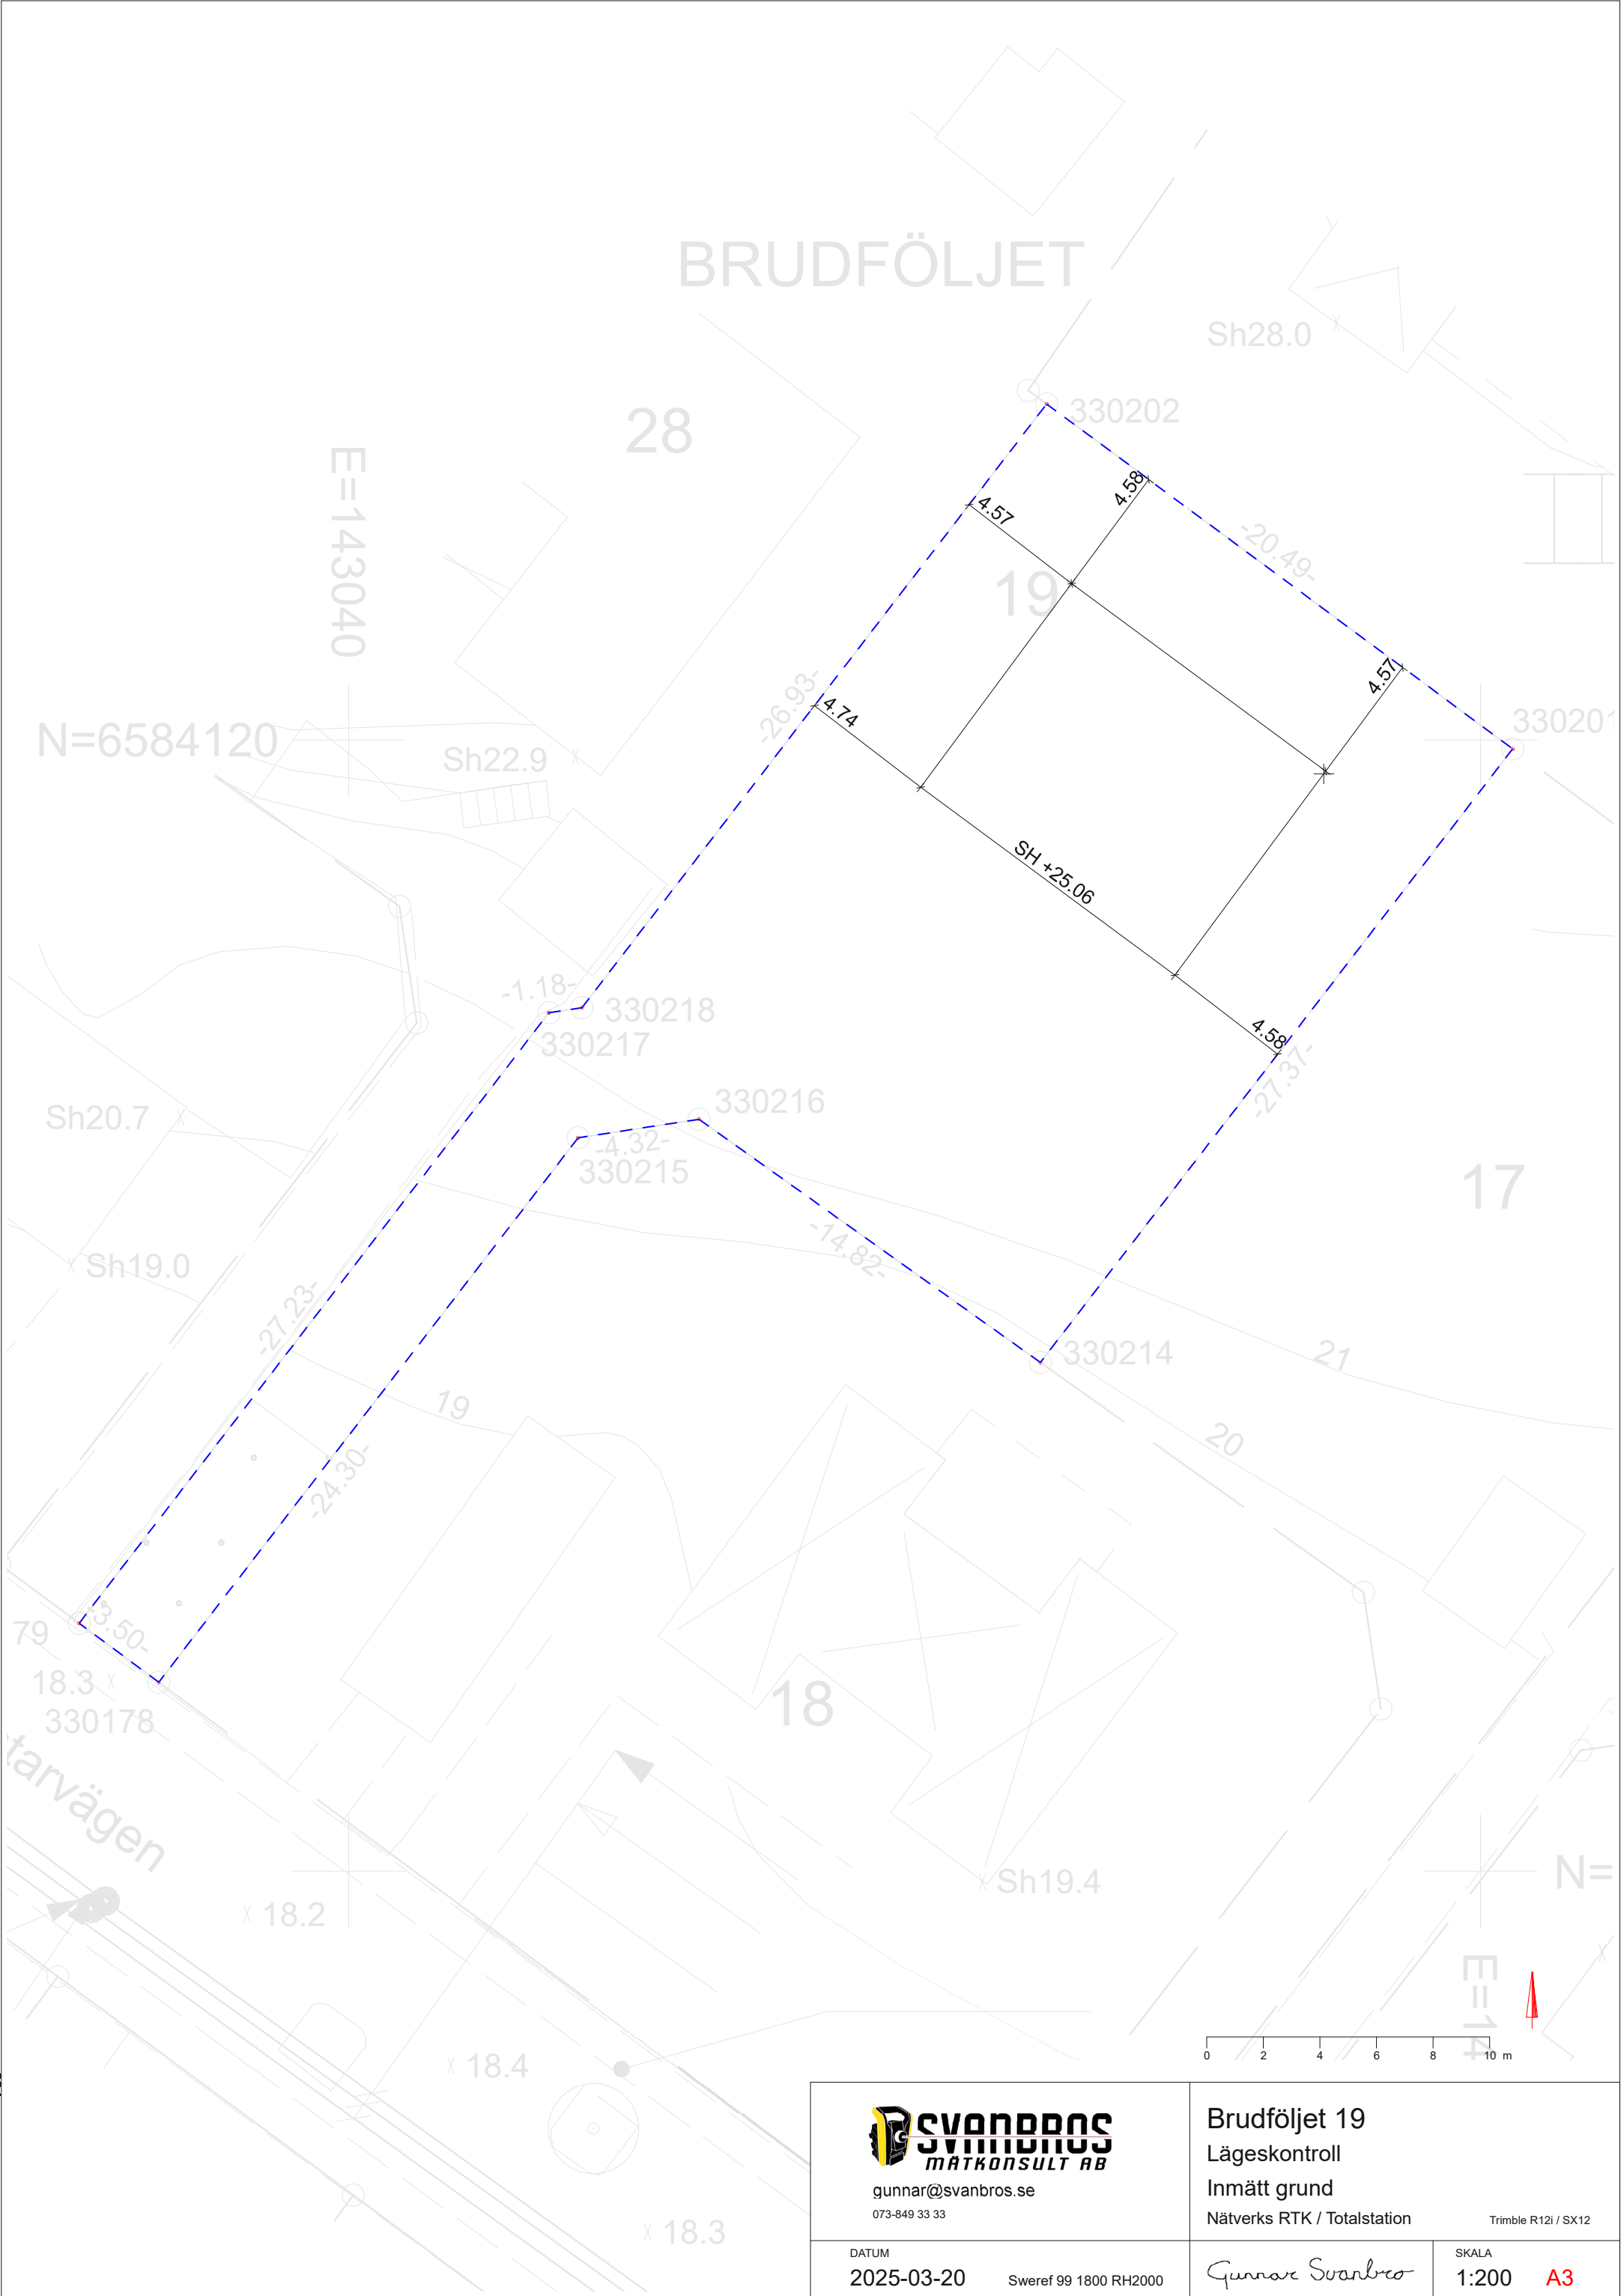

gunnar@svanbros.se
073-849 33 33

Brudföljet 19

Lägeskontroll

Inmätt grund

Nätverks RTK / Totalstation

Trimble R12i / SX12

DATUM

2025-03-20

Sweref 99 1800 RH2000

Gunnar Svanbros

SKALA

1:200

A3