


ORIENTERINGSPLAN

FÖRKLARINGAR:


ALLA MÄTT I MM
PLUSHÖJDER ANGES I METER
ENL. RH 2000

FÖRESKRIFTER:

HÄNVISNINGAR:

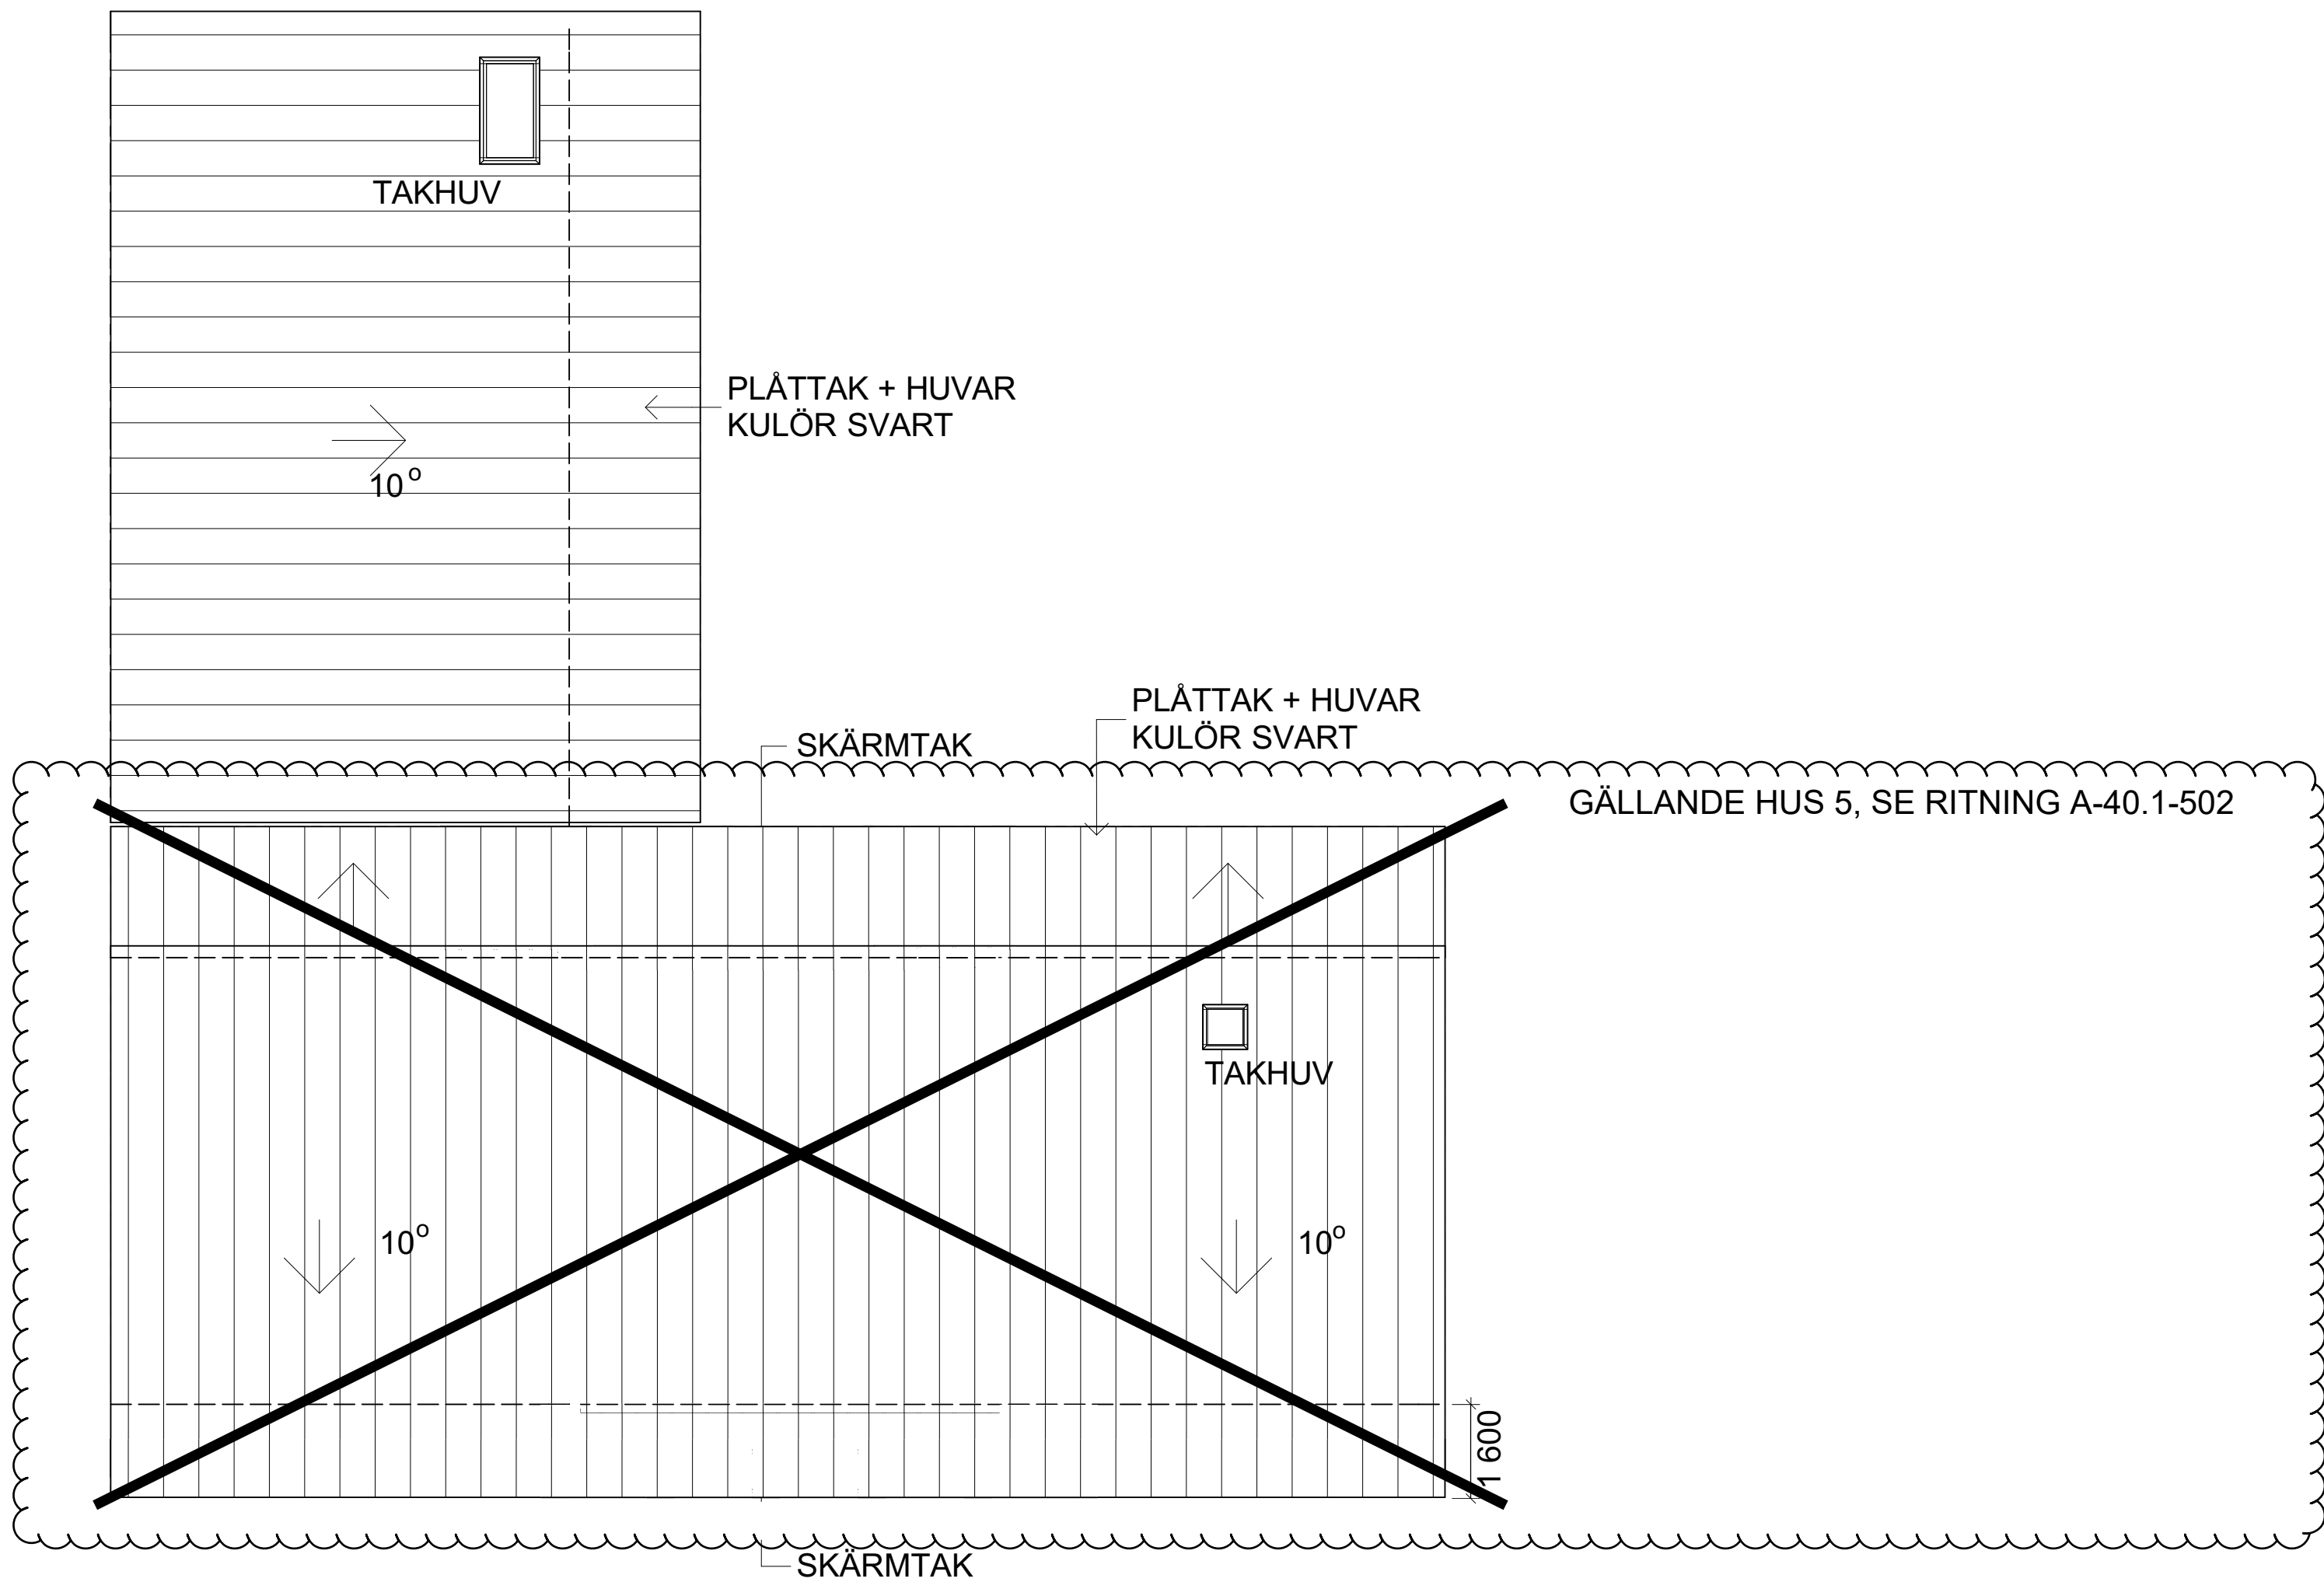

TAKPLAN

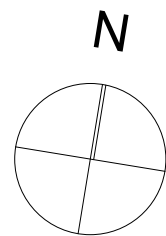

SKALA 1:100 @A1



B	PM6		2025-03-26	
REV	ANT	AVSEENDE	SIGN	DATUM
FASTIGHET				
ROSENDALS TRÄDGÅRD				
Del av Djurgården 1:1				
ADDRESS Rosendalsterrassen 12, Stockholm				
		Kungl. Djurgården förvaltning Box 27138 102 52 Stockholm		
BYGGLOVSHANDLING				
RITNINGEN AVSER				
HUS	4	DEL	-	CFD.NR -
PLAN	-	VÅNING	-	
KUNSKAPLÄNGAN, TAKPLAN				
SKALA 1:100 A1		Disciplin A		
DATUM 2019-10-30				
ARBETSNUMMER		A-40.1-502 A-40.1-402		REV B