




SEKTION D-D

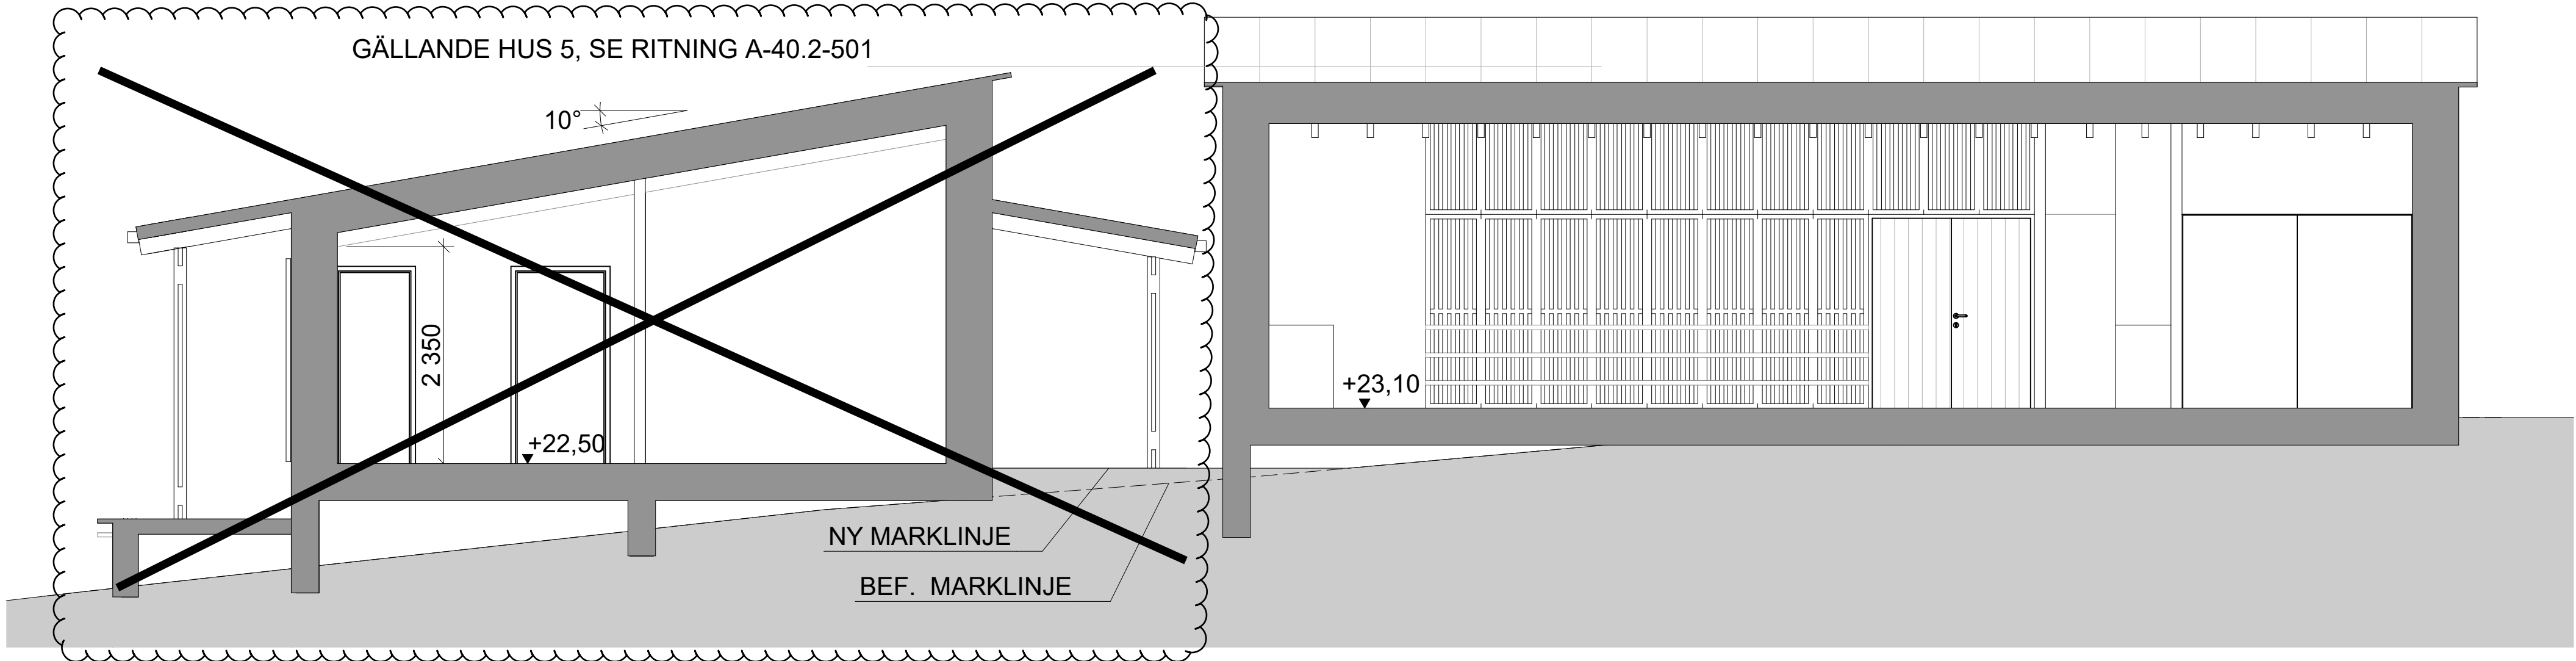

SEKTION E-E

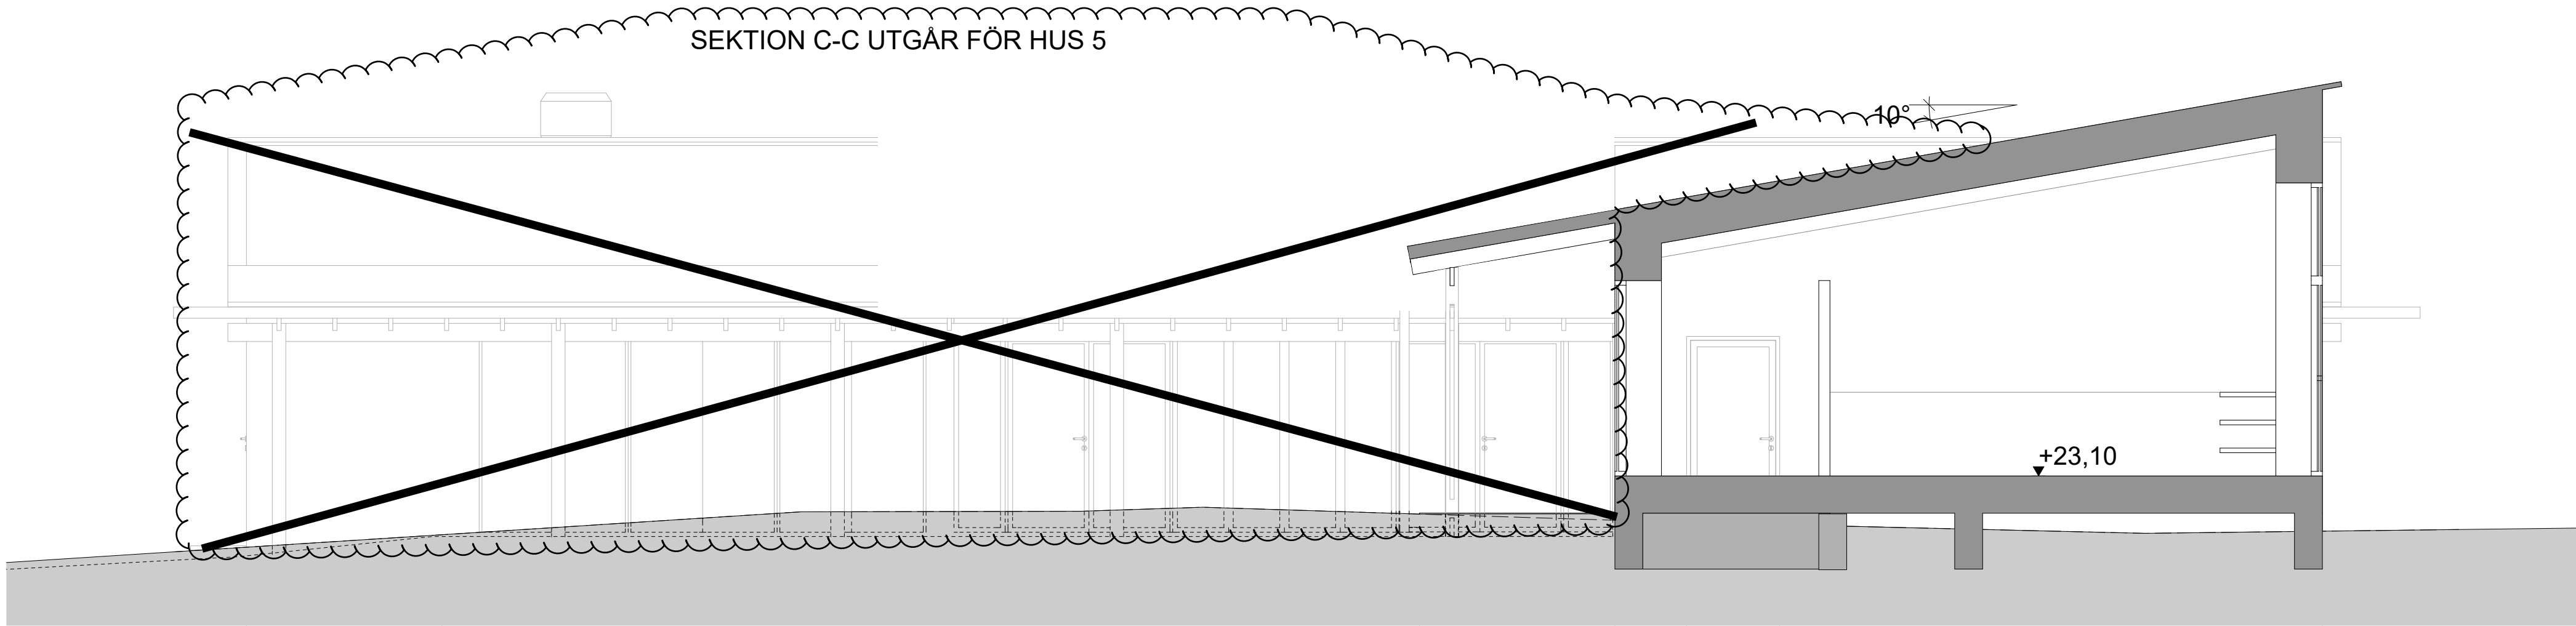

SEKTION C-C

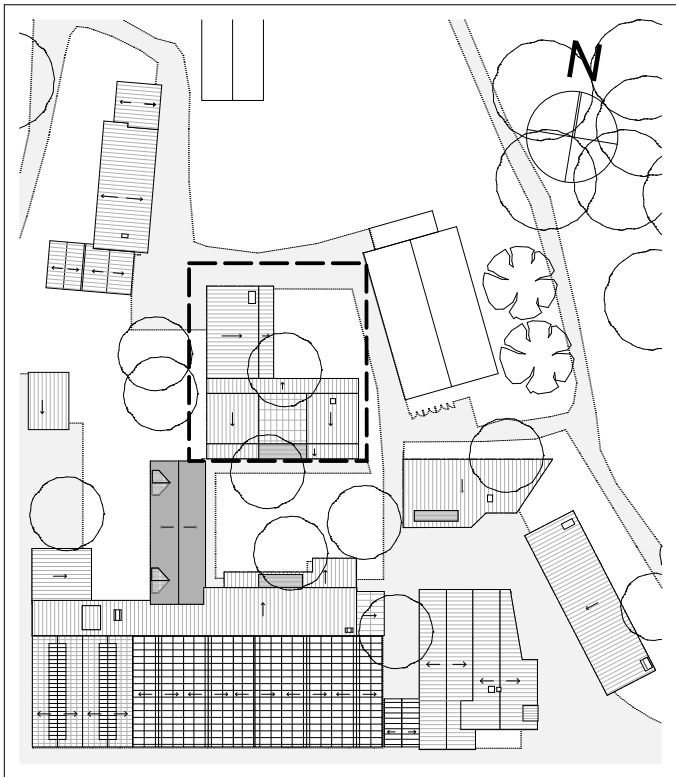

ORIENTERINGSPLAN

FÖRKLARINGAR:

ALLA MÅTT I MM  
PLUSHÖJDER ANGES I METER  
ENL. RH 2000

FÖRESKRIFTER:

NYBYGGGNATION AV KUNSKAPSLADAN.  
TAKSÄKERHET ENL. AMA.

HÄNVISNINGAR:

AREOR ENL. A-40-1.501  
MATERIALBESKRIVNING A-40.3-510  
RELATIONSPLAN A-40.1-02

B	PM6		2025-03-26
BET	ANT	ÄNDRING AVSER	DATUM Sign.
BYGGLOVSHANDLING			
Rosendals Trädgård			
DATUM 2019-10-30 RITNINGEN AVSER			
SEKTION C-C, D-D, F-F KUNSKAPSLADAN HUS 4			
SKALA 1:100	A3	NUMMER <del>A-40.2-510</del> A-40.2-410	E B

