

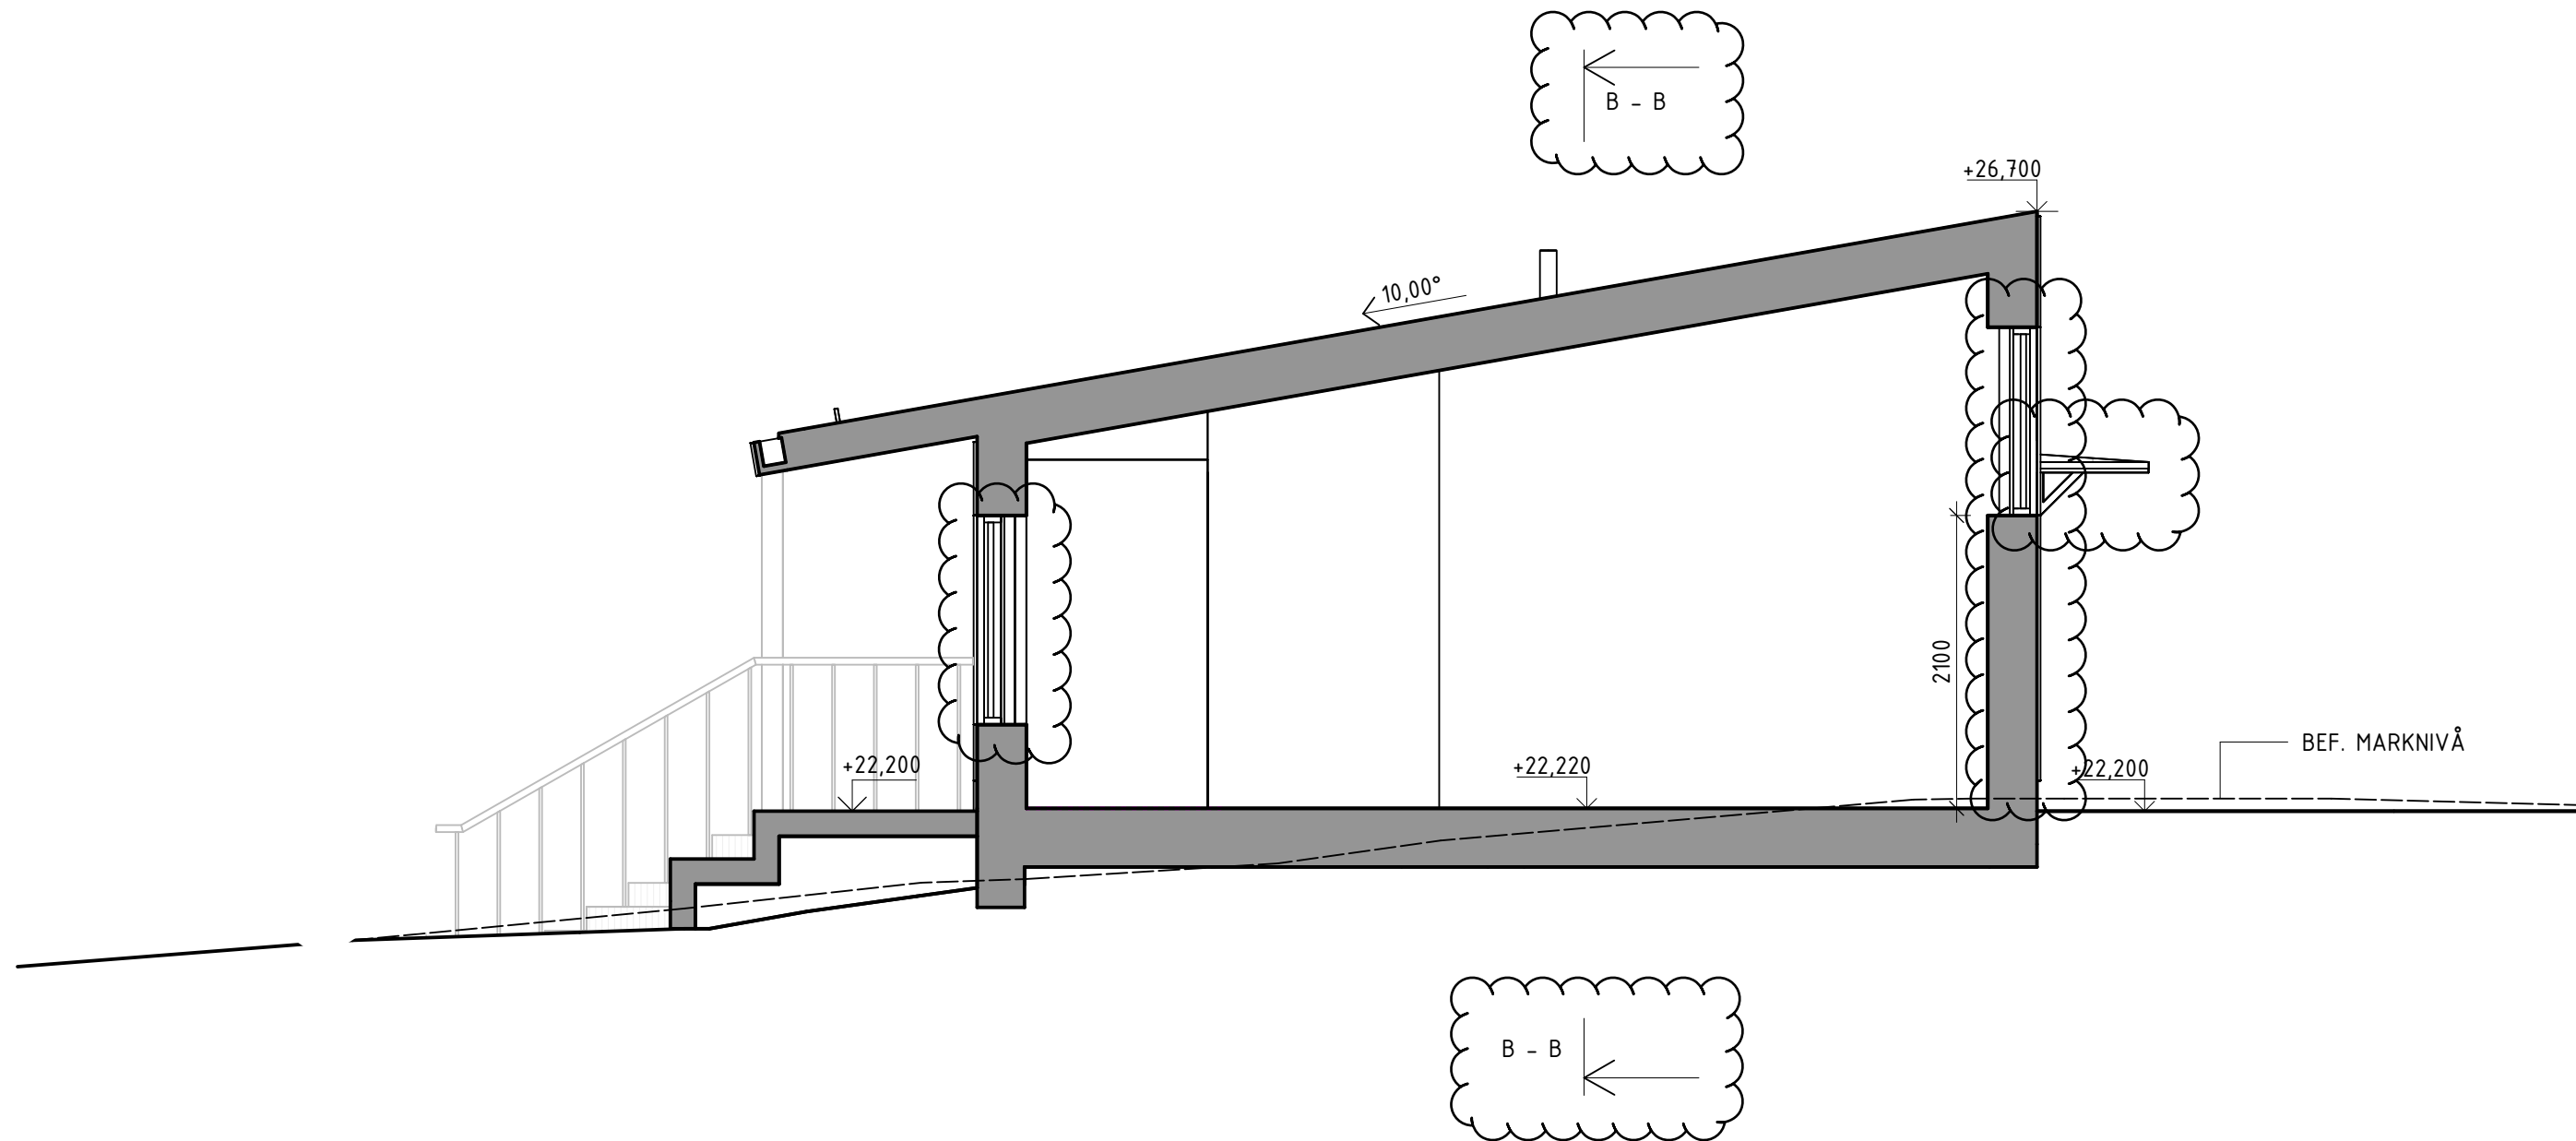


SEKTION A - A

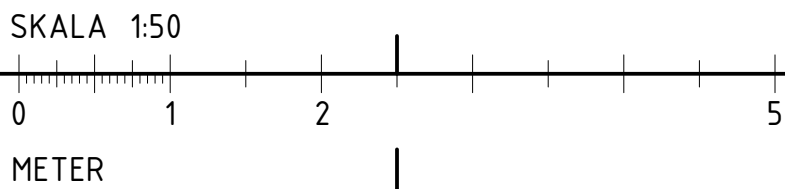

SEKTION B - B

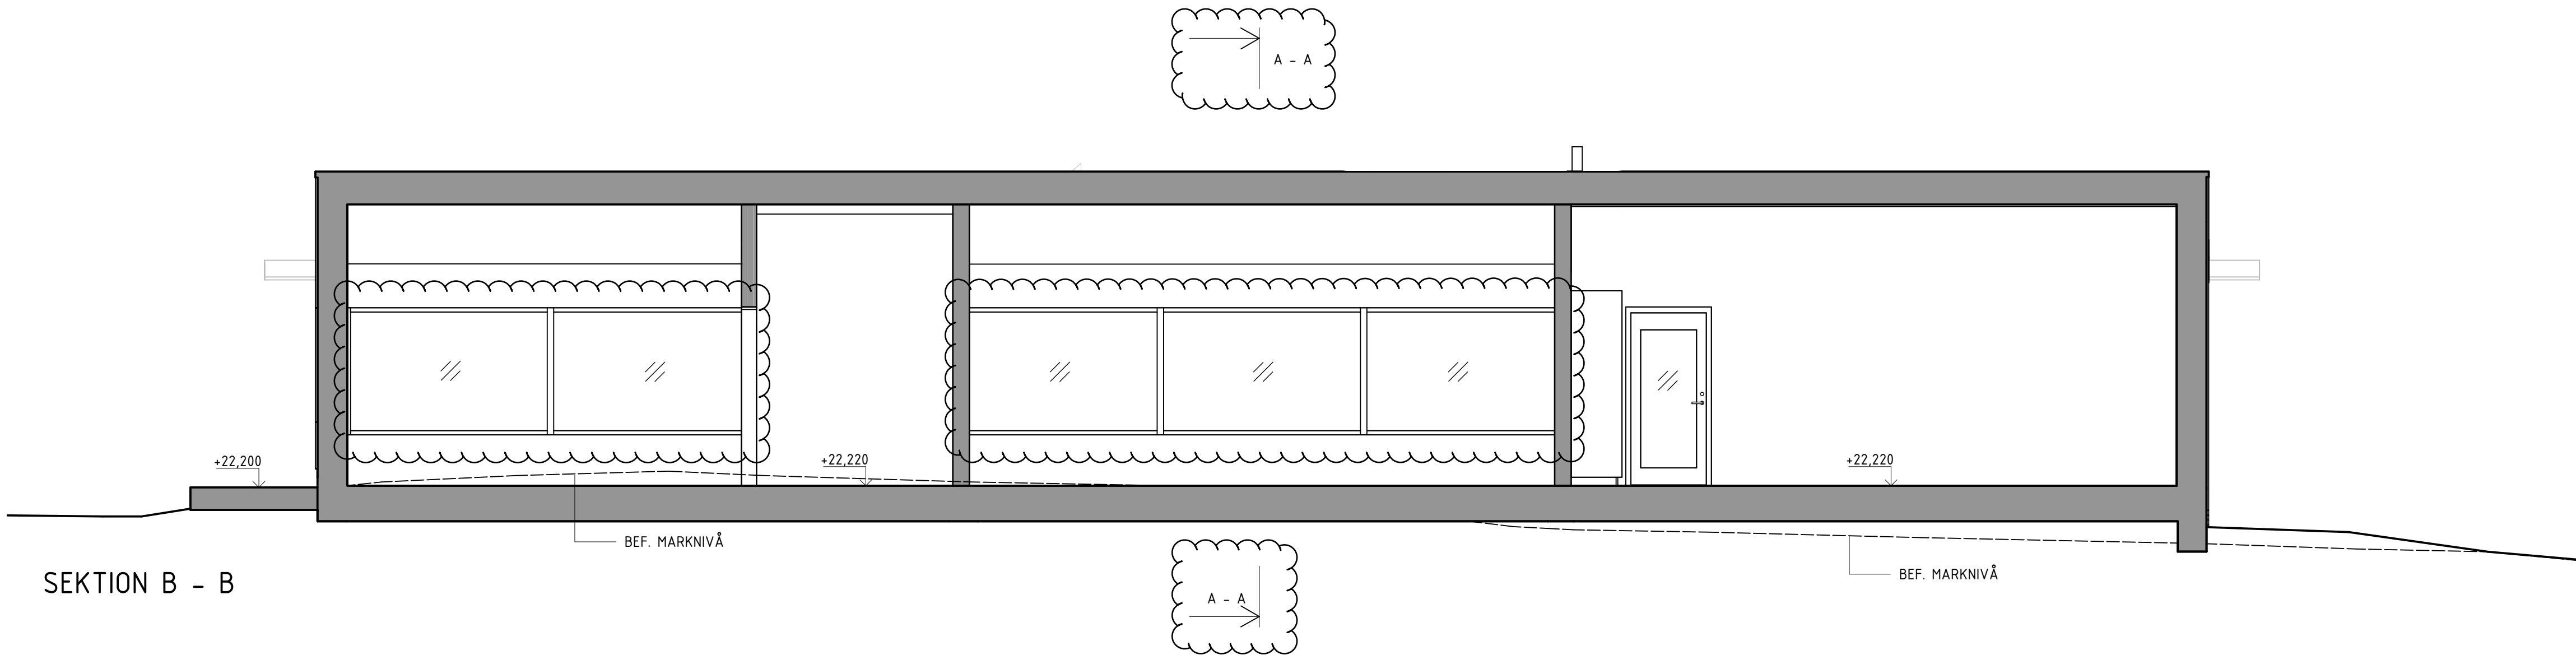

FÖRKLARINGAR  
ALLA MÅTT ANGES I MILLIMETER  
PLUSHÖJDER ANGES I METER ENL. RH2000

FÖRESKRIFTER

HÄNVISNINGAR

|                                                                                       |                         |                                                                    |      |
|---------------------------------------------------------------------------------------|-------------------------|--------------------------------------------------------------------|------|
|                                                                                       |                         |                                                                    |      |
| BET                                                                                   | ÄNDRINGEN AVSER         | DATUM                                                              | SIGN |
| FASTIGHET                                                                             |                         |                                                                    |      |
| ROSENDALS TRÄDGÅRD                                                                    |                         |                                                                    |      |
| Del av Djurgården 1:1                                                                 |                         |                                                                    |      |
| ADDRESS                                                                               |                         |                                                                    |      |
|  |                         | Kungl. Djurgårdens<br>förvaltning<br>Box 27138<br>102 52 Stockholm |      |
| <input checked="" type="checkbox"/> A                                                 | sandellsandberg         | tel. 073-768 86 69                                                 |      |
| <input type="checkbox"/> K                                                            | Kvarteret Konstruktörer | tel. 070-939 66 13                                                 |      |
| <input type="checkbox"/> E                                                            | Elektrokonstulten       | tel. 072-545 25 62                                                 |      |
| <input type="checkbox"/> VVS                                                          | Ellens Ingenjörbyrå     | tel. 073-981 38 50                                                 |      |
| <input type="checkbox"/> V                                                            | Adero AB                | tel. 070-601 56 28                                                 |      |
| <input type="checkbox"/>                                                              |                         |                                                                    |      |
| <input type="checkbox"/>                                                              |                         |                                                                    |      |
| BYGGLOVSHANDLING                                                                      |                         |                                                                    |      |
| RITNINGEN AVSER                                                                       |                         |                                                                    |      |
| HUS 5                                                                                 | DEL -                   | CFD NR. -                                                          |      |
| PLAN -                                                                                | VÄNING -                |                                                                    |      |
| SEKTION A-A, B-B                                                                      |                         |                                                                    |      |
| SKALA A1 1:50                                                                         | A3 1:100                | DISCIPLIN A                                                        |      |
| KONSTRUERAD AV / HANDLAGGARE                                                          | RITAD AV                | GRANSKAD AV                                                        |      |
| I. GRELZ ANDERSSON                                                                    | IG                      | T SANDELL                                                          |      |
| DATUM                                                                                 |                         |                                                                    |      |
| 2025-03-10                                                                            |                         |                                                                    |      |
| ARBETSNUMMER                                                                          |                         | REV                                                                |      |
| D0231992                                                                              |                         | A-40.2-501                                                         |      |