




FASAD MOT VÄSTER

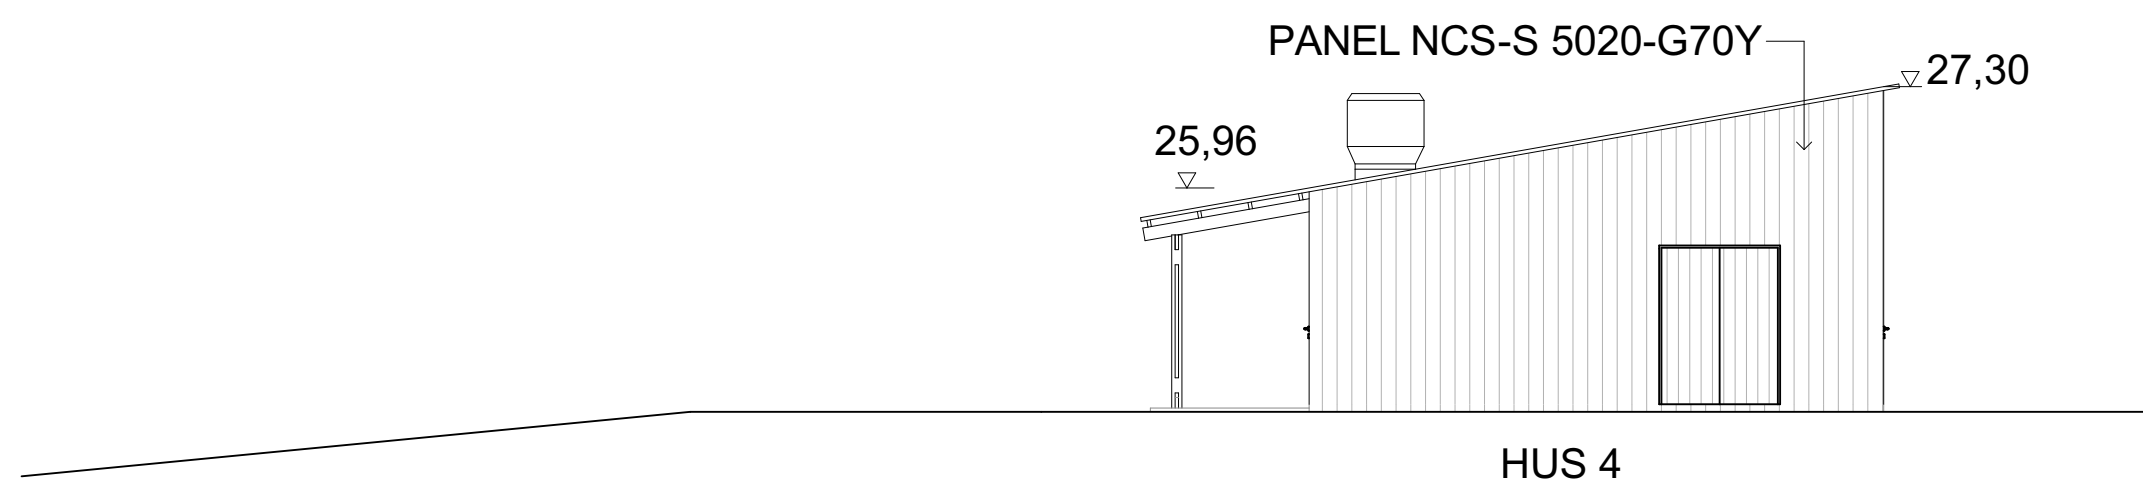

FASAD MOT NORR

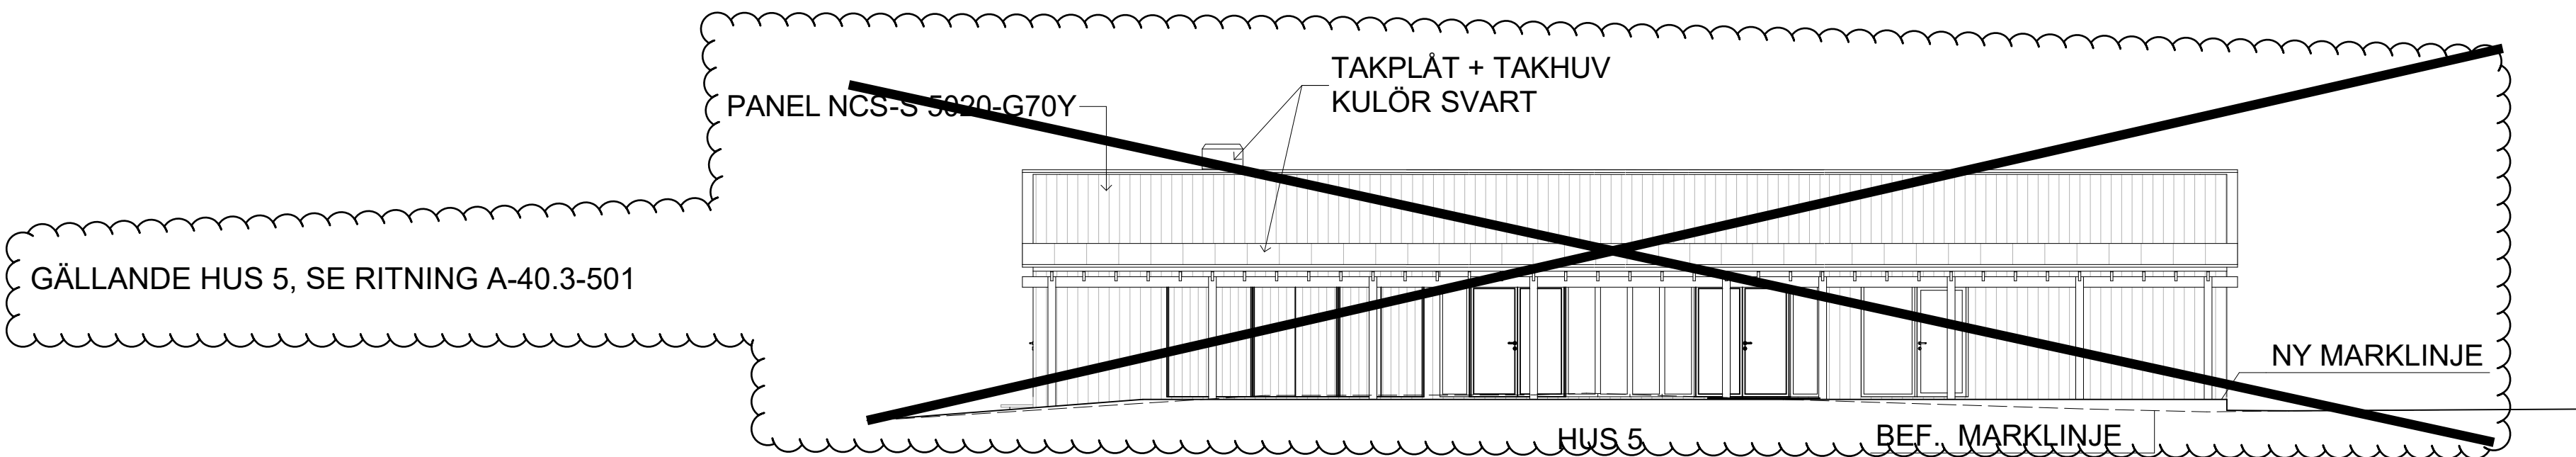

ELEVATION KÖK/EVENT MOT NORR

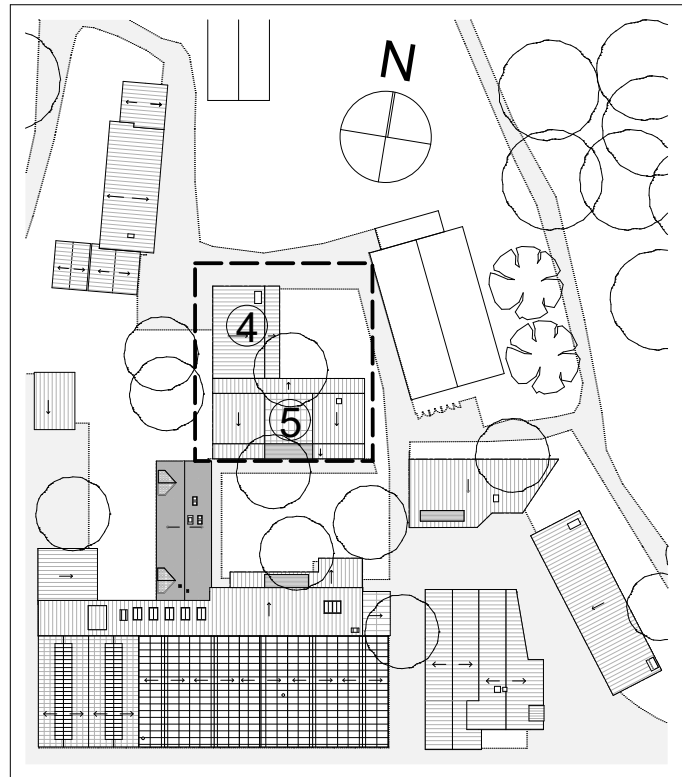

ORIENTERINGSPLAN

FÖRKLARINGAR:

ALLA MÅTT I MM  
PLUSHÖJDER ANGES I METER  
ENL. RH 2000

FÖRESKRIFTER:

YTTERDÖRRAR & FÖNSTERDÖRRAR:  
TRÄ MED KLARLACK, GLAS VID  
FÖNSTERDÖRRAR

FÖNSTER & FÖNSTERLUCKOR:  
KULÖR NCS-S 5020-G70Y (GRÖN)

HÄNVISNINGAR:

B	PM6		2025-03-26	
REV	ANT	AVSEENDE	SIGN	DATUM
FASTIGHET				
ROSENDALS TRÄDGÅRD				
Del av Djurgården 1:1				
Rosendalsterrassen 12, Stockholm				
ADRESS				
<div> Kungl. Djurgårdens förvaltning Box 27138 102 52 Stockholm</div>				
BYGGLOVSHANDLING				
RITNINGEN AVSER				
HUS 4 DEL - CFD.NR -				
PLAN - VÅNING -				
KUNSKAPLÅNGAN, FASADER MOT VÄSTER OCH NORR				
SKALA 1:100 A1				
Disciplin A				
DATUM				
2019-10-30				
ARBETSNUMMER				
<div><del>A-40.3-511</del> A-40.3-411</div>				
REV				
B				

SKALA 1:100 @A1

