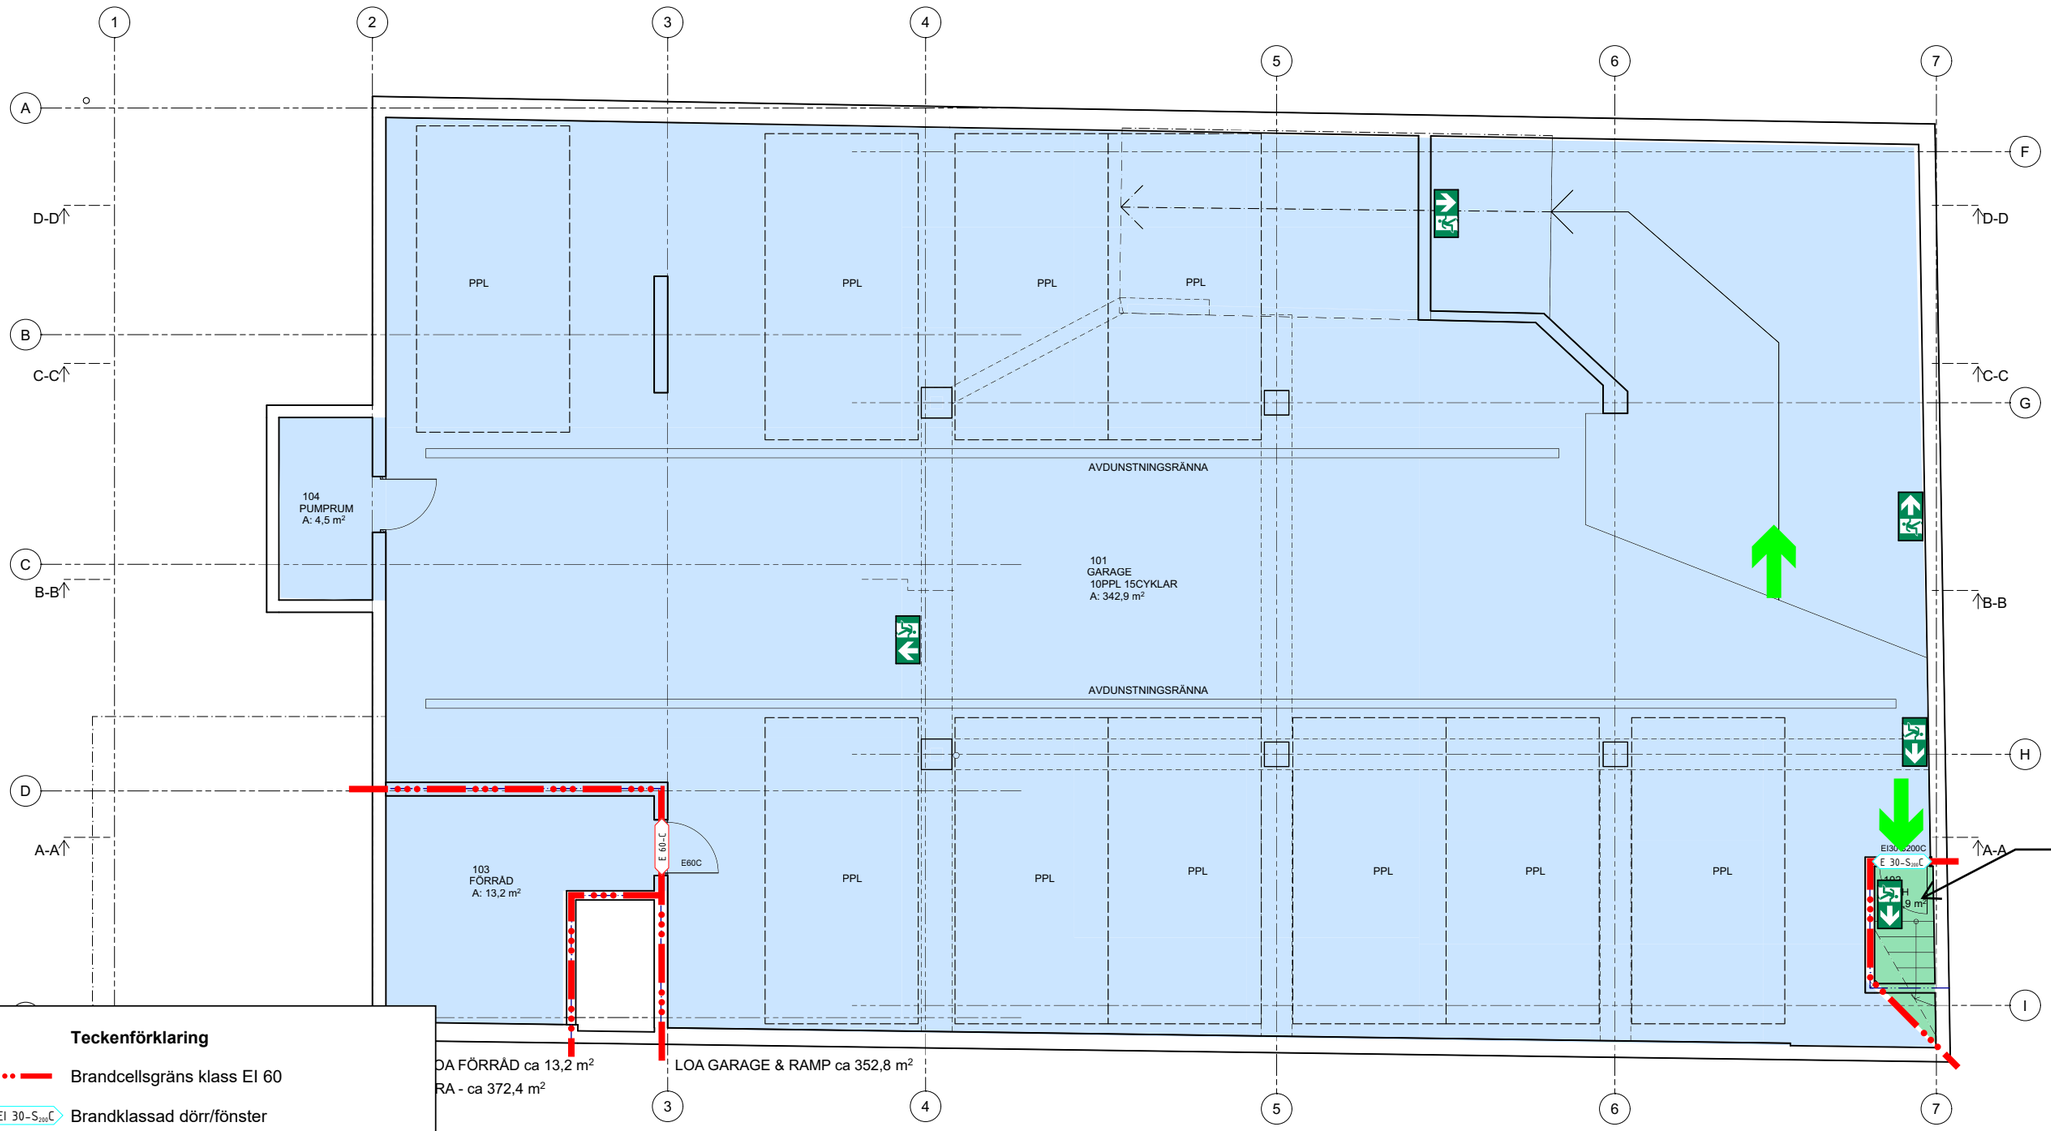

Teckenförklaring

- Brandcellsgräns klass EI 60
- EI 30-S200C — Brandklassad dörr/fönster
- Brandklass fönster EW 30
- Utrymningsväg
- Utrymningsriktning
- Utrymningsplats
- Kommunikationsutrustning
- Frångänglig utrymningsväg
- Separat insatsväg källare
- Vägledande markering, genomlyst/belyst
- Utrymme utfört med automatisk vattensprinkler
- Handbrandsläckare
- Återinrymning
- Dörrhållarmagnet
- Brandförsvarstablå

FÖRKLARINGAR:

- BEF BYGGNADSDEL
- NY BYGGNADSDEL
- HG-ANPASSNING VÄGG / TILLVAL
- LÖS INREDNING
- BEF DÖRR
- NY DÖRR
- KOMPLETTERING GOLV / BJÄLKLAG
- BRANDGÄNS EI-60
- BRANDGRÄNS EI-30

(KA) - FÖRB. FÖR KAFFEMASKIN
MI - MIKROVÅGSUGN
DM - DISKMASKIN
KF - KYL/FRYS
AK - ARMBÅGSKONTAKT
DA - DÖRRAUTOMATIK
MK - MAGNETKONTAKT FÖR DÖRRUPPSTÄLLNING
KL - KODLÄSARE / PASSERSYSTEM
(-) - KOD INOM PARENTES = FÖRBEREDS FÖR
IL - INSPEKTIONSLUCKA

LAYOUT:

LAYOUTEN VISAR NEDRE GARAGEPLAN MED BIL- & CYKELPARKERING & PUMPRUM.

HELDRAGNA LINJER INGÅR I GRUNDUTFÖRANDET AV LOKALEN. STRECKADE LINJER ÄR FÖRSLAG TILL HYRESGÄSTANPASSNINGAR OCH HYRESGÄSTENS INREDNING.

BESKRIVNING ÅTGÄRDER:

- IGENSÄTTNING AV GAMLA SCHAKT I BJÄLKLAG SAMT GAMLA HÅL I VÄGGAR FÖR KANALER SOM EJ SKALL NYTTJAS ENL K.
- BEF BTG.GOLV I GARAGE, FÖRRÅD OCH PUMPRUM ÅTGÄRDAS ENL K.
- VÄGGAR, TAK & PELARE MÅLAS ENL K. KULÖR ENLIGT SENARE BESKED. KOMPLETTERING MED MÅLADE VÄGLEDANDE MARKERINGSSTRÅK PÅ VÄGGAR OCH PELARE ENL SENARE BESKED.
- BEF DÖRRAR RENGÖRES SAMT JUSTERAS & BÄTTRINGSMÅLAS.
- NYA DÖRRAR STÅL FM.
- NYA INSTALLATIONER ENL E, V OCH VS.
- ALLMÄNBELYSNING ENL E.

HYRESGÄSTANPASSNINGAR:
-

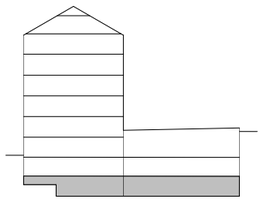

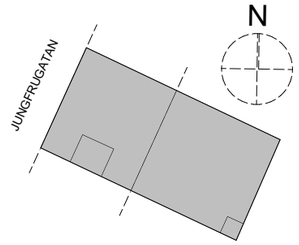

BET	ÄNDRING AVSER	DATUM	Sign.

SYSTEMHANDLING

SJÖHÄSTEN 5

VISION

BE	NOVIER - ELIN OVERMO - 0103111236
PL	BYGG R1 - MATS LUNDIN - 0702601186
A	WAK - MATTHS JÄRLIDEN - 0735667060
K	PE TEKNIK & ARKITEKTER - JOHANNA SILVEMARK 0105160761
VVS	VRA - SAMUEL GARDELL - 0739710583
EL	N20 - RICHARD LINDBLAD - 0739503060
LA	ARCHUS - MAGNUS LEKSELL - 0736005610
BRAND	BENGT DAHLGREN - TOBIAS KARLSSON - 0734258174

UPPDRAG NR	RITAD AV	HANDLÄGGARE
#Pln	ÖRJAN LAGERHEIM	MATTHS JÄRLIDEN
DATUM	ANSVARIG	
2024-11-29	MATTHS JÄRLIDEN	

OMBYGGNAD KONTORSFASTIGHET

PLAN 1 - VÅNING -2TR

SKALA A1	NUMMER	BET
1:50	A-40-1-301	-

BRANDSKYDDSSKISS
Systemhandling

BENGT DAHLGREN

Handlingen behöver läsas/skrivas ut i färg. Observera att detta endast är en skiss, brandskyddsbeskrivningen är det styrande dokumentet.

Datum	Upprättad av
2024-11-29	Tobias Karlsson

SKALA 1:50
0 1 2 5
METER

MÄTTAVVIKELSER KAN FÖREKOMMA. PLATSBESÖK OCH MÄTTKONTROLLER FORDRAS FÖR DETALJPROJEKTERING.

Inkom till Stockholms stadsbyggnadskontor - 2025-03-28, Dnr 2023-17507

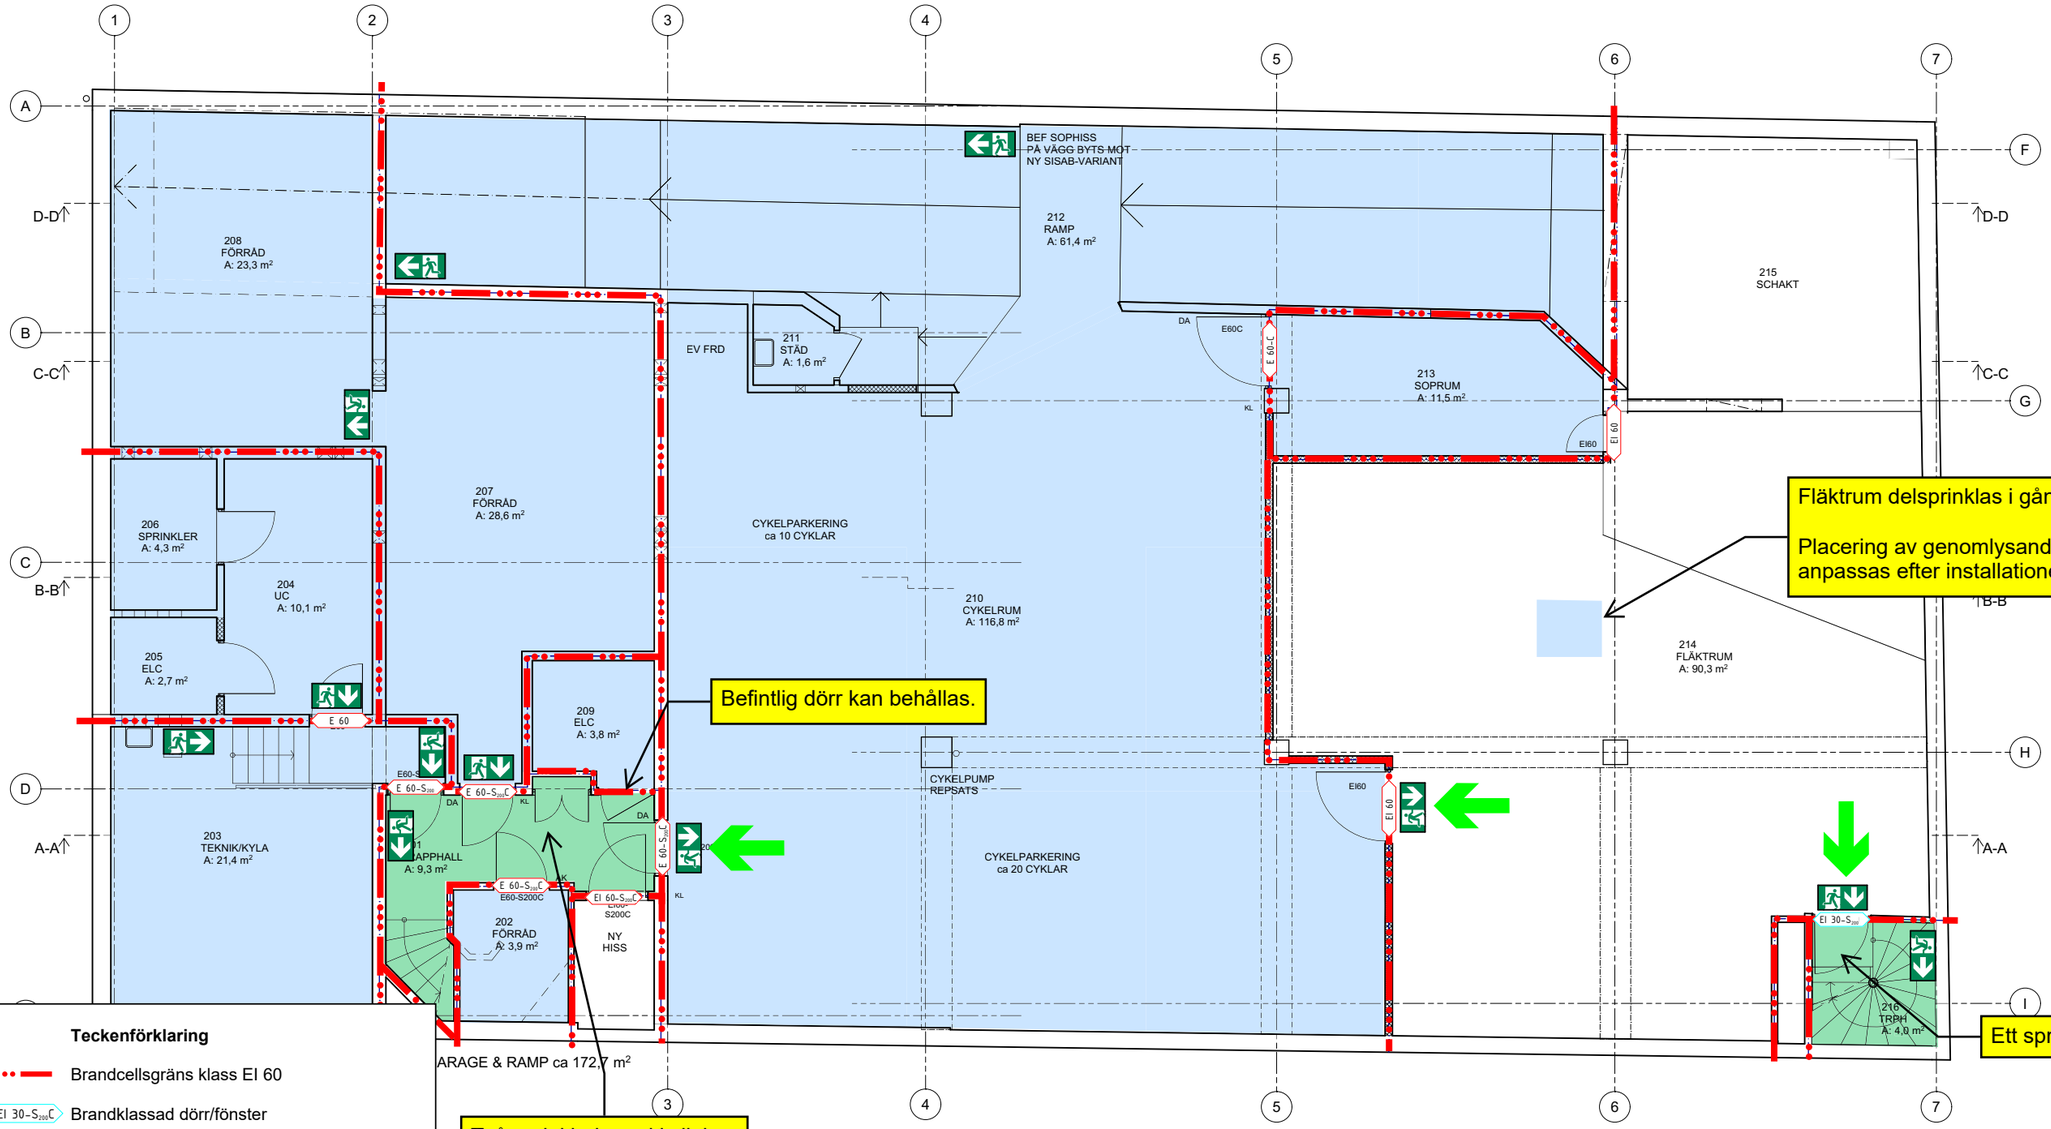

FÖRKLARINGAR:

- BEF BYGGNADSDEL
- NY BYGGNADSDEL
- HG-ANPASSNING VÄGG / TILLVAL
- LÖS INREDNING
- BEF DÖRR
- NY DÖRR
- KOMPLETTERING GOLV / BJÄLKLAG
- BRANDGÄNS EI-60
- BRANDGRÄNS EI-30

(KA) - FÖRB. FÖR KAFFEMASKIN
MI - MIKROVÅGSUGN
DM - DISKMASKIN
KF - KYL/FRYS
AK - ARMBÅGSKONTAKT
DA - DÖRRAUTOMATIK
MK - MAGNETKONTAKT FÖR DÖRRUPPSTÄLLNING
KL - KODLÄSARE / PASSERSYSTEM
(-) - KOD INOM PARENTES = FÖRBEREDS FÖR
IL - INSPEKTIONSLUCKA

LAYOUT:

LAYOUTEN VISAR ÖVRE GARAGEPLAN MED CYKEL- OCH BILPARKERING, TEKNIKRUM, SOPRUM OCH FÖRRÅD. 20 CYKELPLATSER PÅ PLAN 2 PLUS 15 PÅ PLAN 1 GER UPPFYLLER BREEAMS

I GRUNDUTFÖRANDET AV ER ÄR FÖRSLAG TILL R OCH HYRESGÄSTENS

BESKRIVNING BYGGÅTGÄRDER:

- IGENSÄTTNING AV GAMLA SCHAKT I BJÄLKLAG SAMT GAMLA HÅL I VÄGGAR FÖR KANALER SOM EJ SKALL NYTTJAS ENL K.
- BEF BTG.GOLV I GARAGE, FLÄKTRUM & SOPRUM RENOVERAS ENL K.
- BEF BTG.GOLV I TRAPPHUS, FÖRRÅD OCH TEKNIKRUM MÅLAS.
- NY PLASTMATTA MED UPPVIK I STÄD.
- BEF VÄGGKAKEL & KLINKER PÅ GOLV & I TRAPPA I RUM FÖR KYLA RENGÖRES.
- NYA SCHAKT OCH SCHAKTVÄGGAR.
- NYA VÄGGAR I REDOVISAD OMFATTNING.
- VÄGGAR, TAK & GOLV SPACKLAS UPP EFTER RIVNINGAR, LAGAS I OCH PÅ SAMT MÅLAS.
- BEF DÖRRAR RENGÖRES SAMT JUSTERAS & BÄTTRINGSMÅLAS.
- NYA DÖRRAR STÅL I REDOVISAD OMFATTNING FM.
- NY HISS OCH HISSFRONT ENL HISSKONSULT.
- NYA INSTALLATIONER ENL E, V OCH VS.
- ALLMÄNBELYSNING ENL E.
- KULÖRER ENLIGT SENARE BESKED.

HYRESGÄSTANPASSNINGAR:
- INDELNINGAR AV FÖRRÅD ENL SENARE BESKED.

Teckenförklaring

- Brandcellsgräns klass EI 60
- EI 30-S200C Brandklassad dörr/fönster
- Brandklass fönster EW 30
- Utrymningsväg
- Utrymningsriktning
- Utrymningsplats
- Kommunikationsutrustning
- Frångänglig utrymningsväg
- Separat insatsväg källare
- Vägledande markering, genomlyst/belyst
- Utrymme utfört med automatisk vattensprinkler
- Handbrandsläckare
- Återinrymning
- Dörrhållarmagnet
- Brandförsvarstablå

BRANDSKYDDSSKISS
Systemhandling

BENGT DAHLGREN

Handlingen behöver läsas/skrivas ut i färg. Observera att detta endast är en skiss, brandskyddsbeskrivningen är det styrande dokumentet.

Datum	Upprättad av
2024-11-29	Tobias Karlsson

SKALA 1:50
0 1 2 5
METER

MÄTTAVVIKELSER KAN FÖREKOMMA.
PLATSBESÖK OCH MÄTTKONTROLLER
FORDRAS FÖR DETALJPROJEKTERING.

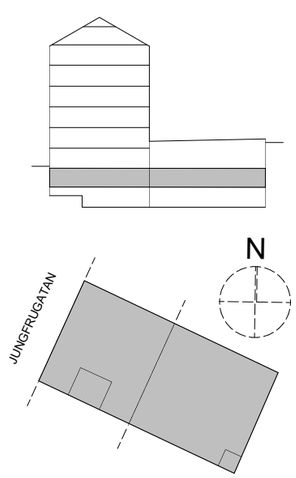

BET	ÄNDRING AVSER	DATUM	Sign.

SYSTEMHANDLING

SJÖHÄSTEN 5

VISION

BE	NOVIER - ELIN OVERMO - 0103311036
PL	BYGG R1 - MATS LINDIN - 0702601186
A	WAK - MATTHS JÄRLIDEN - 0735667060
K	PE TEKNIK & ARKITEKTER - JOHANNA SILVEMARK 0105160761
VVS	VRA - SAMUEL GARDELL - 0739710583
EL	N20 - RICHARD LINDBLAD - 0739503060
LA	ARCHUS - MAGNUS LEKSELL - 0736005610
BRAND	BENGT DAHLGREN - TOBIAS KARLSSON - 0734258174

UPPDRAG NR	RITAD AV	HANDLÄGGARE
#Pln	ÖRJAN LAGERHEIM	MATTHS JÄRLIDEN
DATUM	ANSVARIG	
2024-11-29	MATTHS JÄRLIDEN	

OMBYGGNAD KONTORSFASTIGHET

PLAN 2 - VÅNING -1TR

SKALA A1	NUMMER	BET
1:50	A-40-1-302	-

Inkom till Stockholms stadsbyggnadskontor - 2025-03-28, Dnr 2023-17507

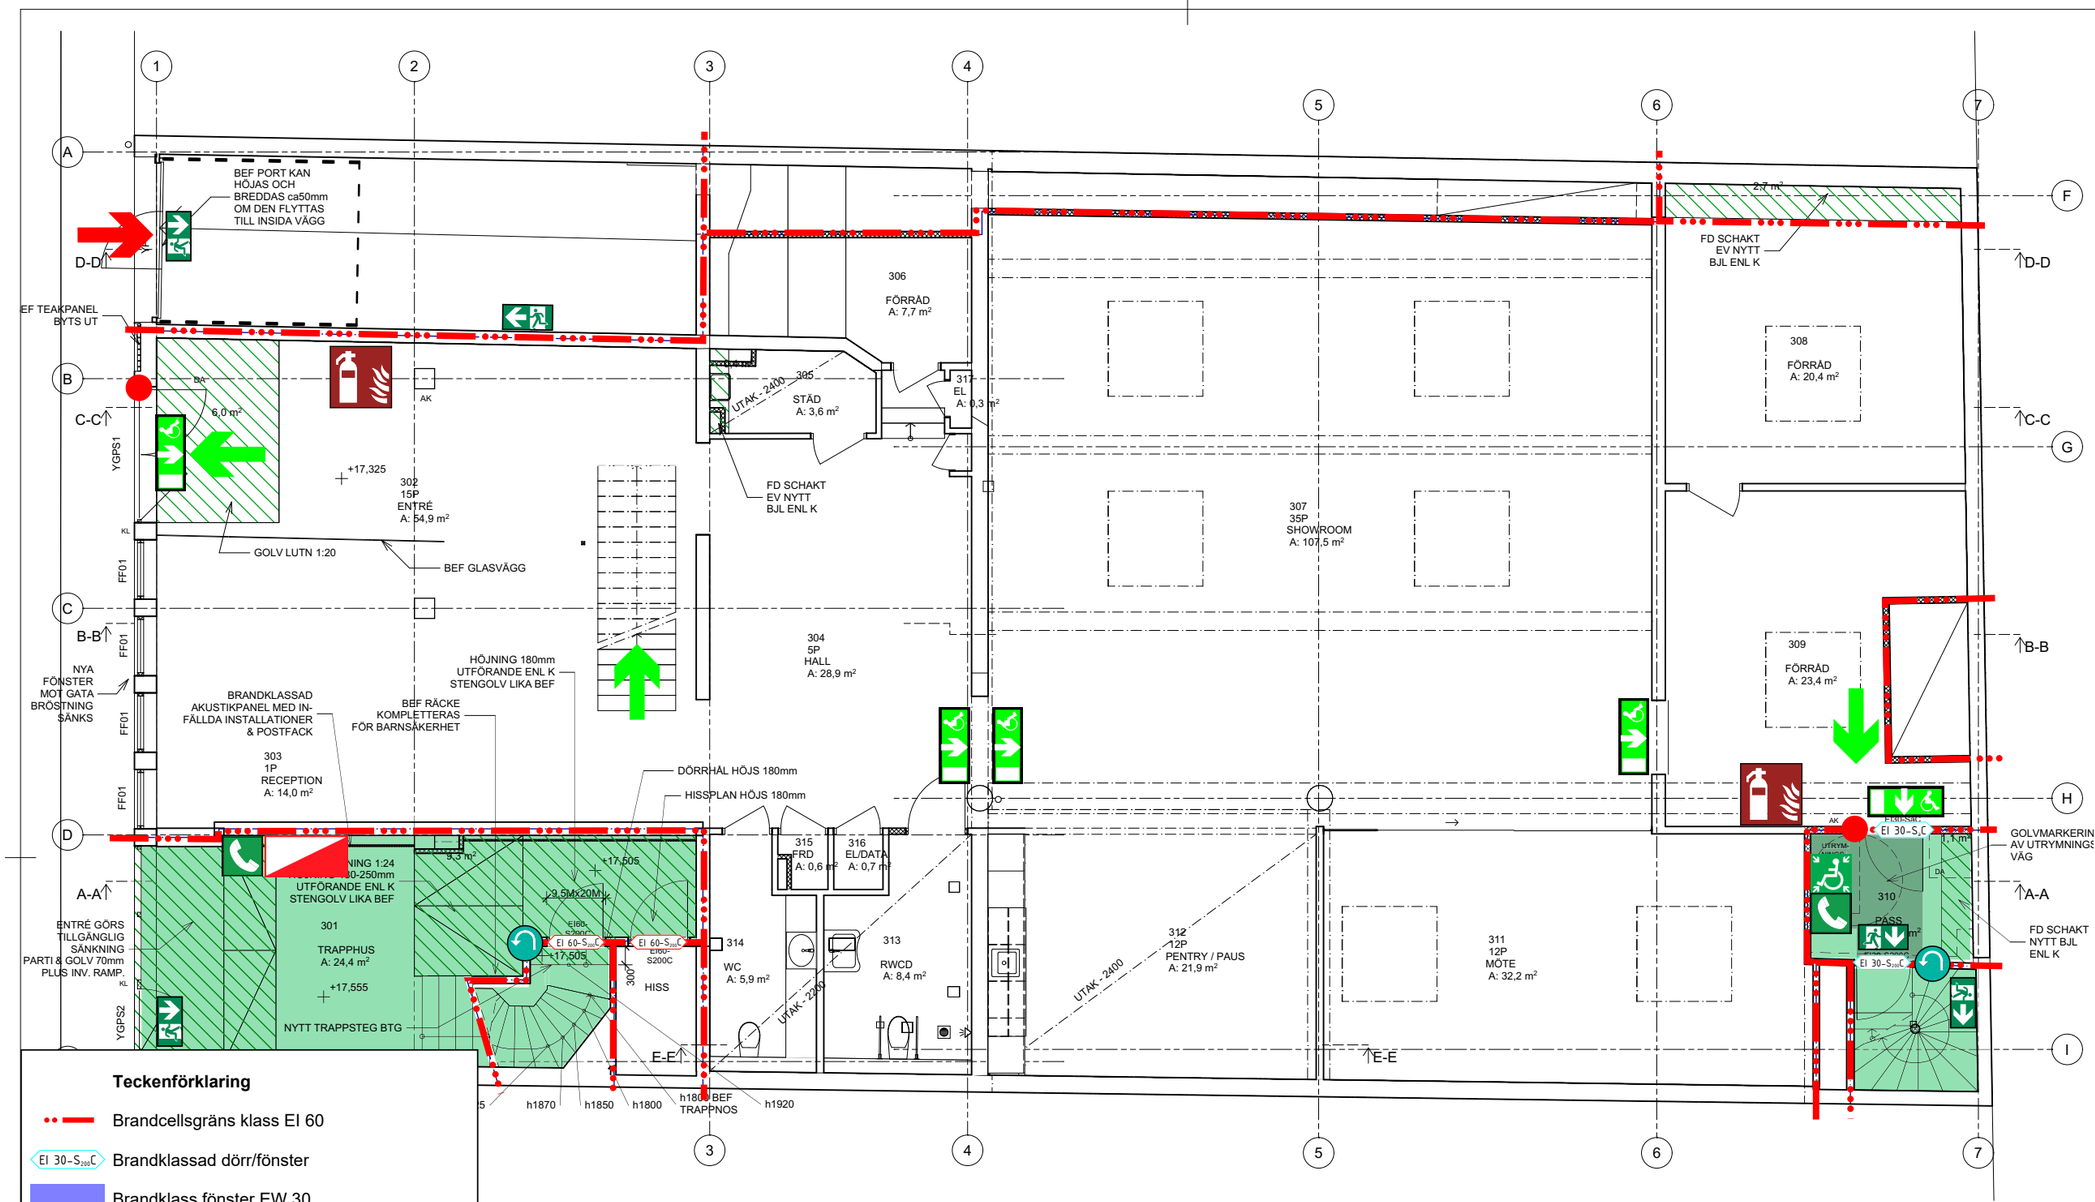

FÖRKLARINGAR:

- BEF BYGGNADSDEL
- NY BYGGNADSDEL
- HG-ANPASSNING VÄGG / TILLVAL
- LÖS INREDNING
- BEF DÖRR
- NY DÖRR
- KOMPLETTERING GOLV / BJÄLKLAG
- BRANDGÄNS EI-60
- BRANDGRÄNS EI-30

(KA) - FÖRB. FÖR KAFFEMASKIN
MI - MIKROVÅGSUGN
DM - DISKMASKIN
KF - KYL/FRYS
AK - ARMBÅGSKONTAKT
DA - DÖRRAUTOMATIK
MK - MAGNETKONTAKT FÖR DÖRRUPPSTÄLLNING
KL - KODLÄSARE / PASSERSYSTEM
(-) - KOD INOM PARENTES = FÖRBEREDS FÖR
IL - INSPEKTIONSLUCKA

BESKRIVNING BYGGÅTGÄRDER:

- NYA VÄGGAR & DÖRRAR I REDOVISAD OMFATTNING.
- IGENSÄTTNING AV GAMLA SCHAKT I BJÄLKLAG SAMT GAMLA HÅL I VÄGGAR FÖR KANALER SOM EJ SKALL NYTTJAS ENL K.
- NYA INSTALLATIONER ENL E, V OCH VS.
- NY GARAGEPORT I ANPASSAD KULÖR.

BYGGÅTGÄRDER LOKAL:
- BEF GOLV RENGÖRES.
- NYA SCHAKT OCH SCHAKTVÄGGAR.
- VÄGGAR & SYNLIGA TAKDELAR SPACKLAS, LAGAS OCH MÅLAS VITA.
- BEF DÖRRAR RENGÖRES & JUSTERAS.
- BEF TRÄULLSTAK UNDER INNERGÅRD SPRUTMÅLAS VITT OM DETTA KAN BEVARAS.
- NYTT GLASAT ENTRÉDÖRRPARTI KOPPARKLÄTT.
- NY RAMP OCH -RÄCKE INVÄNDIGT TILL ENTRÉDÖRR.
- NYA FÖNSTER I TEAK I BEF FÖRSTORADE FÖNSTERHÅL.
- NYA AKUSTIKUNDERTAK I REDOVISAD OMFATTNING. PENDLAT DEMONTERBART ELLER DIKT FAST.
- ALLMÄNBELYSNING ENL E.
- VÄGGABSORBENTER I RUM FÖR FLERA PERSONER.

BYGGÅTGÄRDER TRAPPHUS:
- NY HISS OCH HISSFRONT ENL HISSKONSULT.
- HÖJNING BJÄLKLAG FRAMFÖR HISS OCH RAMP TILL ENTRÉPLAN ENL K, YTSKIKT STEN LIKA TRAPPHUS.
- NY HÖJD DÖRR TILL TRAPPHUS TILL KÄLLARE.
- VÄGGAR & TAK SPACKLAS, LAGAS OCH MÅLAS VITT.
- ANPASSNING AV ENTRÉ SÅ DENNA BLIR TILLGÄNGLIG, SÄNKNING AV GOLV ca 70mm TILL GATUNIVÅ MED INVÄNDIG RAMP TILL BEF ENTRENIVÅ OCH TRAPPFOT, YTSKIKT STEN LIKA TRAPPHUS. BEF ENTRÉPARTI ANPASSAS.
- NY ALLMÄNBELYSNING ENL E.
- AKUSTIKPANEL PÅ VÄGG I REDOVISAD OMFATTNING.
- DEMONTERBAR FRONT TILL ELSCHAKT.

FÖNSTER:
FF01 - NYTT FAST FÖNSTER I TEAK. SKYDDSKLASS 2. FÖR "SMASH & GRAB VÄLJS LAMINERAT GLAS ELLER P6B.
- MATNING TILL EV LARM OCH GLASKROSSDETEKTION ENL HG & E.

HYRESGÄSTANPASSNINGAR:
- ENL SENARE BESKED

Teckenförklaring

- Brandcellsgräns klass EI 60
- EI 30-S200C — Brandklassad dörr/fönster
- Brandklass fönster EW 30
- Utrymningsväg
- Utrymningsriktning
- Utrymningsplats
- Kommunikationsutrustning
- Frångänglig utrymningsväg
- Separat insatsväg källare
- Vägledande markering, genomlyst/belyst
- Utrymme utfört med automatisk vattensprinkler
- Handbrandsläckare
- Återinrymning
- Dörrhållarmagnet
- Brandförsvarstablå

BRANDSKYDDSSKISS
Systemhandling

BENGT DAHLGREN

Handlingen behöver läsas/skrivas ut i färg. Observera att detta endast är en skiss, brandskyddsbeskrivningen är det styrande dokumentet.

Datum	Upprättad av
2024-11-29	Tobias Karlsson

SKALA 1:50
0 1 2 5
METER

LAYOUT:

LAYOUTEN VISAR NEDRE PLAN AV BEF LOKAL I TVÅ PLAN.

HELDRAGNA LINJER INGÅR I GRUNDUTFÖRANDET AV LOKALEN. STRECKADE LINJER ÄR FÖRSLAG TILL HYRESGÄSTANPASSNINGAR OCH HYRESGÄSTENS INREDNING.

MÄTTAVVIKELSER KAN FÖREKOMMA. PLATSBESÖK OCH MÄTTKONTROLLER FORDRAS FÖR DETALJPROJEKTERING.

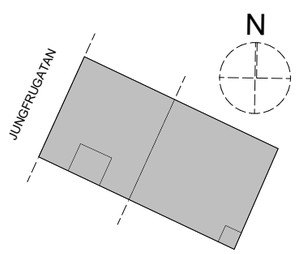

BET	ÄNDRING AVSER	DATUM	Sign.

SYSTEMHANDLING

SJÖHÄSTEN 5

VISION

BE	NOVIER - ELIN OVERMO - 0103311136
PL	BYGG R1 - MATS LUNDIN - 0702801186
A	WAK - MATTHS JÄRLIDEN - 0735667060
K	PE TEKNIK & ARKITEKTER - JOHANNA SILVEMARK 0105160761
VVS	VRA - SAMUEL GARDELL - 0739710583
EL	N20 - RICHARD LINDBLAD - 0709503060
LA	ARCHUS - MAGNUS LEKSELL - 0736005610
BRAND	BENGT DAHLGREN - TOBIAS KARLSSON - 0734258174

UPPDRAG NR	RITAD AV	HANDLÄGGARE
#Pln	ÖRJAN LAGERHEIM	MATTHS JÄRLIDEN
DATUM	ANSVARIG	
2024-11-29	MATTHS JÄRLIDEN	

OMBYGGNAD KONTORSFASTIGHET

PLAN 3 - ENTRÉPLAN

SKALA A1	NUMMER	BET
1:50	A-40-1-303	-

Inkom till Stockholms stadsbyggnadskontor - 2025-03-28, Dnr 2023-17507

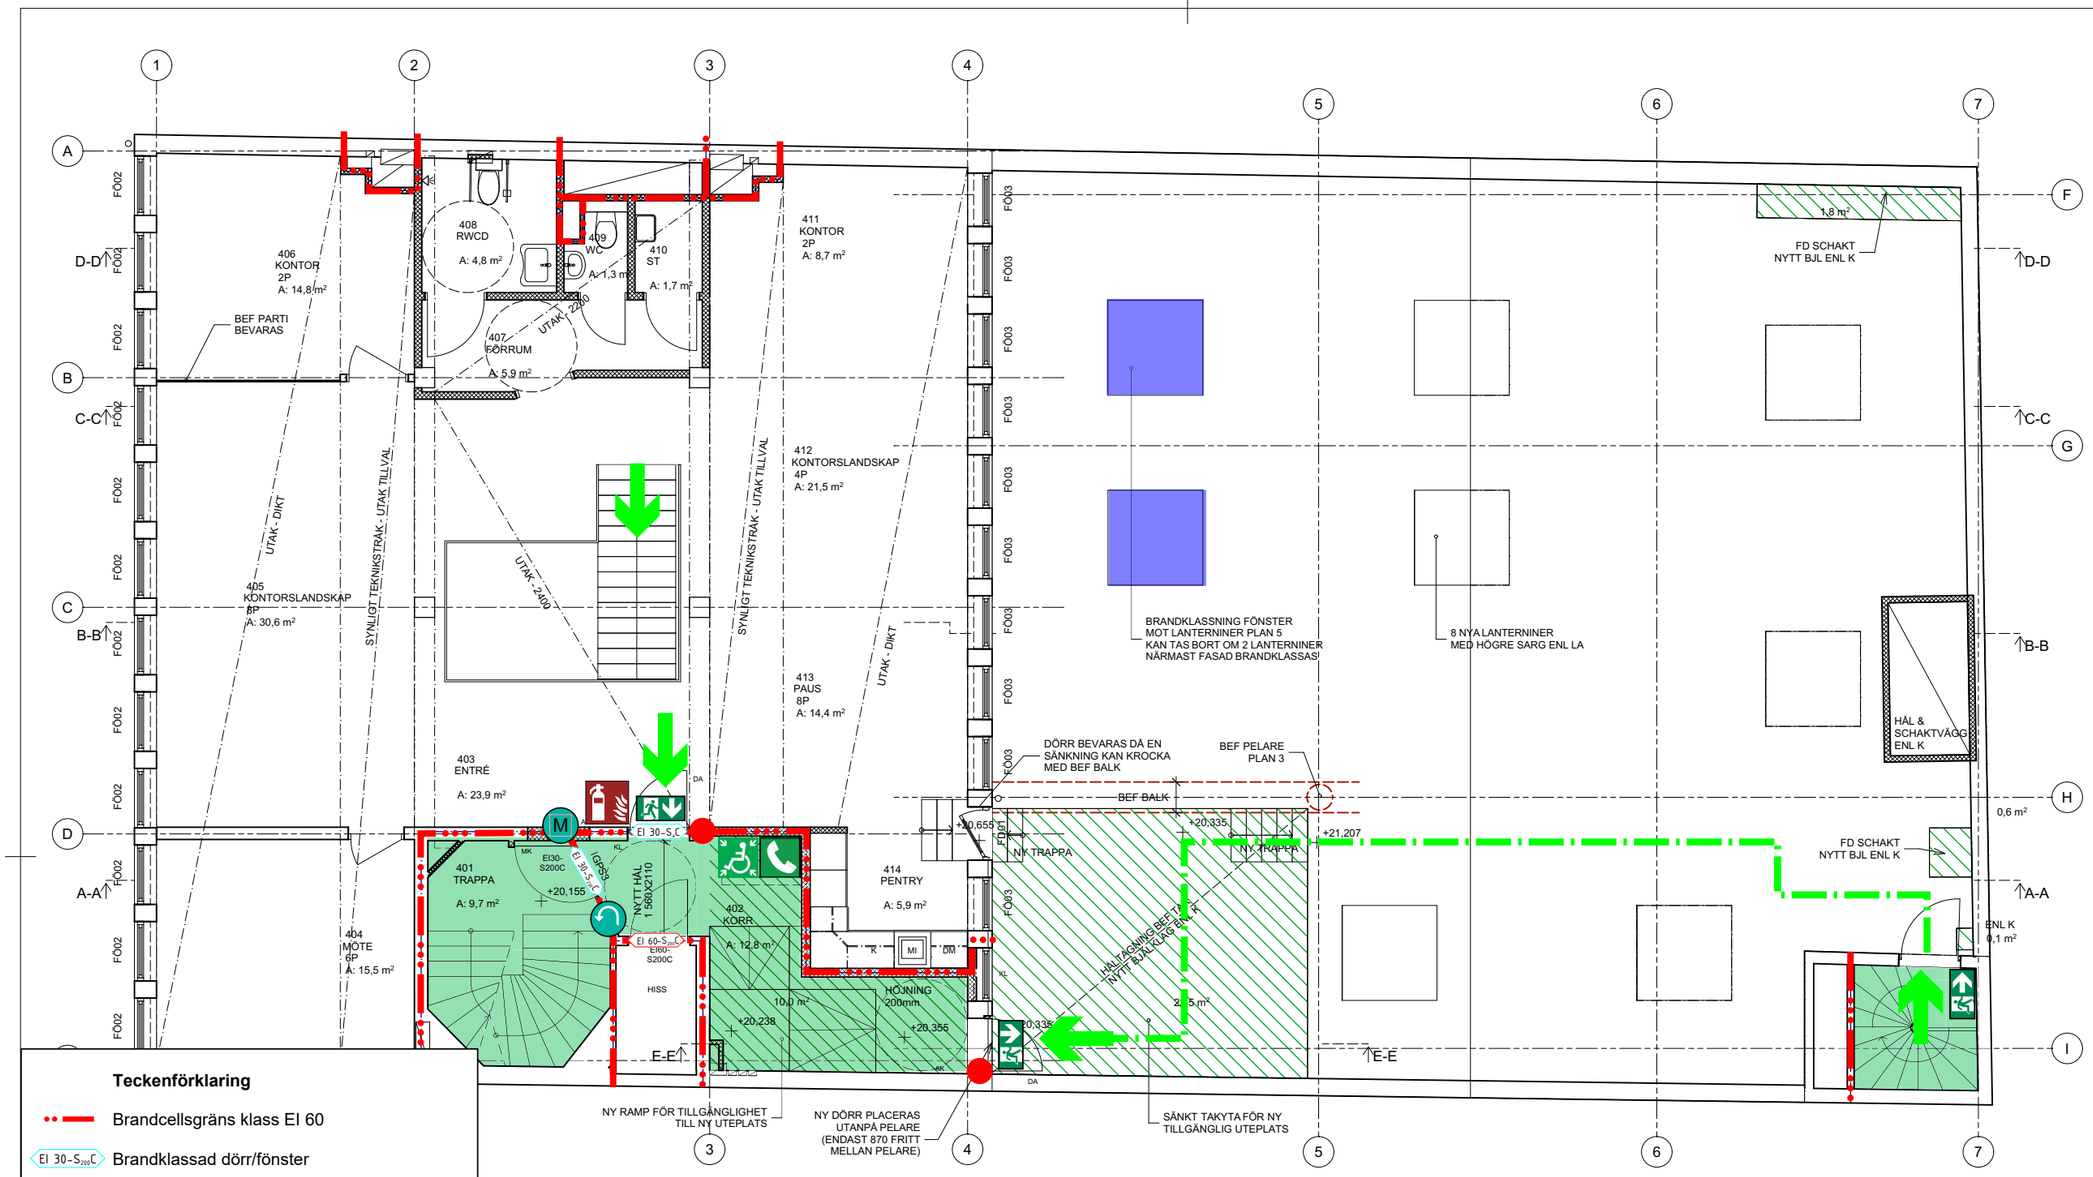

Teckenförklaring

- Brandcellsgräns klass EI 60
- EI 30-S200C — Brandklassad dörr/fönster
- Brandklass fönster EW 30
- Utrymningsväg
- Utrymningsriktning
- Utrymningsplats
- Kommunikationsutrustning
- Frångänglig utrymningsväg
- Separat insatsväg källare
- Vägledande markering, genomlyst/belyst
- Utrymme utfört med automatisk vattensprinkler
- Handbrandsläckare
- Återinrymning
- Dörrhållarmagnet
- Brandförsvarstablå

FÖRKLARINGAR:

- BEF BYGGNADSDEL
- NY BYGGNADSDEL
- HG-ANPASSNING VÄGG / TILLVAL
- LÖS INREDNING
- BEF DÖRR
- NY DÖRR
- KOMPLETTERING GOLV / BJÄLKLAG
- BRANDGÄNS EI-60
- BRANDGRÄNS EI-30

(KA) - FÖRB. FÖR KAFFEMASKIN
MI - MIKROVÅGSUGN
DM - DISKMASKIN
KF - KYL/FRYS
AK - ARMBÅGSKONTAKT
DA - DÖRRAUTOMATIK
MK - MAGNETKONTAKT FÖR DÖRRUPPSTÄLLNING
KL - KODLÄSARE / PASSERSYSTEM
(-) - KOD INOM PARENTES = FÖRBEREDS FÖR
IL - INSPEKTIONSLUCKA

BESKRIVNING BYGGÅTGÄRDER:

- BYGGÅTGÄRDER ENLIGT RITNING A-40-1-305 SAMT

BYGGÅTGÄRDER LOKAL:
- BEF GLASPARTIER TILL KONTOR 1ST ÅTERMONTERAS OM HG SÅ ÖNSKAR.
- BEF INTERNTRAPPA OCH RÄCKEN BEVARAS OCH RENGÖRES. GLASSKIVOR I RÄCKEN BYTS UT MOT HÖGRE GLASSKIVOR FÖR BARNSÄKERHET.
- NYTT HELGLASAT ENTRÉDÖRRPARTI I STÅL.

BYGGÅTGÄRDER TRAPPHUS:
- NYA RAMPER OCH HÖJT GOLV I PASSAGE TILL NY UTEPLATS. YTSKIKT STEN LIKA TRAPPHUS.
- NY FÖNSTERDÖRR I ÄDELTRÄ TILL UTEPLATS, PROFILER & KULÖR LIKA BEF FÖNSTER.
- DEMONTERBAR FRONT TILL ELSCHAKT.

BYGGÅTGÄRDER ÖVRIGT:
- NY I SIDLED FLYTTAD OCH SÄNKT DÖRR TILL UTRYMMINGSTRAPPHUS.
- NY SÄNKT UTEPLATS ENL K.
- INKLÄDNAD VENTKANAL ENL K.
- ANPASSNING, BYGGÅTGÄRDER OCH GESTALTNING AV INNERGÅRD ENL LANDSKAP.
- NYA TAKLANTERNINER ENL LANDSKAP.

HYRESGÄSTANPASSNINGAR:
- ENL SENARE BESKED

FÖNSTER:
- FÖ02 - BEF FÖNSTER KOMPLETTERAS MED FÖNSTERLÅS FÖR SKYDDSKLASS 2.
- FÖ03 - BEF FÖNSTER KOMPLETTERAS MED FÖNSTERLÅS FÖR SKYDDSKLASS 2. BEF UTVÄNDIGT GALLER ÄR EJ GODKÄNT FÖR "SMASH AND GRAB". GLAS BYTS MOT LAMINERAT ELLER P6B.
- FD01 - BEF FÖNSTERDÖRR RENOVERAS. BEF INVÄNDIG GALLERGRIND SKA UPPFYLLA SKYDDSKLASS 2 OCH SMASH & GRAB.
- MÄTNING TILL EV LARM OCH GLASKROSSDETEKTION ENL HG & E.

LAYOUT:

LAYOUTEN VISAR ÖVRE PLAN AV BEF LOKAL I TVÅ PLAN, SAMT INNERGÅRD OCH NY PASSAGE TILL NY TILLGÄNGLIG SÄNKT DEL AV INNERGÅRD.

HELDRAGNA LINJER INGÅR I GRUNDUTFÖRANDET AV LOKALEN. STRECKADE LINJER ÄR FÖRSLAG TILL HYRESGÄSTANPASSNINGAR OCH HYRESGÄSTENS INREDNING.

MÄTTAVVIKELSER KAN FÖREKOMMA. PLATSBESÖK OCH MÄTTKONTROLLER FORDRAS FÖR DETALJPROJEKTERING.

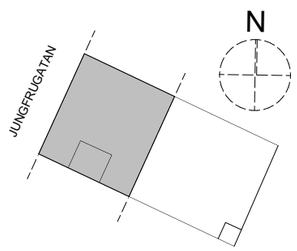

SKALA 1:50
0 1 2 5
METER

BRANDSKYDDSSKISS
Systemhandling

BENGT DAHLGREN

Handlingen behöver läsas/skrivas ut i färg. Observera att detta endast är en skiss, brandskyddsbeskrivningen är det styrande dokumentet.

Datum	Upprättad av
2024-11-29	Tobias Karlsson

BET	ÄNDRING AVSER	DATUM	Sign.

SYSTEMHANDLING

SJÖHÄSTEN 5

VISION

BE	NOVIER - ELIN ÖVERMO - 0103311236
PL	BYGG R1 - MATS LENDIN - 0702801186
A	WAK - MATTHS JÄRLIDEN - 0855667060
K	PE TEKNIK & ARKITEKTUR - JOHANNA SILVEMARK 0105160761
VVS	VRA - SAMUEL GARDELL - 0739710583
EL	N20 - RICHARD LINDBLAD - 0709503060
LA	ARCHUS - MAGNUS LEKSELL - 0736005610
BRAND	BENGT DAHLGREN - TOBIAS KARLSSON - 0734258174

UPPDRAG NR	RITAD AV	HANDLÄGGARE
#PIn	ÖRJAN LAGERHEIM	MATTHS JÄRLIDEN
DATUM	ANSVARIG	
2024-11-29	MATTHS JÄRLIDEN	

OMBYGGNAD KONTORSFASTIGHET

PLAN 4 - VÅNING 1TR

SKALA A1	NUMMER	BET
1:50	A-40-1-304	-

Inkom till Stockholms stadsbyggnadskontor - 2025-03-28, Dnr 2023-17507

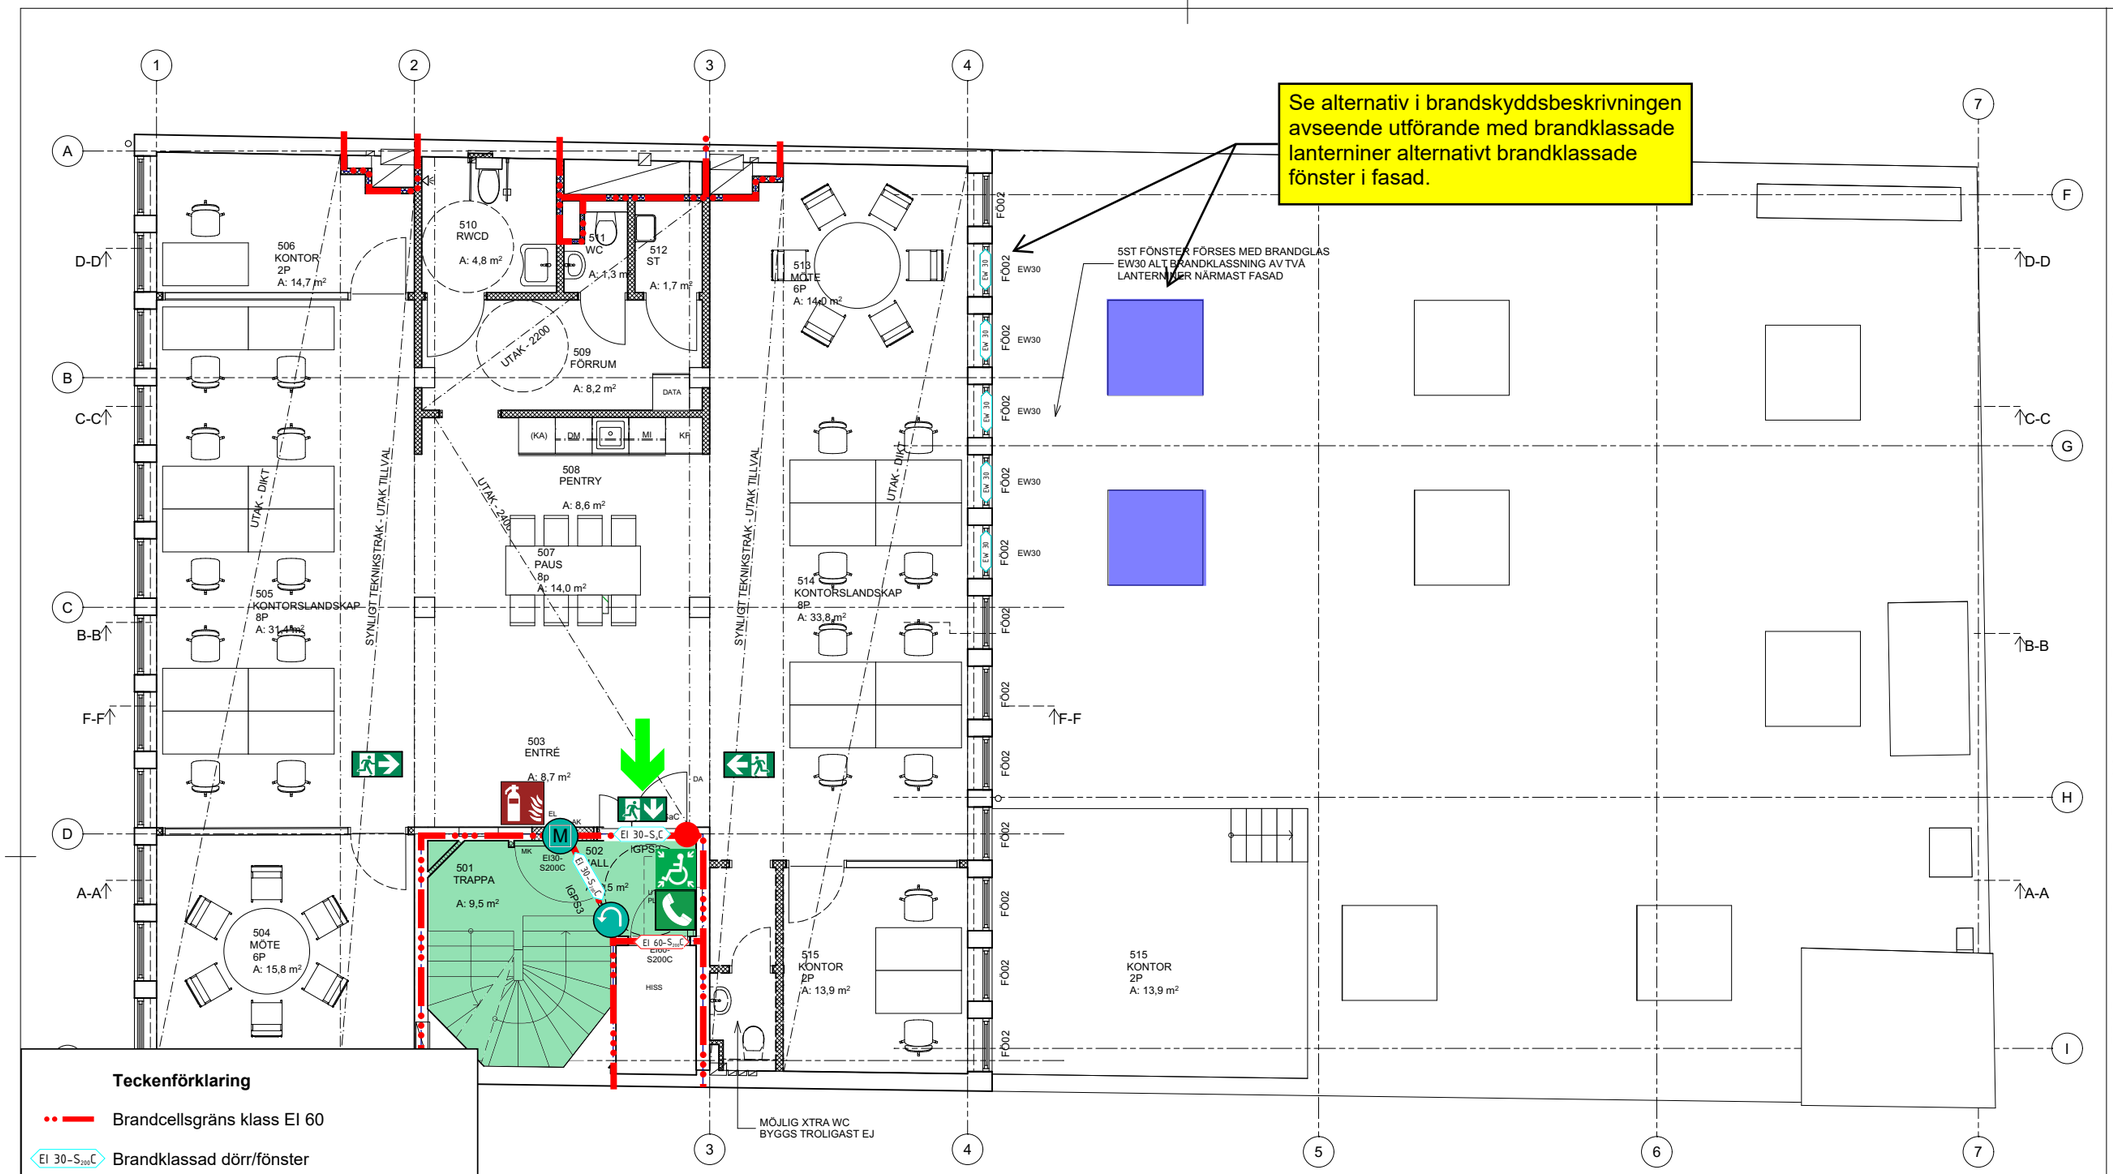

Teckenförklaring

- Brandcellsgräns klass EI 60
- EI 30-S200C Brandklassad dörr/fönster
- Brandklass fönster EW 30
- Utrymningsväg
- Utrymningsriktning
- Utrymningsplats
- Kommunikationsutrustning
- Frångänglig utrymningsväg
- Separat insatsväg källare
- Vägledande markering, genomlyst/belyst
- Utrymme utfört med automatisk vattensprinkler
- Handbrandsläckare
- Återinrymning
- Dörrhållarmagnet
- Brandförsvarstablå

BRANDSKYDDSSKISS

Systemhandling

BENGT DAHLGREN

Handlingen behöver läsas/skrivas ut i färg. Observera att detta endast är en skiss, brandskyddsbeskrivningen är det styrande dokumentet.

Datum	Upprättad av
2024-11-29	Tobias Karlsson

SKALA 1:50

0 1 2 5 METER

FÖRKLARINGAR:

- BEF BYGGNADSDEL
- NY BYGGNADSDEL
- HG-ANPASSNING VÄGG / TILLVAL
- LÖS INREDNING
- BEF DÖRR
- NY DÖRR
- KOMPLETTERING GOLV / BJÄLKLAG
- BRANDGÄNS EI-60
- BRANDGRÄNS EI-30

(KA) - FÖRB. FÖR KAFFEMASKIN
MI - MIKROVÅGSUGN
DM - DISKMASKIN
KF - KYL/FRYS
AK - ARMBÅGSKONTAKT
DA - DÖRRAUTOMATIK
MK - MAGNETKONTAKT FÖR DÖRRUPPSTÄLLNING
KL - KODLÅSARE / PASSERSYSTEM
(-) - KOD INOM PARENTES = FÖRBEREDS FÖR
IL - INSPEKTIONSLUCKA

BESKRIVNING BYGGÅTGÄRDER:

- NYA VÄGGAR I REDOVISAD OMFATTNING
- IGENSÄTTNING AV GAMLA SCHAKT I BJÄLKLAG SAMT GAMLA HÅL I VÄGGAR FÖR KANALER SOM EJ SKALL NYTTJAS ENL K.
- NYA INSTALLATIONER ENL E, V OCH VS.

BYGGÅTGÄRDER LOKAL:
- NY RWCD MED KAKEL OCH KLINKER.
- NY WC MED KAKEL OCH KLINKER.
- NYTT STÄD MED PLASTMATTA.
- NYTT FÖRRUM TILL WC / STÄD.
- NYTT PENTRY.
- NYTT SKÅP OCH FRONT FÖR EL OCH DATA.
- NYA SCHAKT OCH SCHAKTVÄGGAR.
- NYTT HELGLASAT ENTRÉDÖRRPARTI I STÅL.
- NYA AKUSTIKUNDERTAK MED NYA SYNLIGA TEKNIKSTRÄK. PENDLAT DEMONTERBART ELLER DIKT FAST.
- GOLV AVJÄMNAS FÖR HYRESGÄSTENS MATTA.
- VÄGGAR & SYNLIGA TAKDELAR SPACKLAS, LAGAS OCH MÅLAS VITA.
- BEF FÖNSTER I TEAK RENOVERAS OCH ISOLERAS ENL FÖNSTERKONSULT.
- BEF FÖNSTERBÄNKSKANALER I ÄDELTRÄ RENOVERAS OCH ÅTERSTÄLLS TILL URSPRUNGLIGT SKICK.
- BEF FÖRVANSKADE FÖNSTERBÄNKSKANALER ÅTERSTÄLL MED NYA LIKA URSPRUNGLIGA BEF I ÄDELTRÄ.
- ALLMÄNBELYSNING ENL E.
- NYA MELLANGLASPERSIENNER ENL FÖNSTERKONSULT, KULÖR ENL SENARE BESKED.
- VÄGGABSORBENTER I RUM FÖR FLERA PERSONER.

BYGGÅTGÄRDER TRAPPHUS:
- BEF GOLV RENGÖRES
- VÄGGAR & TAK SPACKLAS, LAGAS OCH MÅLAS VITA
- NY HISS OCH HISSFRONT ENL HISSKONSULT.
- NYTT BRANDAVSKILJANDE STÅLPARTI MED TÄT DÖRR OCH SIDOLJUS.
- NYTT ELSCHAKT MED ÖPPNINGSBAR FRONT.
- ALLMÄNBELYSNING ENL E.
- DEMONTERBAR FRONT TILL ELSCHAKT.

HYRESGÄSTANPASSNINGAR:
- ENL SENARE BESKED

FÖNSTER:
- FÖ02 - BEF FÖNSTER KOMPLETTERAS MED FÖNSTERLÅS FÖR SKYDDSKLASS 2. FEM AV DESSA FÖNSTER FÖRSES MED BRANDKLASSAT GLAS.

BET	ÄNDRING AVSER	DATUM	Sign.

SYSTEMHANDLING

SJÖHÄSTEN 5

VISION

BE	NOVIER - ELIN OVERMO - 0103311236
PL	BYGG R1 - MATS LANDIN - 0702901186
A	WAK - MATTHS JÄRLIDEN - 0705667060
K	PE TEKNIK & ARKITEKTER - JOHANNA SILVEMARK 0105160761
VVS	VRA - SAMUEL GARDELL - 0739710583
EL	N20 - RICHARD LINDBLAD - 0739503060
LA	ARCHUS - MAGNUS LEKSELL - 0736005610
BRAND	BENGT DAHLGREN - TOBIAS KARLSSON - 0734258174

UPPDRAG NR	RITAD AV	HANDLÄGGARE
#Pln	ÖRJAN LAGERHEIM	MATTHS JÄRLIDEN
DATUM	ANSVARIG	
2024-11-29	MATTHS JÄRLIDEN	

OMBYGGNAD KONTORSFASTIGHET

PLAN 5 - VÅNING 2TR - NORMALPLAN

SKALA A1	NUMMER	BET
1:50	A-40-1-305	-

LAYOUT:

LAYOUTEN VISAR FÖRSLAG TILL NORMALPLAN FÖR KONTOR I ETT VÅNINGSPLAN

HELDRAGNA LINJER INGÅR I GRUNDUTFÖRANDET AV LOKALEN. STRECKADE LINJER ÄR FÖRSLAG TILL HYRESGÄSTANPASSNINGAR OCH HYRESGÄSTENS INREDNING.

MÅTTAVVIKELSER KAN FÖREKOMMA. PLATSBESÖK OCH MÄTTKONTROLLER FORDRAS FÖR DETALJPROJEKTERING.

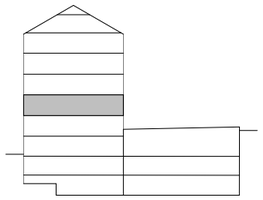

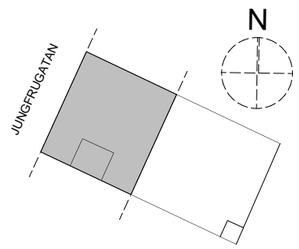

Inkom till Stockholms stadsbyggnadskontor - 2025-03-28, Dnr 2023-17507

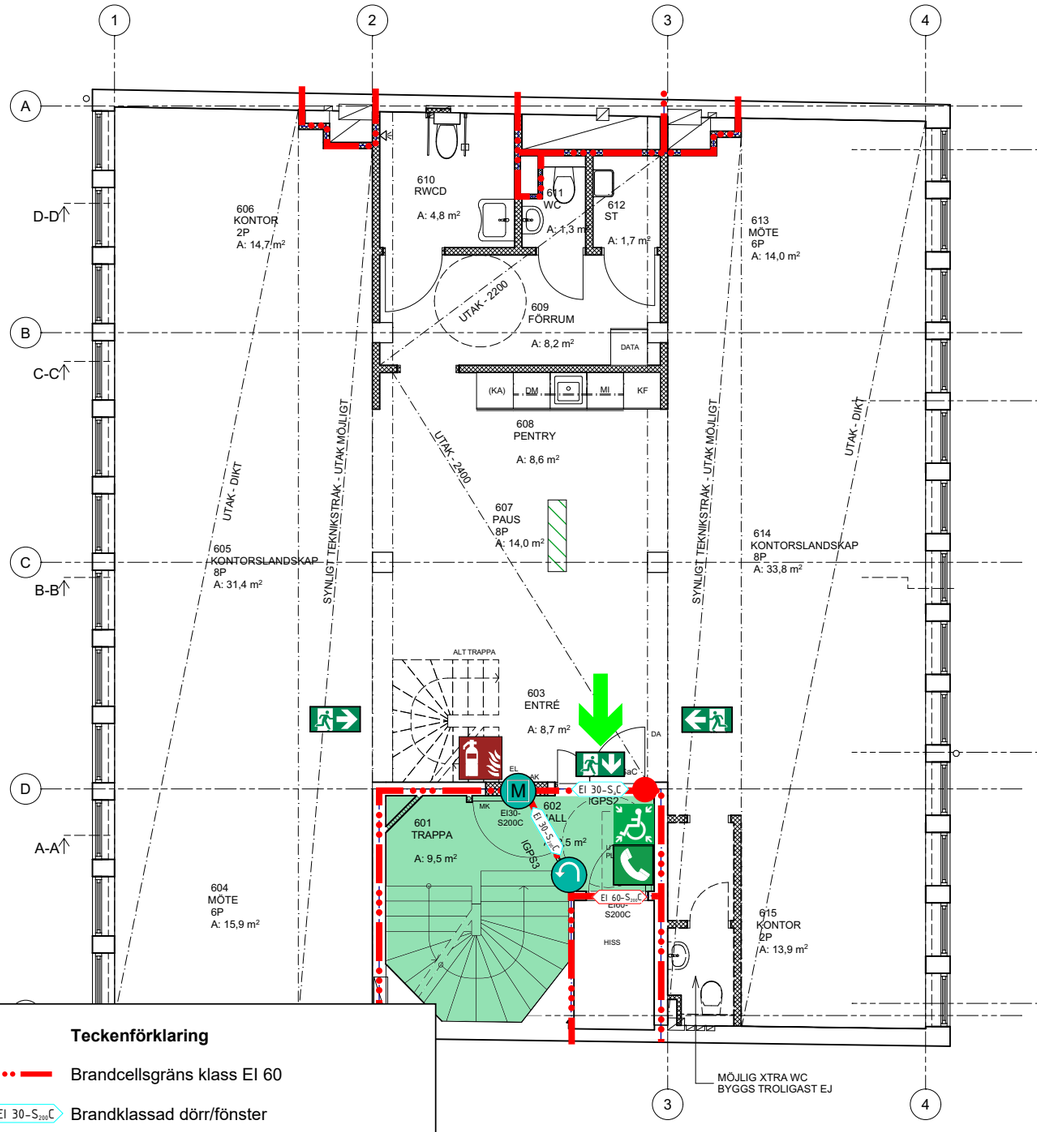

FÖRKLARINGAR:

- BEF BYGGNADSDEL
- NY BYGGNADSDEL
- HG-ANPASSNING VÄGG / TILLVAL
- LÖS INREDNING
- BEF DÖRR
- NY DÖRR
- KOMPLETTERING GOLV / BJÄLKLAG
- BRANDGÄNS EI-60
- BRANDGRÄNS EI-30

(KA) - FÖRB. FÖR KAFFEMASKIN
MI - MIKROVÅGSUGN
DM - DISKMASKIN
KF - KYL/FRYS
AK - ARMBÅGSKONTAKT
DA - DÖRRAUTOMATIK
MK - MAGNETKONTAKT FÖR DÖRRUPPSTÄLLNING
KL - KODLÄSARE / PASSERSYSTEM
(-) - KOD INOM PARENTES = FÖRBEREDS FÖR
IL - INSPEKTIONSLUCKA

LAYOUT:

LAYOUTEN VISAR NORMALPLAN KONTOR.

HELDRAGNA LINJER INGÅR I GRUNDUTFÖRANDET AV LOKALEN. STRECKADE LINJER ÄR FÖRSLAG TILL HYRESGÄSTANPASSNINGAR OCH HYRESGÄSTENS INREDNING.

BESKRIVNING BYGGÅTGÄRDER:

SE RITNING A-40-1-305

Teckenförklaring

- Brandcellsgräns klass EI 60
- EI 30-S200C — Brandklassad dörr/fönster
- Brandklass fönster EW 30
- Utrymningsväg
- Utrymningsriktning
- Utrymningsplats
- Kommunikationsutrustning
- Frångänglig utrymningsväg
- Separat insatsväg källare
- Vägledande markering, genomlyst/belyst
- Utrymme utfört med automatisk vattensprinkler
- Handbrandsläckare
- Återinrymning
- Dörrhållarmagnet
- Brandförsvarstablå

BRANDSKYDDSSKISS

Systemhandling

BENGT DAHLGREN

Handlingen behöver läsas/skrivas ut i färg. Observera att detta endast är en skiss, brandskyddsbeskrivningen är det styrande dokumentet.

Datum	Upprättad av
2024-11-29	Tobias Karlsson

SKALA 1:50

0 1 2 5
METER

MÄTTAVVIKELSER KAN FÖREKOMMA.
PLATSBESÖK OCH MÄTTKONTROLLER
FORDRAS FÖR DETALJPROJEKTERING.

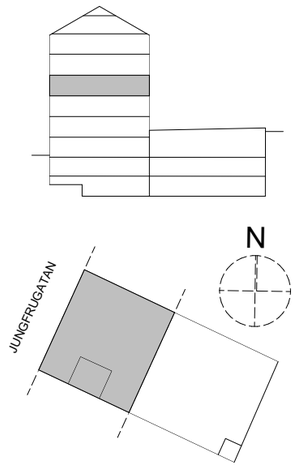

BET	ÄNDRING AVSER	DATUM	Sign.

SYSTEMHANDLING

SJÖHÄSTEN 5

VISION

BE	NOVIER - ELIN OVERMO - 0103311036
PL	BYGG R1 - MATS LANDIN - 0702801186
A	WAK - MATTHS JÄRLIDEN - 0855667060
K	PE TEKNIK & ARKITEKTER - JOHANNA SILVEMARK 0105160761
VVS	VRA - SAMUEL GARDELL - 0739710583
EL	N20 - RICHARD LINDBLAD - 0709503060
LA	ARCHUS - MAGNUS LEKSELL - 0736005610
BRAND	BENGT DAHLGREN - TOBIAS KARLSSON - 0734258174

UPPDRAG NR	RITAD AV	HANDLÄGGARE
#Pln	ÖRJAN LAGERHEIM	MATTHS JÄRLIDEN
DATUM	ANSVARIG	
2024-11-29	MATTHS JÄRLIDEN	

OMBYGGNAD KONTORSFASTIGHET

PLAN 6 - VÅNING 3TR

SKALA A1	NUMMER	BET
1:50	A-40-1-306	-

Inkom till Stockholms stadsbyggnadskontor - 2025-03-28, Dnr 2023-17507

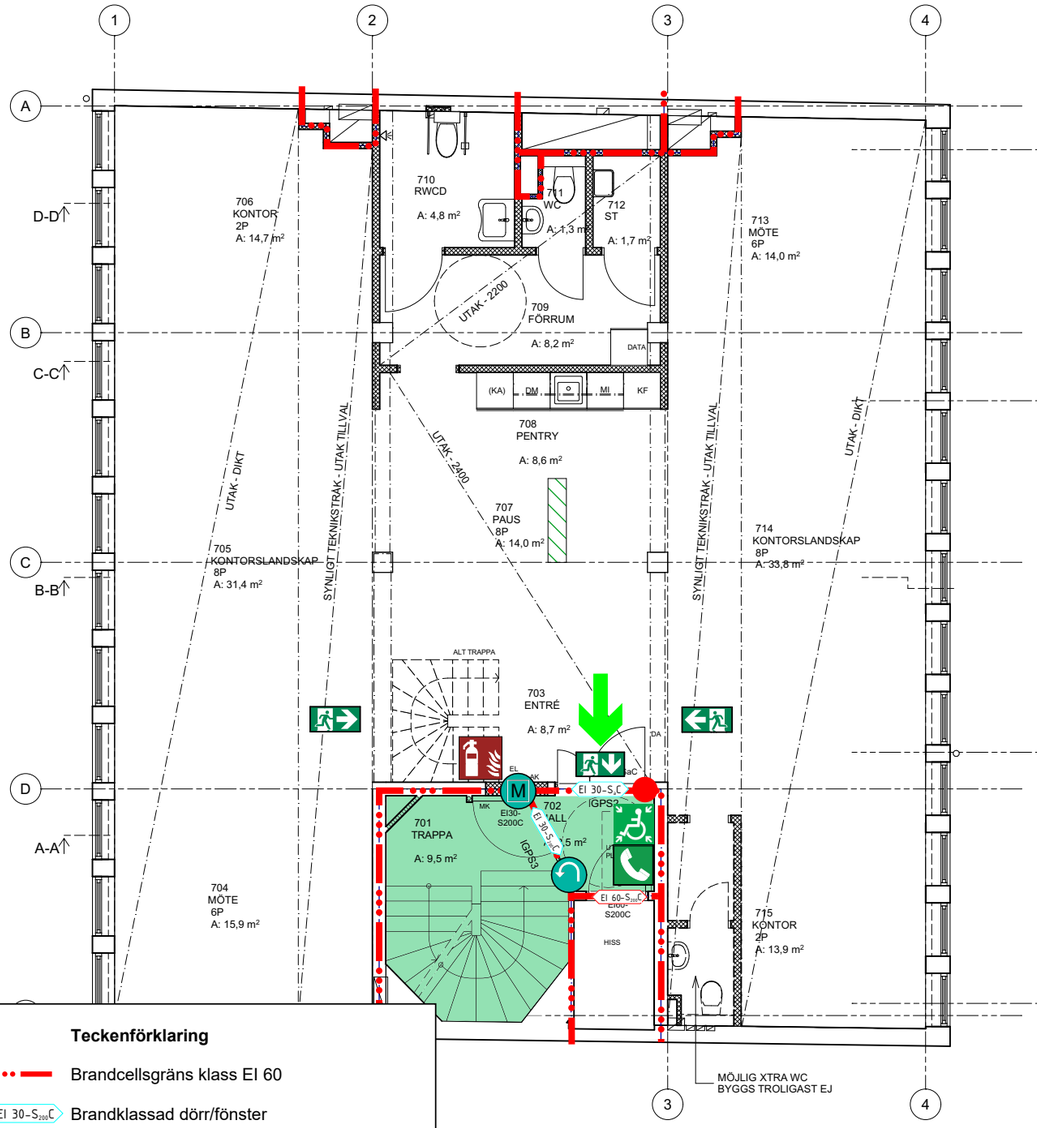

Teckenförklaring

- Brandcellsgräns klass EI 60
- EI 30-S200C — Brandklassad dörr/fönster
- Brandklass fönster EW 30
- Utrymningsväg
- Utrymningsriktning
- Utrymningsplats
- Kommunikationsutrustning
- Frångänglig utrymningsväg
- Separat insatsväg källare
- Vägledande markering, genomlyst/belyst
- Utrymme utfört med automatisk vattensprinkler
- Handbrandsläckare
- Återinrymning
- Dörrhållarmagnet
- Brandförsvarstablå

BRANDSKYDDSSKISS

Systemhandling

BENGT DAHLGREN

Handlingen behöver läsas/skrivas ut i färg. Observera att detta endast är en skiss, brandskyddsbeskrivningen är det styrande dokumentet.

Datum	Upprättad av
2024-11-29	Tobias Karlsson

SKALA 1:50

0 1 2 5

METER

MÅTTAVVIKELSER KAN FÖREKOMMA.
PLATSBESÖK OCH MÄTTKONTROLLER
FORDRAS FÖR DETALJPROJEKTERING.

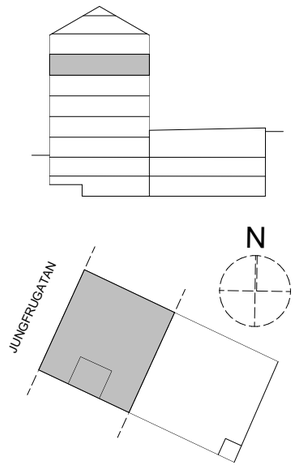

FÖRKLARINGAR:

- BEF BYGGNADSDEL
- NY BYGGNADSDEL
- HG-ANPASSNING VÄGG / TILLVAL
- LÖS INREDNING
- BEF DÖRR
- NY DÖRR
- KOMPLETTERING GOLV / BJÄLKLAG
- BRANDGÄNS EI-60
- BRANDGRÄNS EI-30

(KA) - FÖRB. FÖR KAFFEMASKIN
MI - MIKROVÅGSUGN
DM - DISKMASKIN
KF - KYL/FRYS
AK - ARMBÅGSKONTAKT
DA - DÖRRAUTOMATIK
MK - MAGNETKONTAKT FÖR DÖRRUPPSTÄLLNING
KL - KODLÄSARE / PASSERSYSTEM
(-) - KOD INOM PARENTES = FÖRBEREDS FÖR
IL - INSPEKTIONSLUCKA

LAYOUT:

LAYOUTEN VISAR NORMALPLAN KONTOR.

HELDRAGNA LINJER INGÅR I GRUNDUTFÖRANDET AV LOKALEN. STRECKADE LINJER ÄR FÖRSLAG TILL HYRESGÄSTANPASSNINGAR OCH HYRESGÄSTENS INREDNING.

BESKRIVNING BYGGÅTGÄRDER:

SE RITNING A-40-1-305

BET	ÄNDRING AVSER	DATUM	Sign.

SYSTEMHANDLING

SJÖHÄSTEN 5

VISION

BE	NOVIER - ELIN OVERMO - 0103311236
PL	BYGG R1 - MATS LINDIN - 0702801186
A	WAK - MATTHS JÄRLIDEN - 0855667060
K	PE TEKNIK & ARKITEKTER - JOHANNA SILVEMARK 0105160761
VVS	VRA - SAMUEL GARDELL - 0739710583
EL	N20 - RICHARD LINDBLAD - 0709503060
LA	ARCHUS - MAGNUS LEKSELL - 0736005610
BRAND	BENGT DAHLGREN - TOBIAS KARLSSON - 0734258174

UPPDRAG NR	RITAD AV	HANDLÄGGARE
#Pln	ÖRJAN LAGERHEIM	MATTHS JÄRLIDEN
DATUM	ANSVARIG	
2024-11-29	MATTHS JÄRLIDEN	

OMBYGGNAD KONTORSFASTIGHET

PLAN 7 - VÅNING 4TR

SKALA A1	NUMMER	BET
1:50	A-40-1-307	-

Inkom till Stockholms stadsbyggnadskontor - 2025-03-28, Dnr 2023-17507

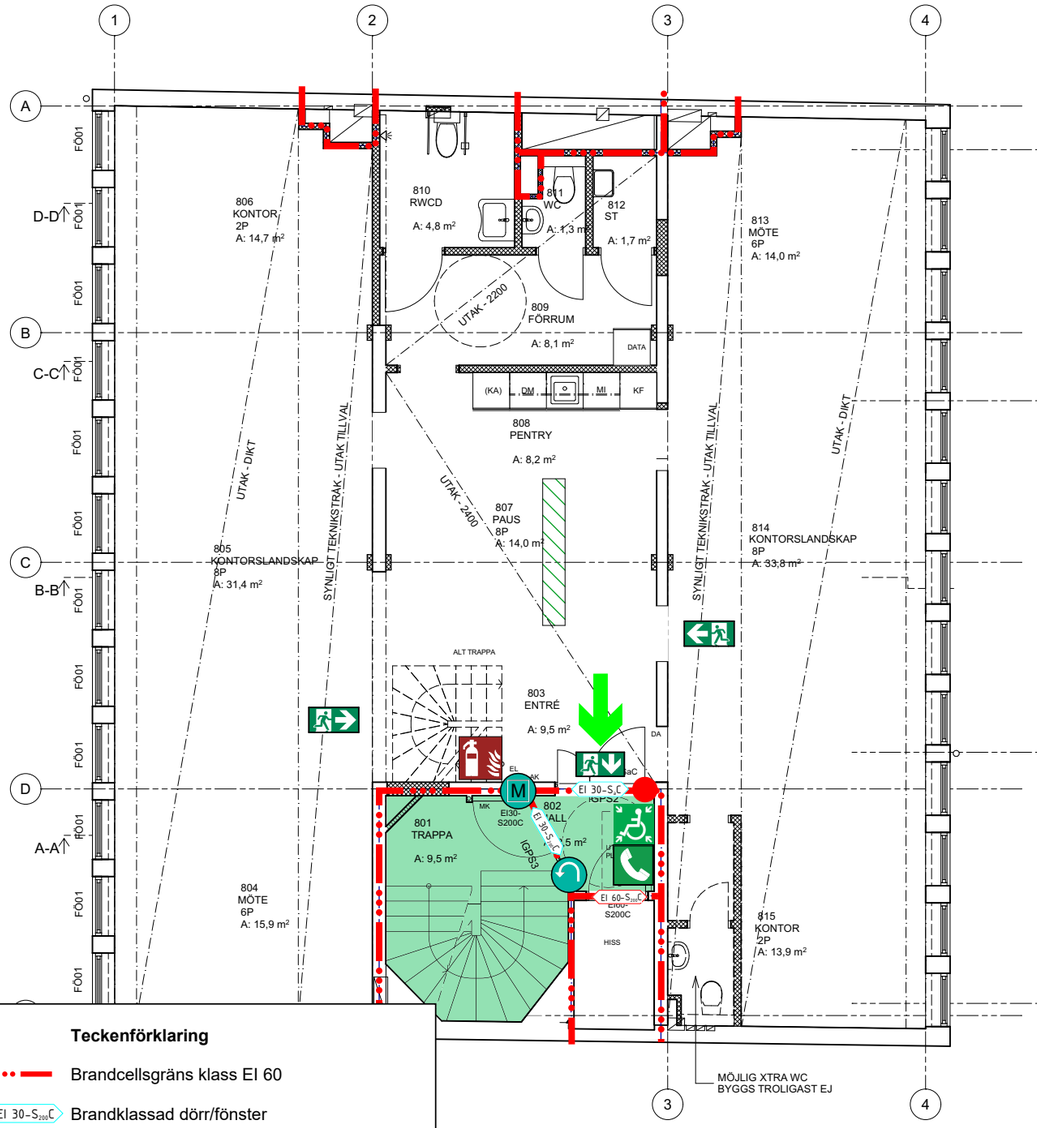

Teckenförklaring

- Brandcellsgräns klass EI 60
- EI 30-S200C — Brandklassad dörr/fönster
- Brandklass fönster EW 30
- Utrymningsväg
- Utrymningsriktning
- Utrymningsplats
- Kommunikationsutrustning
- Frångänglig utrymningsväg
- Separat insatsväg källare
- Vägledande markering, genomlyst/belyst
- Utrymme utfört med automatisk vattensprinkler
- Handbrandsläckare
- Återinrymning
- Dörrhållarmagnet
- Brandförsvarstablå

BRANDSKYDDSSKISS

Systemhandling

BENGT DAHLGREN

Handlingen behöver läsas/skrivas ut i färg. Observera att detta endast är en skiss, brandskyddsbeskrivningen är det styrande dokumentet.

Datum	Upprättad av
2024-11-29	Tobias Karlsson

SKALA 1:50

0 1 2 5

METER

MÅTTAVVIKELSER KAN FÖREKOMMA.
PLATSBESÖK OCH MÄTTKONTROLLER
FORDRAS FÖR DETALJPROJEKTERING.

FÖRKLARINGAR:

- BEF BYGGNADSDEL
- NY BYGGNADSDEL
- HG-ANPASSNING VÄGG / TILLVAL
- LÖS INREDNING
- BEF DÖRR
- NY DÖRR
- KOMPLETTERING GOLV / BJÄLKLAG
- BRANDGÄNS EI-60
- BRANDGRÄNS EI-30

(KA) - FÖRB. FÖR KAFFEMASKIN
MI - MIKROVÅGSUGN
DM - DISKMASKIN
KF - KYL/FRYS
AK - ARMBÅGSKONTAKT
DA - DÖRRAUTOMATIK
MK - MAGNETKONTAKT FÖR DÖRRUPPSTÄLLNING
KL - KODLÄSARE / PASSERSYSTEM
(-) - KOD INOM PARENTES = FÖRBEREDS FÖR
IL - INSPEKTIONSLUCKA

LAYOUT:

LAYOUTEN VISAR NORMALPLAN KONTOR.

HELDRAGNA LINJER INGÅR I GRUNDUTFÖRANDET AV LOKALEN. STRECKADE LINJER ÄR FÖRSLAG TILL HYRESGÄSTANPASSNINGAR OCH HYRESGÄSTENS INREDNING.

BESKRIVNING BYGGÅTGÄRDER:

SE RITNING A-40-1-305 SAMT:

FÖNSTER:
FÖ01 - BEF PLANGLASRUTOR I FÖNSTER MOT VÄSTER I GATUFASAD BYTS MOT KULTURGLAS ENLIGT GLASKONSULT.

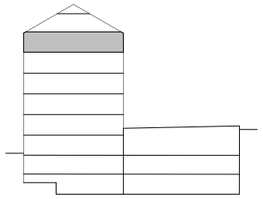

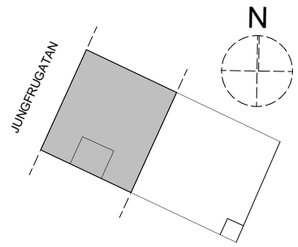

BET	ÄNDRING AVSER	DATUM	Sign.

SYSTEMHANDLING

SJÖHÄSTEN 5

VISION

BE	NOVIER - ELIN ÖVERMO - 0103311236
PL	BYGG R1 - MATS LUNDIN - 0702801186
A	WAK - MATTHS JÄRLIDEN - 0855667060
K	PE TEKNIK & ARKITEKTER - JOHANNA SILVEMARK 0105160761
VVS	VRA - SAMUEL GARDELL - 0739710583
EL	N20 - RICHARD LINDBLAD - 0709503060
LA	ARCHUS - MAGNUS LEKSELL - 0736005610
BRAND	BENGT DAHLGREN - TOBIAS KARLSSON - 0734258174

UPPDRAG NR	RITAD AV	HANDLÄGGARE
#PIn	ÖRJAN LAGERHEIM	MATTHS JÄRLIDEN
DATUM	ANSVARIG	
2024-11-29	MATTHS JÄRLIDEN	

OMBYGGNAD KONTORSFASTIGHET

PLAN 8 - VÅNING 5TR

SKALA A1	NUMMER	BET
1:50	A-40-1-308	-

Inkom till Stockholms stadsbyggnadskontor - 2025-03-28, Dnr 2023-17507

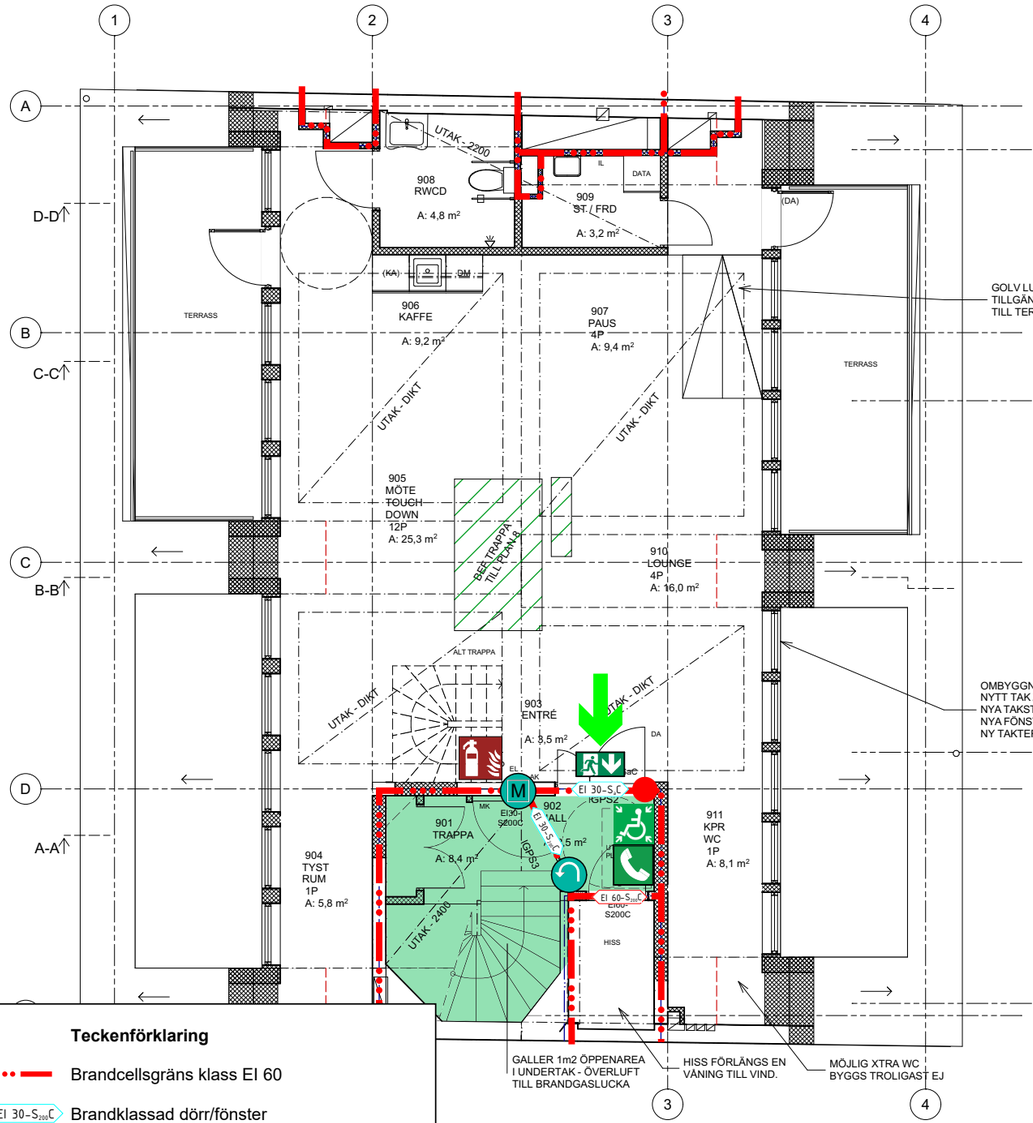

FÖRKLARINGAR:

- BEF BYGGNADSDEL
- NY BYGGNADSDEL
- HG-ANPASSNING VÄGG / TILLVAL
- LÖS INREDNING
- BEF DÖRR
- NY DÖRR
- KOMPLETTERING GOLV / BJÄLKLAG
- BRANDGÄNS EI-60
- BRANDGRÄNS EI-30

(KA) - FÖRB. FÖR KAFFEMASKIN
MI - MIKROVÅGSUGN
DM - DISKMASKIN
KF - KYL/FRYS
AK - ARMBÅGSKONTAKT
DA - DÖRRAUTOMATIK
MK - MAGNETKONTAKT FÖR DÖRRUPPSTÄLLNING
KL - KODLÅSARE / PASSERSYSTEM
(-) - KOD INOM PARENTES = FÖRBEREDS FÖR
IL - INSPEKTIONSLUCKA

BESKRIVNING ÅTGÄRDER:

BESKRIVNING ÅTGÄRD:
BEF VINDSINREDNING OCH TAK RIVS I SIN HELHET OCH ERSÄTTS MED NYTT TAK MED NYA TAKKUPOR. NY TAKTERRASS MOT INNERGÅRD. BEF TAKKUPA OCH TAKTERRASS MOT GATA ÅTERSKAPAS OCH BREDDAS ENLIGT RITNING.

BYGGÅTGÄRDER BASBYGGNAD:
- NYTT TAK, TAKSTOMME OCH FÖRSTÄRKNINGAR AV VINDSBJÄLKLAG ENL K.
- NY TAKTÄCKNING I SKIVKLÄDD KOPPARPLÅT LIKA BEF,
- NYA VÄGGAR OCH DÖRRAR I REDOVISAD OMFATTNING
- NYA KUPFRONTER ENL K MED UTSIDA PLÅT LIKA TAKYTA. INSIDA GIPS.
- NYA FÖNSTER OCH FÖNSTERDÖRRAR I FASAD I ÄDELTRÄ MED UTSIDA I KULÖR LIKA TAKYTA.
- NYA MELLANGLASPERSIENNER, KULÖR ENL SENARE BESKED.
- NYA TAKTERRASSER ENL K MED BTG-YTA.
- NYA BALKONGRÄCKEN h1150 I SMIDE I MÖRK KULÖR.
- NY RWCD
- NY WC
- NYTT STÄD
- NYTT PENTRY
- NYTT SKÅP OCH FRONT FÖR EL OCH DATA
- NYA SCHAKT OCH SCHAKTVÄGGAR
- NYTT HELGLASAT ENTRÉDÖRRPARTI I ÄDELTRÄ.
- NYA DIKTMONTERADE AKUSTIKUNDERTAK MED SYNLIGA INSTALLATIONSSTRÅK.
- NYA INSTALLATIONER ENL E, V OCH VS.
- GOLV AVJÄMNAS FÖR HYRESGÄSTENS MATTA
- VÄGGAR & SYNLIGA TAKDELAR SPACKLAS OCH MÅLAS VITA.
- ALLMÄNBELYSNING ENL E.
- VÄGGABSORBENTER I RUM FÖR FLERA PERSONER.

BYGGÅTGÄRDER TRAPPHUS:
- NY HISS OCH HISSFRONT ENL HISSKONSULT. HISS DRAS UPP EN VÅNING TILL DETTA VINDSPLAN.
- BEF GOLV RENGÖRES
- VÄGGAR & TAK SPACKLAS, LAGAS OCH MÅLAS VITA
- NY TEKNIKNISCH MED ÖPPNINGSBAR FRONT.
- NYTT ELSCHAKT.
- NYTT SCHAKT OCH FÖR BRANDGASEVAKUERING.
- ALLMÄNBELYSNING ENL E.

HYRESGÄSTANPASSNINGAR:
- ENL SENARE BESKED

Teckenförklaring

- Brandcellsgräns klass EI 60
- EI 30-S200C — Brandklassad dörr/fönster
- Brandklass fönster EW 30
- Utrymningsväg
- Utrymningsriktning
- Utrymningsplats
- Kommunikationsutrustning
- Frångänglig utrymningsväg
- Separat insatsväg källare
- Vägledande markering, genomlyst/belyst
- Utrymme utfört med automatisk vattensprinkler
- Handbrandsläckare
- Återinrymning
- Dörrhållarmagnet
- Brandförsvarstablå

BRANDSKYDDSSKISS
Systemhandling

BENGT DAHLGREN

Handlingen behöver läsas/skrivas ut i färg. Observera att detta endast är en skiss, brandskyddsbeskrivningen är det styrande dokumentet.

Datum	Upprättad av
2024-11-29	Tobias Karlsson

SKALA 1:50
0 1 2 5
METER

LAYOUT:

LAYOUTEN VISAR OMBYGGD VINDSVÅNING INREDD TILL KONTOR.

HELDRAGNA LINJER INGÅR I GRUNDUTFÖRANDET AV LOKALEN. STRECKADE LINJER ÄR FÖRSLAG TILL HYRESGÄSTANPASSNINGAR OCH HYRESGÄSTENS INREDNING.

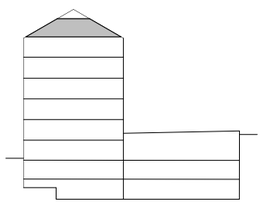

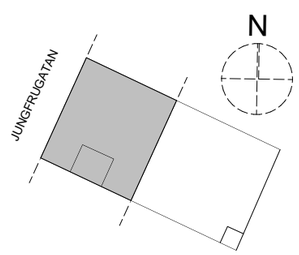

MÅTTAVVIKELSER KAN FÖREKOMMA.
PLATSBESÖK OCH MÄTTKONTROLLER FORDRAS FÖR DETALJPROJEKTERING.

BET	ÄNDRING AVSER	DATUM	Sign.

SYSTEMHANDLING

SJÖHÄSTEN 5

VISION

BE	NOVIER - ELIN OVERMO - 0103311236
PL	BYGG R1 - MATS LANDIN - 0702901186
A	WAK - MATTHS JÄRLIDEN - 0705667060
K	PE TEKNIK & ARKITEKTER - JOHANNA SILVEMARK 0105160761
VVS	VRA - SAMUEL GARDELL - 0739710583
EL	N20 - RICHARD LINDBLAD - 0729503060
LA	ARCHUS - MAGNUS LEKSELL - 0736005610
BRAND	BENGT DAHLGREN - TOBIAS KARLSSON - 0734258174

UPPDRAG NR	RITAD AV	HANDLÄGGARE
#Pln	ÖRJAN LAGERHEIM	MATTHS JÄRLIDEN
DATUM	ANSVARIG	
2024-11-29	MATTHS JÄRLIDEN	

OMBYGGNAD KONTORSFASTIGHET

PLAN 9 - VÅN 6TR - VIND

SKALA A1	NUMMER	BET
1:50	A-40-1-309	-

Inkom till Stockholms stadsbyggnadskontor - 2025-03-28, Dnr 2023-17507

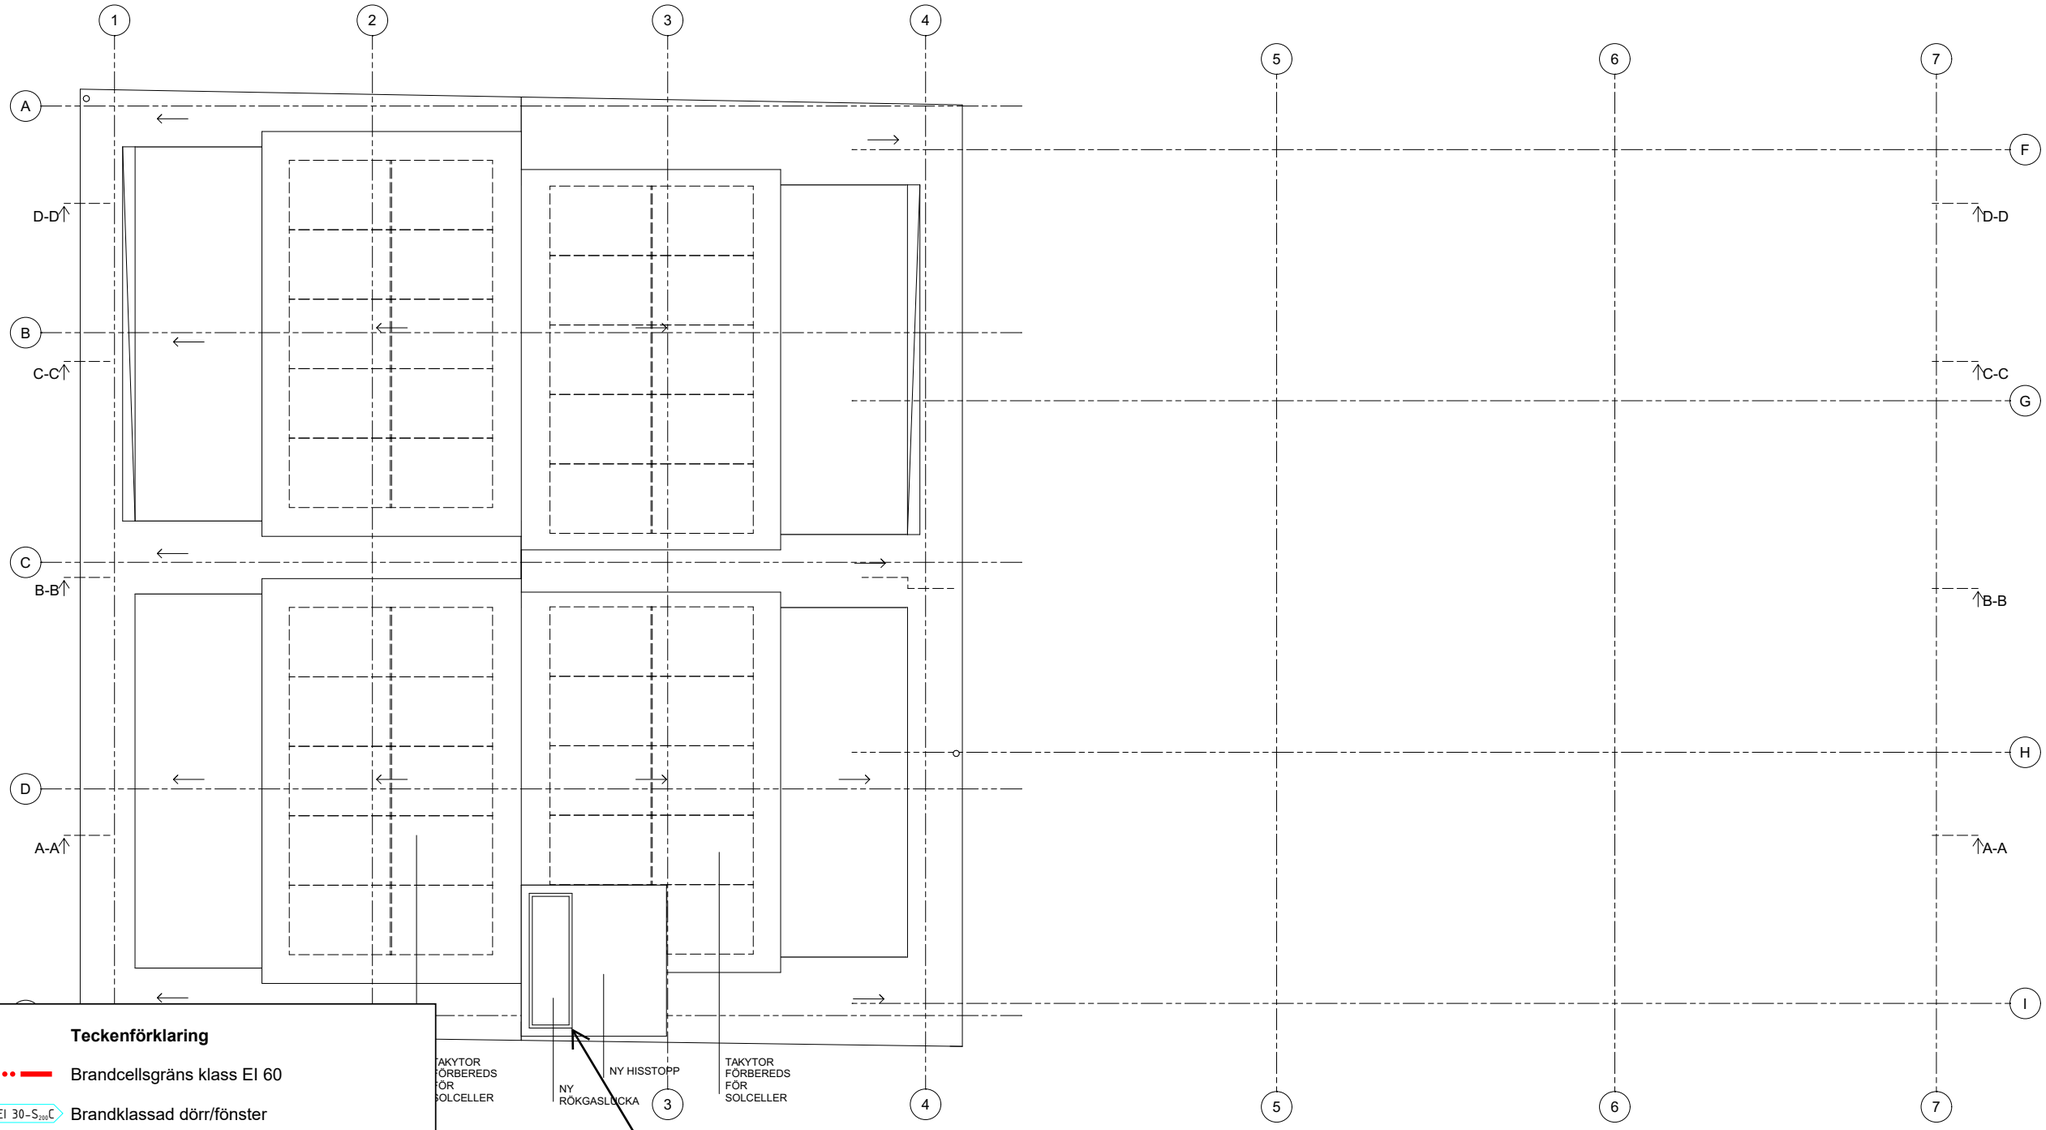

Teckenförklaring

- Brandcellsgräns klass EI 60
- EI 30-S200C — Brandklassad dörr/fönster
- Brandklass fönster EW 30
- Utrymningsväg
- Utrymningsriktning
- Utrymningsplats
- Kommunikationsutrustning
- Frångänglig utrymningsväg
- Separat insatsväg källare
- Vägledande markering, genomlyst/belyst
- Utrymme utfört med automatisk vattensprinkler
- Handbrandsläckare
- Återinrymning
- Dörrhållarmagnet
- Brandförsvarstablå

FÖRKLARINGAR:

- BEF BYGGNADSDEL
- NY BYGGNADSDEL
- HG-ANPASSNING VÄGG / TILLVAL
- LÖS INREDNING
- BEF DÖRR
- NY DÖRR
- KOMPLETTERING GOLV / BJÄLKLAG
- BRANDGÄNS EI-60
- BRANDGRÄNS EI-30

(KA) - FÖRB. FÖR KAFFEMASKIN
MI - MIKROVÅGSUGN
DM - DISKMASKIN
KF - KYL/FRYS
AK - ARMBÅGSKONTAKT
DA - DÖRRAUTOMATIK
MK - MAGNETKONTAKT FÖR DÖRRUPPSTÄLLNING
KL - KODLÅSARE / PASSERSYSTEM
(-) - KOD INOM PARENTES = FÖRBEREDS FÖR
IL - INSPEKTIONSLUCKA

LAYOUT:

LAYOUTEN VISAR FÖRSLAG TILL OMBYGGNAD AV BEF TAKYTA.

BESKRIVNING ÅTGÄRDER:

ENLIGT A-40-A-309 SAMT:

- BEF TAKTÄCKNING I FALSAD SKIVTÄCKT KOPPARPLÅT ERSÄTTS MED LIKADAN TAKTÄCKNING.
- NYA TAKYTOR, KUPFRONTER OCH -SIDOR I SKIVTÄCKT KOPPARPLÅT LIKA BEF.
- NY HISSTOPP ENL K, YTSKIKT LIKA TAK.
- NY RÖKGASLUCKA MOTORDRIVEN, STYRNING ENL E.
- NYA HUVAR OCH AVLUFTNINGAR ENL VVS.

- TAKYTOR PÅ NYA KUPOR FÖRBEREDS FÖR SOLCELLSANLÄGGNING.

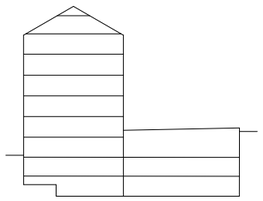

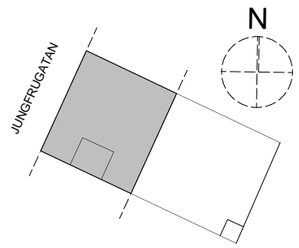

MÄTTAVVIKELSER KAN FÖREKOMMA.
PLATSBESÖK OCH MÄTTKONTROLLER FORDRAS FÖR DETALJPROJEKTERING.

SKALA 1:50

0 1 2 5
METER

BRANDSKYDDSSKISS
Systemhandling

BENGT DAHLGREN

Handlingen behöver läsas/skrivas ut i färg. Observera att detta endast är en skiss, brandskyddsbeskrivningen är det styrande dokumentet.

Datum	Upprättad av
2024-11-29	Tobias Karlsson

BET	ÄNDRING AVSER	DATUM	Sign.

SYSTEMHANDLING

SJÖHÄSTEN 5

VISION

BE	NOVIER - ELIN OVERMO - 0103311256
PL	BYGG R1 - MATS LUNDIN - 0702601186
A	WAK - MATTHS JÄRLIDEN - 0855667060
K	PE TEKNIK & ARKITEKTER - JOHANNA SILVEMARK 0105160761
VVS	VRA - SAMUEL GARDELL - 0739710583
EL	N20 - RICHARD LINDBLAD - 0739503060
LA	ARCHUS - MAGNUS LEKSELL - 0736005610
BRAND	BENGT DAHLGREN - TOBIAS KARLSSON - 0734258174

UPPDRAG NR	RITAD AV	HANDLÄGGARE
#PIn	ÖRJAN LAGERHEIM	MATTHS JÄRLIDEN
DATUM	ANSVARIG	
2024-11-29	MATTHS JÄRLIDEN	

OMBYGGNAD KONTORSFASTIGHET

TAKPLAN

SKALA A1	NUMMER	BET
1:50	A-40-1-311	-

Inkom till Stockholms stadsbyggnadskontor - 2025-03-28, Dnr 2023-17507

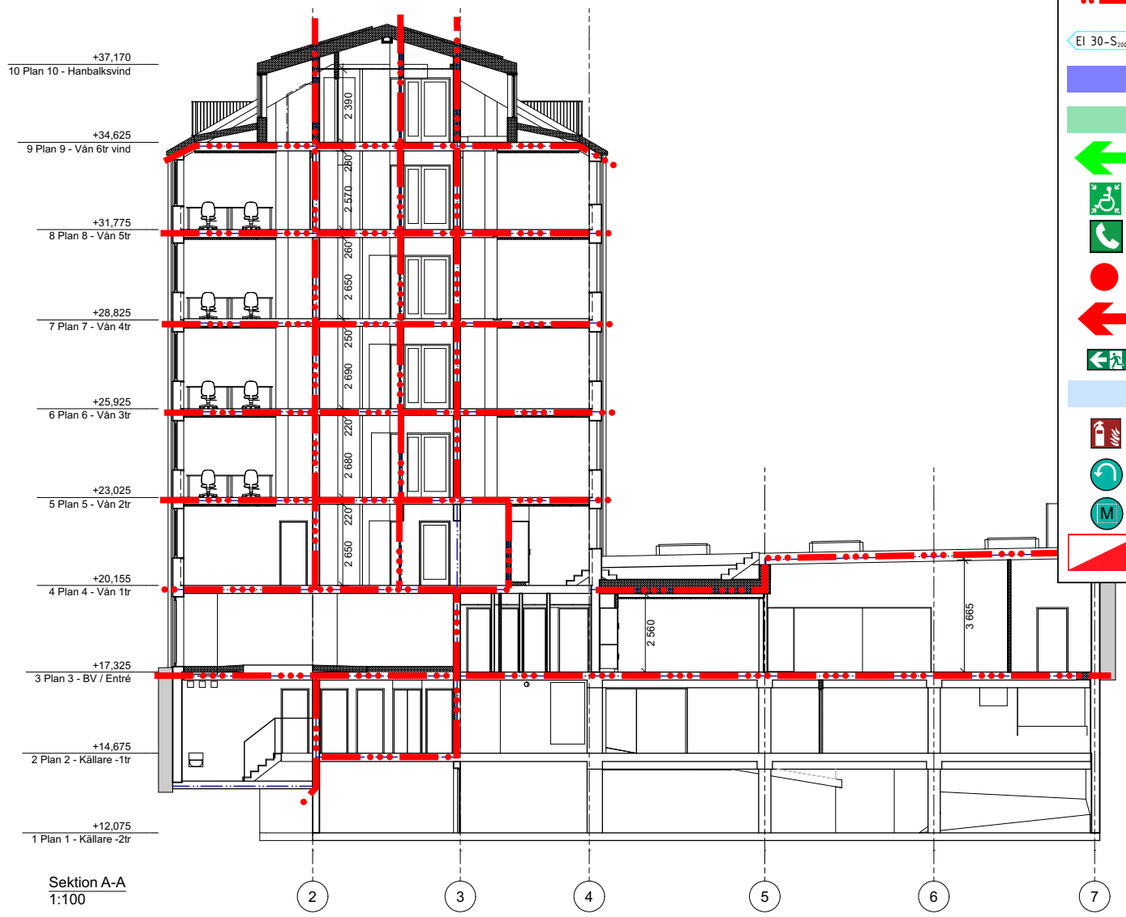

Sektion A-A
1:100

Se alternativ i brandskyddsbeskrivningen avseende utförande med brandklassade lanterniner alternativt brandklassade fönster i fasad.

Sektion B-B
1:100

Teckenförklaring

- Brandcellsgräns klass EI 60
- EI 30-S$_{200}$C — Brandklassad dörr/fönster
- Brandklass fönster EW 30
- Utrymningsväg
- Utrymningsriktning
- Utrymningsplats
- Kommunikationsutrustning
- Frångänglig utrymningsväg
- Separat insatsväg källare
- Vägledande markering, genomlyst/belyst
- Utrymme utfört med automatisk vattensprinkler
- Handbrandsläckare
- Återinrymning
- Dörrhållarmagnet
- Brandförsvarstablå

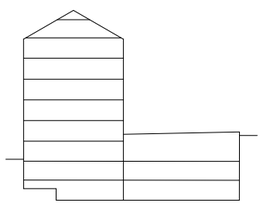

SKALA 1:100

0 1 2 5 10
METER

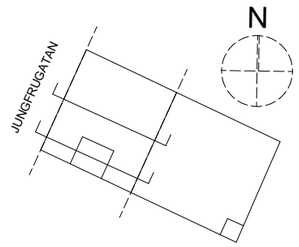

MÅTTAVVIKELSER KAN FÖREKOMMA.
PLATSBESÖK OCH MÄTTKONTROLLER
FORDRAS FÖR DETALJPROJEKTERING.

BRANDSKYDDSSKISS
Systemhandling

BENGT DAHLGREN

Handlingen behöver läsas/skrivas ut i färg. Observera att detta endast är en skiss, brandskyddsbeskrivningen är det styrande dokumentet.

Datum	Upprättad av
2024-11-29	Tobias Karlsson

BET	ÄNDRING AVSER	DATUM	Sign.

SYSTEMHANDLING

SJÖHÄSTEN 5

VISION

BE	NOVIER - ELIN ÖVERMO - 0103311136
PL	BYGG R1 - MATS LUNDIN - 0702601186
A	WAK - MATTHS JÄRLIDEN - 0735667060
K	PE TEKNIK & ARKITEKTER - JOHANNA SILVEMARK 0105160761
VVS	VRA - SAMUEL GARDELL - 0739710583
EL	N20 - RICHARD LINDBLAD - 0729503060
LA	ARCHUS - MAGNUS LEKSELL - 0736005610
BRAND	BENGT DAHLGREN - TOBIAS KARLSSON - 0734258174

UPPDRAG NR	RITAD AV	HANDLÄGGARE
#Pln	ÖRJAN LAGERHEIM	MATTHS JÄRLIDEN
DATUM	ANSVARIG	
2024-11-29	MATTHS JÄRLIDEN	

OMBYGGNAD KONTORSFASTIGHET

SEKTIONER A-A, B-B

SKALA A1	NUMMER	BET
1:100	A-40-2-301	-

Inkom till Stockholms stadsbyggnadskontor - 2025-03-28, Dnr 2023-17507

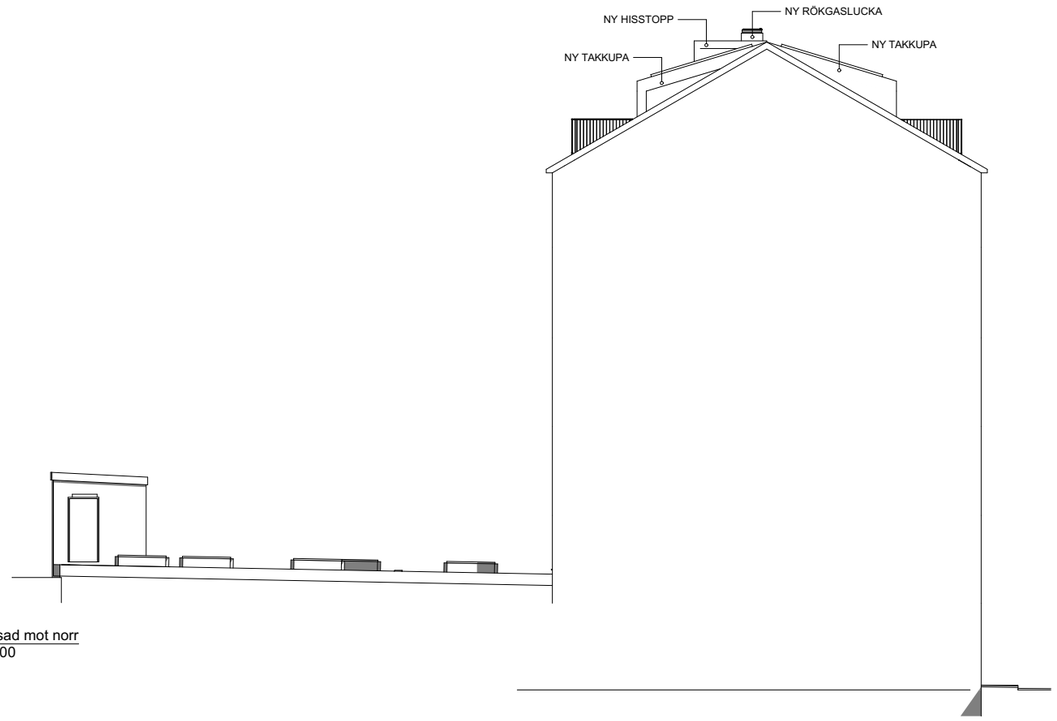

Fasad mot norr
1:100

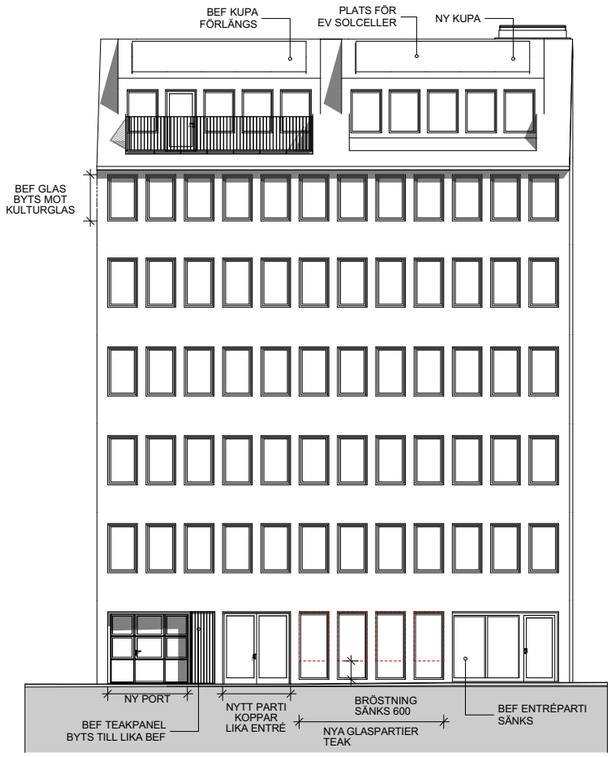

Fasad mot väster
1:100

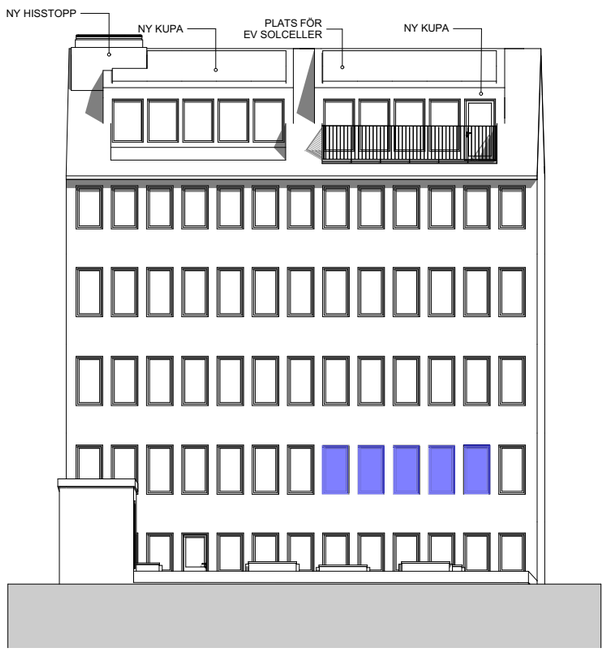

Fasad mot öster
1:100

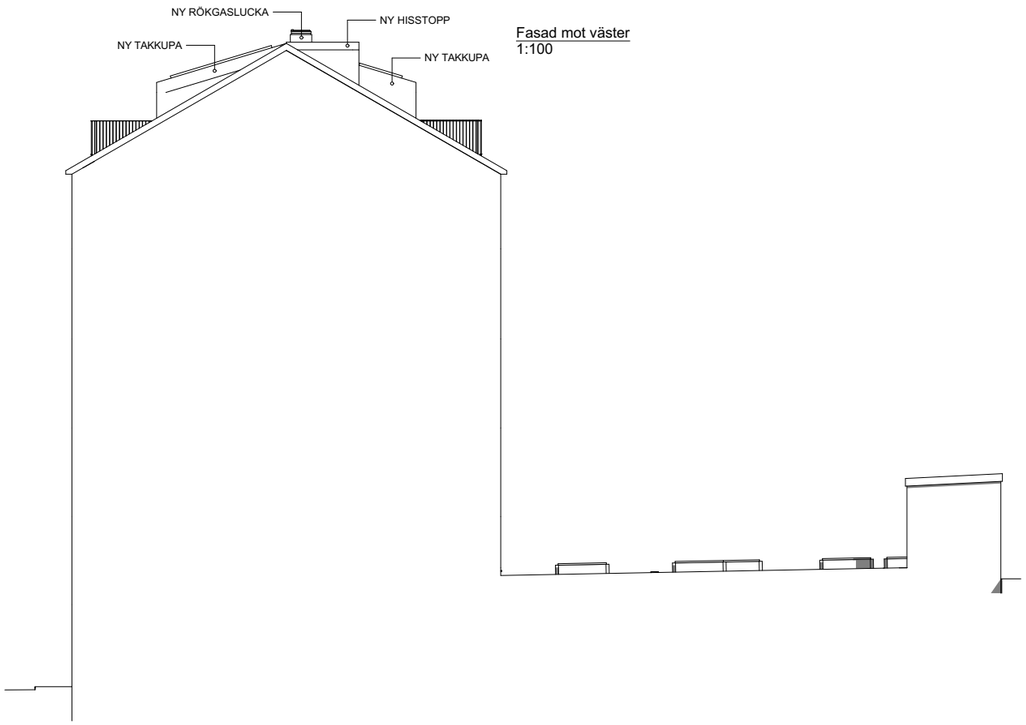

Fasad mot söder
1:100

MÄTTAVVIKELSER KAN FÖREKOMMA.
PLATSBESÖK OCH MÄTTKONTROLLER
FORDRAS FÖR DETALJPROJEKTERING.

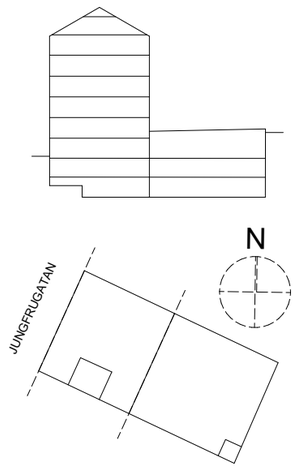

Teckenförklaring

- Brandcellsgräns klass EI 60
- EI 30-S200C — Brandklassad dörr/fönster
- Brandklass fönster EW 30
- Utrymningsväg
- Utrymningsriktning
- Utrymningsplats
- Kommunikationsutrustning
- Frångänglig utrymningsväg
- Separat insatsväg källare
- Vägledande markering, genomlyst/belyst
- Utrymme utfört med automatisk vattensprinkler
- Handbrandsläckare
- Återinrymning
- Dörrhållarmagnet
- Brandförsvarstablå

BRANDSKYDDSSKISS
Systemhandling

BENGT DAHLGREN

Handlingen behöver läsas/skrivas ut i färg. Observera att detta endast är en skiss, brandskyddsbeskrivningen är det styrande dokumentet.

Datum	Upprättad av
2024-11-29	Tobias Karlsson

BET	ÄNDRING AVSER	DATUM	Sign.

SYSTEMHANDLING

SJÖHÄSTEN 5

VISION

BE	NOVIER - ELIN OVERMO - 0103311036
PL	BYGG R1 - MATS LUNDIN - 0702601186
A	WAK - MATTHS JÄRLIDEN - 0855667060
K	PE TEKNIK & ARKITEKTER - JOHANNA SILVEMARK 0105160761
VVS	VRA - SAMUEL GARDELL - 0739710583
EL	N20 - RICHARD LINDBLAD - 0739503060
LA	ARCHUS - MAGNUS LEKSELL - 0736005610
BRAND	BENGT DAHLGREN - TOBIAS KARLSSON - 0734258174

UPPDRAG NR	RITAD AV	HANDLÄGGARE
#Pln	ÖRJAN LAGERHEIM	MATTHS JÄRLIDEN
DATUM	ANSVARIG	
2024-11-29	MATTHS JÄRLIDEN	

OMBYGGNAD KONTORSFASTIGHET

FASADER

SKALA A1	NUMMER	BET
1:100	A-40-3-301	-

Inkom till Stockholms stadsbyggnadskontor - 2025-03-28, Dnr 2023-17507