


TVÄRSEKTION PÅBYGGNAD A-A

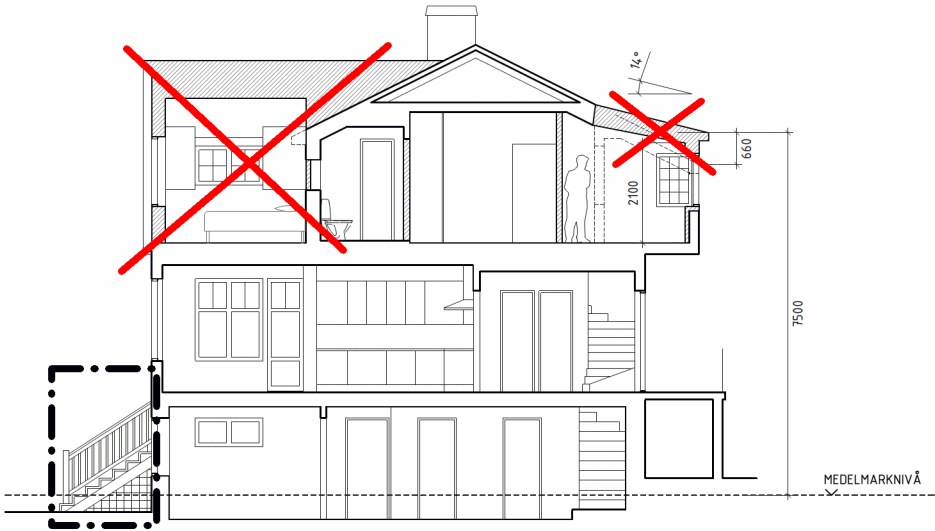

LÄNGDSEKTION PÅBYGGNAD B-B

---  
Bygglovens omfattning



BYGGLOVSRTNING

FÖRKLARINGAR

- RIVEN BYGGNADSDDEL
- NY BYGGNADSDDEL
- BEF DÖRR
- NY DÖRR

FÖR MATERIAL OCH KULÖRER SE RITNING A04

TRÄDAN 5, STOCKHOLMS STAD  
TILLBYGGNAD AV VILLA

SEKTIONER SKALA 1:100 (A3)	2024-05-10	A03
JONAS FAHLBECK ARKITEKTKONTOR AB TEL: 070-4402162 E-POST: jonas@fahlbeck.se		