




MOT NORDÖST (GATAN)

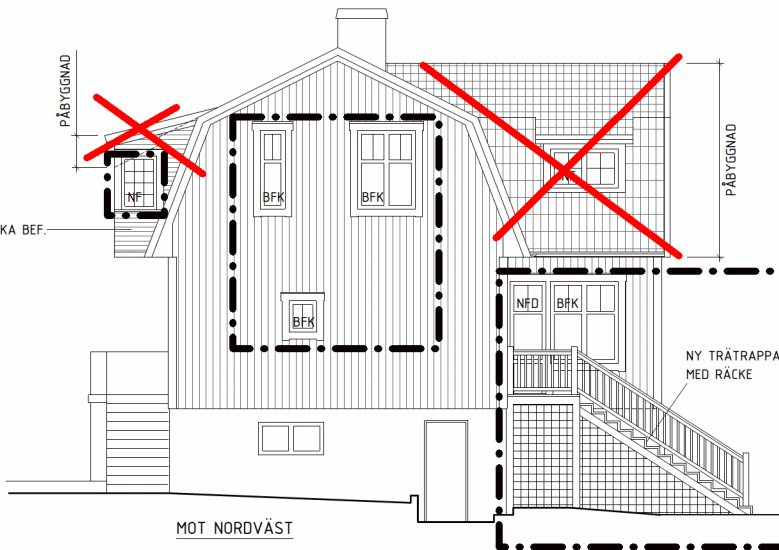


MOT NORDVÄST

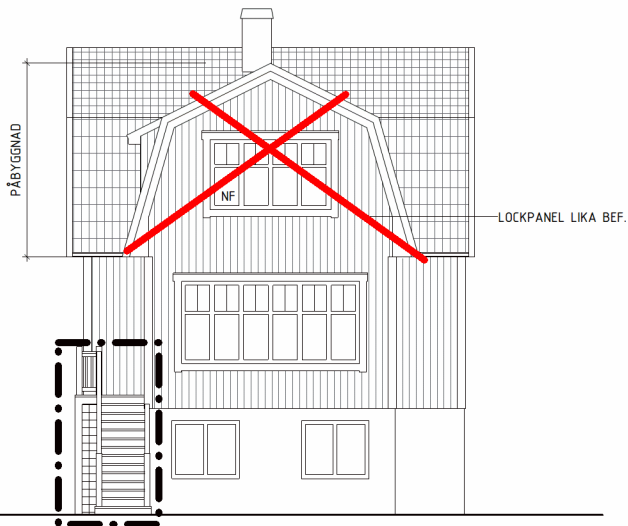

MOT SYDVÄST (TRÄDGÅRDEN)

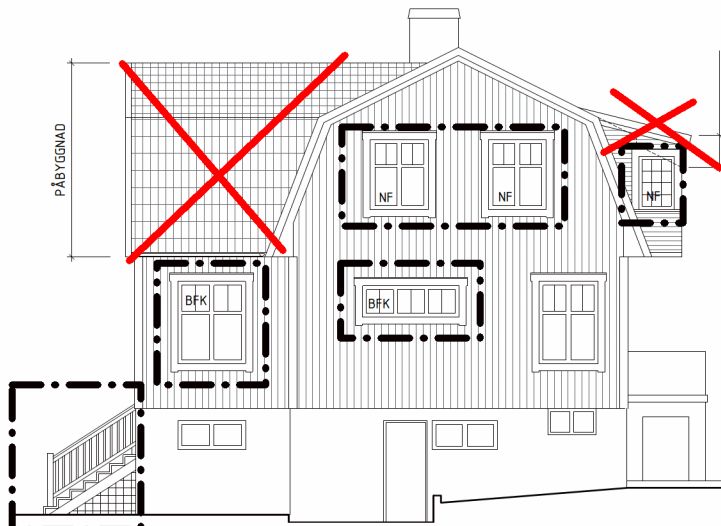

MOT SYDÖST

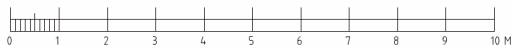

Bygglövens omfattning

MATERIAL/KULÖRER

FÖRKLARINGAR

NF = NYTT FÖNSTER

NFD = NY FÖNSTERDÖRR

BFK = BEF. FÖNSTER KOMPLETTERAS MED POST/SPRÖJS

FASAD

PÅBYGGNAD MOT SYDVÄST:

STÅENDE LOCKPANEL LIKA BEF.

SLAMFÄRG LIKA BEF, MÖRK FALURÖDFÄRG

PÅBYGGNAD MOT NORDÖST:

LIGGANDE TRÅPANEL LIKA BEF.

SLAMFÄRG LIKA BEF, MÖRK FALURÖDFÄRG

NYA FÖNSTER OCH FÖNSTERDÖRR I TRÄ.

FÖNSTER, FODER OCH KNUTBRÄDOR MÅLAS VITA.

KULÖR NCS S0502-Y

TAK

TAK OVAN PÅBYGGNADER: RÖTT LERTEGEL LIKA BEF.

VINDSKIVOR MÅLAS VITA, LIKA FÖNSTER MM.

TRAPPA

STEG I IMPREGNERAT VIRKE.

RÄCKE MÅLAS VITT LIKA FÖNSTER MM.

BYGGLOVSRITNING

TRÄDAN 5, STOCKHOLMS STAD

TILLBYGGNAD AV VILLA

FASADER

SKALA 1:100 (A3)

2024-05-10

A04

JONAS FAHLBECK ARCHITEKTKONTOR AB TEL: 070-4402162 E-POST: jonas@fahlbeck.se