






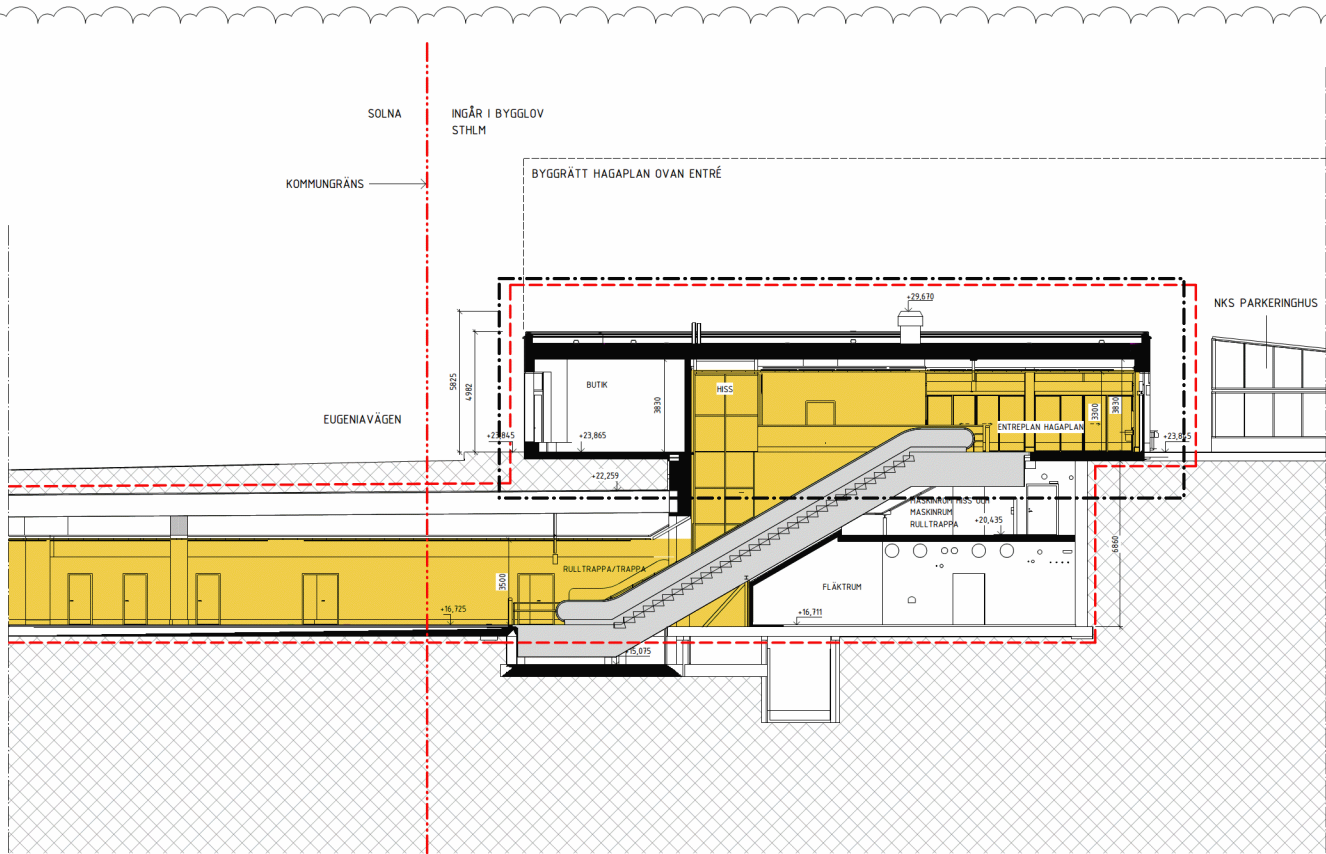

SEKTION H, NORRA BILJETTHALLEN
1 : 100

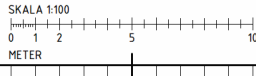

REFERENSSYSTEM: SWEREF 99 1800
HÖJDSYSTEM: RH 2000


FÖRKLARINGAR

MÅTT ANGES I MILLIMETER
PLUSHÖJD ANGES I METER

SAMTLIGA SKRAPGALLER INGÅR EJ I
BYGGLOVET.

- BERG/JORD MASSA
- PERSONAL
- PUBLIK
- TEKNIK
- LYFTPAKET (TRAPPA, RULLTRAPPA & HISS)
- BYGGNADS OCH ANLÄGGENGSDELAR
SOM INGÅR I BYGGLOVSANSÖKAN

Bygglovs omfattning

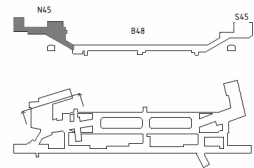

&RUNDQUIST RUNDQUIST ARKITEKTER AB SVEA GATAN 10, 141 23 STOCKHOLM TEL 08 441 132 80 WWW.RUNDQUIST.SE	F		Se Ändrings-PM 003	JTO	2025-02-20
	E		Se Ändrings-PM 002	JTO	2024-08-20
	D		Ändrad benämning till butik	JTO	2024-06-17
	C		Ändrad utformning Pavia 1	JTO	2024-03-15
	B		Kommungräns, fasadbeklädnad, schjäder och text	HEH	2022-03-14
Uppdrag nr H26301	Handläggare J. Trollmo	Rit/Konsult M. Nenu?	Rev	Änd	Revidering anser
Granskad P. Sundén		Godkänd H. Rundquist	BYGGLOVSHANDLING		
Ort Stockholm		Datum XXXX-XX-XX	Norra biljetthallen Stockholm Pavia 1 och Vasastaden 116 Solna Haga 4/18, 4/20, 4/26 och 4/35 Sektion H, Norra biljetthallen		
FUT Handläggare Staffan Nordlund		Informations säkerhetsfaktas K1	Norra biljetthallen		
FUT Granskad Staffan Nordlund		Malin Harders	Förvaltningsnummer 1512		
FUT BY Stockholm		Datum XXXX-XX-XX	Förvaltningsnummer A31-1512-40-N4520-20-4906		Skala 1:100 (1:200) Nöta till REV F