
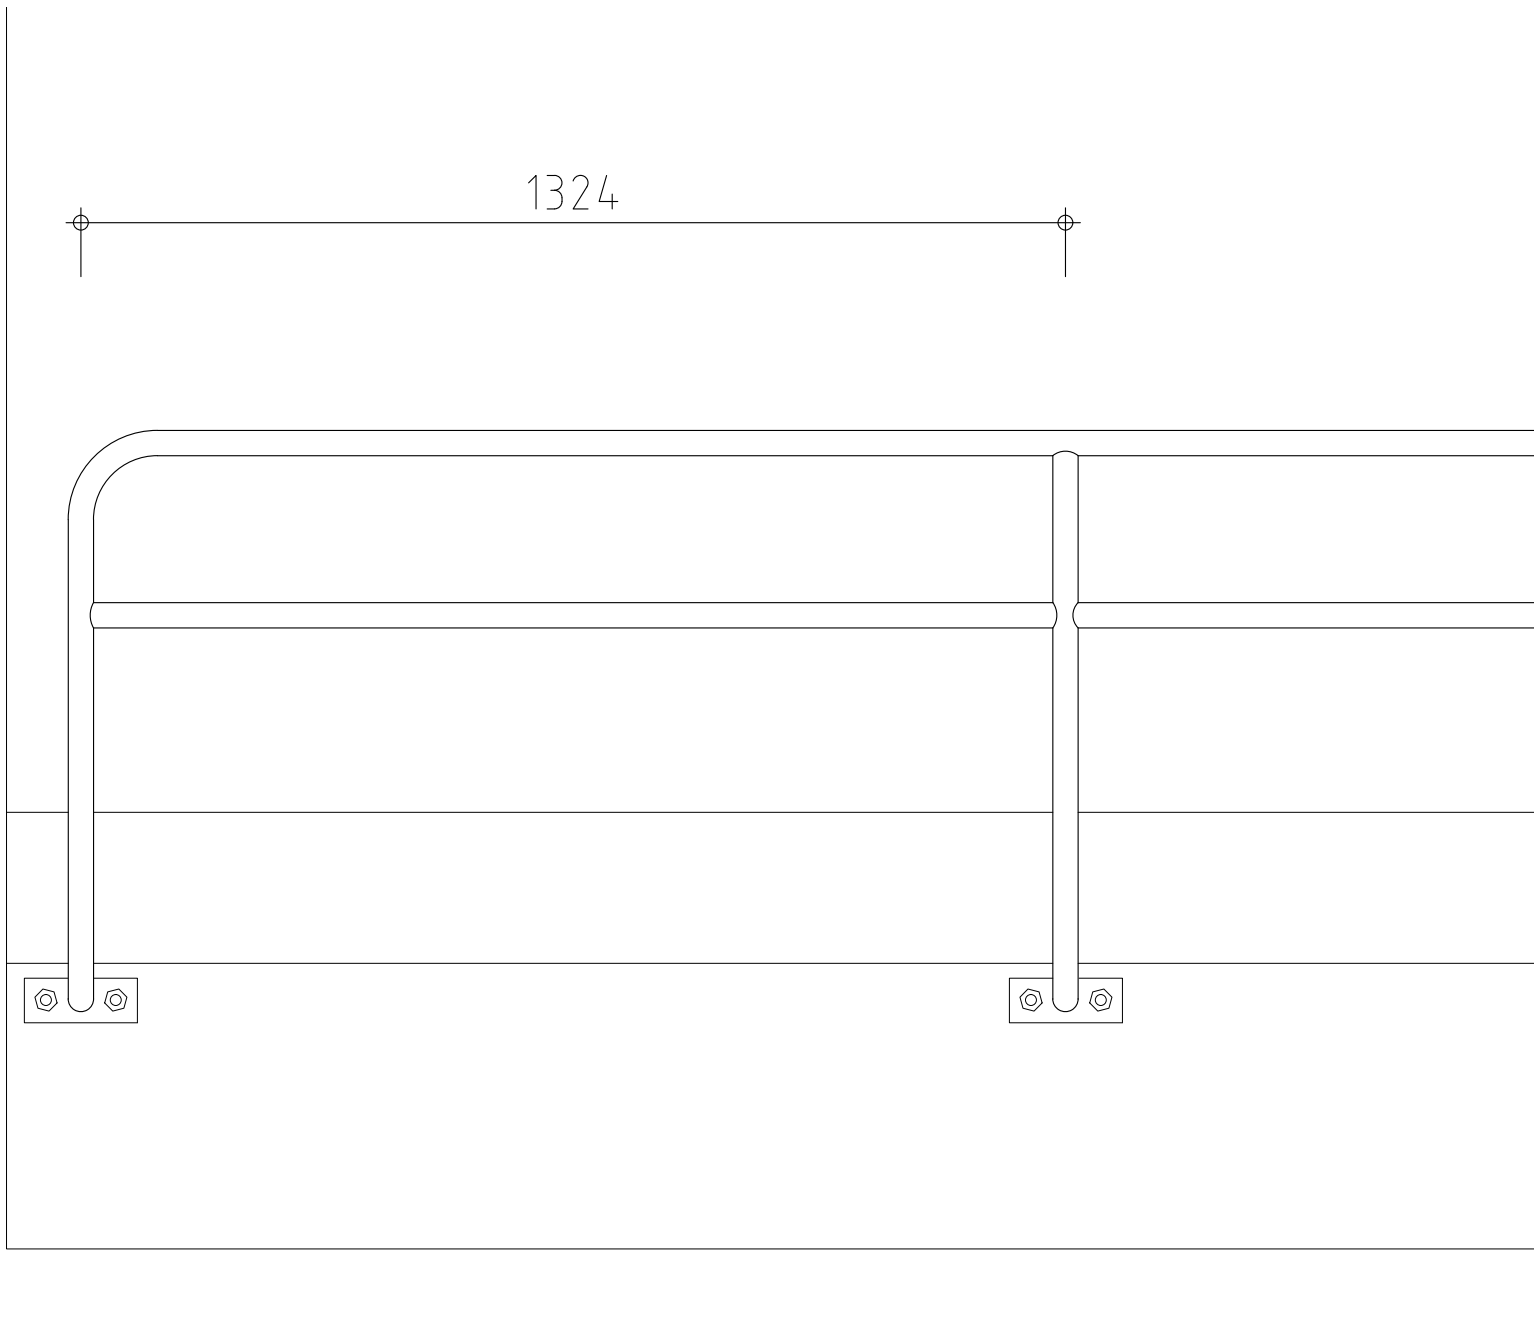


WILUND ARKITEKTER & ANTIKVARIER AB
www.wa2.se
kontoret@wa2.se
Nybrogatan 81
114 41 Stockholm
08-23 19 39

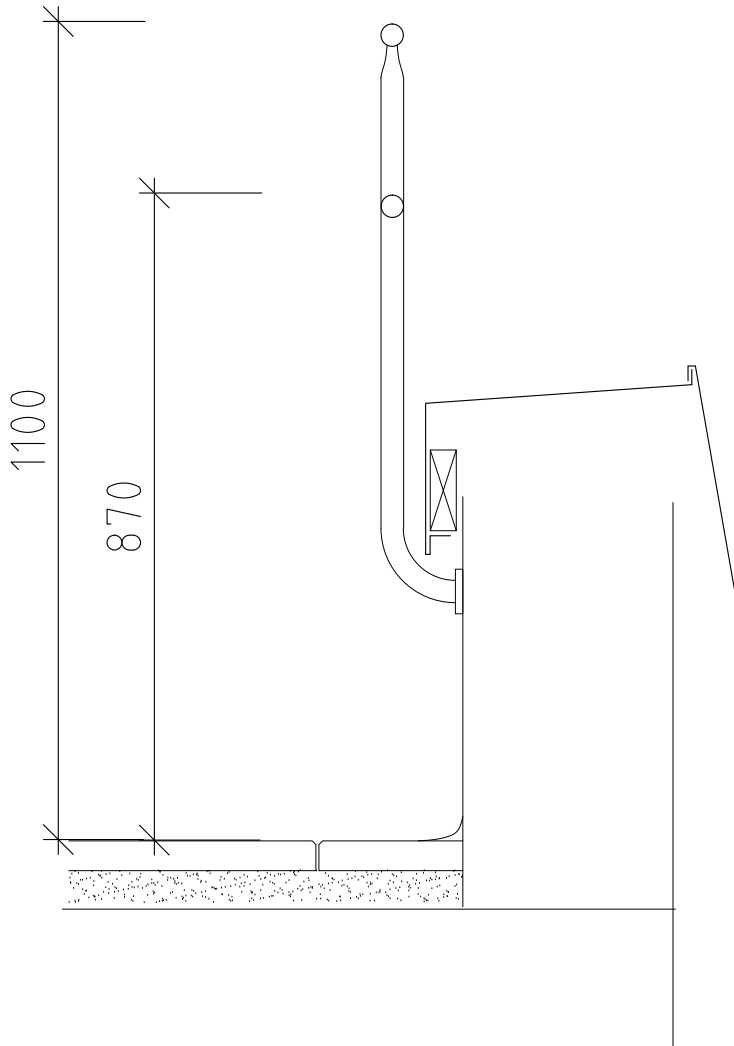

BYGGLOVHANDLING

TEKNISKA NÄMNDHUSET KLAMPAREN 7

RENOVERING AV TERRASS, HUS 5
RELATIONSRTNING, BEFINTLIGT RÄCKE

SKALA 1:10
EL 2024-11-05
A42.6-502-R

SKALA 1:100 PÅ A3
METER
0 1 2 5 10