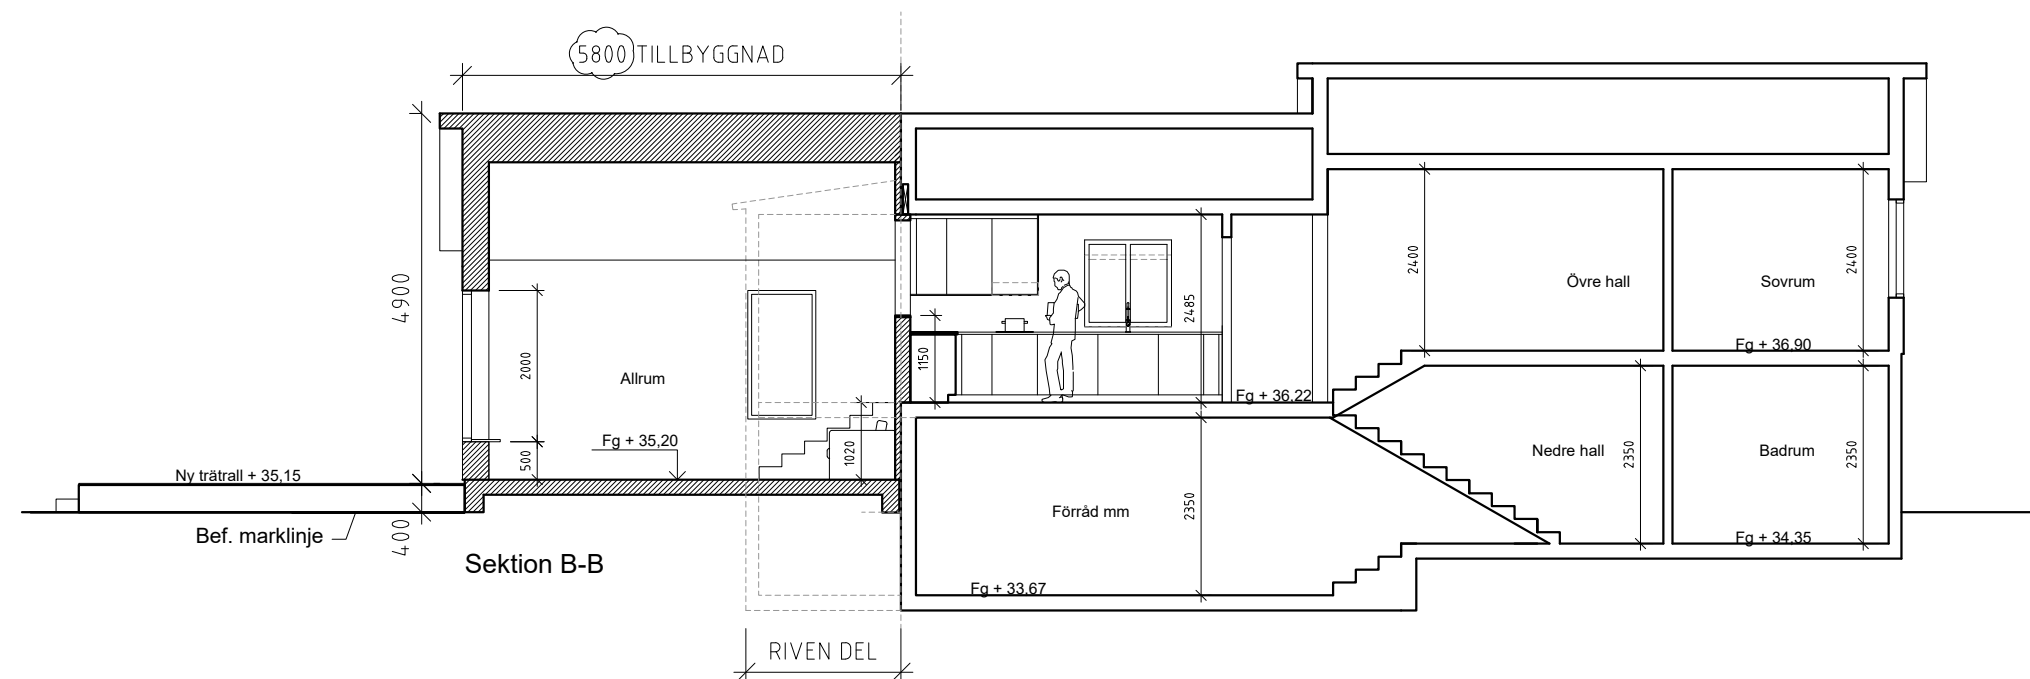
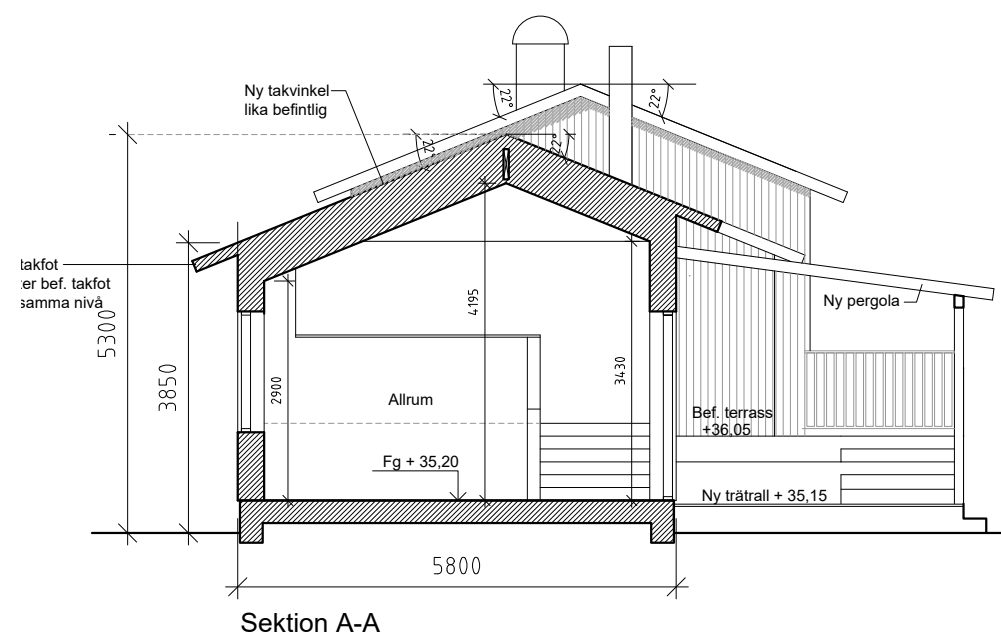


## FÖRKLARINGAR

MÅTT ANGES I MILLIMETER

NY BYGGNADSDEL RIVEN BYGGNADSDEL 

SKALA 1:100 (A3-format) METER

A Enl. brev från handläggare 241007 MR

BET	ANT	ÄNDRINGEN AVSER	DATUM	SIG
BYGGLOVSHANDLING				
<b>A</b>	MARKUS RÅVEGÅRD ARKITEKTUR AB		E-post: markus@ravegard.se Tel: 076-724 07 75	
K				
E				
V				
OBJEKTSNUMMER		PROJEKTNUMMER		
UPPDRAG NR <b>333</b>		RITAD/KONSTR AV <b>MR</b>		HANDLÄGGARE
DATUM <b>2023-11-09</b>		ANSVARIG <b>MARKUS RÅVEGÅRD ARK SAR/MSA</b>		
<b>KRAGEN 16</b> <b>STOCKHOLM</b> <b>TILLBYGGNAD VILLA</b> <b>SEKTIONER A-A &amp; B-B</b>				
SKALA <b>1:100 (A3)</b>		NUMMER <b>A34</b>		
		BET <b>A</b>		