




SITUATIONSPLAN 1:400

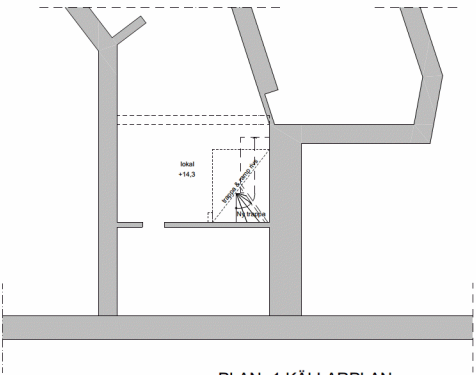


PLAN -1 KÄLLARPLAN

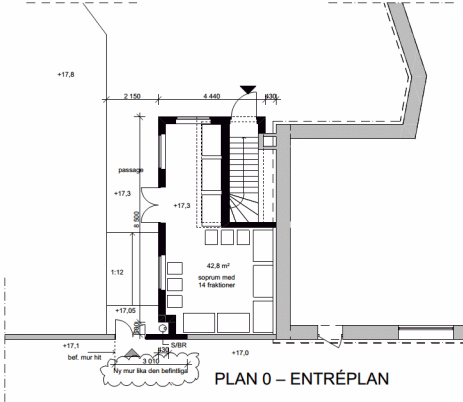

PLAN 0 - ENTRÉPLAN

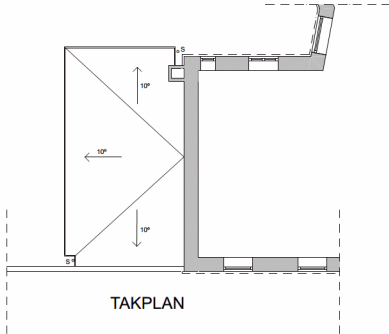

TAKPLAN

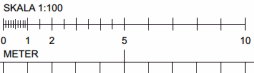

FÖRKLARINGAR

- Väggar som rivs
- Nya väggar
- BR Brunn
- S Stuprör

Plushöjder är relativa och satta med utgångspunkt i stadens plushöjd för Rensienas gata i till bygglovet hörande situationsplan.

Tillkommande BTA = 42,8 kvm.

FÖRESKRIFTER

Befintligt gårdshus med nedgång till lokal i källarplan rivs och ersätts med större gårdshus för att inrymma de sopfraktioner som läggs varje fastighet. Entré till gård och soprum blir tillgängligt med ramp 1:12.

HÄNVISNINGAR

Bygglovs omfattning

A MARKERING NY DEL AV MUR 24-10-30 AB			
BET	ÄNDRING AVSER	DATUM	Sign.
BYGGLOVHANDLING			
Kv Moroten 5			
ATELIER BEXELIUS			
A Atelier Bexelius			
UPPGIFTER NR	REDAV AV	HÄNDELSE	
DATUM	ANSVARIG	Arnt Bexelius	
2024-04-06	Ann Bexelius		
Gårdshus			
Tillbyggnad			
Situationsplan och			
Plan -1, 0 och takplan			
SKALA	NUMMER	BET	
1:400, 1:100	A.1	A	