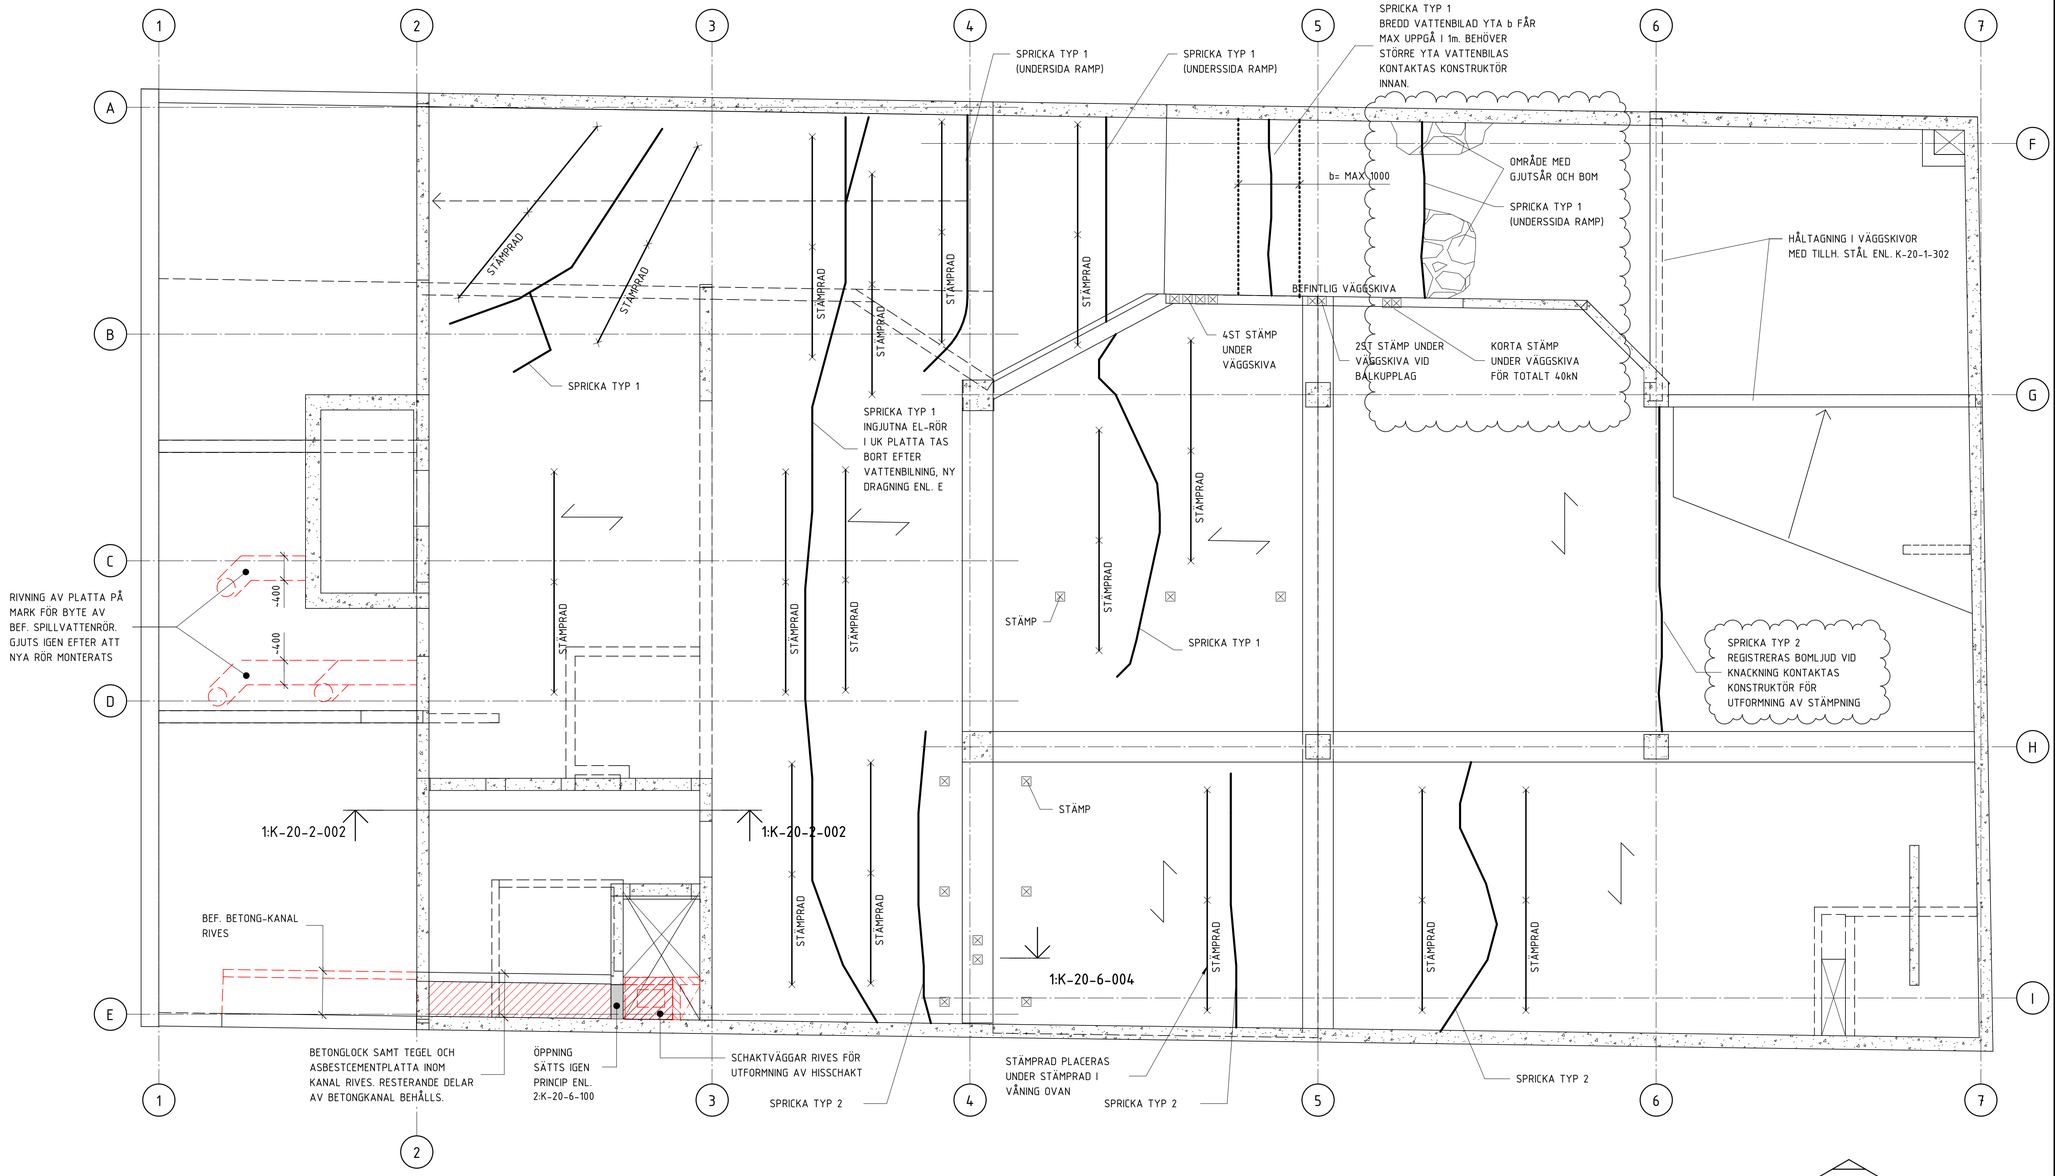

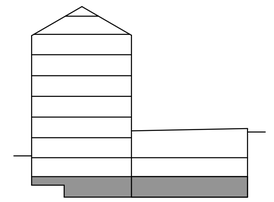

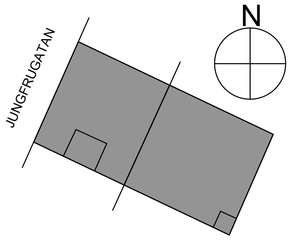

SKALA 1:50

0 1 2 5

METER

PRODUKTION FÅR ENDAST SKE FRÅN RITNING STÄMPLAD BYGGHANDLING

FÖRESKRIFTER

ALLMÄNNA FÖRESKRIFTER	K-00-0-001
	K-00-0-002

HÄNVISNINGAR

SPRICKOR OCH SKADOR UNDERSÖKS OCH RENOVERAS ENLIGT ARBETSGÅNG GARAGERENOVERING

ARBETSGÅNG GARAGERENOVERING	K-40-1-301
UPPSTÄLLNING STÅL	K-24-4-001
	K-24-4-002
GOLVPLAN PLAN 2	K-40-1-302

FÖRKLARINGAR

OMRÅDE INGÅR EJ I BH

OMRÅDE INGÅR EJ I SH

PLAN SEKTION BEFINTLIGT HÅL/ÖPPNING

PLAN SEKTION NYTT HÅL/RIVNING

DOKUMENTERAD SPRICKA I BEF. BETONG

STÄMPRAD

STÄMPRAD 1:
1 ST BOCKRYGG MPB 24 L=3.6m
3 ST VALVSTÄMP MP 350

ENSKILD STÄMP MP 350. PLACERAS UNDER OVANLIGGANDE STÄMP FÖR ATT FÖRA VIDARE LAST TILL GRUNDPLATTAN (OM INTE ANNAT ANGES PÅ RITNING)

SPRICKA TYP 1: SPRICKA MED INDIKATION PÅ ARMERINGSKORROSSION, ÅTGÄRDAS ENLIGT DET. 2:K-20-6-004

SPRICKA TYP 2: SPRICKA UTAN INDIKATION PÅ ARMERINGSKORROSSION, UNDERSÖKS GENOM NOGGRANN BOMKNACKNING RUNTOM SPRICKA, OM INGA BOMLJUD REGISTRERAS INJEKTERAS SPRICKAN MED CEMENTBASERAT INJEKTERINGSBUK. REGISTRERAS BOMLJUD ÅTGÄRDAS SPRICKAN ENLIGT DET. 2:K-20-6-004

A	K PM01	2025-03-21	JS
BET	ÄNDRINGEN AVSER	DATUM	SIGN

STATUS

BYGGHANDLING

SJÖHÄSTEN 5

vision

BE	NOVIER - ELIN ÖVERMO - 0103311336
PL	BYGG R1 - MATS LUNDIN - 0702601186
A	WAK - MATTHS JÄRLIDEN - 0855667060
K	PE TEKNIK & ARKITEKTUR - JOHANNA SILVEMARK - 0105160761
VVS	VRA - SAMUEL GARDELL - 0739710583
EL	N20 - RICKARD LINDBLAD - 0739503060
LA	ARCHUS - MAGNUS LEKSELL - 0736005610
BRAND	BENGT DAHLGREN - TOBIAS KARLSSON - 0734258174

UPPDRAG NR 11041537	RITAD AV E.PERSSON	HANDLÄGGARE J.Silvemark
DATUM 2024-10-14	ANSVARIG J. SILVEMARK	

OMBYGGNAD KONTORSFASTIGHET

BÖP 1

SKALA A1 A3 1:50	NUMMER K-20-1-301	BET A

Inkom till Stockholms stadsbyggnadskontor - 2025-04-07, Dnr 2023-17507