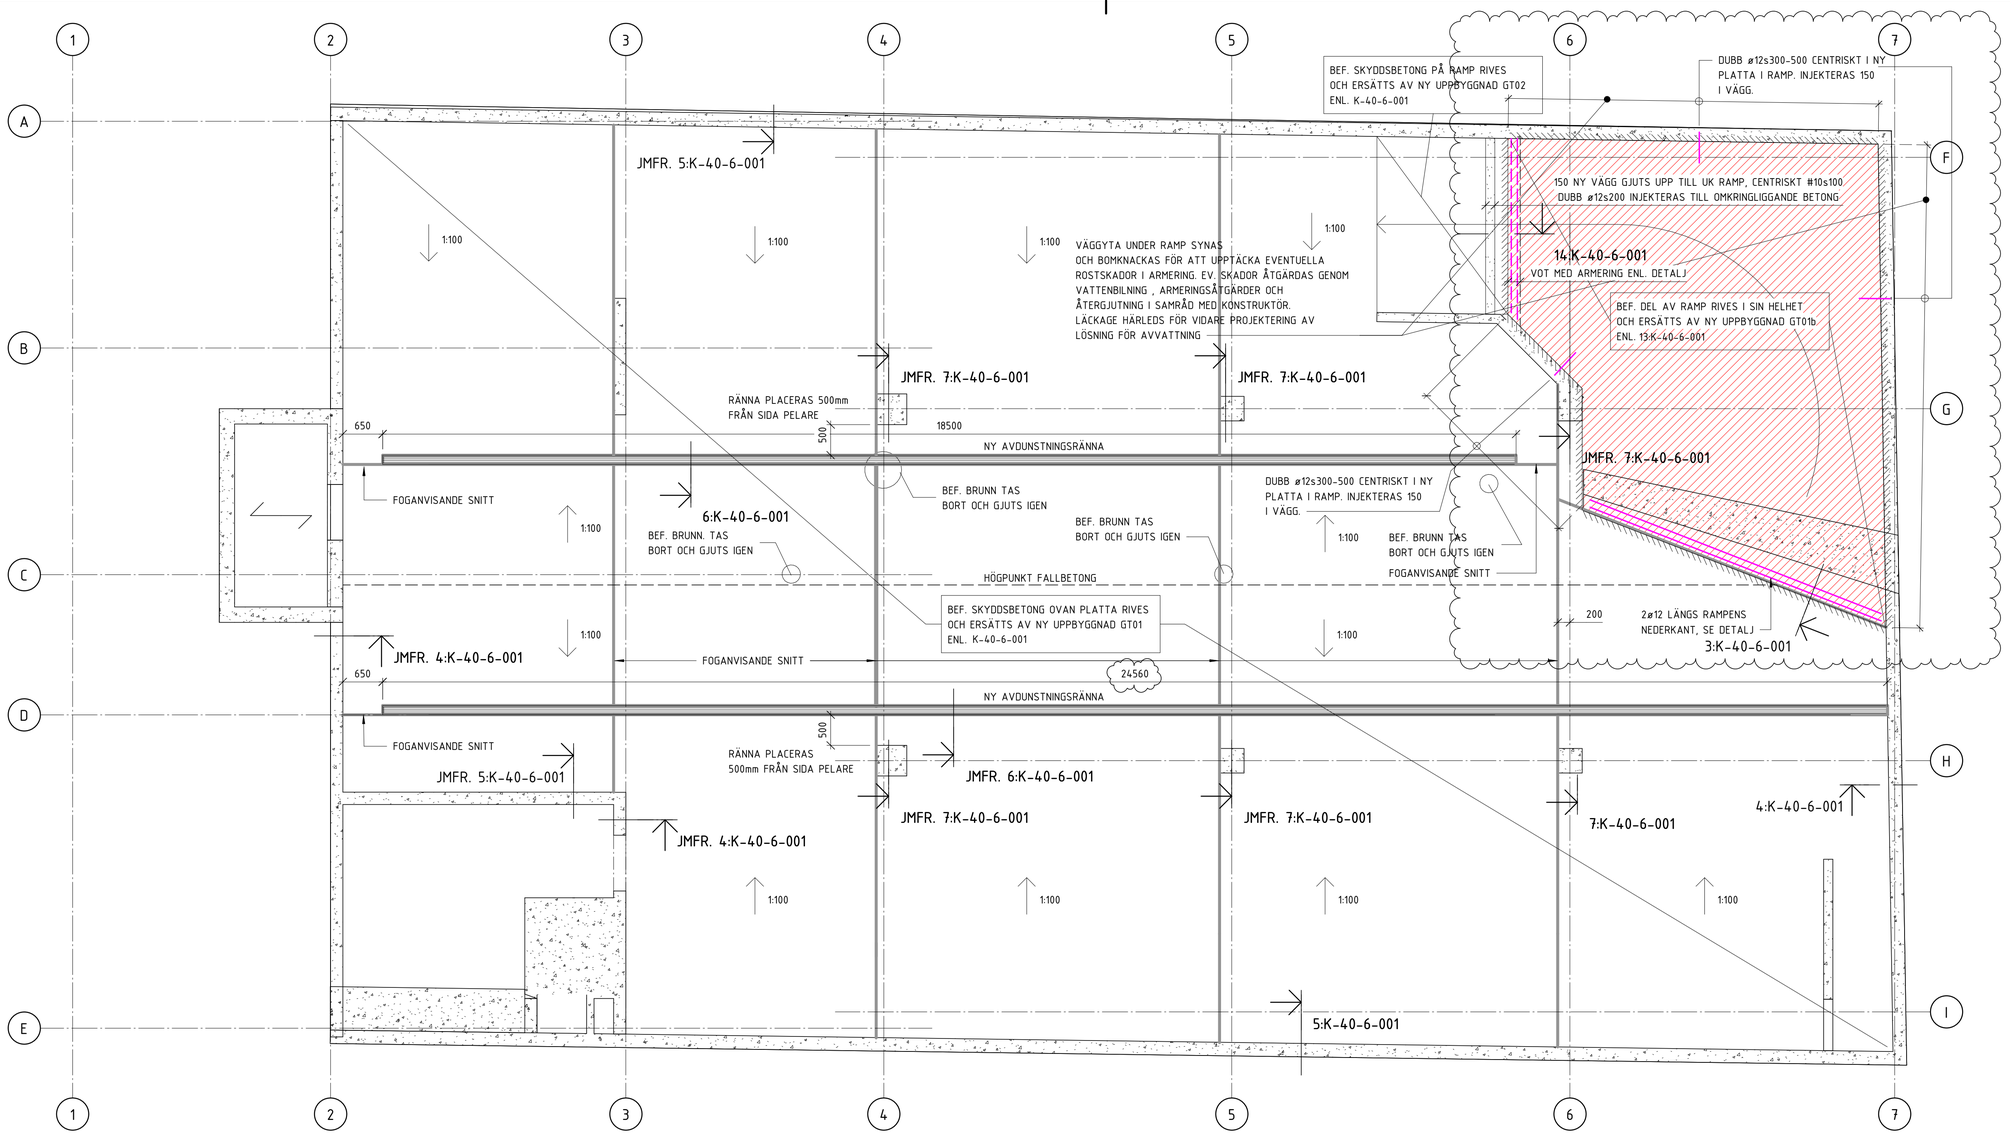

ARBETSGÅNG GARAGERENOVERING:

1. GOLVUPPBYGGNAD PLAN 1 OCH 2 RIVES NED TILL K-BETONG. SE DETALJER PÅ K-40-6-001
2. KONSTRUKTION (PELARE, BETONGVÄGGAR, BJÄLKLAG OCH BALKAR) RENGÖRS GENOM SLIPNING/BLÄSTRING
3. SPRICKOR OCH SKADOR IDENTIFIERAS GENOM SYN OCH BOMKNACKNING. EVENTUELLA IDENTIFIERADE SKADOR SOM EJ FINNS REDOVISADE PÅ RITNING MEDDELAS TILL KONSTRUKTÖR
4. SKADEKARTERING MED NOGGRANN BOMKNACKNING KRING SPRICKOR/SKADOR. OMRÅDEN MED BOMUTSLAG MARKERAS UPP. OMFATTNING STÄMS SEDAN AV MED KONSTRUKTÖR SOM VID BEHOV JUSTERAR PLACERINGEN AV STÄMP.
5. STÄMP PLACERAS ENL. STOMPLAN OCH SKADOR I BJÄLKLAG BETONGRENOVERAS ENL. 2:K-20-6-004 SPRICKOR UTAN FÖRMODAD KORROSION INJEKTERAS MED CEMENTBASERAT INJEKTERINGSBRUK, DESSA FRAMGÅR PÅ STOMPLANRITNINGAR.
6. SKADOR I VÄGGAR UTAN TECKEN PÅ ARMERINGSKORROSSION LAGAS VID BEHOV LOKALT, FÖR UTFYLLNAD AV BETONGSKADOR ANVÄNDS STOCRETE GM1 ELLER LIKV., FÖR INJEKTERING AV SPRICKOR UTAN INDIKATION PÅ ARMERINGSKORROSSION ANVÄNDS CEMENTBASERAT INJEKTERINGSBRUK
7. SAMTLIGA PELARE RENOVERAS ENL. ARBETSGÅNG ENL. K-40-6-001
8. NY GOLVUPPBYGGNAD MED FALL, HÅLKÄL OCH AVDUNSTNINGSRÄNNOR UTFÖRS PÅ PLAN 1 OCH 2. DETALJER ENL. K-40-6-001 SE SEPARAT ARBETSGÅNG FÖR FOGAR I FALLBETONG I RITNINGSLIPSEN.
9. VÄGGAR, PELARE, BALKAR OCH TAK MÅLAS ENLIGT K-00-0-001.

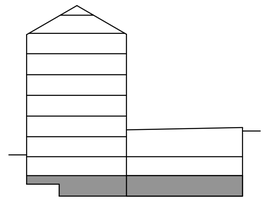

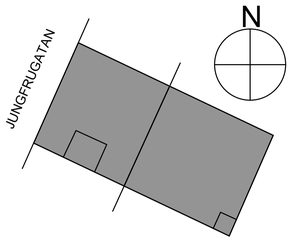

SKALA 1:50
0 1 2 5
METER

PRODUKTION FÅR ENDAST SKE FRÅN RITNING STÄMPLAD BYGGHANDLING

FÖRESKRIFTER

ALLMÄNNA FÖRESKRIFTER	K-00-0-001 K-00-0-002

HÄNVISNINGAR

DETALJER GARAGERENOVERING:	K-40-6-001 K-20-6-004
ARBETSGÅNG GARAGERENOVERING	K-40-1-301
ARBETSGÅNG SPRICKMINIMERING ÖVERBETONG	K-40-1-301

FÖRKLARINGAR

FOG I ÖVERBETONG. UTFÖRS EFTER GJUTNING ENL. ARBETSGÅNG

ARBETSGÅNG FOGAR I ÖVERBETONG

FOGANVISANDE SNITT I BETONGEN SÅGAS CA 25MM NED I PÅGJUTNINGEN. DESSA UTFÖRS OMKRING 12H EFTER GJUTNING MED PLACERING REDOVISAD PÅ GRUNDPLAN. SÅGADE FOGAR FYLLS MED FOGMASSA BETA N2 NÄR BETONGENS KRYMPNING AVSTANNAT, DETTA SKER OMKRING 1 ÅR EFTER GJUTNING.

A	K PM01	2025-03-21	JS
BET	ÄNDRINGEN AVSER	DATUM	SIGN

STATUS: BYGGHANDLING

SJÖHÄSTEN 5

vision

BE	NOVIER - ELIN ÖVERMO - 0103311336
PL	BYGG R1 - MATS LUNDIN - 0702601186
A	WAK - MATTHS JÄRLIDEN - 0855667060
K	PE TEKNIK & ARKITEKTUR - JOHANNA SILVEMARK - 0105160761
VVS	VRA - SAMUEL GARDELL - 0739710583
EL	N20 - RICKARD LINDBLAD - 0739503060
LA	ARCHUS - MAGNUS LEKSELL - 0736005610
BRAND	BENGT DAHLGREN - TOBIAS KARLSSON - 0734258174

UPPDRAG NR 11041537	RITAD AV E.PERSSON	HANDLÄGGARE J.Silvemark
DATUM 2024-10-14	ANSVARIG J. SILVEMARK	

OMBYGGNAD KONTORSFASTIGHET

PLAN 1

SKALA A1 A3 1:50	NUMMER K-40-1-301	BET A

Inkom till Stockholms stadsbyggnadskontor - 2025-04-07, Dnr 2023-17507