



Inkom till Stockholms stadsbyggnadskontor - 2025-04-07, Dnr 2025-17507

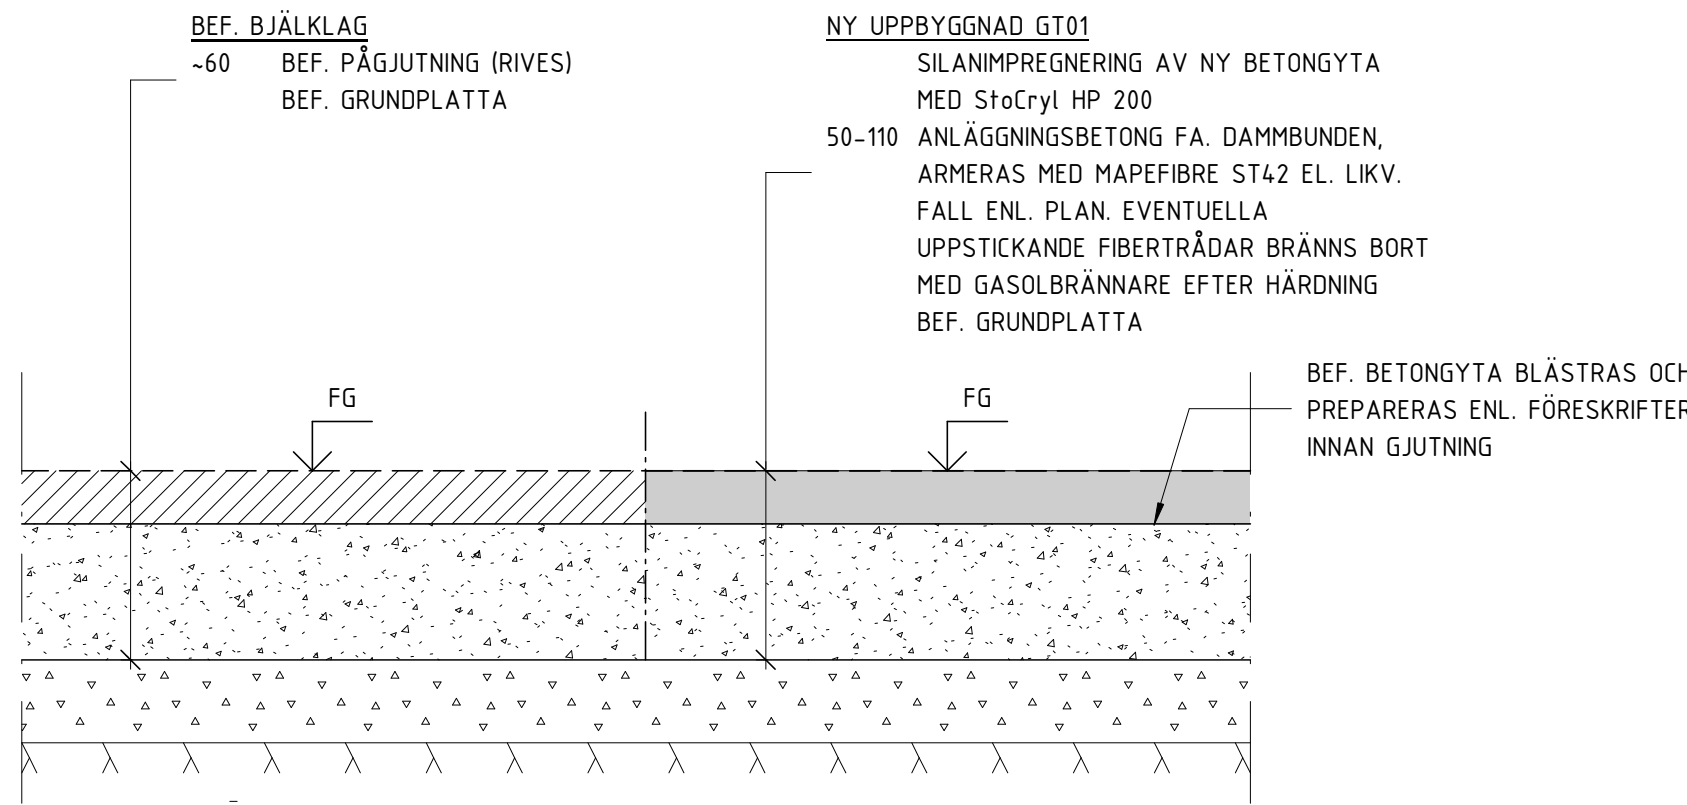


1  
SKALA 1 : 10  
GT01 NY GOLVUPPBYGGNAD GARAGE PLAN 1

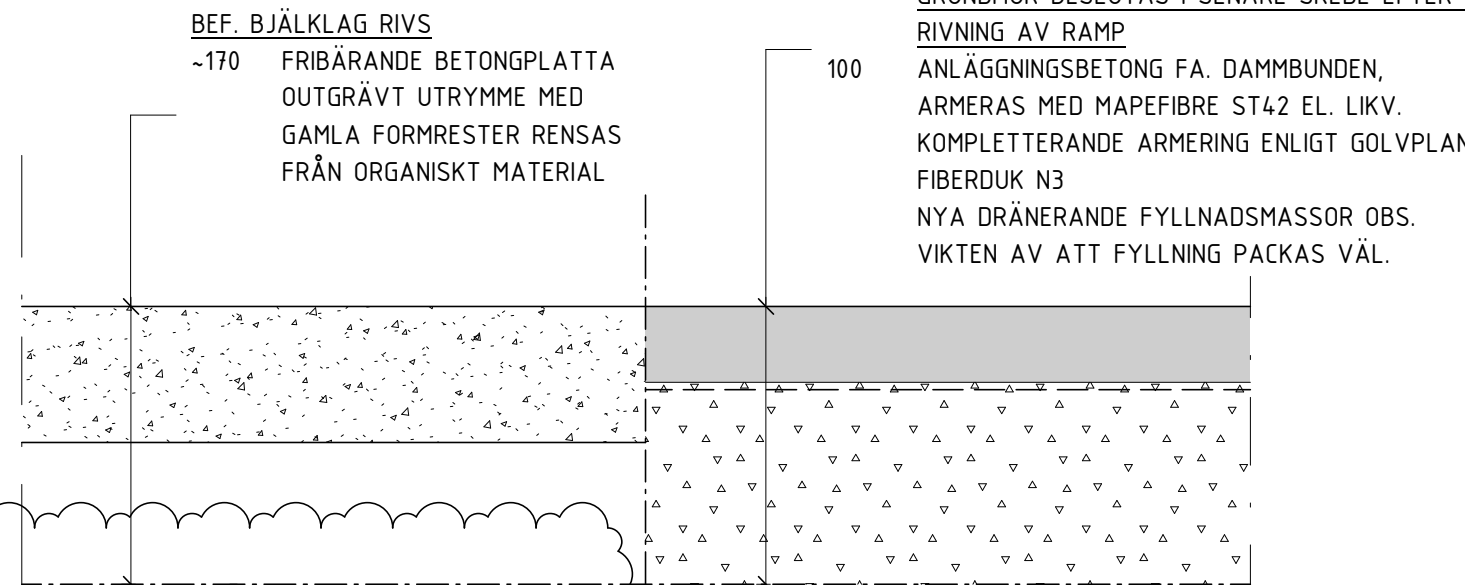

13  
SKALA 1 : 10  
GT01b NY GOLVUPPBYGGNAD NEDRE DEL AV RAMP


2x12 LÄNGSGÅENDE VID MÖTE MED GT01  
20mm STYV ISOLERINGSREMSA LÄGGS  
MELLAN GT01 OCH GT01b VID  
GJUTNING. ÖVRE DEL KRATSAS BORT  
EFTER HÄRDNING OCH ERSÄTTS MED  
BETA N2 FOG

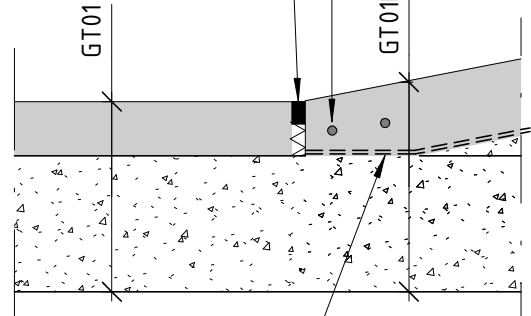


DUBBLA LAGER PEE-FOLIE SOM GLIDLAGER

3  
SKALA 1 : 10  
PRINCIP ANSLUTNING GT01 MOT GT01b


OM EJ BETONGVÄGG FÖRSES VÄGG MED  
9mm CEMBRIT MULTIFORCE MOT GOLV  
MOT VILKEN TÄTSKIKT SUPPORAG UTFÖRS

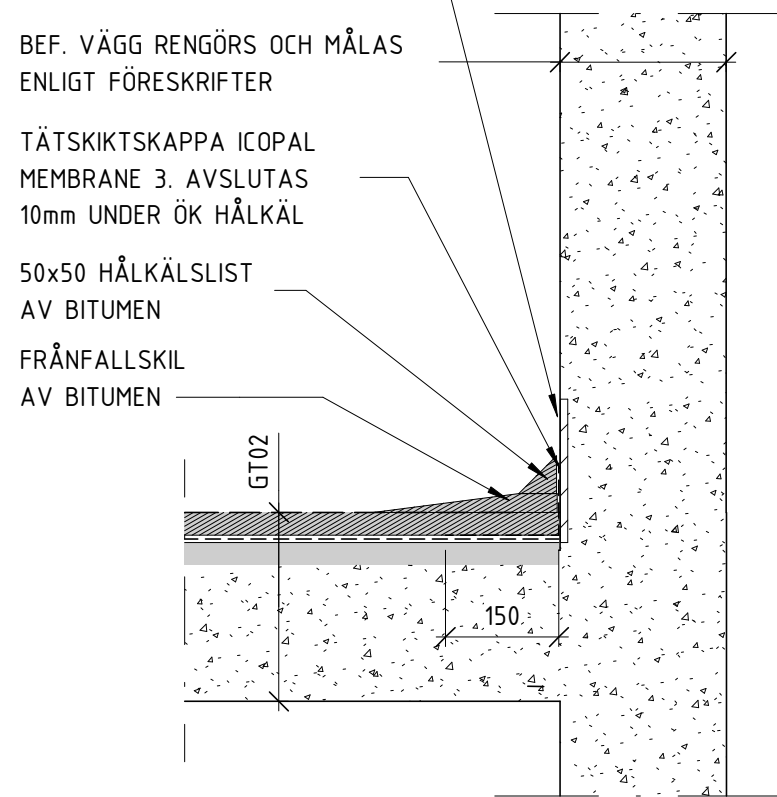

8  
SKALA 1 : 10  
PRINCIP ANSLUTNING GT02 MOT VÄGG

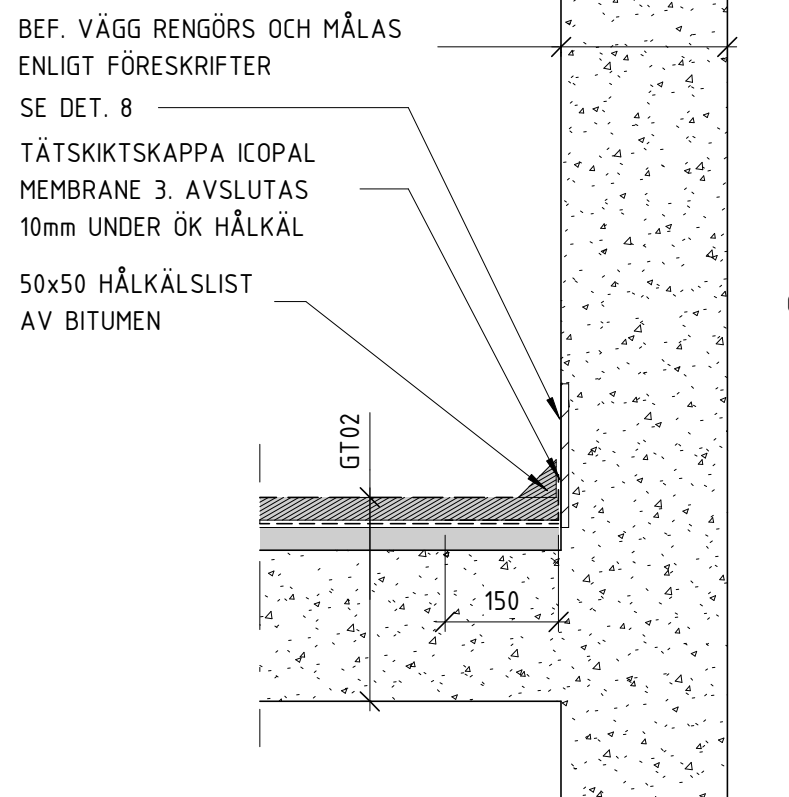


9  
SKALA 1 : 10  
PRINCIP ANSLUTNING GT02 MOT VÄGG1

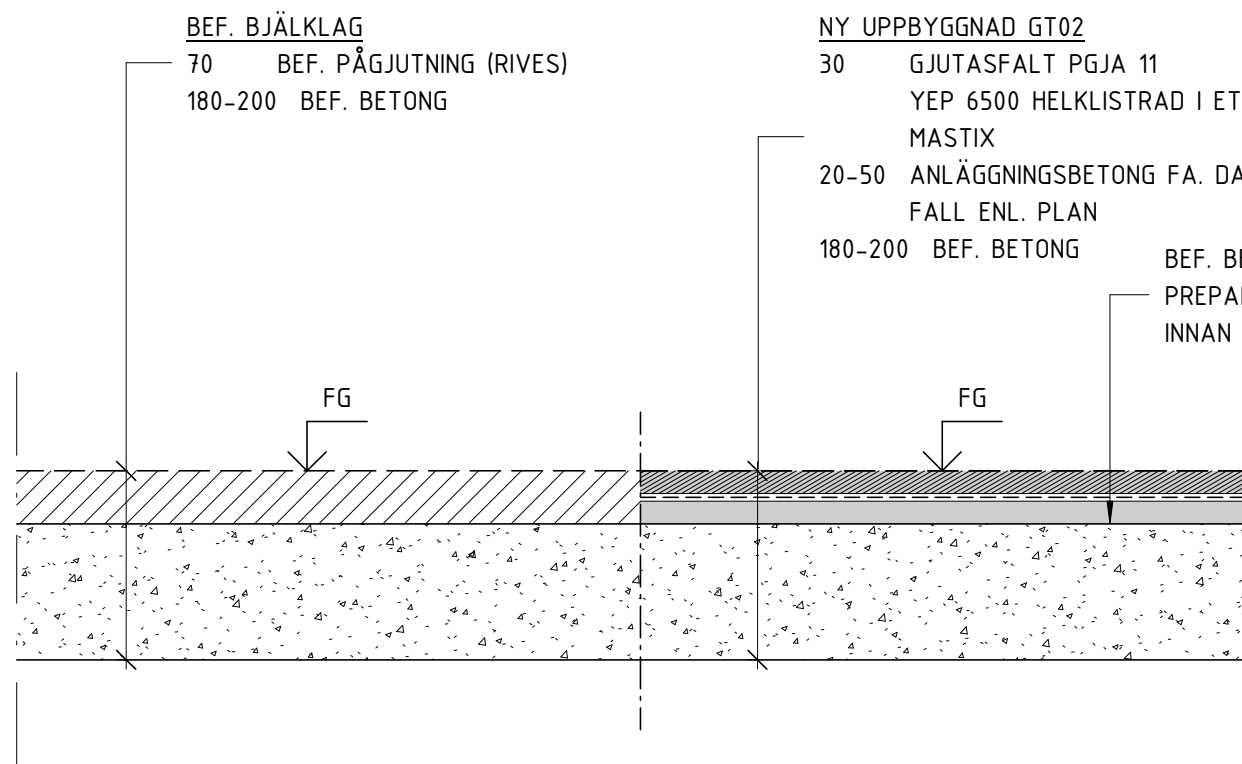


2  
SKALA 1 : 10  
GT02 NY GOLVUPPBYGGNAD GARAGE PLAN 2


20mm FASNINGSLIST LÄGGS VID  
GJUTNING, ERSÄTTS EFTER HÄRDNING  
MED FOG BETA N2

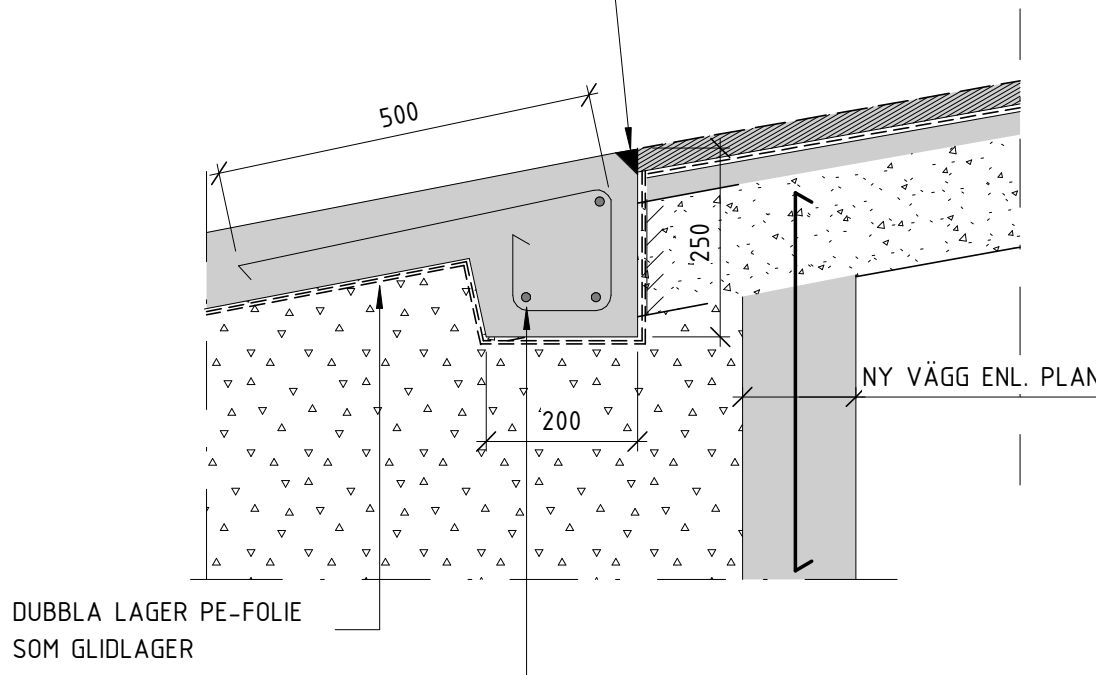


14  
SKALA 1 : 10  
PRINCIP ANSLUTNING GT01b MOT GT02

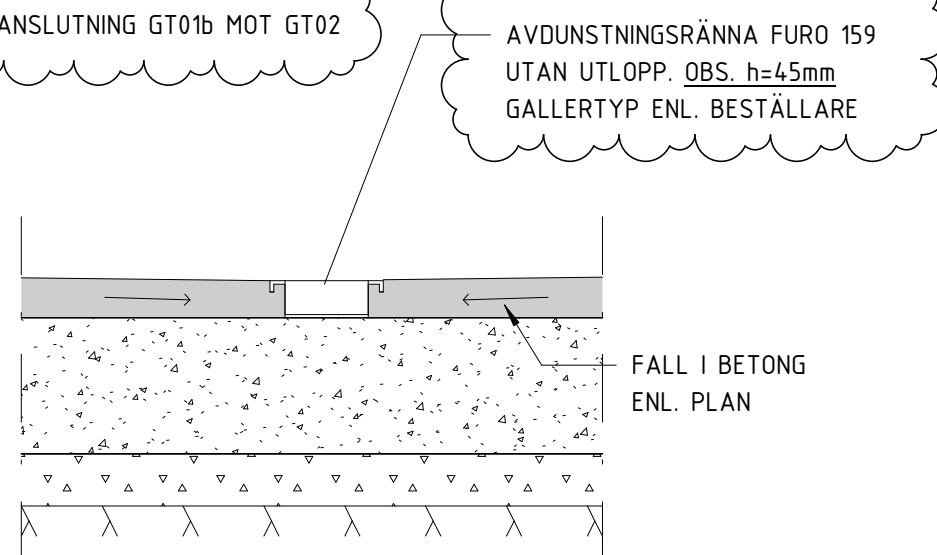


6  
SKALA 1 : 10  
PRINCIP AVDUNSTNINGSRÄNNA PLAN 1

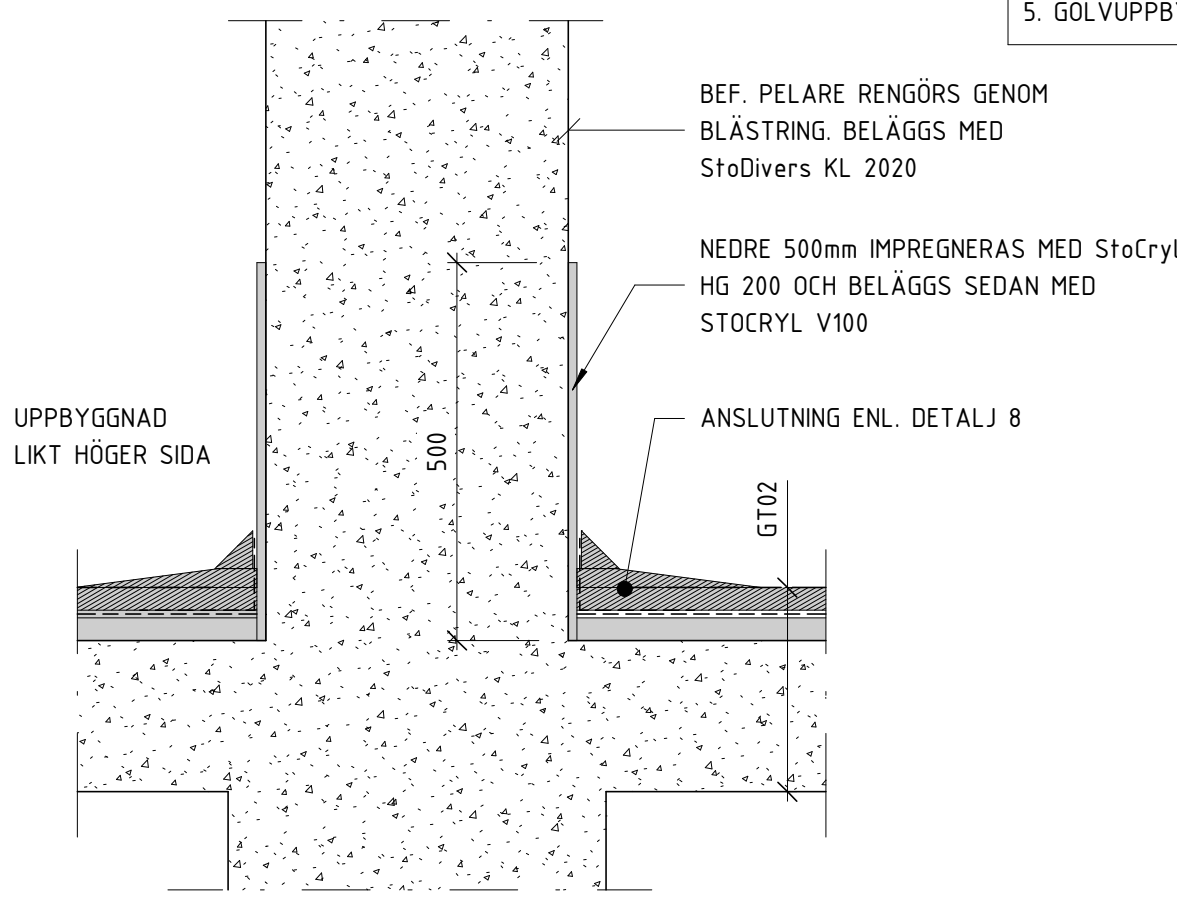



11  
SKALA 1 : 10  
PRINCIP ANSLUTNING GT02 MOT PELARE

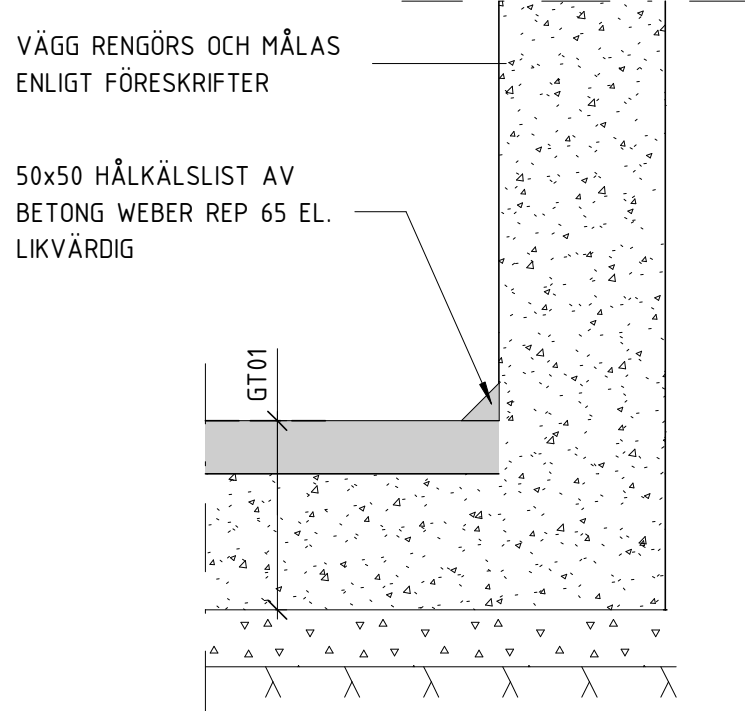


5  
SKALA 1 : 10  
PRINCIP ANSLUTNING GT01 MOT VÄGG1

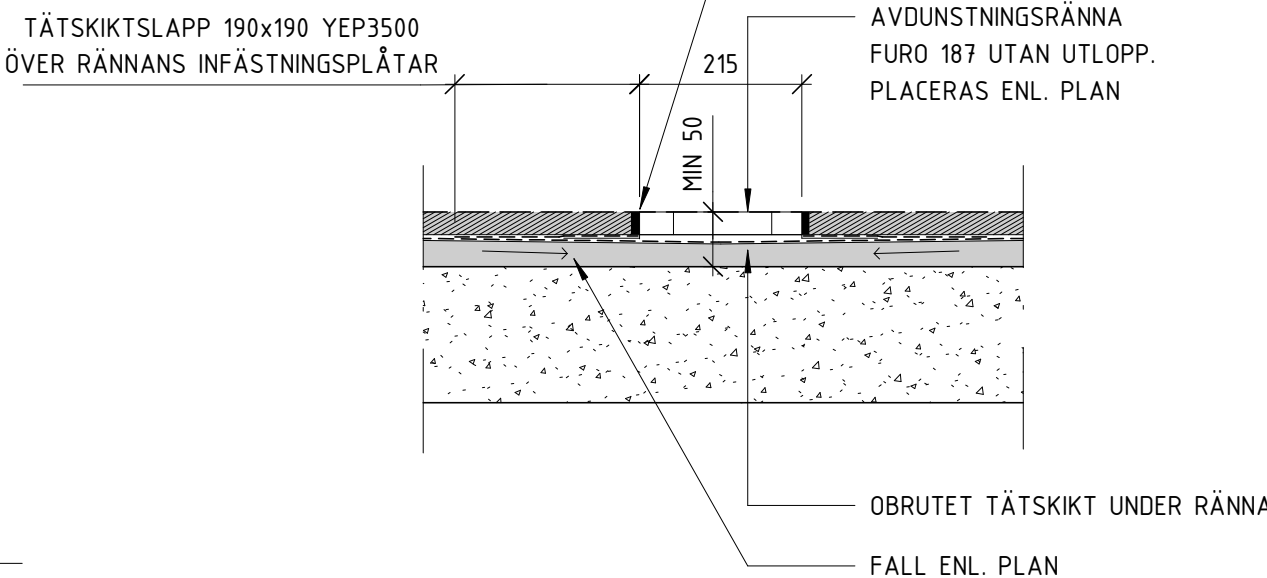

10  
SKALA 1 : 10  
PRINCIP AVDUNSTNINGSRÄNNA PLAN 2 GT02

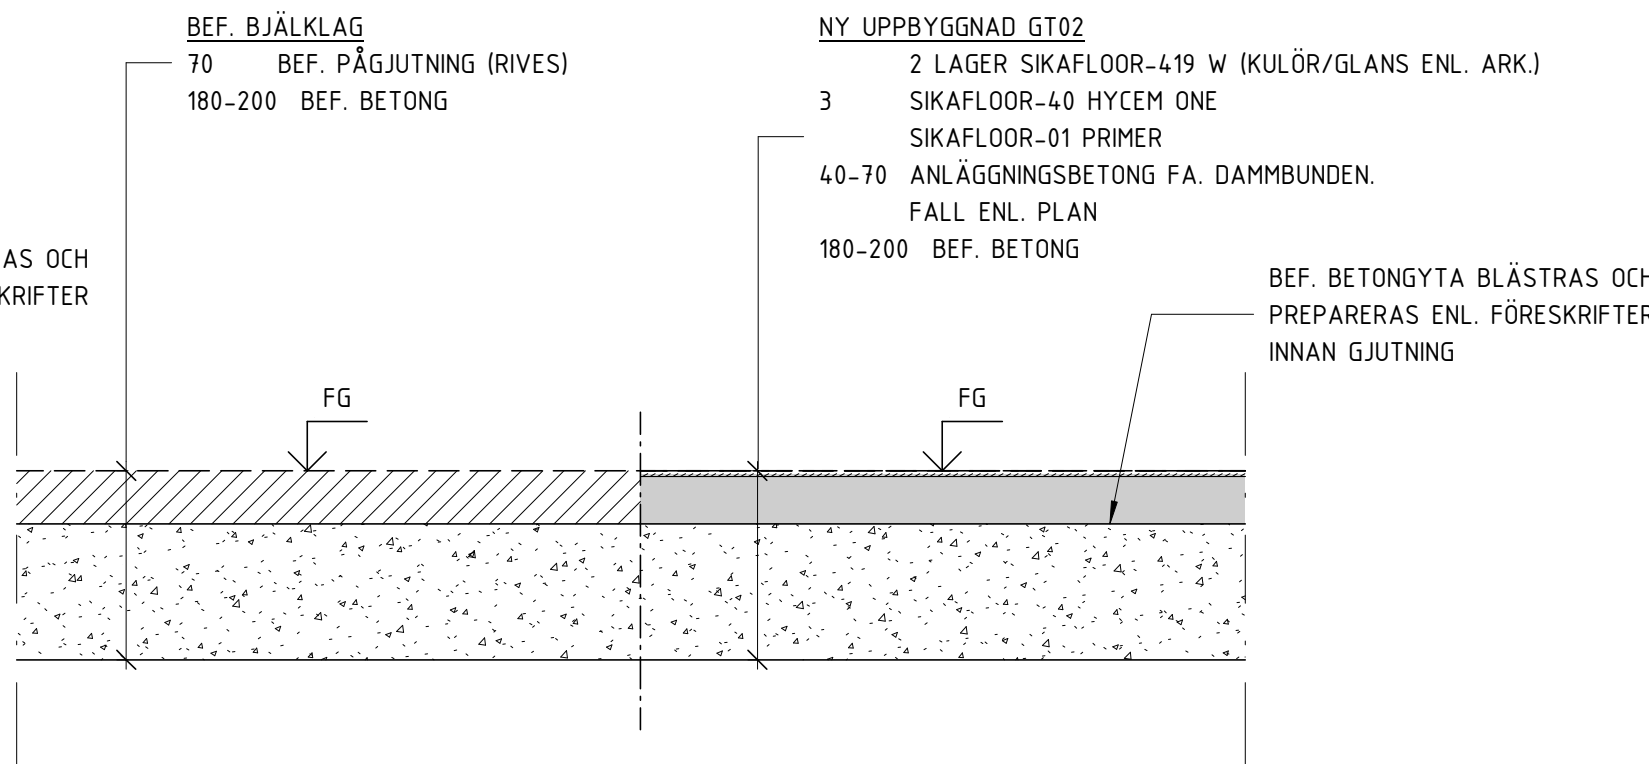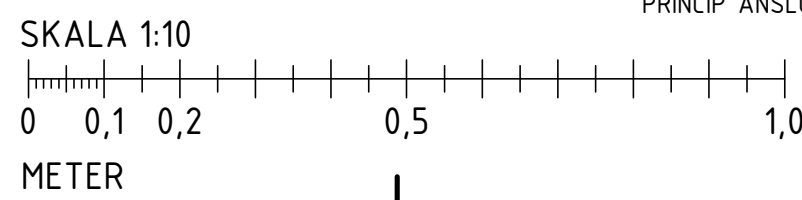


12  
SKALA 1 : 10  
GT03 NY GOLVUPPBYGGNAD FLÄKTRUM PLAN 2

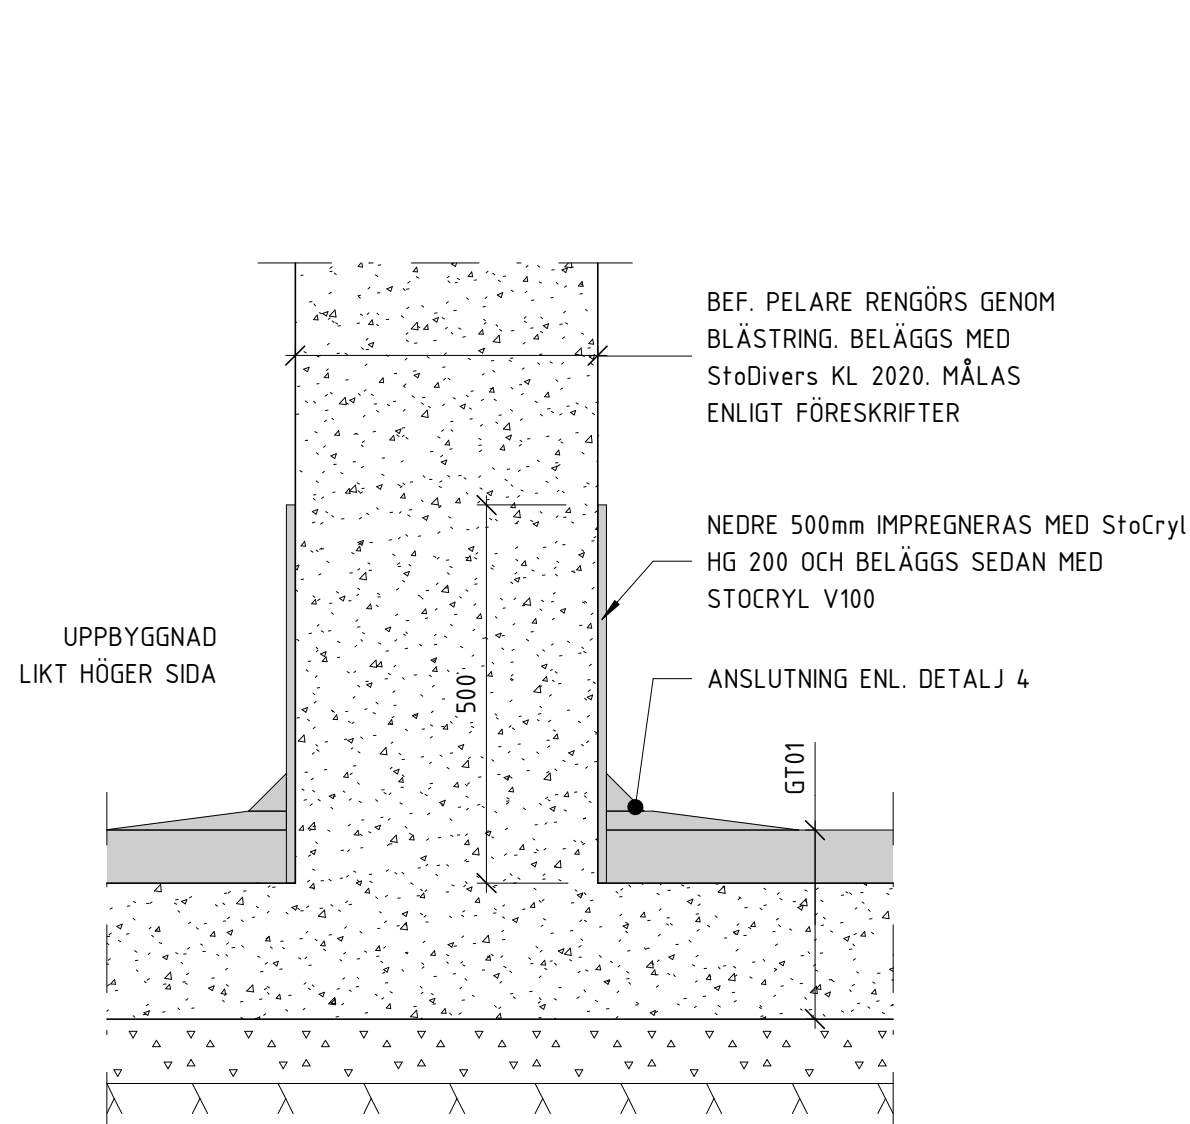

7  
SKALA 1 : 10  
PRINCIP ANSLUTNING GT01 MOT PELARE

ARBETSGÅNG RENOVERING AV PELARE

- PELARE RENGÖRS GENOM SLIPNING/BLÅSTRING
- EVENTUELLA SKADOR SOM EJ BEROR PÅ ARMERINGSKORROSION  
LAGAS MED STOCREATE G11 HANDLAGNINGSBRUK EL. LIKVÄRDIGT. OM  
SPJÄLSKADA/BOMPARTIER UPPTÄCKS KONTAKTAS KONSTRUKTÖR.
- PELARE BELÄGGS MED StoDivers KL 2020 ÖVER HELA PELARYTAN
- NEDRE 500mm AV REN BETONGYTA IMPREGNERAS MED StoCryl HG  
200 OCH BELÄGGS SEDAN MED STOCRYL V100
- GOLVUPPBYGGNAD OCH HÄLKÄRL UTFÖRS RUNTOM

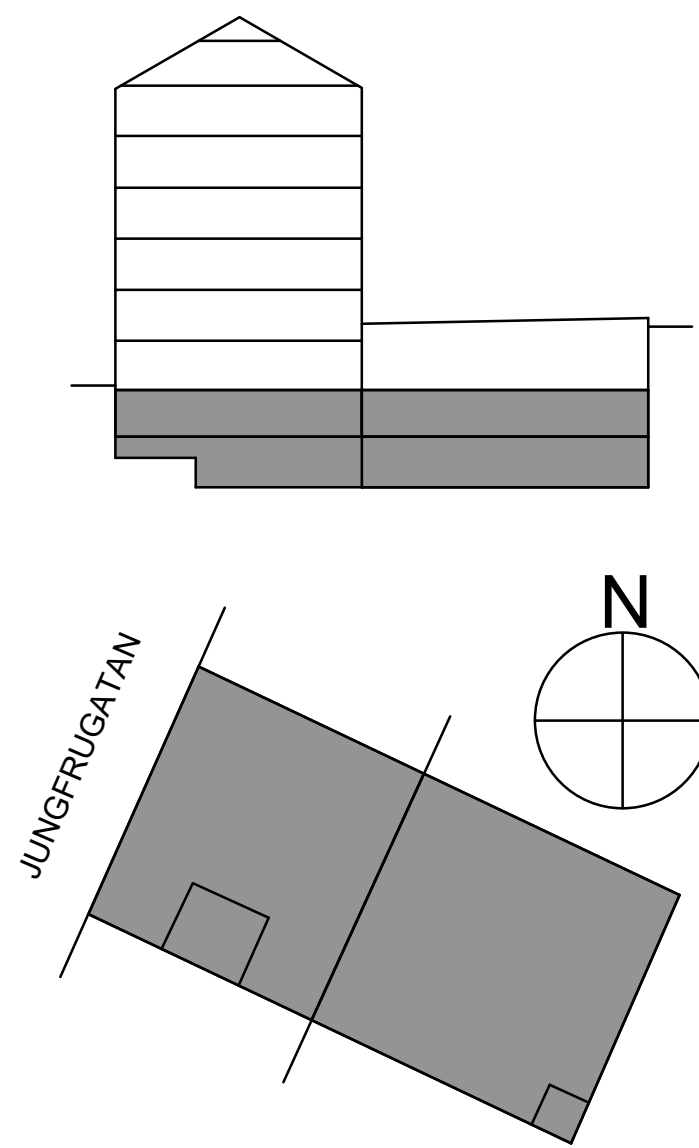

PRODUKTION FÅR ENDAST SKE FRÅN RITNING STÄMPLAD  
BYGGHANDLING

## FÖRESKRIFTER

ALLMÄNNA FÖRESKRIFTER K-00-0-001  
K-00-0-002

## HÄNVISNINGAR

GOLVPLAN PLAN 1 K-40-1-301  
GOLVPLAN PLAN 2 K-40-1-302

BÖP 1 K-20-1-301  
BÖP 2 K-20-1-302

ARBETSGÅNG GARAGERENOVERING K-40-1-301

## FÖRKLARINGAR

A	K PM01	2025-03-21	JS
BET	ANDRINGEN AVSER	DATUM	SIGN

## BYGGHANDLING

## SJÖHÄSTEN 5



BE	NOVIER - ELIN ÖVERMO - 0103311336
PL	BYGG R1 - MATS LUNDIN - 0702601186
A	WAK - MATTHS JÄRLIDEN - 0855667060
K	PE TEKNIK & ARKITEKTUR - JOHANNA SILVEMARK - 0105180761
VVS	VRA - SAMUEL GARDELL - 0739710583
EL	N20 - RICKARD LINDBLAD - 0739503060
LA	ARCHUS - MAGNUS LEKSELL - 0736005610
BRAND	BENGT DAHLGREN - TOBIAS KARLSSON - 0734258174

UPPDRAG NR	RITAD AV	HANDLAGGARE
11041537	E. PERSSON	J. Silvemmark
DATUM	ANSVARIG	
2024-10-14	J. SILVEMARK	

OMBYGGNAD KONTORSFASTIGHET

GARAGERENOVERING BJÄLKLAG  
OCH GOLVDETALJER

SKALA A1	A3	NUMMER	BET
1:10		K-40-6-001	A