

LGH 3



LGH 4

LGH 2

LGH 5


LGH 1

PLAN 1-7
TYPPLAN
INNAN OMBYGGNAD

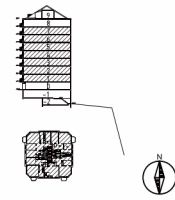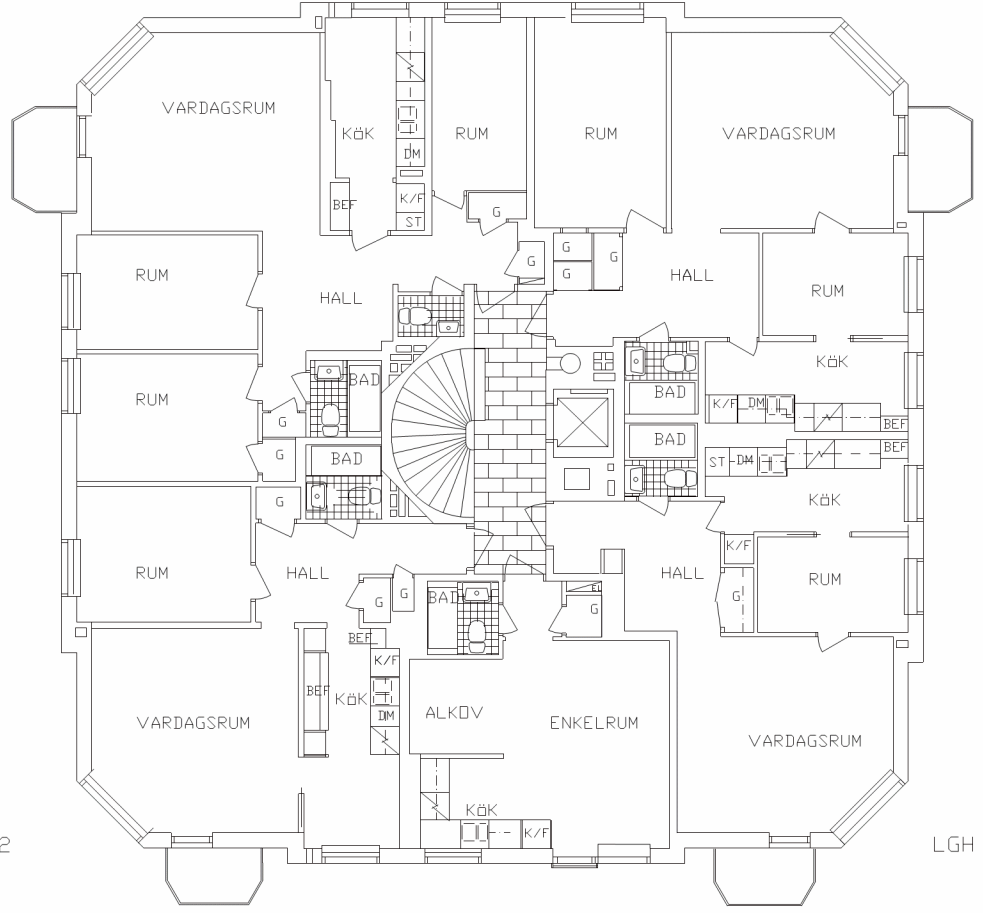

FÖRKLARINGAR OCH FÖRESKRIFTER
Alla mått anges i mm.

AVSLAG

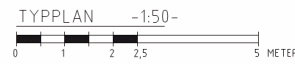

BET	ANT	ÄNDRINGEN AVSE	SON	DATUM
RELATIONSITNING				
FRILUFTSTEATERN 3				
Arkitektur-Studio AB BARDABACKEN 19 167 71 BRÖMMA TEL 070 525 15 21 E-POST: arkitektur-studio@telia.com				
UPPDRAG NR	UTFÖRD AV		HANDLAGARE	
2023-12-15	JK		Jacek Kwelczek	
Datum 2023-12-15				
Ombyggnad bostadshus Plan 1-7 Relationsritning				
SKALA	NUMMER		T BET	
1:50	A00			