




PLAN 0 - ENTRÉPLAN
INNAN

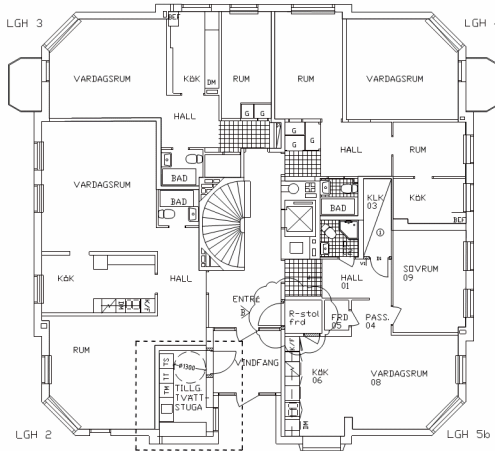

PLAN 0 - ENTRÉPLAN
EFTER

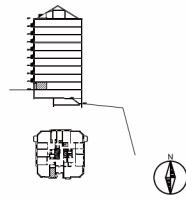


FÖRKLARINGAR OCH FÖRESKRIFTER
Alla mått anges i mm.
- - - - - = BYGGLOVGRÄNS

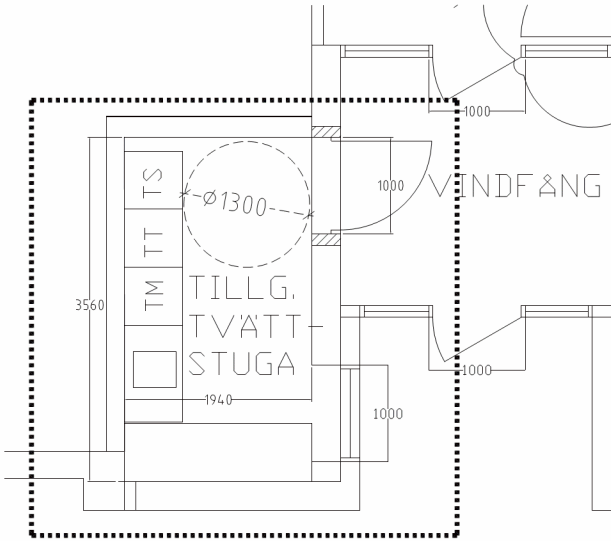

Tillgänglig tvättstuga
Skala 1:25

AVSLAG

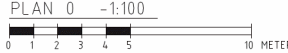

A		Ny milstolssföränd		JK		2024-03-16							
B		Tillgänglig tvättstuga		JK		2024-01-24							
BET	ANT	ÄNDRINGEN AVSER		SON	DATUM								
BYGGLOV													
FRILUFTSTEATERN 3													
Arkitektur-Studio AB													
Bardabacken 19													
167 71 Bromma													
TEL 070 525 15 21													
E-POST: arkitektur-studio@telia.com													
UPPDRAG NR		RITAD AV		HANELÄGARE									
2023-12-15		JK		Jock Kwelczet									
DATUM		ANSVARIG		ANSVARIG									
2023-12-15		ANSVARIG		ANSVARIG									
Ombyggnad bostadshus, Håstholmsvägen 21													
Entréplan													
Omdisponering													
Tvättstuga													
SKALA		NUMMER		T.BET		T.BET							
1:100		A1		B		B							