
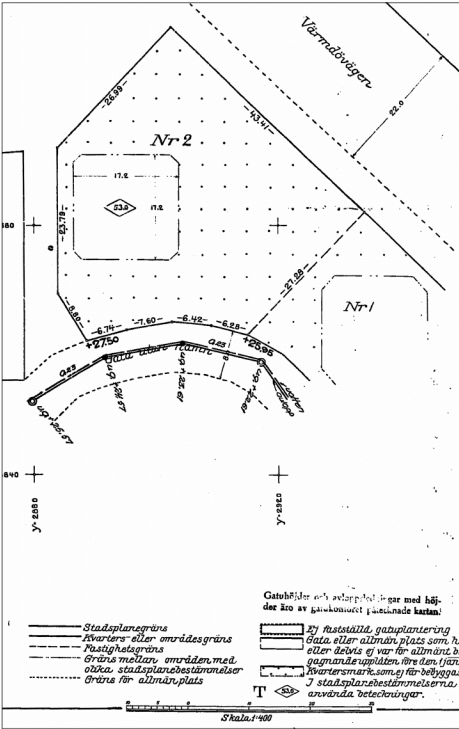


Originalformat: A1 XREF: NNN

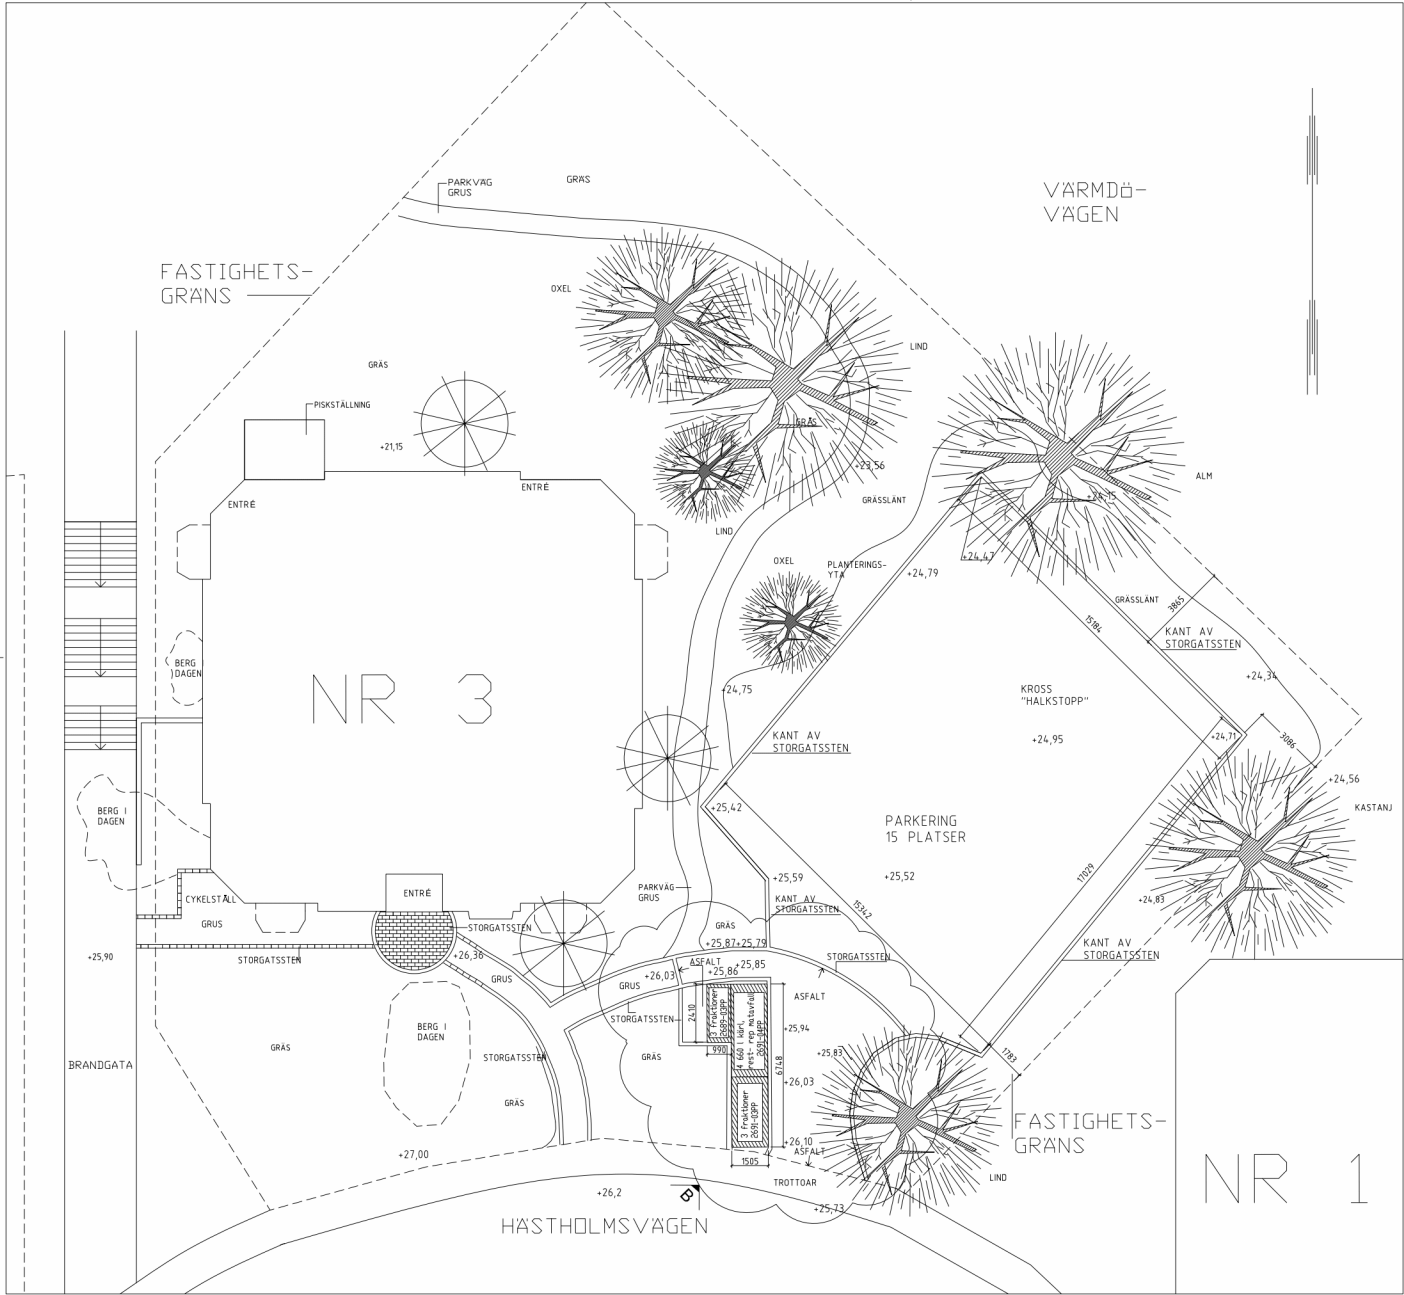

FÖRKLARINGAR
ALL TRÄDVEGETATION ÄR BEFINTLIG.

AVSLAG

A		Ändrad markbehandling		JK		2024-04-04	
B		Uttikat antal sköp		JK		2024-01-24	
BET	ANT	ÄNDRINGEN AVSER		SIGN	DATUM		
BYGGLOV							
KV FRILUFTSTEATERN 3							
Arkitektur-Studio AB							
BARDABACKEN 19							
167 71 BROMMA							
TEL 070 525 15 21							
E-POST: arkitektur-studio@telia.com							
UPPDRAG NR		RITAD AV		HANELAGGARE			
2023-12-15		JK		Jack Kwietzer			
HÄSTHOLMSVÄGEN 23		ANSVARIG					
MARKPLAN							
KÄLLSSORTERINGSSKAP							
SKALA		NUMMER		T		BET	
1:100		A0				B	