


Inkom till Stockholms stadsbyggnadskontor - 2025-04-07, Dnr 2024-10198

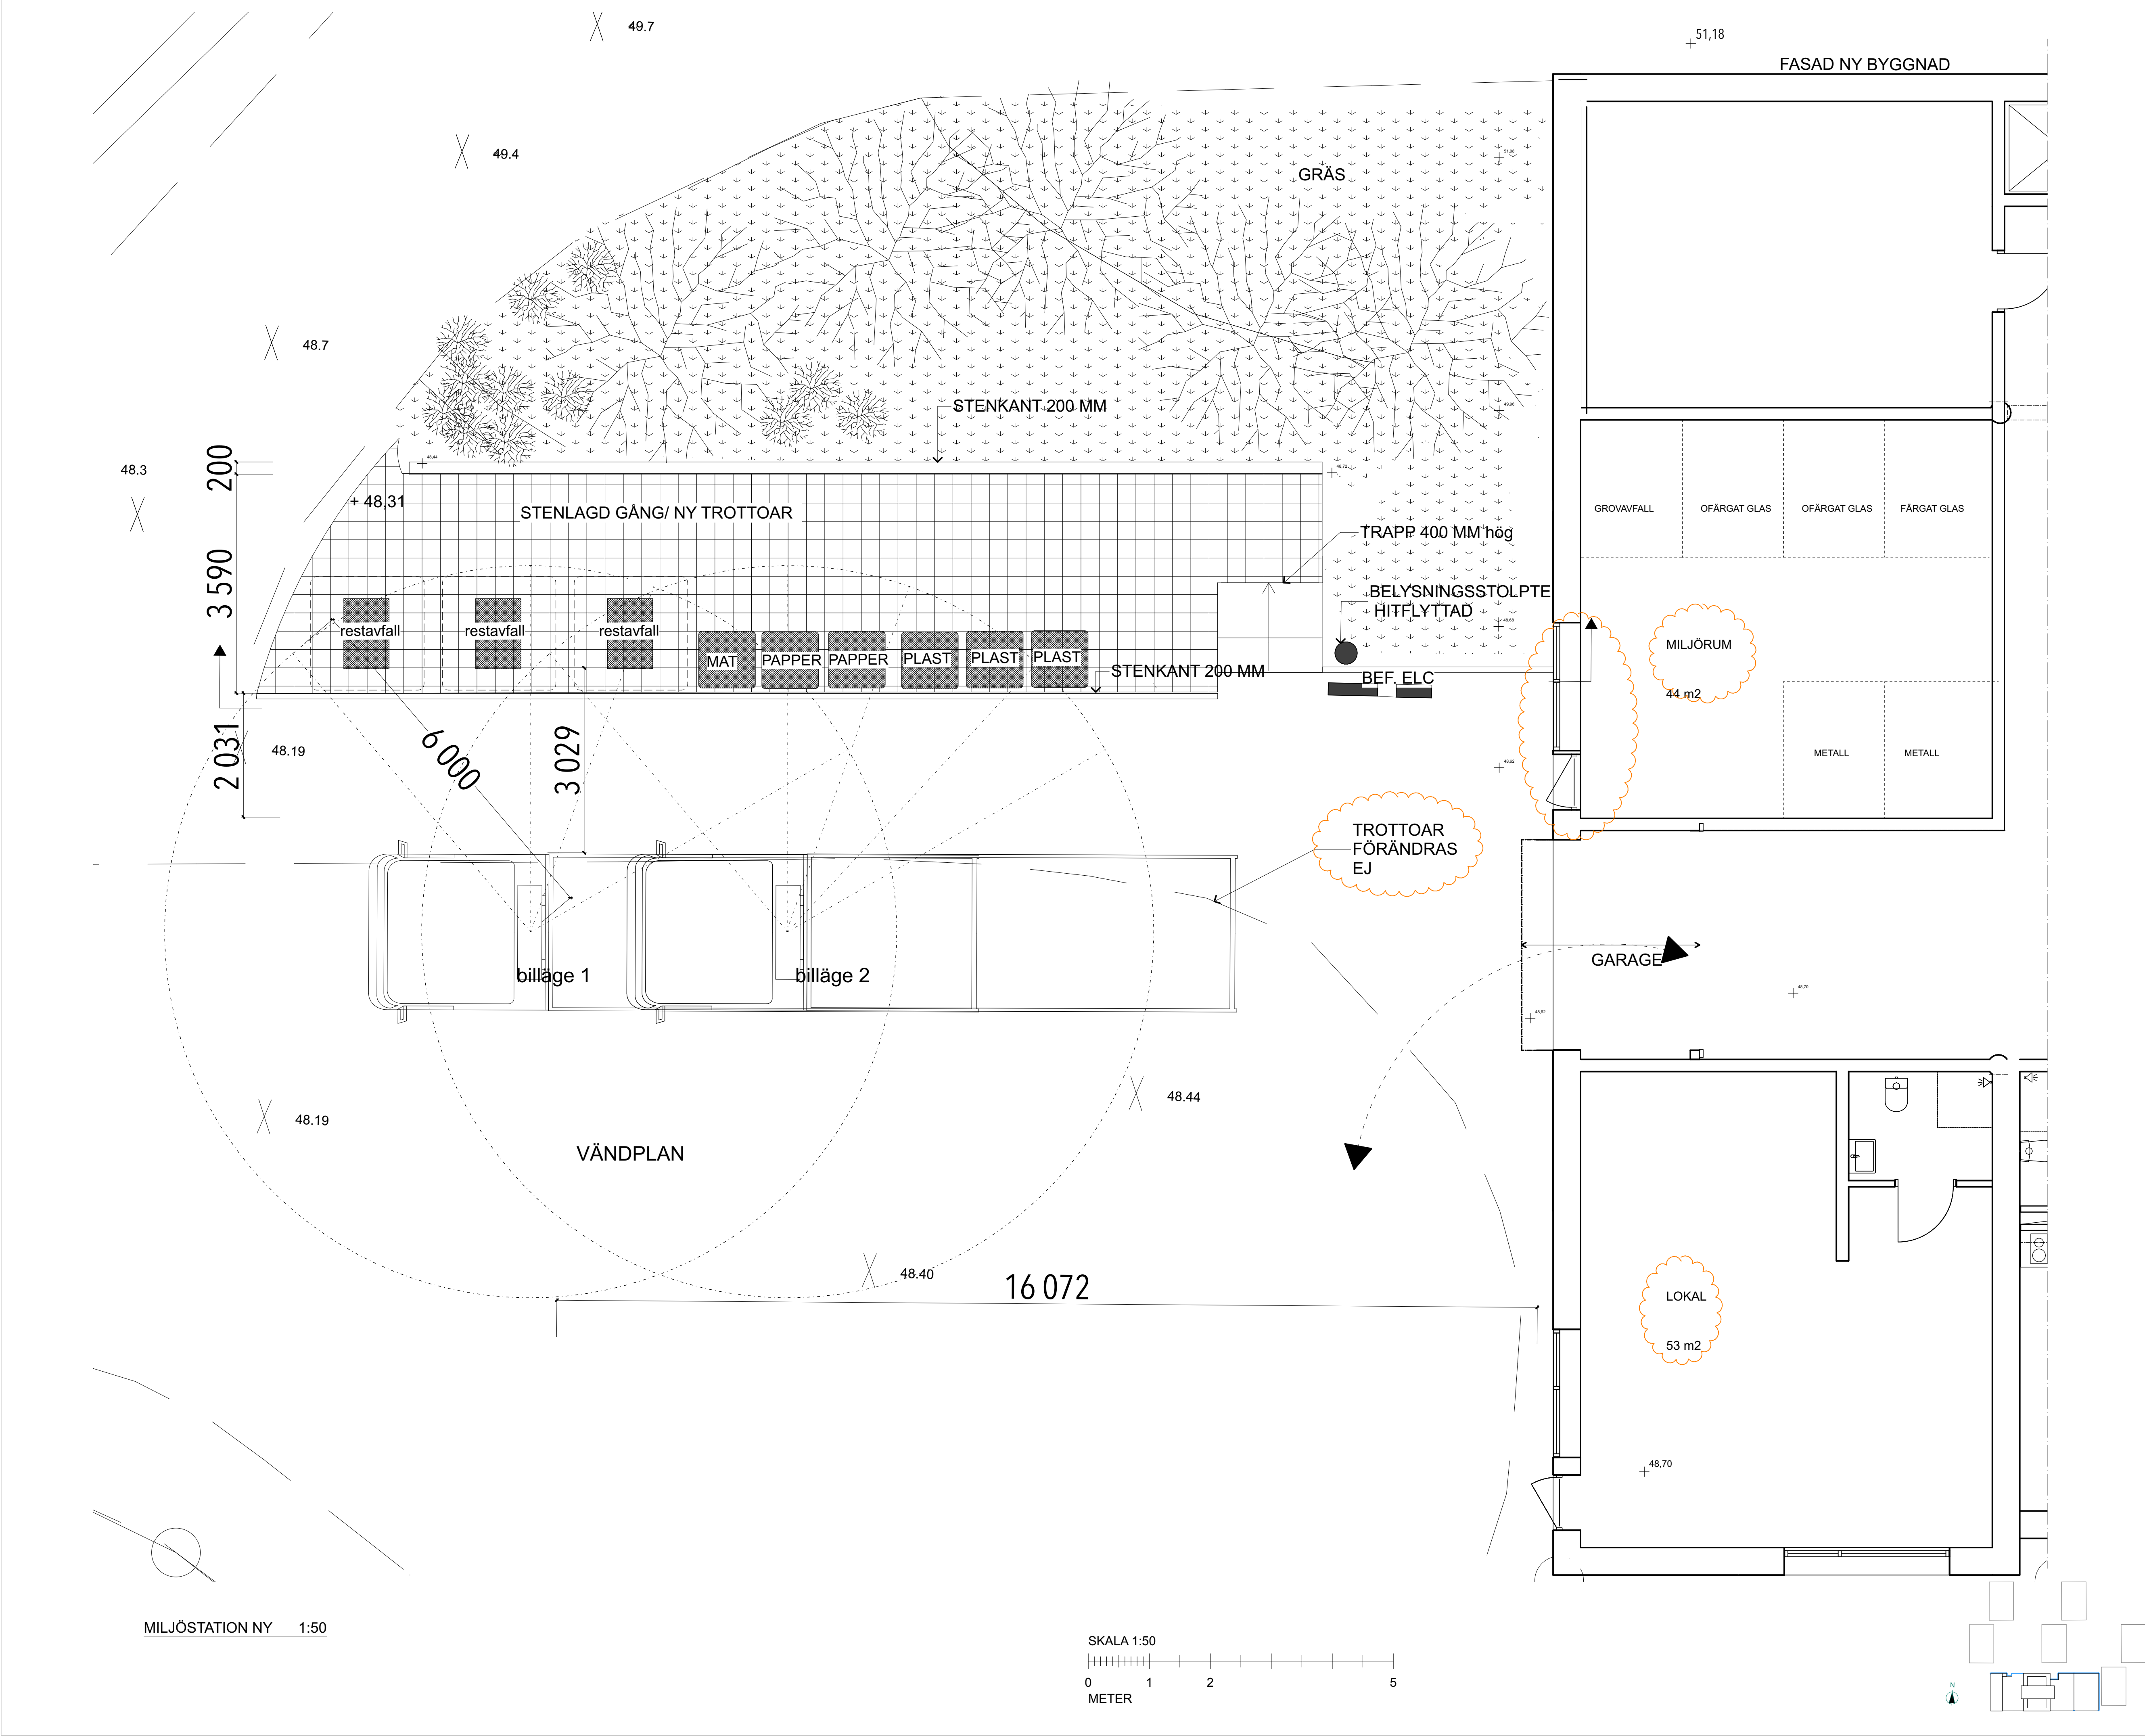

## FÖRKLARINGAR

MÅTT ANGES I MM.PLUSHÖJD ANGES I METER.

3 st 5 kubiks bottentömmande kärl av typen UWS. Placering i mitten av stationen.  
Fraktion: Restavfall.

6st 3 kubiks bottentömmande kärl MOLOK DOMINO  
Fraktion: Plast, papper och matavfall

Nytt miljörum med fraktioner:  
Metall ,Glas ofärgat, färgat, Grovavfall, Tidningar

Avståndet mellan hämtfordonets angöringsplats och behållarens mitt är ca 3 meter.  
Placeringen medför hämtning av miljöarbetare utan gångavstånd och utan lyftkrav, utan bilen kan vända om på befintlig vändplats och lyft kärlen med kran. 6 meters radie.  
Hämtfordonet kan vända på vändplan men måste över trottoarkant, som planeras sänkas. Det fungerar även att vända upp på Fjärdholmsgränd och backa.

En stenlagd gång planeras ovanför kärlen , villket underlättar vid avlämning av sopor.

Trottoaren förändras och kantsten utjämnas.

## HÄNVISNINGAR

H	TROTTOAR , PARKERING CYKELPLATSER ,INSYNSKYDD 202504 07	LTAPPER
G	FLER KOORDINATPUNKTER	20250310 LTAPPER
F	4 st poolplatser för bilar borttages	20250310 LTAPPER
E	SKÄRMTAK BORTTAGES ÖV.CYKELPLATSER	20250310 LTAPPER
D	LOKALFLYTT FÖNSTER DÖRR HÖJD 94,00	20250310 LTAPPER
C	Material kulörer redovisas	2025 01 17 LTAPPER
B	AVFALLSKÄRL OMPLACERADE	2024 12 19 LTAPPER
A	REV EFTER TIL KRAV	2024 08 08 LTAPPER

BET	ANT	ÄNDRINGS AVSER	DATUM	Sgn.
-----	-----	----------------	-------	------

BYGGLOVHANDLING				
		ELSA STUDIO		
KV.HEMHOLMEN, VÄRBERG				
BYGGHERRE	BRF ELSA			
A	Bernt Tapper ab			
K	Borglund Byggkonsult AB			
VVS	EMINO Consult AB			
UPPDRAG NR	REVID AV		HANDLAGGARE	
1034	LT		L.Tapper	
DATUM	ANSVARIG			
240614	BJÖRN AASERUD			
MILJÖSTATION PLAN				
SKALA	A1	NUMMER	A-00-06	
1:50			H	