


MÅTT ANGES I MM.PLUSHÖJD ANGES I METER.

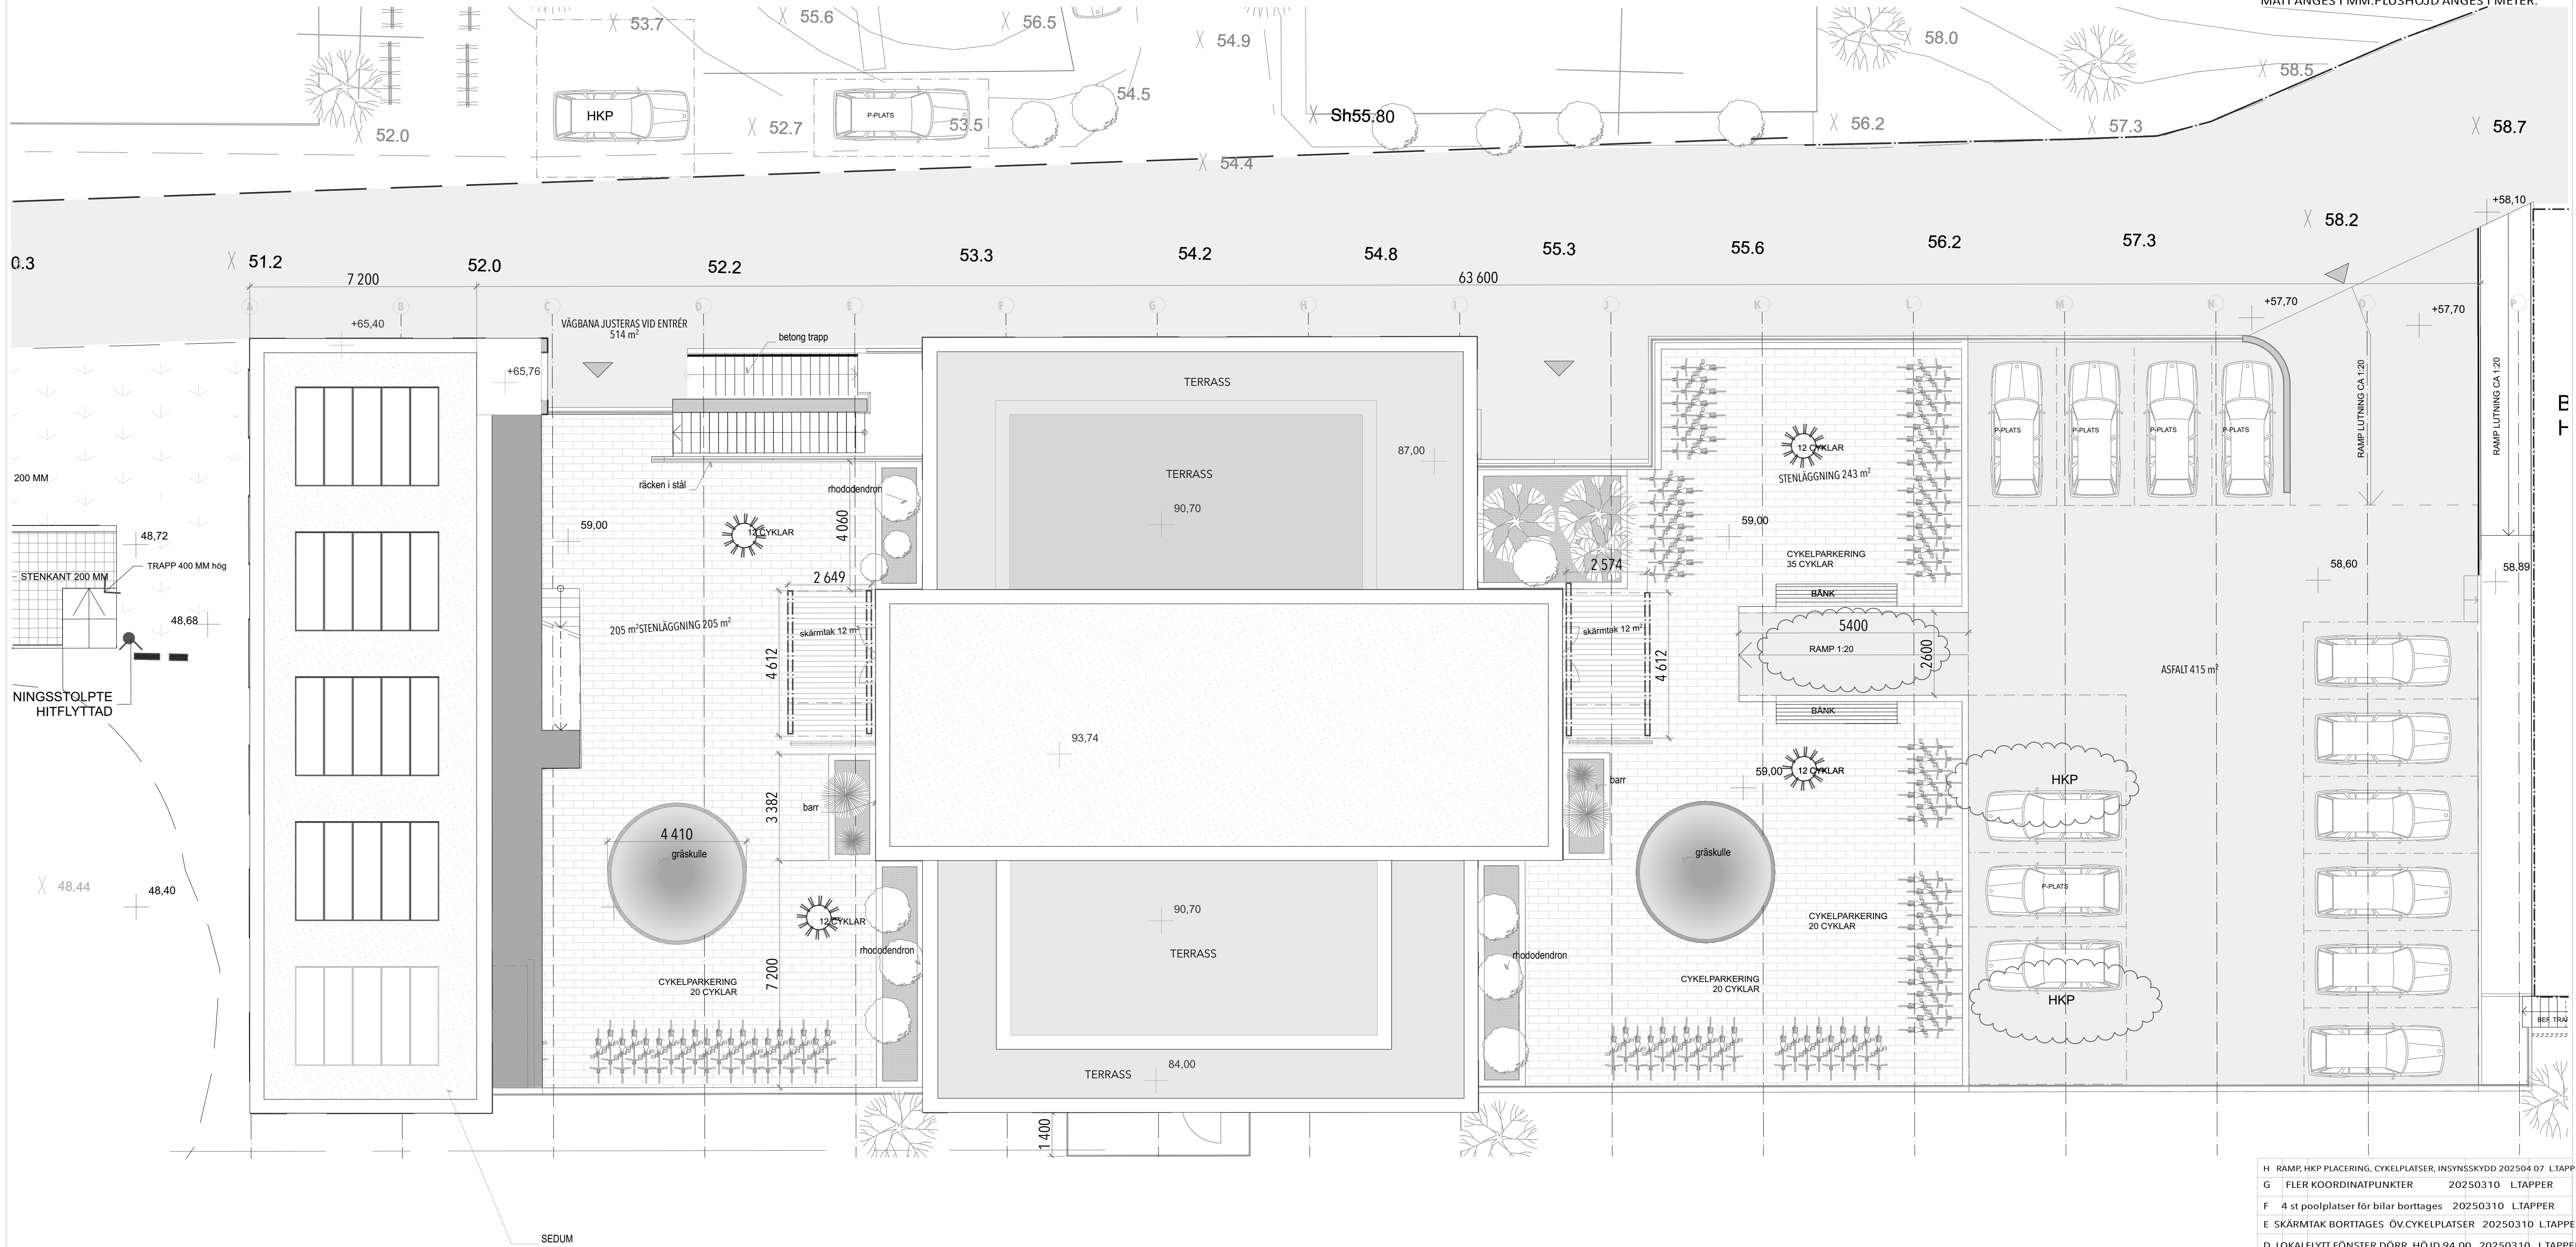

H	RAMP, HKP PLACERING, CYKELPLATSER, INSYNSSKYDD	20250407	L.TAPPER
G	FLER KOORDINATPUNKTER	20250310	L.TAPPER
F	4 st poolplatser för bilar borttages	20250310	L.TAPPER
E	SKÄRMATK BORTTAGES ÖV.CYKELPLATSER	20250310	L.TAPPER
D	LOKALFLYTT FÖNSTER DÖRR HÖJD 94,00	20250310	L.TAPPER
C	Material fullskär redovisas	2025 01 17	L.TAPPER
B	AVFALLSKÄRL OMLACERADE	2024 12 19	L.TAPPER
A	REV EFTER TIL KRAV	2024 08 08	L.TAPPER

BYGGLOVHANDLING



MARKPLAN

SKALA A1	NUMMER	BET
1:100	A-00-08	H

SKALA 1:100

