FÖRKLARINGAR

MÅTT ANGES I MM.PLUSHÖJD ANGES I METER.

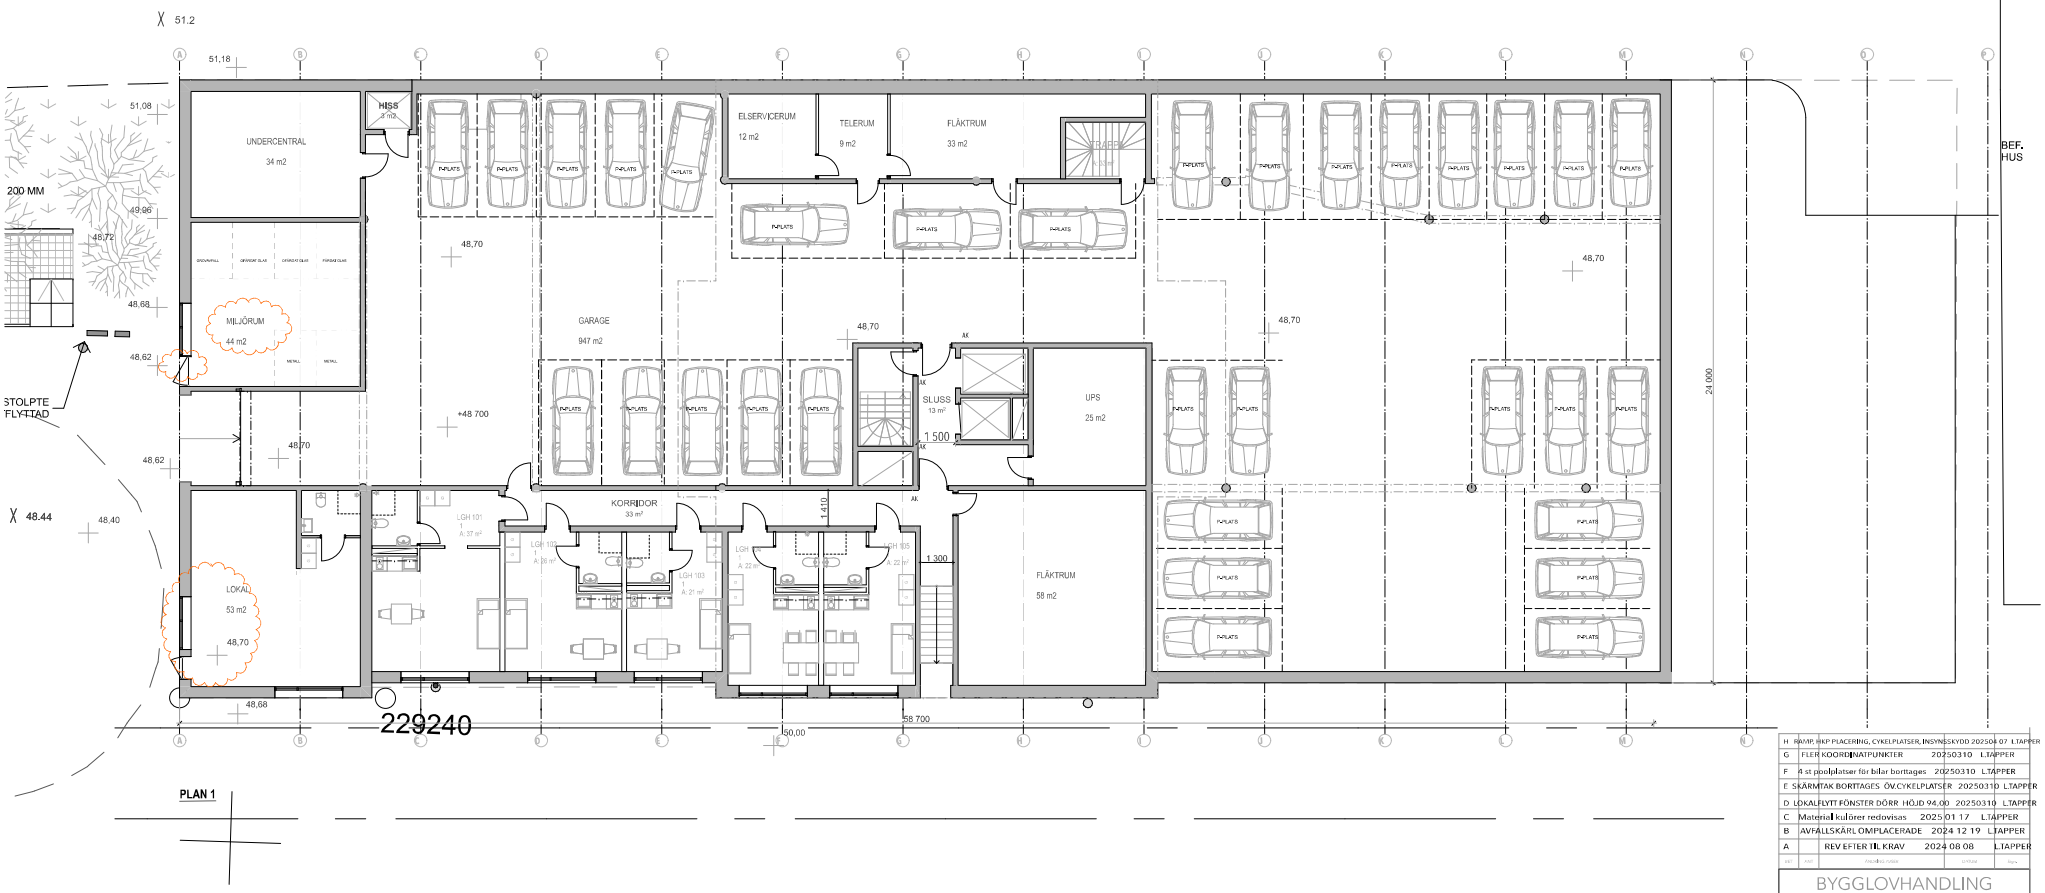

SKALA 1:100

0 1 2 5 10

METER

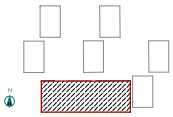

H	RAVP, HKP PLACERING, CYKELPLATSER, INSYNSSKYDD 20250407		LTAPPER
G	FLER KOORDINATPUNKTER	20250310	LTAPPER
F	4 st poolplatser för bilar borttages	20250310	LTAPPER
E	SKÄRMTAK BORTTAGES ÖV.CYKELPLATSER	20250310	LTAPPER
D	LOKALFLYTT FÖNSTER DÖRR HÖJD 94.00	20250310	LTAPPER
C	Material kulörer redovisas	2025 01 17	LTAPPER
B	AVFÄLLSKÄRL OMPLACERADE	2024 12 19	LTAPPER
A	REV EFTER TIL KRAV	2024 08 08	LTAPPER

BYGGLOVHANDLING

ELSA STUDIO

KV.HEMHOLMEN, VÄRBERG

BYGG	BRF ELSA
A.	Bernt Tapper ab
K.	Borgland Byggkonsult AS
VS	FMINO Consult AB

1034	LT	LTapper
240614	BJÖRN AASERUD	

PLAN 1

1:100	A-41-1-01-01	H