




SKALA	PROJNR	NUMMER	REV
1:150 1:300	402199	A--400-2-00003	

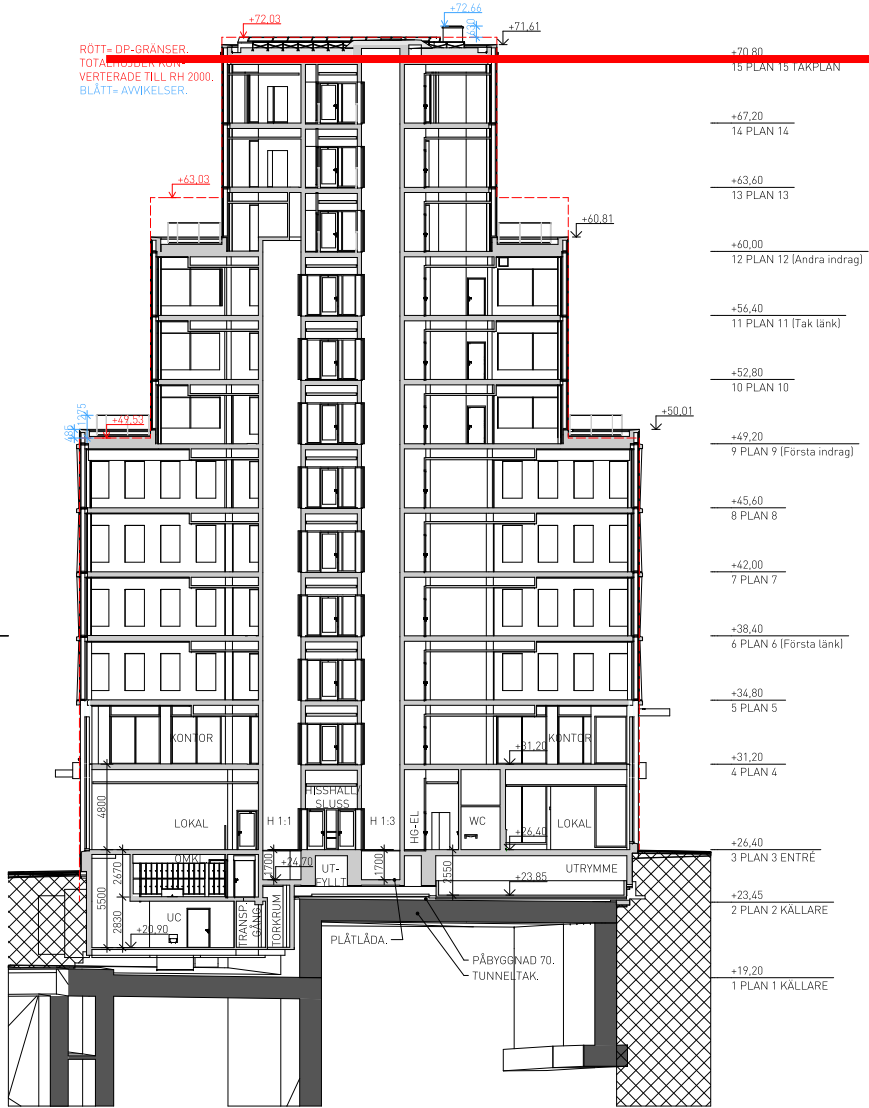


SEKTION C-C

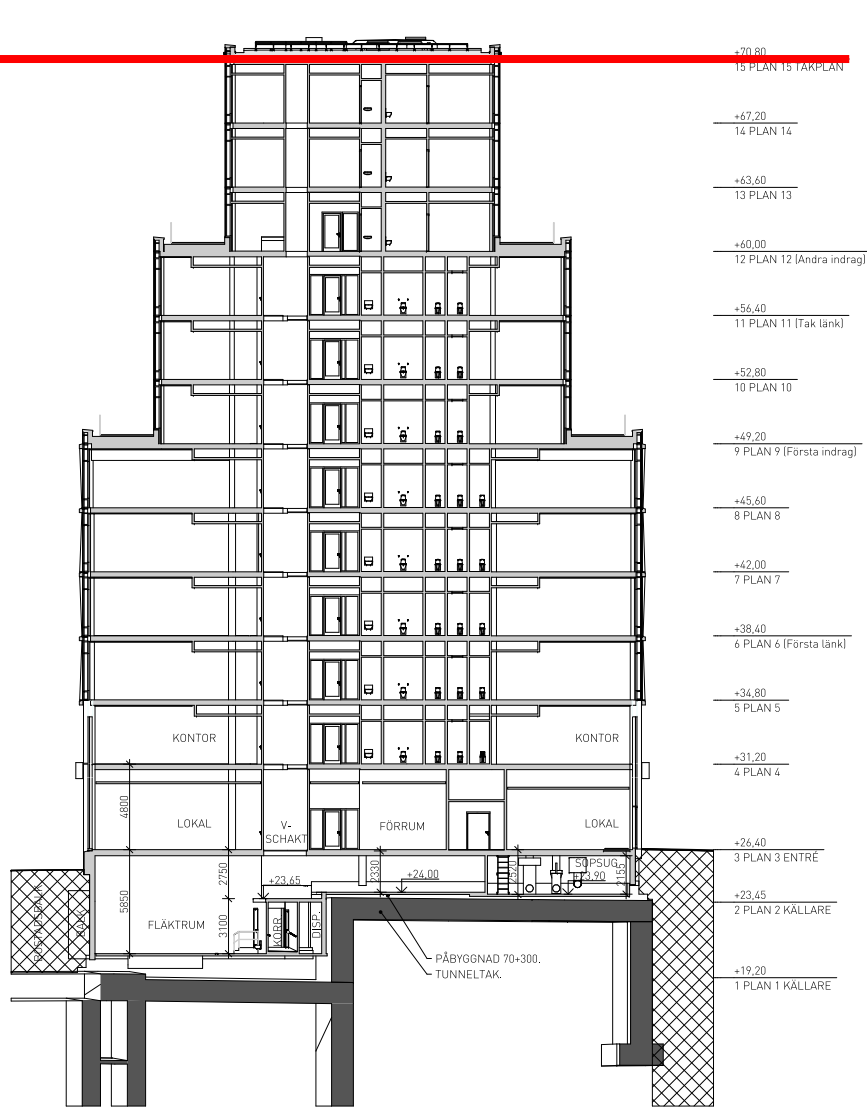


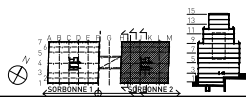
SEKTION D-D

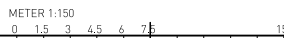


HÖJDSYSTEM RH 2000

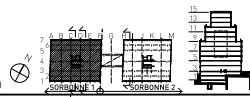

BET	ANT	ÄNDRINGEN AVSER	DATUM	SKEN
BYGGLOVSHANDLING				
 CASTELLUM				
HAGASTADEN EUGENIAVÄGEN 22 OCH 26, STOCKHOLM				
FL	PLAN 57	PROJEKT AB	-	-
A	BRUNNBERG & FÖRSHED	ARKITEKTOR AB	06-417 41 00	-
K	BYGGNADSTEKNISKA BYRÅN	AB	015-141 10 00	-
MP	-	-	-	-
V	LAUREN	PROJEKTPARTNER AB	06-480 128 00	-
E	LAUREN	PROJEKTPARTNER AB	06-480 128 00	-
SP	NORDISKA BRAND	AB	06-738 06 70	-
ANSVARIG	FL	HJÄLPSYSTEM AV	FL	HANDLAGGARE
O. SALOMONSON	FL	F. LILJESTROM	FL	FL
UPPGÄVS NR	CASO 0002	DATUM	2020-06-28	RST NR
KV. SORBONNE 1 OCH 2 - INFINITY				
HUS 1				
TVÄRSEKTION C-C OCH D-D				
SEKTIONER				
SKALA	1:150	PROJNR	402199	REVIS
1:300	1:300	NUMMER	A--400-2-10002	REV



RET ANT	ANDRÖNINGEN ANSÖKER	DATUM	SEIN
BYGGLOVSHANDLING			
 <b>CASTELLUM</b>			
HAGASTADEN EUGENIAVÄGEN 22 OCH 26, STOCKHOLM			
<input checked="" type="checkbox"/>	PLAN ST 27 PROJEKT AB	-	
<input checked="" type="checkbox"/>	A BRUNNBERG & FÖRSHED ARKITEKTER AB	06-451 61 00	
<input checked="" type="checkbox"/>	K BYGGMÄSTERSKAPENKA BYRÅN AB	016-141 10 00	
<input checked="" type="checkbox"/>	KP	-	
<input checked="" type="checkbox"/>	V I JUREN PROJEKTPARTNER AB	06-480 828 00	
<input checked="" type="checkbox"/>	E I JUREN PROJEKTPARTNER AB	06-480 828 00	
<input checked="" type="checkbox"/>	SP NORRÖSKA BRAND AB	06-730 56 70	
ANSÖKARE	BEFÄLIGKONSTR. AV	HANDLAGGARE	
O. SALOMONSSON	F. LILJESTRÖM		
UPPSÄTTARE	SKUTEN	ESTN	
KASQ 0002	20204-06-28		
KV. SÖRBRONNE 1 OCH 2 - INFINITY			
HUS 2			
SEKTIONER			
SKALA	PROJOUR	NUMMER	REV
1:500	402199	A--400-2-20002	