

MOT SYDOST, HUS 1 OCH 2

FÖRKLARINGAR

[V00] DETALJ GÄLLER I PRINCIP.
EO ELEMENTFASAD.

[V00] SKYLTLÄGE PÅ FASAD.
SKYLTLÄGE

[V00] SKYLTLÄGE, UTSTICKANDE
"FLAGGA". FRAMIFRÅN OCH
FRÅN SIDA.


KSK KOPPLINGSSKÅP FÖR LINSPÄND
BELYSNING.
LSI INFÄSTNING FÖR LINSPÄND
BELYSNING.
PLACERING OCH ANTAL FÖR BÅDA ENL.
SENARE BESKED FRÅN STADEN. KSK
ANPASSAS TILL STENBEKLÄDNAD.

FÖRESKRIFTER

PÅ GAVLAR I LINJE A OCH M PLAN 5-8 OCH
14 FÖRBEREDS FÖR MONTAGE AV STÖRRE
FASADSKYLTLAR. STÅLSTOMMEN
KOMPLETTERAS MED SEKUNDÄRSNID
OCH ELUTTAG FÖR VARJE SKYLTL. PÅ PLAN
14 EN STOR SKYLTL MED VOLYM. SE VIDARE I
FASADBESKRIVNING.

METER 1:150
0 1.5 3 4.5 6 7.5 15

HÖJDSYSTEM RH 2000

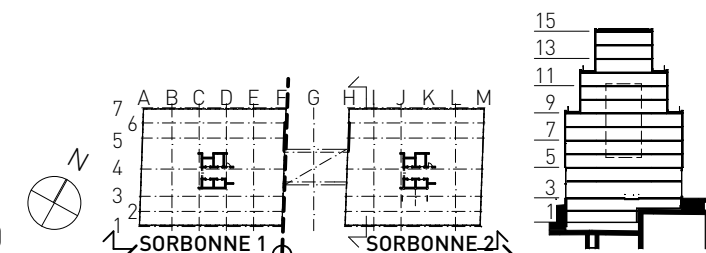

+70.80	15 PLAN 15 TAKPLAN
+67.20	14 PLAN 14
+63.60	13 PLAN 13
+60.00	12 PLAN 12 (Andra indrag)
+56.40	11 PLAN 11 (Tak länk)
+52.80	10 PLAN 10
+49.20	9 PLAN 9 (Första indrag)
+45.60	8 PLAN 8
+42.00	7 PLAN 7
+38.40	6 PLAN 6 (Första länk)
+34.80	5 PLAN 5
+31.20	4 PLAN 4
+26.40	3 PLAN 3 ENTRE

01	-	ENL. ÄNDRINGS-PM A-01	2025-02-04	FL
BET	ANT	ÄNDRINGEN AVSER	DATUM	SIGN

BYGGLOVSHANDLING




HAGASTADEN
EUGENIAVÄGEN 22 OCH 26, STOCKHOLM

PL	PLAN 57 PROJEKT AB	-
A	BRUNNBERG & FÖRSHED ARK.KONTOR AB	08-617 61 00
K	BYGGNADSTEKNISKA BYRÅN AB	010-161 10 00
KP	-	-
V	TJUREN PROJEKTPARTNER AB	08-480 028 00
E	TJUREN PROJEKTPARTNER AB	08-480 028 00
SP	NORDISKA BRAND AB	08-730 06 70

ANSVARIG	RITAD/KONSTR AV	HANDLAGGARE
O. SALOMONSSON	FL	F. LILJESTRÖM
UPPDRAG NR	DATUM	RST NR
CASO 0002	2024-06-28	

KV. SORBONNE 1 OCH 2 - INFINITY
HUS 1 OCH HUS 2
FASAD MOT SYDOST, JOHANNA HEDÉNS GATA
FASADER

SKALA	PROJNR	NUMMER	REV
1:150 1:300	402199	A--400-3-00001	01

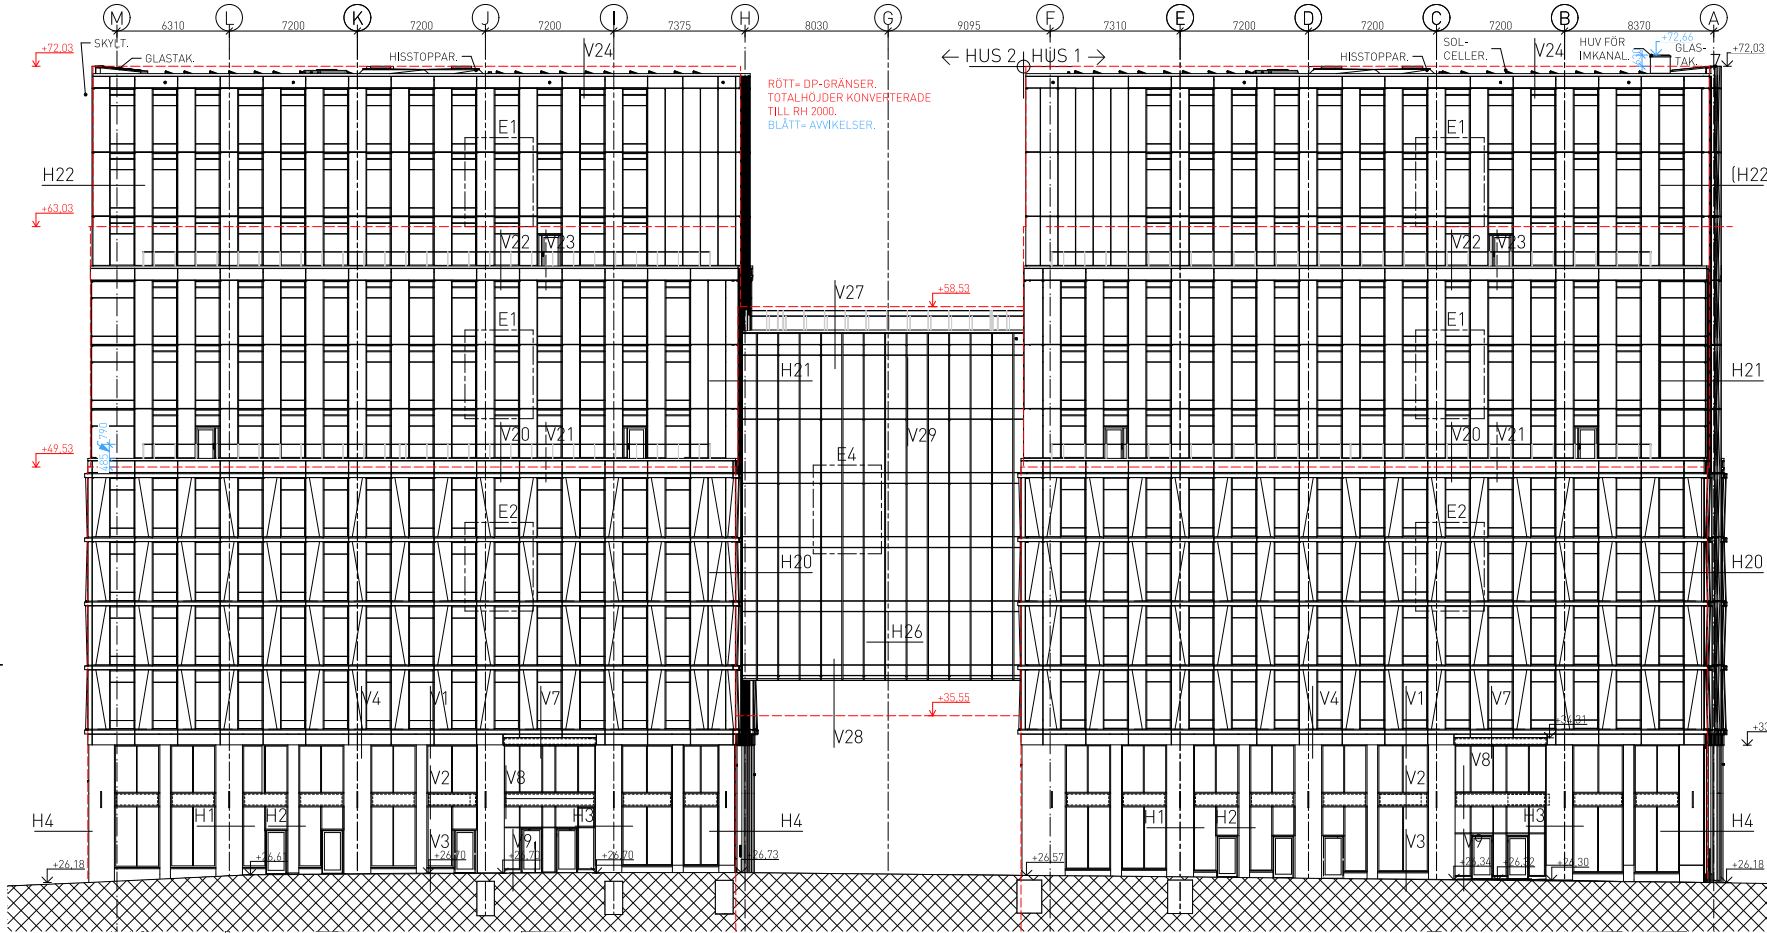

MOT NORDVÄST, HUS 2 OCH 1

FÖRKLARINGAR

[V00] DETALJ GÄLLER I PRINCIP.
[E0] ELEMENTFASAD.

[SKYLTLÅGE] SKYLTLÅGE PÅ FASAD.
[SKYLTLÅGE]

[UTSTICKANDE] SKYLTLÅGE, UTSTICKANDE
"FLAGGA", FRAMFRÅN OCH
FRÅN SIDA.

FÖRESKRIFTER


PÅ GAVLAR I LINJE A OCH M PLAN 5-8 OCH
14 FÖRBEREDS FÖR MONTAGE AV STÖRRE
FASADSKYLTLAR. STÅLSTOMMEN
KOMPLETTERAS MED SEKUNDÄRSIDE
OCH ELUTTAG FÖR VARJE SKYLTL. PÅ PLAN
14 EN STOR SKYLTL MED VOLYM. SE VIDARE I
FASADSKRIVNING.

UTV. PARTIER AV METALL VID HUVUDENTRÉER:
A--420-4-00611
UTV. VÄGGBEKLÄDNADER AV STEN VID
HUVUDENTRÉER: A--420-4-00811

METER 1:150
0 1.5 3 4.5 6 7.5 15


HÖJDSYSTEM RH 2000




BET	ANT	ÄNDRINGEN AVSER	DATUM	SKEN
BYGGLOVSHANDLING				
 CASTELLUM				
HAGASTADEN EUGENIAVÄGEN 22 OCH 26, STOCKHOLM				
FL	PLAN 57	PROJEKT AB	-	-
A	BRUNNBERG & FÖRSHED	ARKITEKTOR AB	06-417 41 00	-
K	BYGGNADSTEKNISKA	BYRÅN AB	016-161 10 00	-
MF	-	-	-	-
V	TJUREN	PROJEKTPARTNER AB	06-486 128 00	-
E	TJUREN	PROJEKTPARTNER AB	06-486 128 00	-
SP	NORDISKA BRAND	AB	06-738 06 70	-
ANSVARIG	O. SALOMONSON	RTADKONGSTRÄ AV	FL	HANDLAGGARE
UPPDRAGS NR	CASO 0002	DATUM	2024-06-28	RST NR
KV. SORBONNE 1 OCH 2 - INFINITY				
HUS 2 OCH HUS 1				
FASAD MOT NORDVÄST, EUGENIAVÄGEN				
FASADER				
SKALA	1:150	PROJNR	402199	NUMMER
1:300	-	-	-	REV
A--400-3-00002				

Inkom till Stockholms stadsbyggnadskontor - 2025-02-13, Dnr 2024-10453
Till Stockholms stadsbyggnadskontoret, Löneseil - Blåt - 2025-03-27, Handl: Henrik Bergström

BIMcloud: BOPFC22 - BIMcloud Basic for Archicad 22/Sorbonne

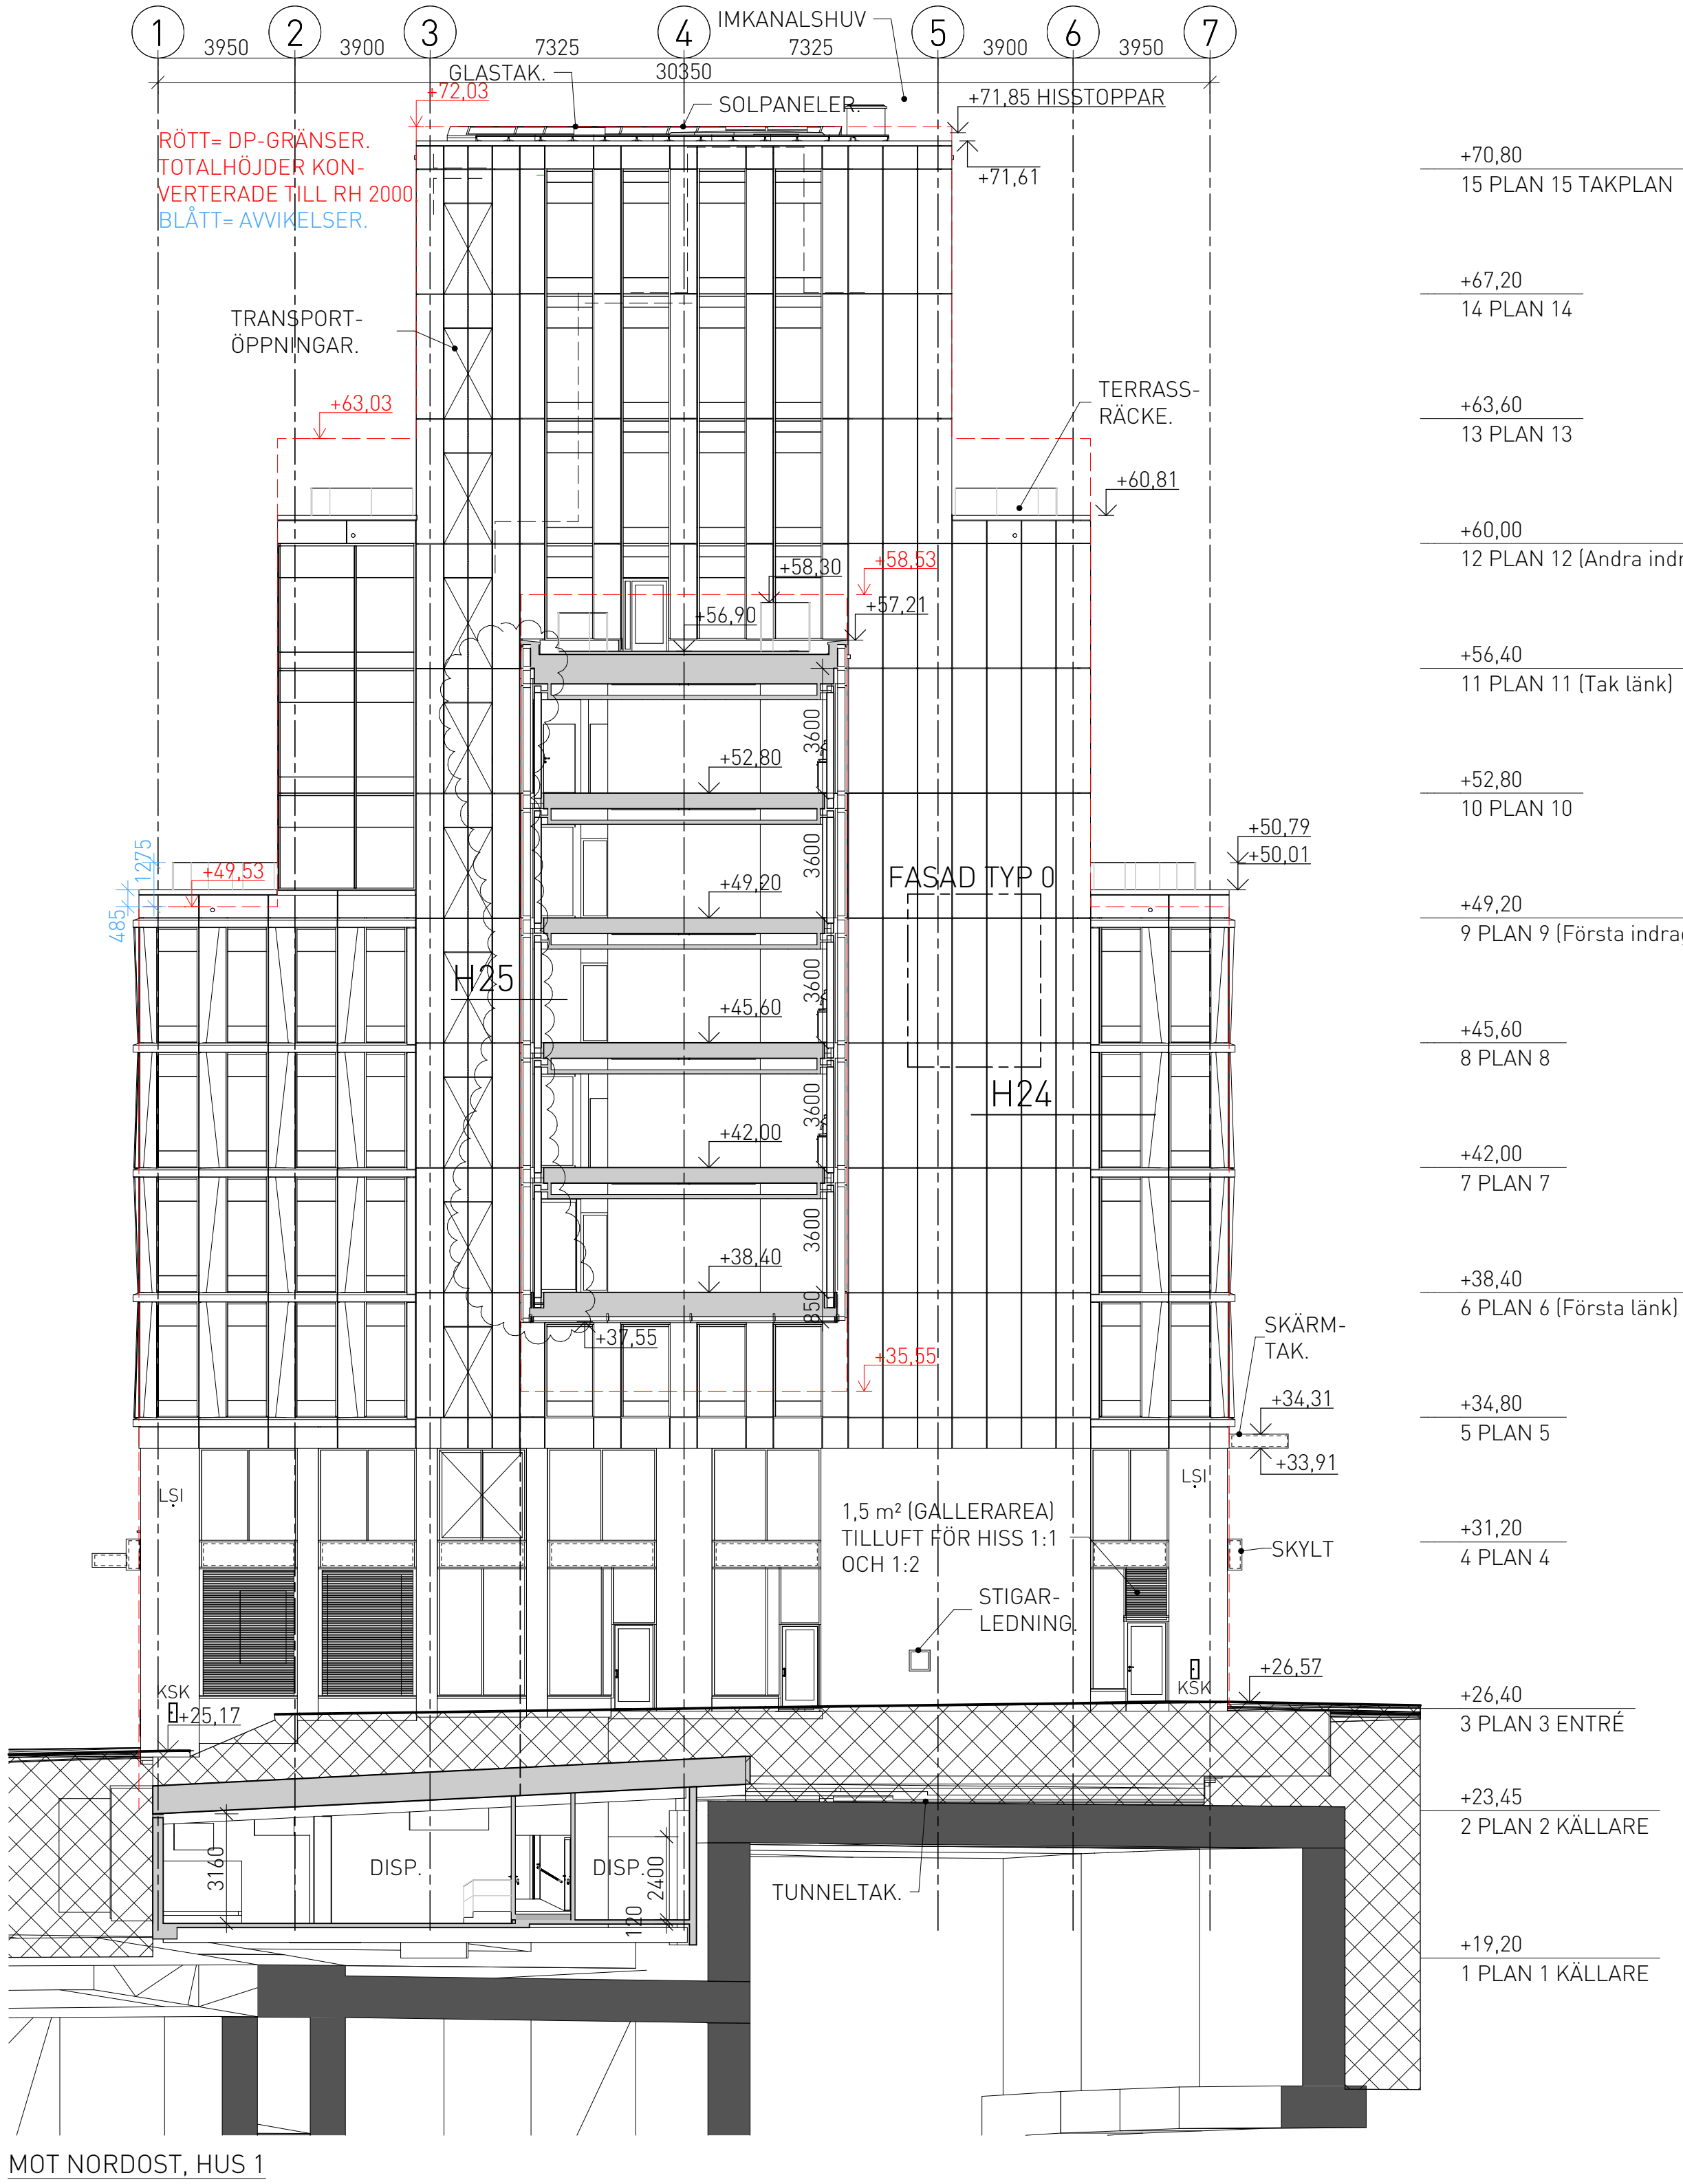

MOT NORDÖST, HUS 1

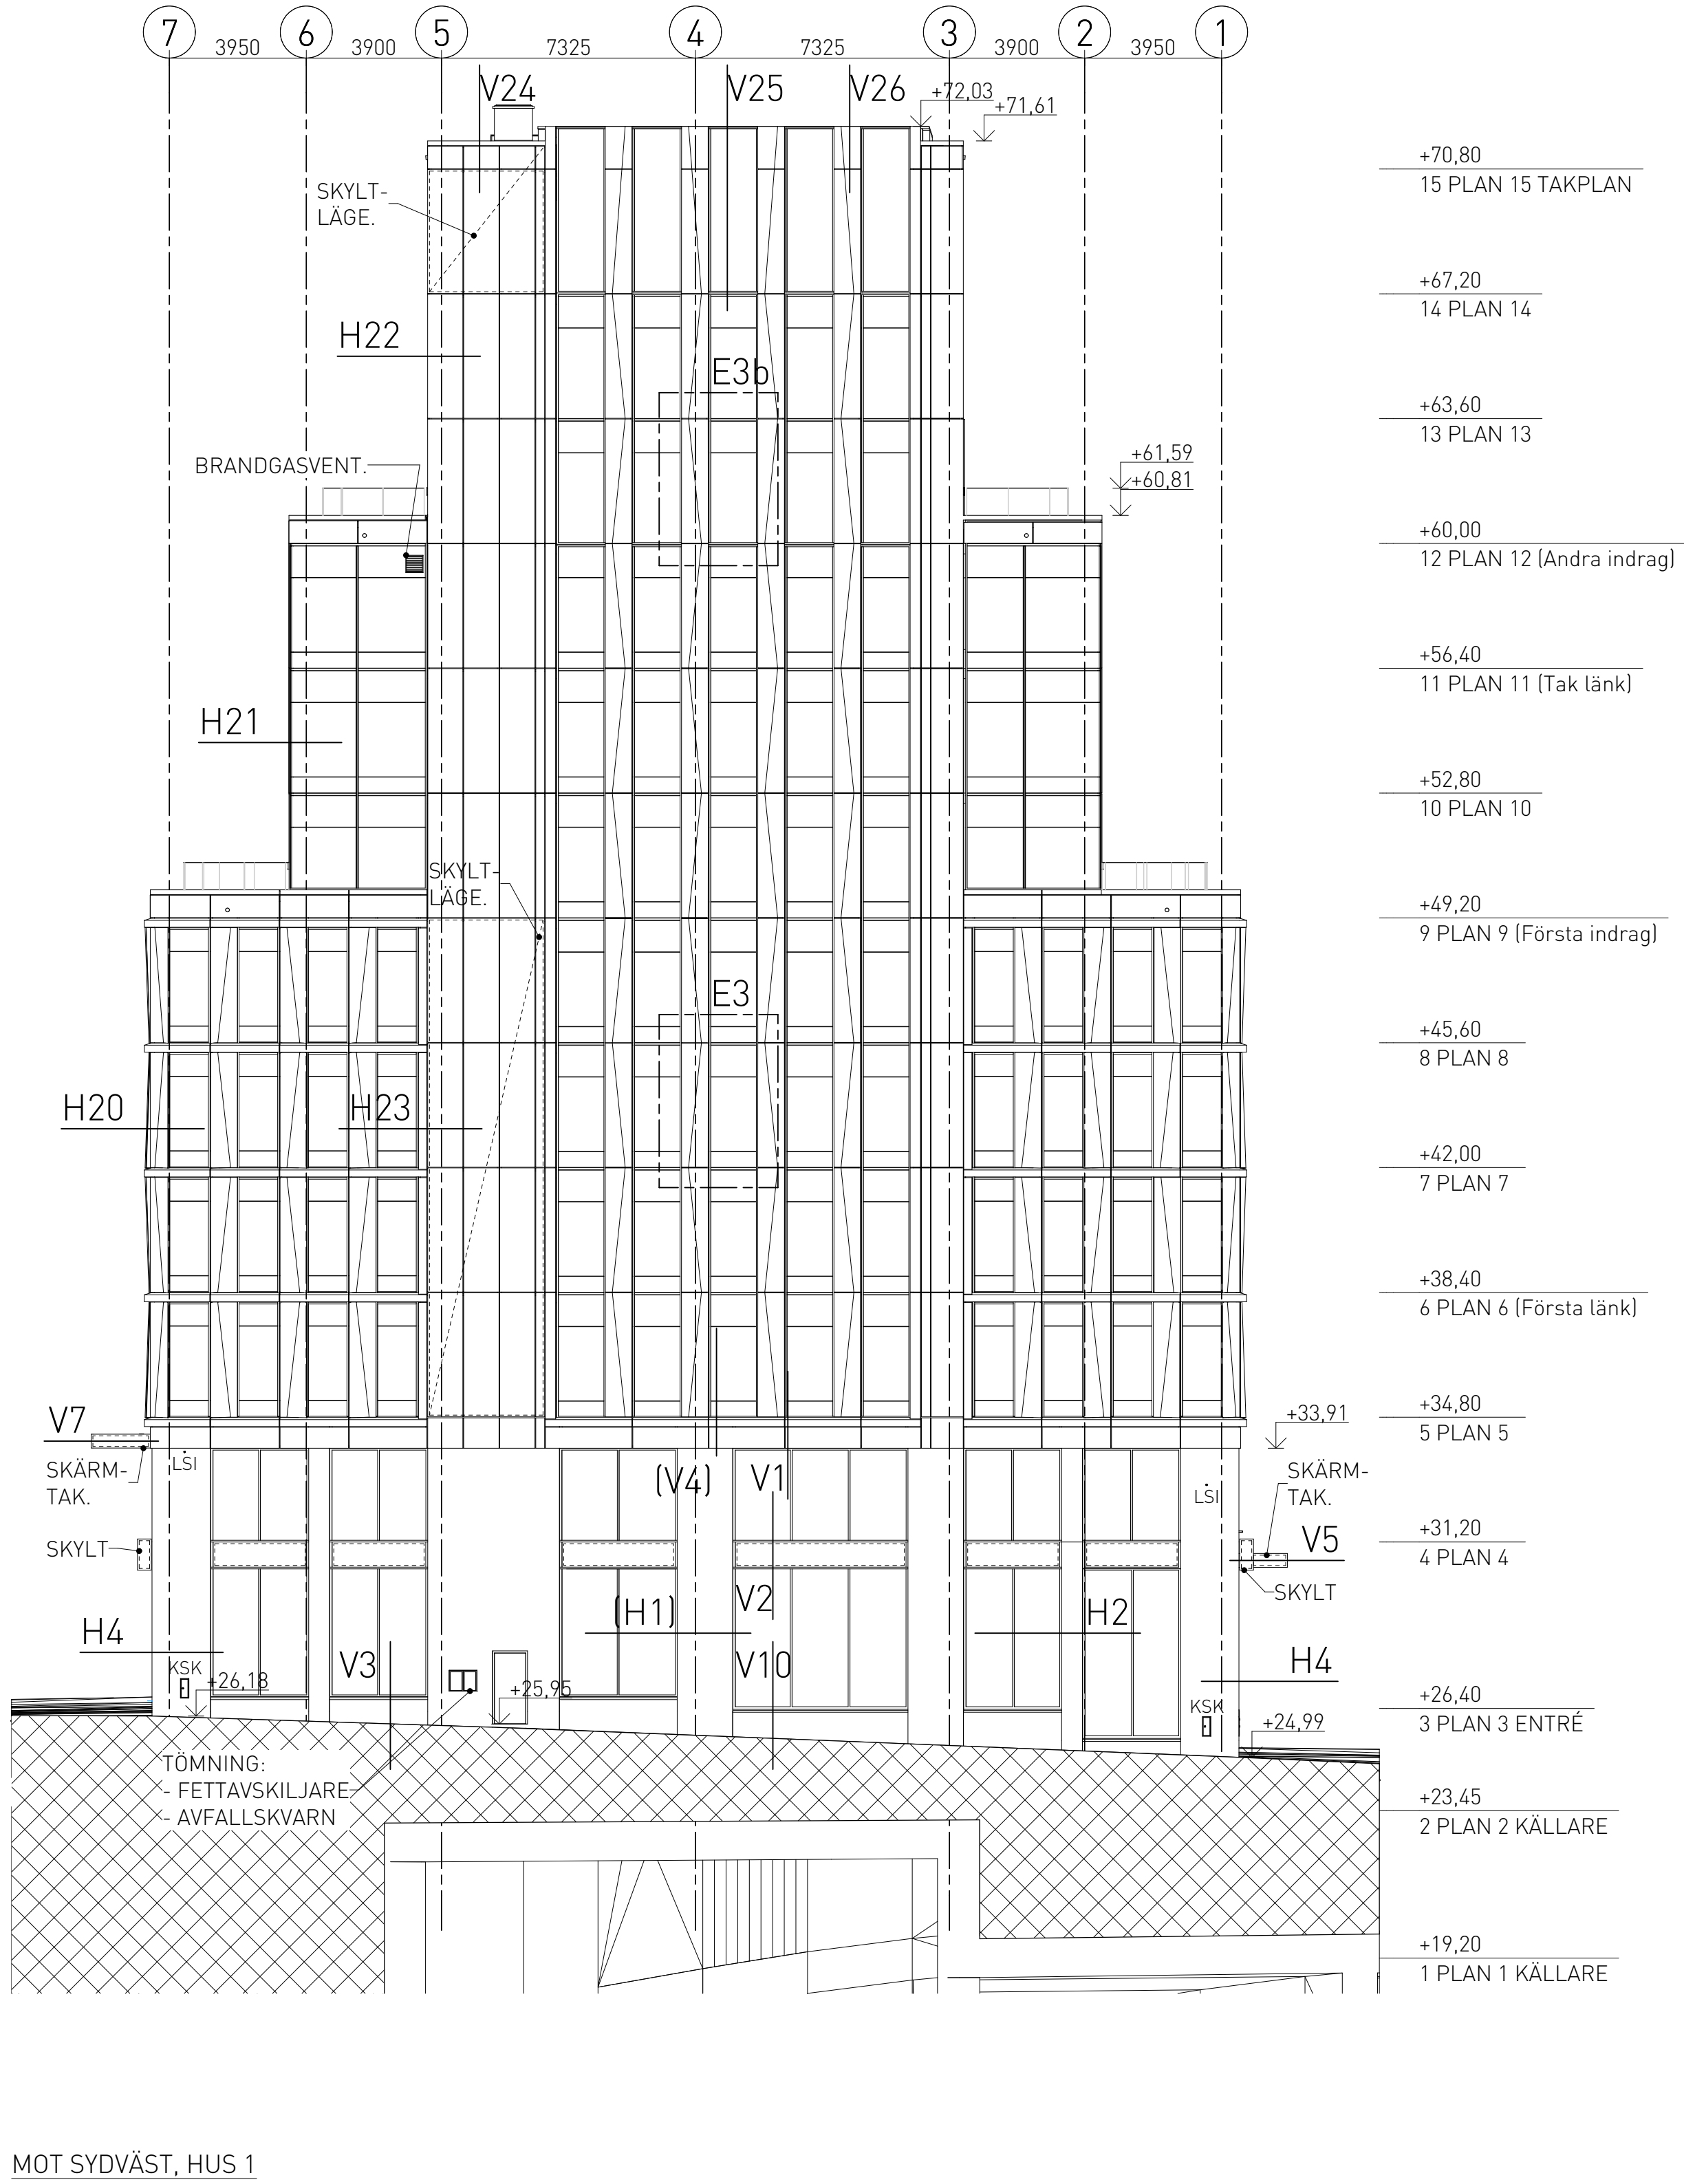

MOT SYDVÄST, HUS 1

FÖRKLARINGAR

[V00] DETALJ GÄLLER I PRINCIP.
EO ELEMENTFASAD.

SKYLT SKYLT-LÄGE PÅ FASAD.

SKYLT SKYLT-LÄGE, UTSTICKANDE
"FLAGGA". FRAMIFRÅN OCH
FRÅN SIDA.

KSK KOPPLINGSSKÅP FÖR LINSPÄND
BELYSNING.

LSI INFÄSTNING FÖR LINSPÄND
BELYSNING.

PLACERING OCH ANTAL FÖR BÅDA ENL.
SENARE BESKED FRÅN STADEN. KSK
ANPASSAS TILL STENBEKLÄDNAD.

FÖRESKRIFTER

PÅ GAVLAR I LINJE A OCH M PLAN 5-8 OCH
14 FÖRBEREDS FÖR MONTAGE AV STÖRRE
FASADSKYLTA. STÅLSTOMMEN
KOMPLETTERAS MED SEKUNDÄRSMIDE
OCH ELUTTAG FÖR VARJE SKYLT. PÅ PLAN
14 EN STOR SKYLT MED VOLYM. SE VIDARE I
FASADBESKRIVNING.

HÄNVISNINGAR

ÖVERSIKTSPLANER: A--400-1-...
SEKTIONER: A--400-2-...
ELEMENTFASADER: A--420-4-002...
VERTIKALA DETALJER: A--420-6-0010...
HORIZONTALA DETALJER: A--420-6-0015...
KULÖRER OCH MATERIAL: A--490-3-...
A-TEKNISK BESKRIVNING FASADER.

01	-	ENL. ÄNDRINGS-PM A-01	2025-02-04	FL
BET	ANT	ÄNDRINGEN AVSER	DATUM	SIGN

BYGGLOVSHANDLING




HAGASTADEN
EUGENIAVÄGEN 22 OCH 26, STOCKHOLM

PL	PLAN 57 PROJEKT AB	-
A	BRUNNBERG & FORSHED ARK.KONTOR AB	08-617 61 00
K	BYGGNADSTEKNISKA BYRÅN AB	010-161 10 00
KP	-	-
V	TJUREN PROJEKTPARTNER AB	08-480 028 00
E	TJUREN PROJEKTPARTNER AB	08-480 028 00
SP	NORDISKA BRAND AB	08-730 06 70


ANSVARIG	RITAD/KONSTR AV	HANDLAGGARE
O. SALOMONSON	FL	F. LILJESTRÖM
UPPDRAK NR	DATUM	RST NR
CASO 0002	2024-06-28	

KV. SORBONNE 1 OCH 2 - INFINITY
HUS 1
FASAD MOT NORDÖST/SEKTION F OCH SYDVÄST
FASADER


SKALA	PROJNR	NUMMER	REV
1:150 1:300	402199	A--400-3-10001	01

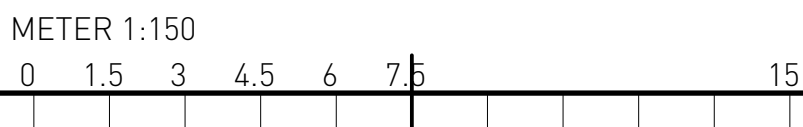


HÖJDSYSTEM RH 2000

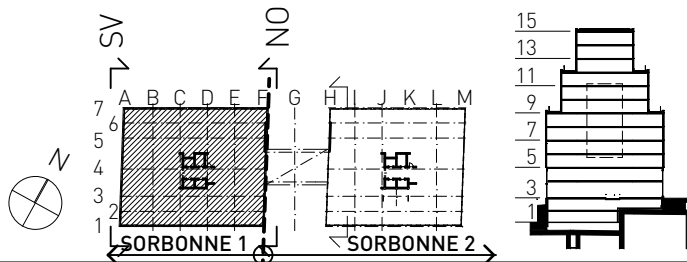


PLOTTAD: 2025-02-04 23:20

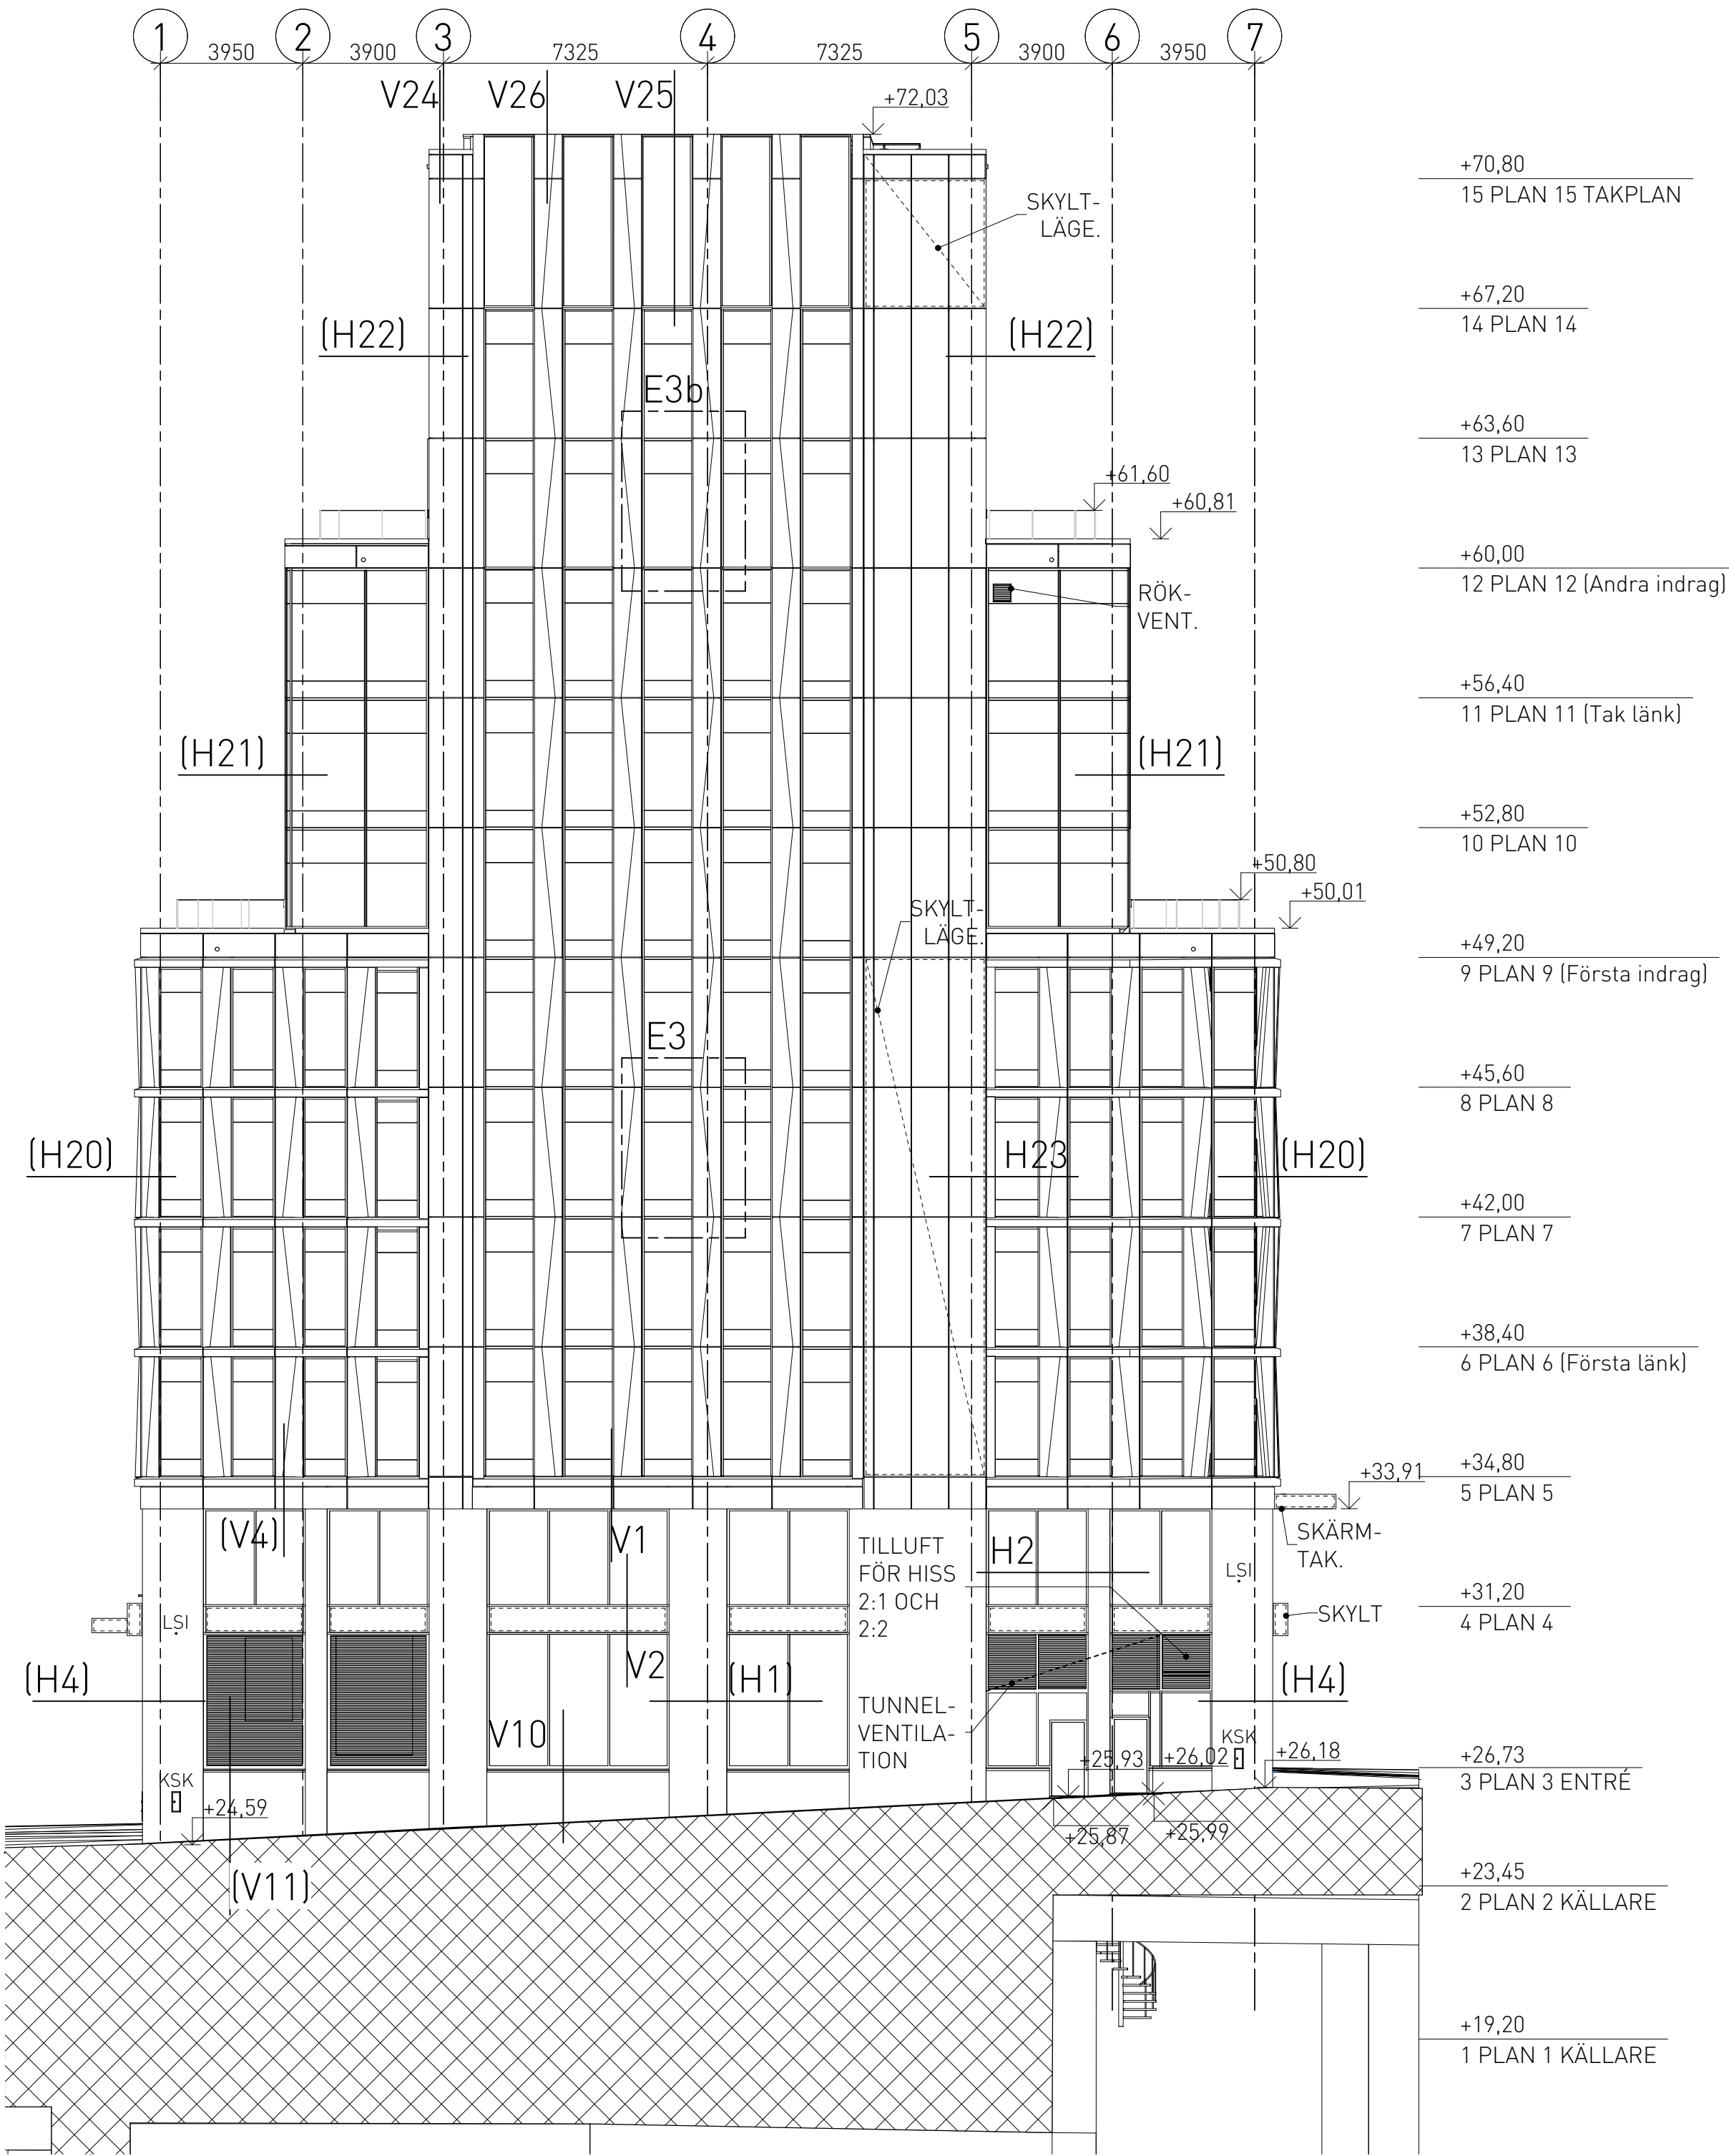


MOT NORDÖST, HUS 2

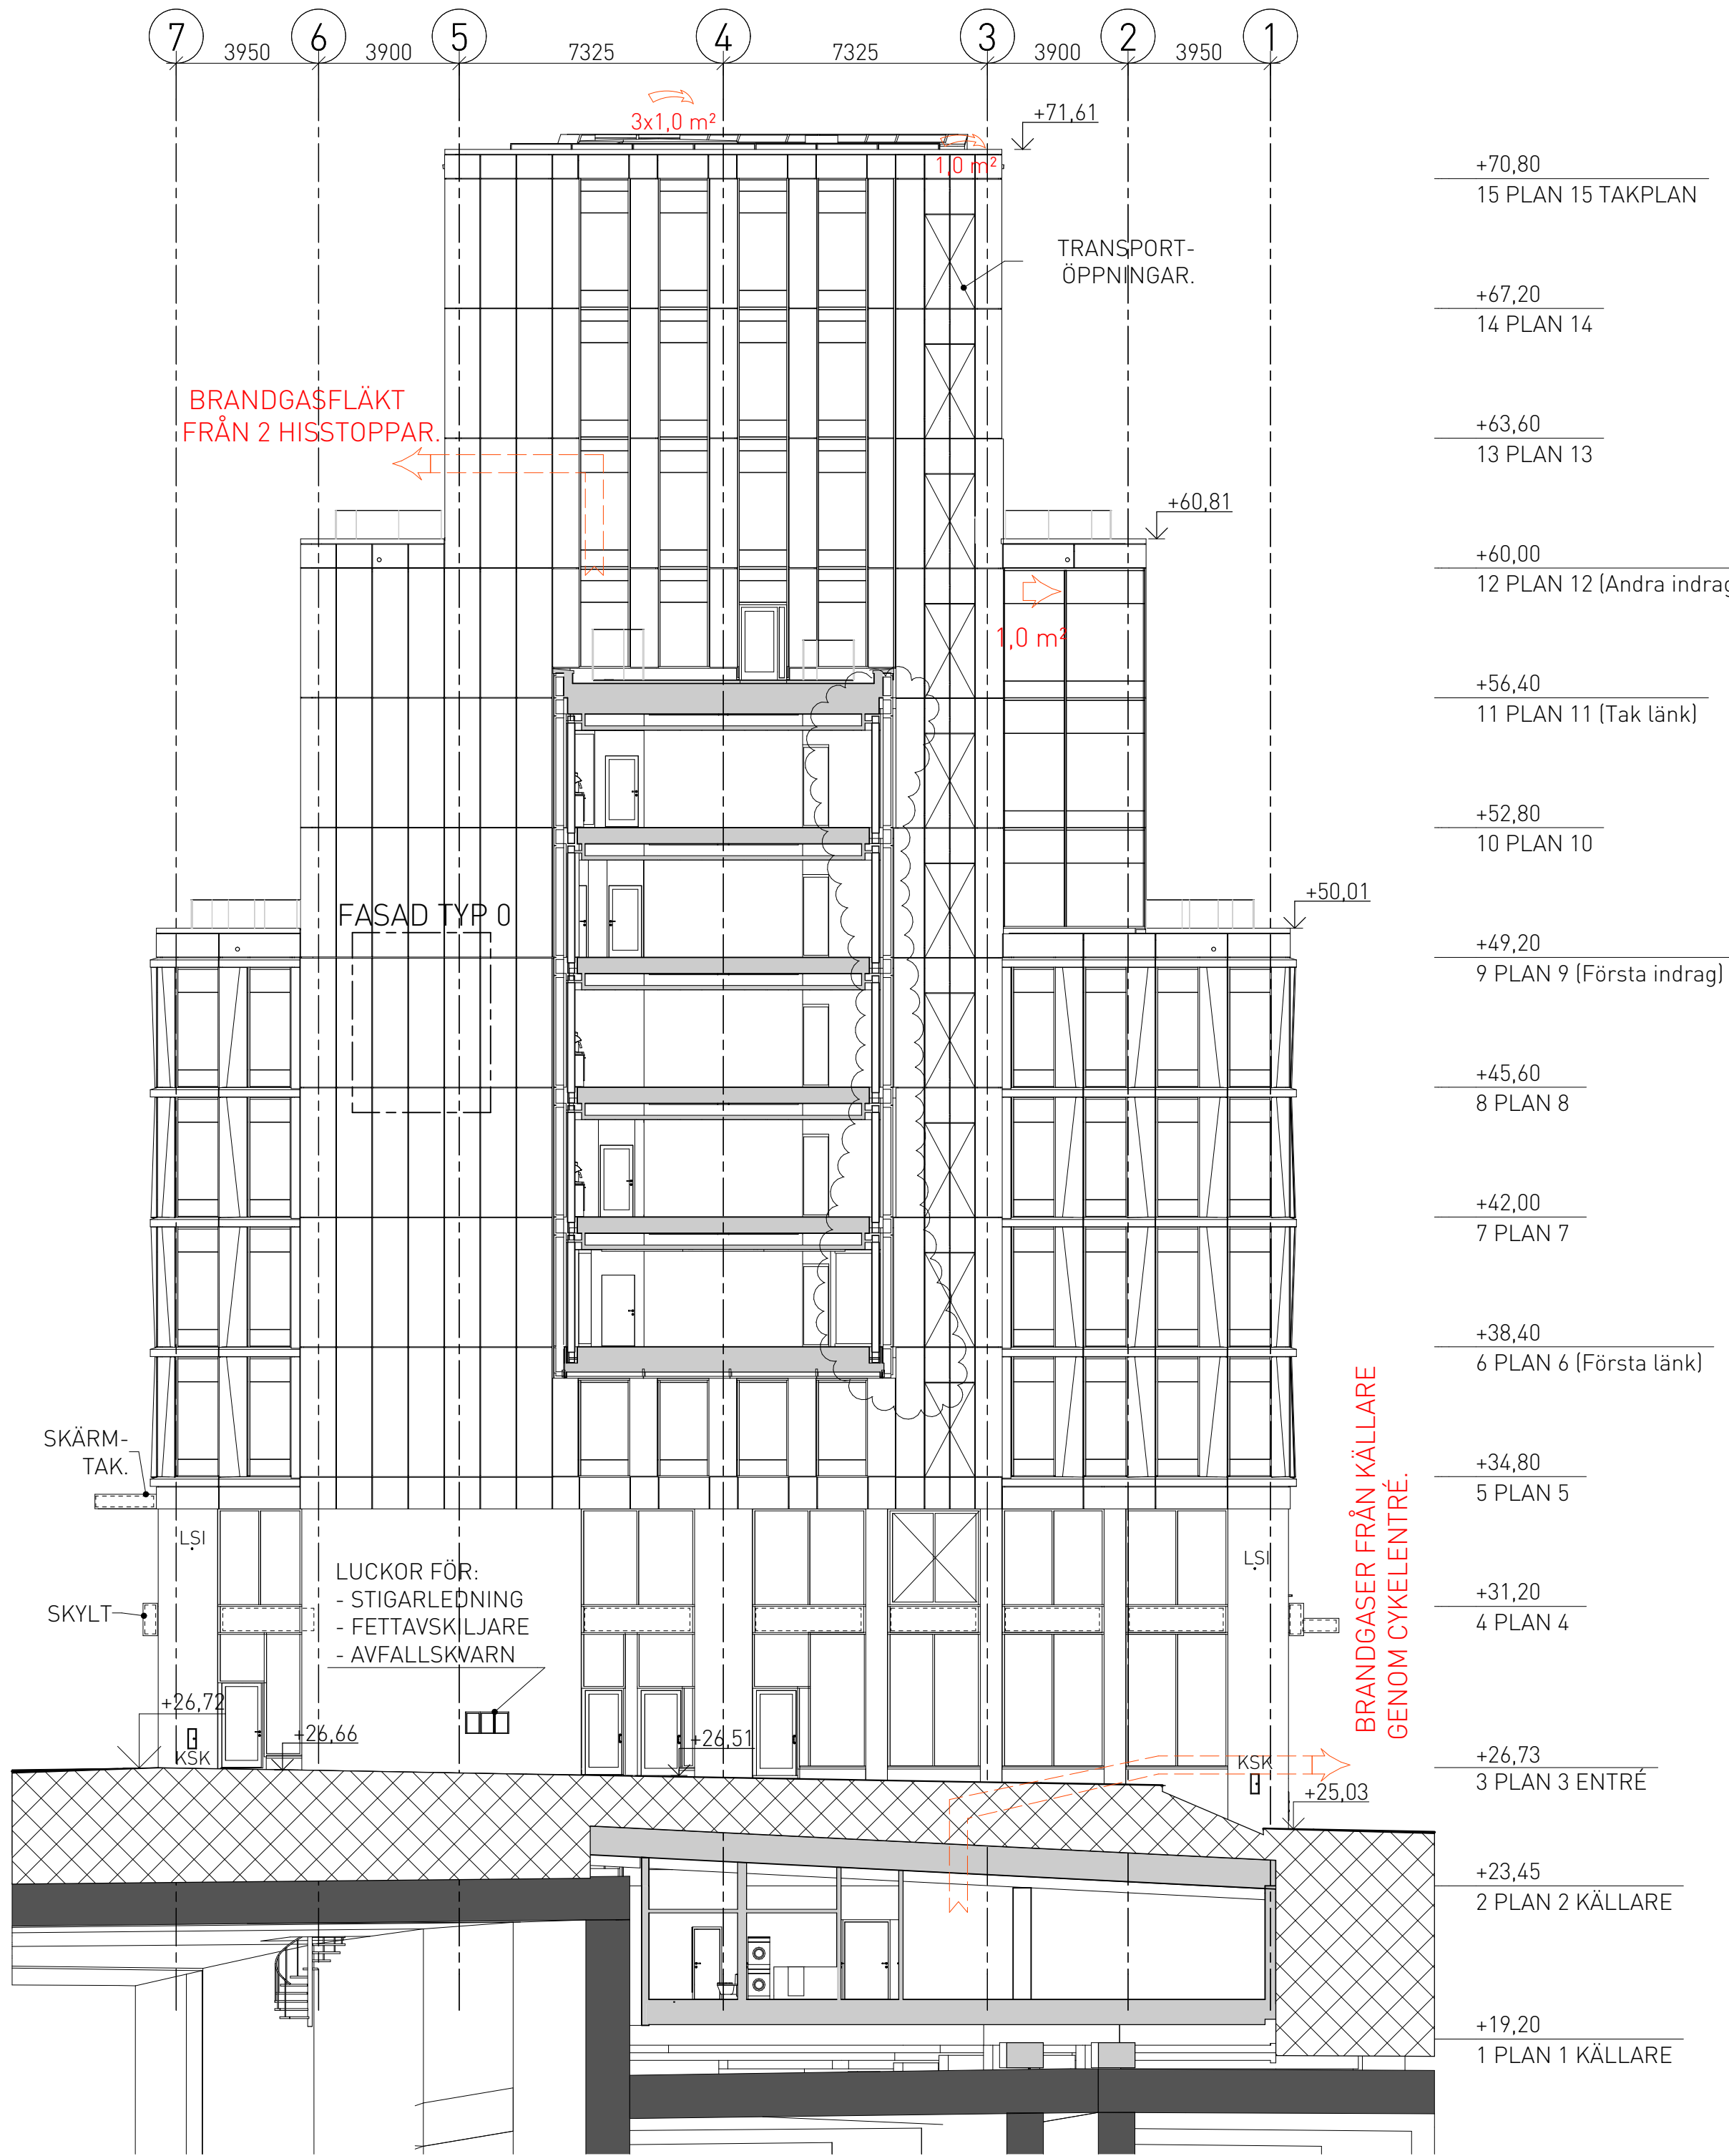

MOT SYDVÄST, HUS 2

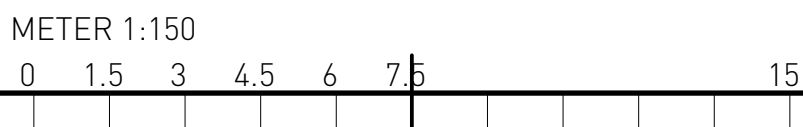

HÖJDSYSTEM RH 2000

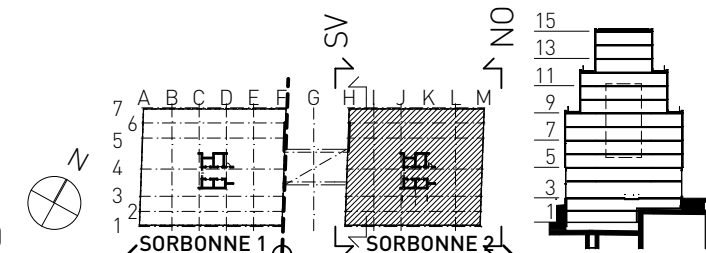

FÖRKLARINGAR

[V00] DETALJ GÄLLER I PRINCIP.
EO ELEMENTFASAD.

SKYLT SKYLT-LÄGE PÅ FASAD.

SKYLT SKYLT-LÄGE, UTSTICKANDE
"FLAGGA". FRAMIFRÅN OCH
FRÅN SIDA.

KSK KOPPLINGSSKÅP FÖR LINSPÄND
BELYSNING.

LSI INFÄSTNING FÖR LINSPÄND
BELYSNING.

PLACERING OCH ANTAL FÖR BÅDA ENL.
SENARE BESKED FRÅN STADEN. KSK
ANPASSAS TILL STENBEKLÄDNAD.

FÖRESKRIFTER

PÅ GAVLAR I LINJE A OCH M PLAN 5-8 OCH
14 FÖRBEREDS FÖR MONTAGE AV STÖRRE
FASADSKYLTA. STÅLSTOMMEN
KOMPLETTERAS MED SEKUNDÄRSMIDE
OCH ELUTTAG FÖR VARJE SKYLT. PÅ PLAN
14 EN STOR SKYLT MED VOLYM. SE VIDARE I
FASADBESKRIVNING.

HÄNVISNINGAR

ÖVERSIKTSPLANER: A--400-1-...
SEKTIONER: A--400-2-...
ELEMENTFASADER: A--420-4-002...
VERTIKALA DETALJER: A--420-6-0010...
HORIZONTALA DETALJER: A--420-6-0015...
KULÖRER OCH MATERIAL: A--490-3-...
A-TEKNISK BESKRIVNING FASADER.

01	-	ENL. ÄNDRINGS-PM A-01	2025-02-04	FL
BET	ANT	ÄNDRINGEN AVSER	DATUM	SIGN

BYGGLOVSHANDLING



HAGASTADEN
EUGENIAVÄGEN 22 OCH 26, STOCKHOLM

PL	PLAN 57 PROJEKT AB	-
A	BRUNNBERG & FORSHED ARK.KONTOR AB	08-617 61 00
K	BYGGNADSTEKNISKA BYRÅN AB	010-161 10 00
KP	-	-
V	TJUREN PROJEKTPARTNER AB	08-480 028 00
E	TJUREN PROJEKTPARTNER AB	08-480 028 00
SP	NORDISKA BRAND AB	08-730 06 70

ANSVARIG O. SALOMONSON UPPDRAG NR CASO 0002	RITAD/KONSTR AV FL DATUM 2024-06-28	HANDLAGGARE F. LILJESTRÖM RST NR
--	--	--

KV. SORBONNE 1 OCH 2 - INFINITY
HUS 2
FASAD MOT NORDÖST OCH SYDVÄST
FASADER

SKALA 1:150 1:300	PROJNR 402199	NUMMER A--400-3-20001	REV 01
-------------------------	------------------	--------------------------	-----------