


**FÖRKLARINGAR**  
ALLA MÅTT I MILLIMETER DÅR EJ ANNAT ANGES.

**FÖRESKRIFTER**

**HÄNVISNINGAR**  
FASADER SE RITNING A01 OCH A02  
ENTRÉPLAN SE RITNING A03  
SEKTIONER SE RITNING A04

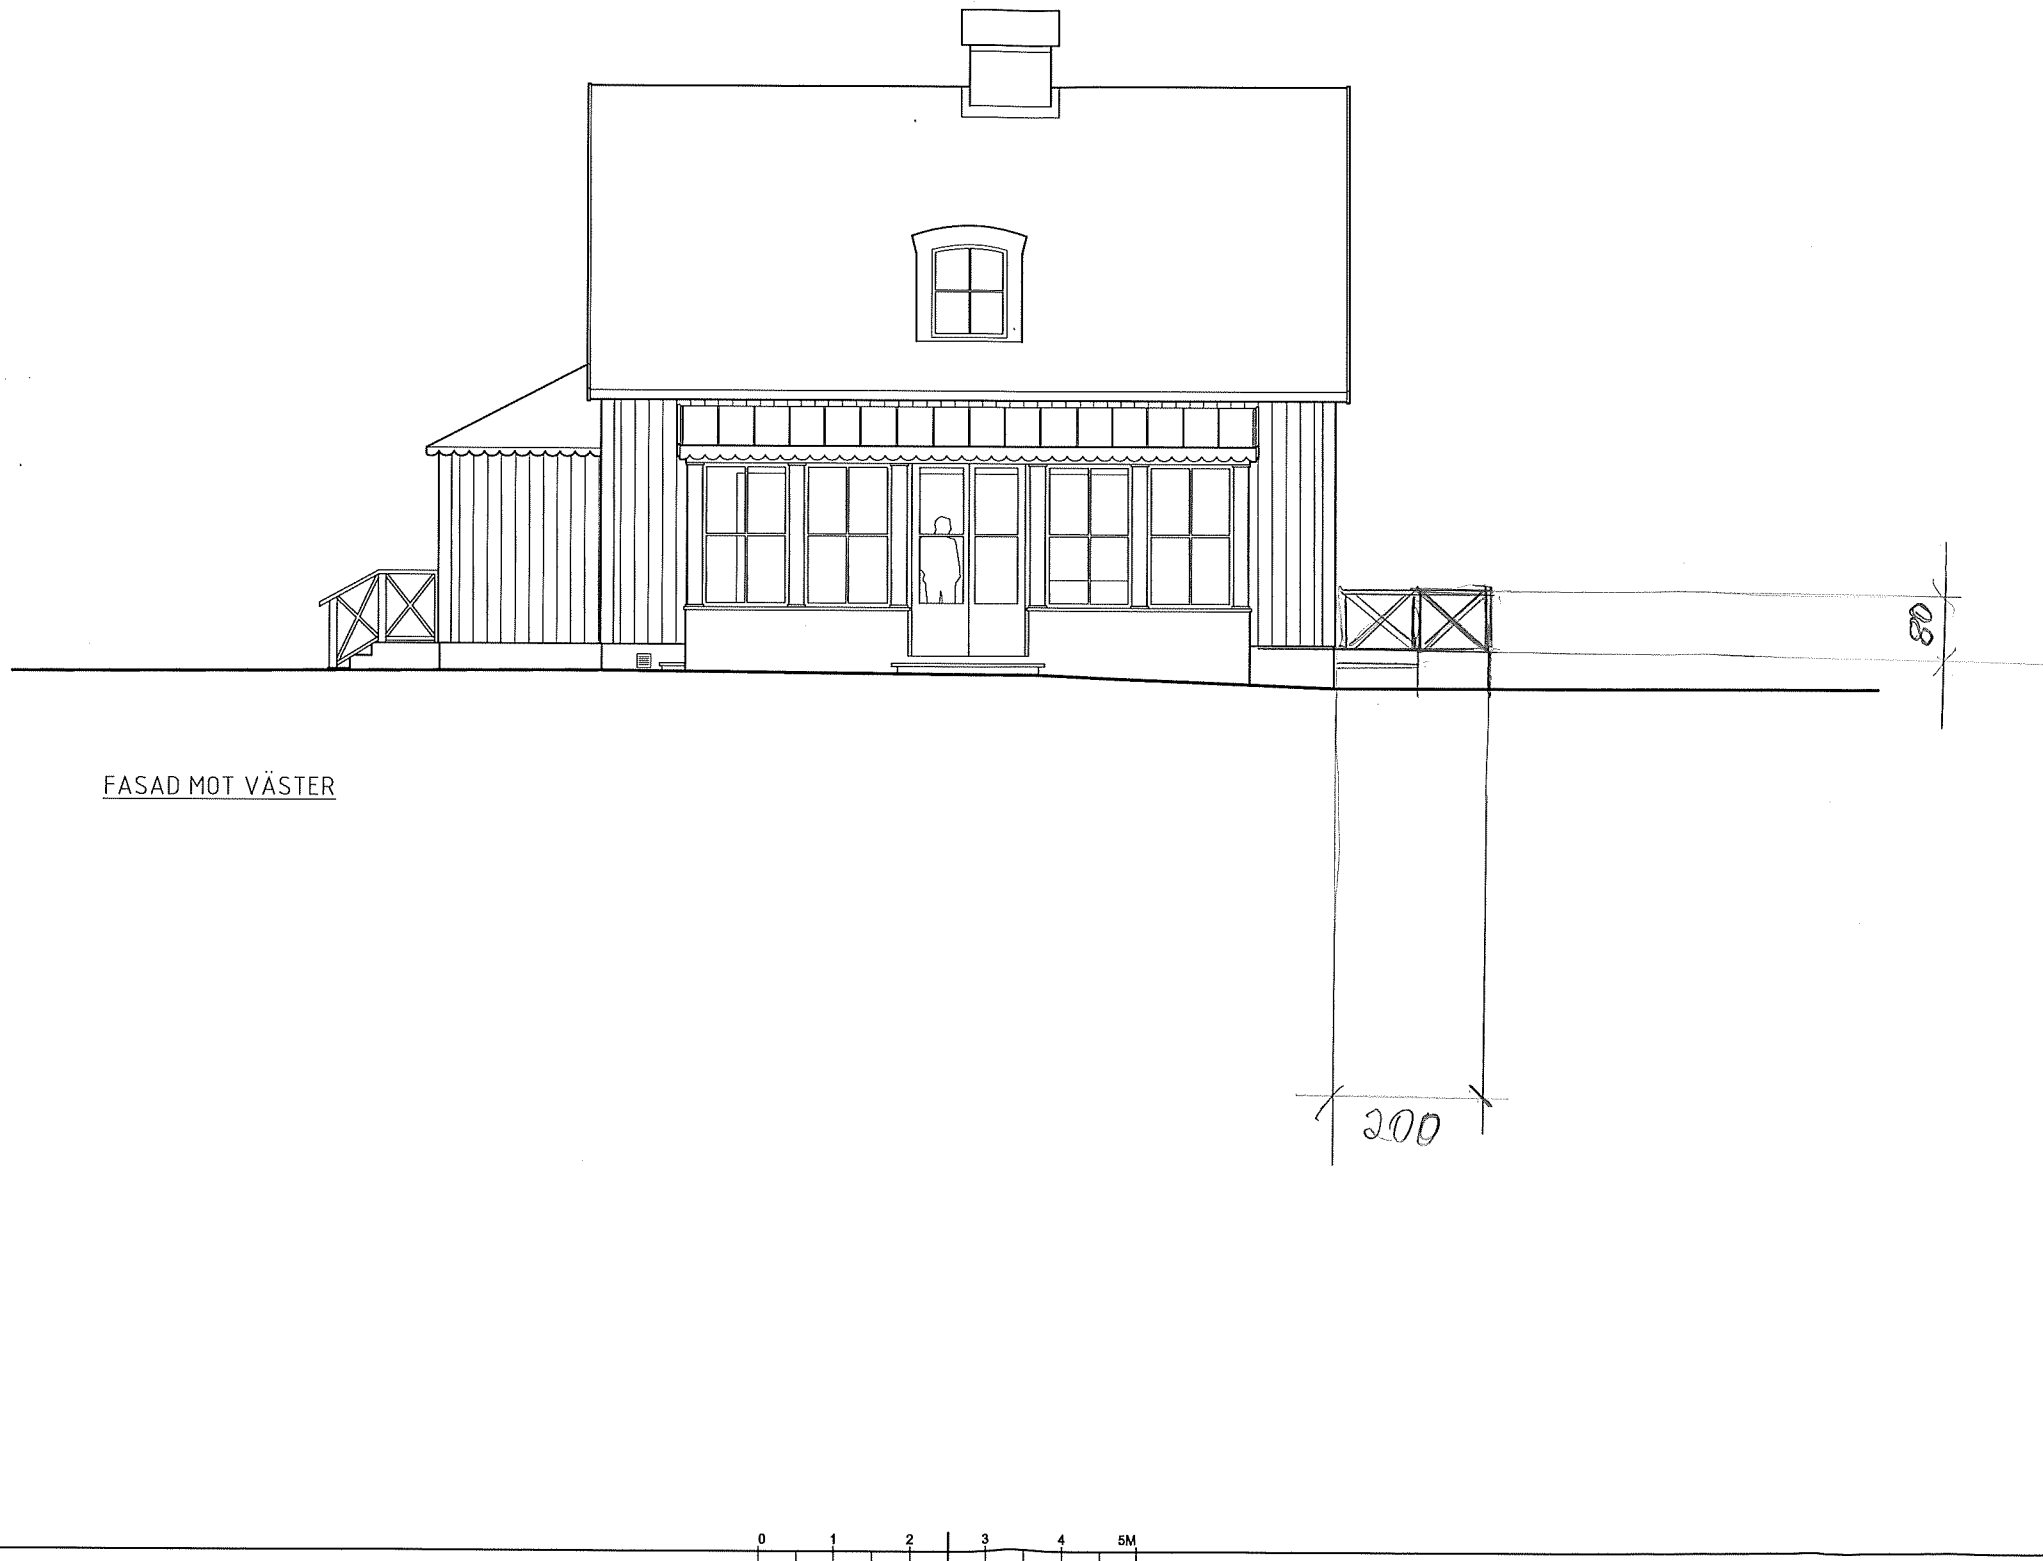

Ändringen avser	Datum	Signatur
BYGGLOVSHANDLING		
A	Dans Rönholm	
I		
K	BODIN	
V		
E		
B		
Uppdragsnummer	Ritad/Konstruerad av	Handläggare
20171115	SS	SS
Datum	Ansvarig	
20171115	CS	
NORRA FISKARTORPSVÄGEN 98		
TERRASSUTBYGGNAD		
Fasad mot väst		
Skala	1:100	Ref.