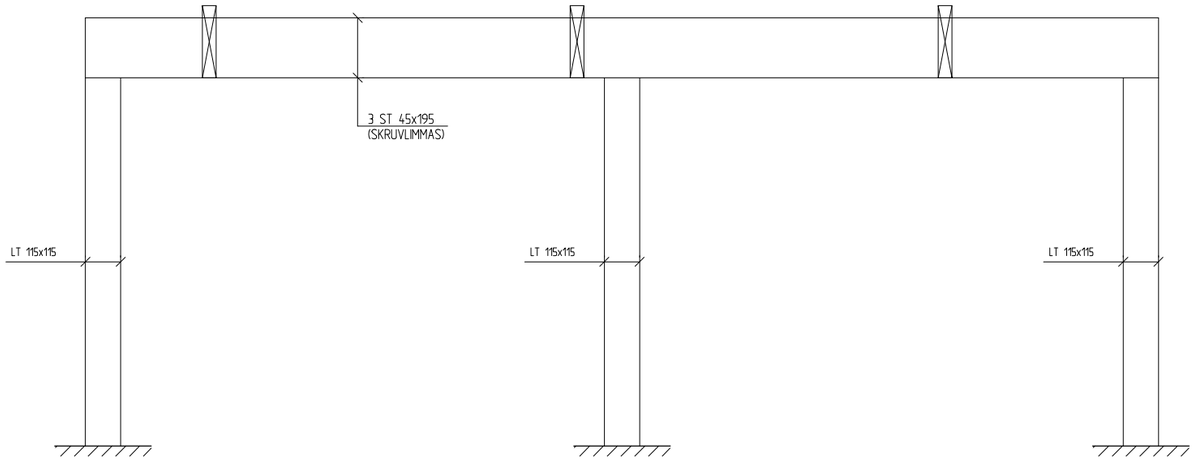

1 -33:19 / 1:10 AVVÄXLING ÖVER "TRAPPHUS"

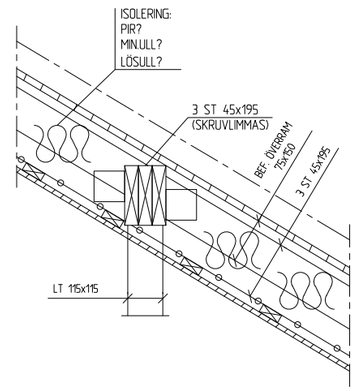

2 -33:19 / 1:10 TAKDETALJ ÖVER "TRAPPHUS"

FÖRESKRIFTER

RITNING FÅR EJ ANVÄNDAS FÖR BESTÄLLNING ELLER UTFÖRANDE UTAN ATT VARA FÖRSEDD MED TEXTEN BYGGHANDLING.

SE ALLMÄNNA FÖRESKRIFTER K30.00

HÄNVISNINGAR

FÖRKLARINGAR

BET	ANT	ÄNDRINGEN AVSER	DATUM	SIGN
-	-	-	-	-

RELATIONSHANDLING

SD project ab
Rålambsvägen 36
112 56 Stockholm
Tel. 08-785 06 20
Fax. 08-785 06 21

PROJEKTNUMMER	RITAD/KONSTR AV	HANDLÄGGARE
222725	SRB	SRB
DATUM	ANSVARIG	
2025-03-26	ERIK LINDQUIST	

KV. VINDFLÖJELN 5 - HUS 5
DETALJRITNING
DETALJER

SKALA	NUMMER	BET
1:10 / A1 1:20 / A3	K33:19	.

REF: A-40-P01.dwg 116_PL_EXP_190424.dwg A40-P-004 - Vindsplan - Stuprännan5- Arbetsfil.dwg A40-P-004 - Vindsplan - Stuprännan5- Arbetsfil - rensad.dwg A-992 PRINCIPSEKTION.dwg A40p01 - 230615.dwg A40p01.dwg A40p01 - kopia.dwg A40p01 - kopia - hus 5.dwg

LAGER: SB11

PLO: 2025-3-26 0753 Z:\AKTUELLA PROJEKT\222725 KV STUPRÄNNAN 5\KV.HUS 1 & 2- STUPRÄNNAN 16-18.DWG SÖREN A REZVAN

Inkom till Stockholms stadsbyggnadskontor - 2025-04-10, Dnr 2020-07080