


Inkom till Stockholms stadsbyggnadskontor - 2025-04-17, Dnr 2025-01889

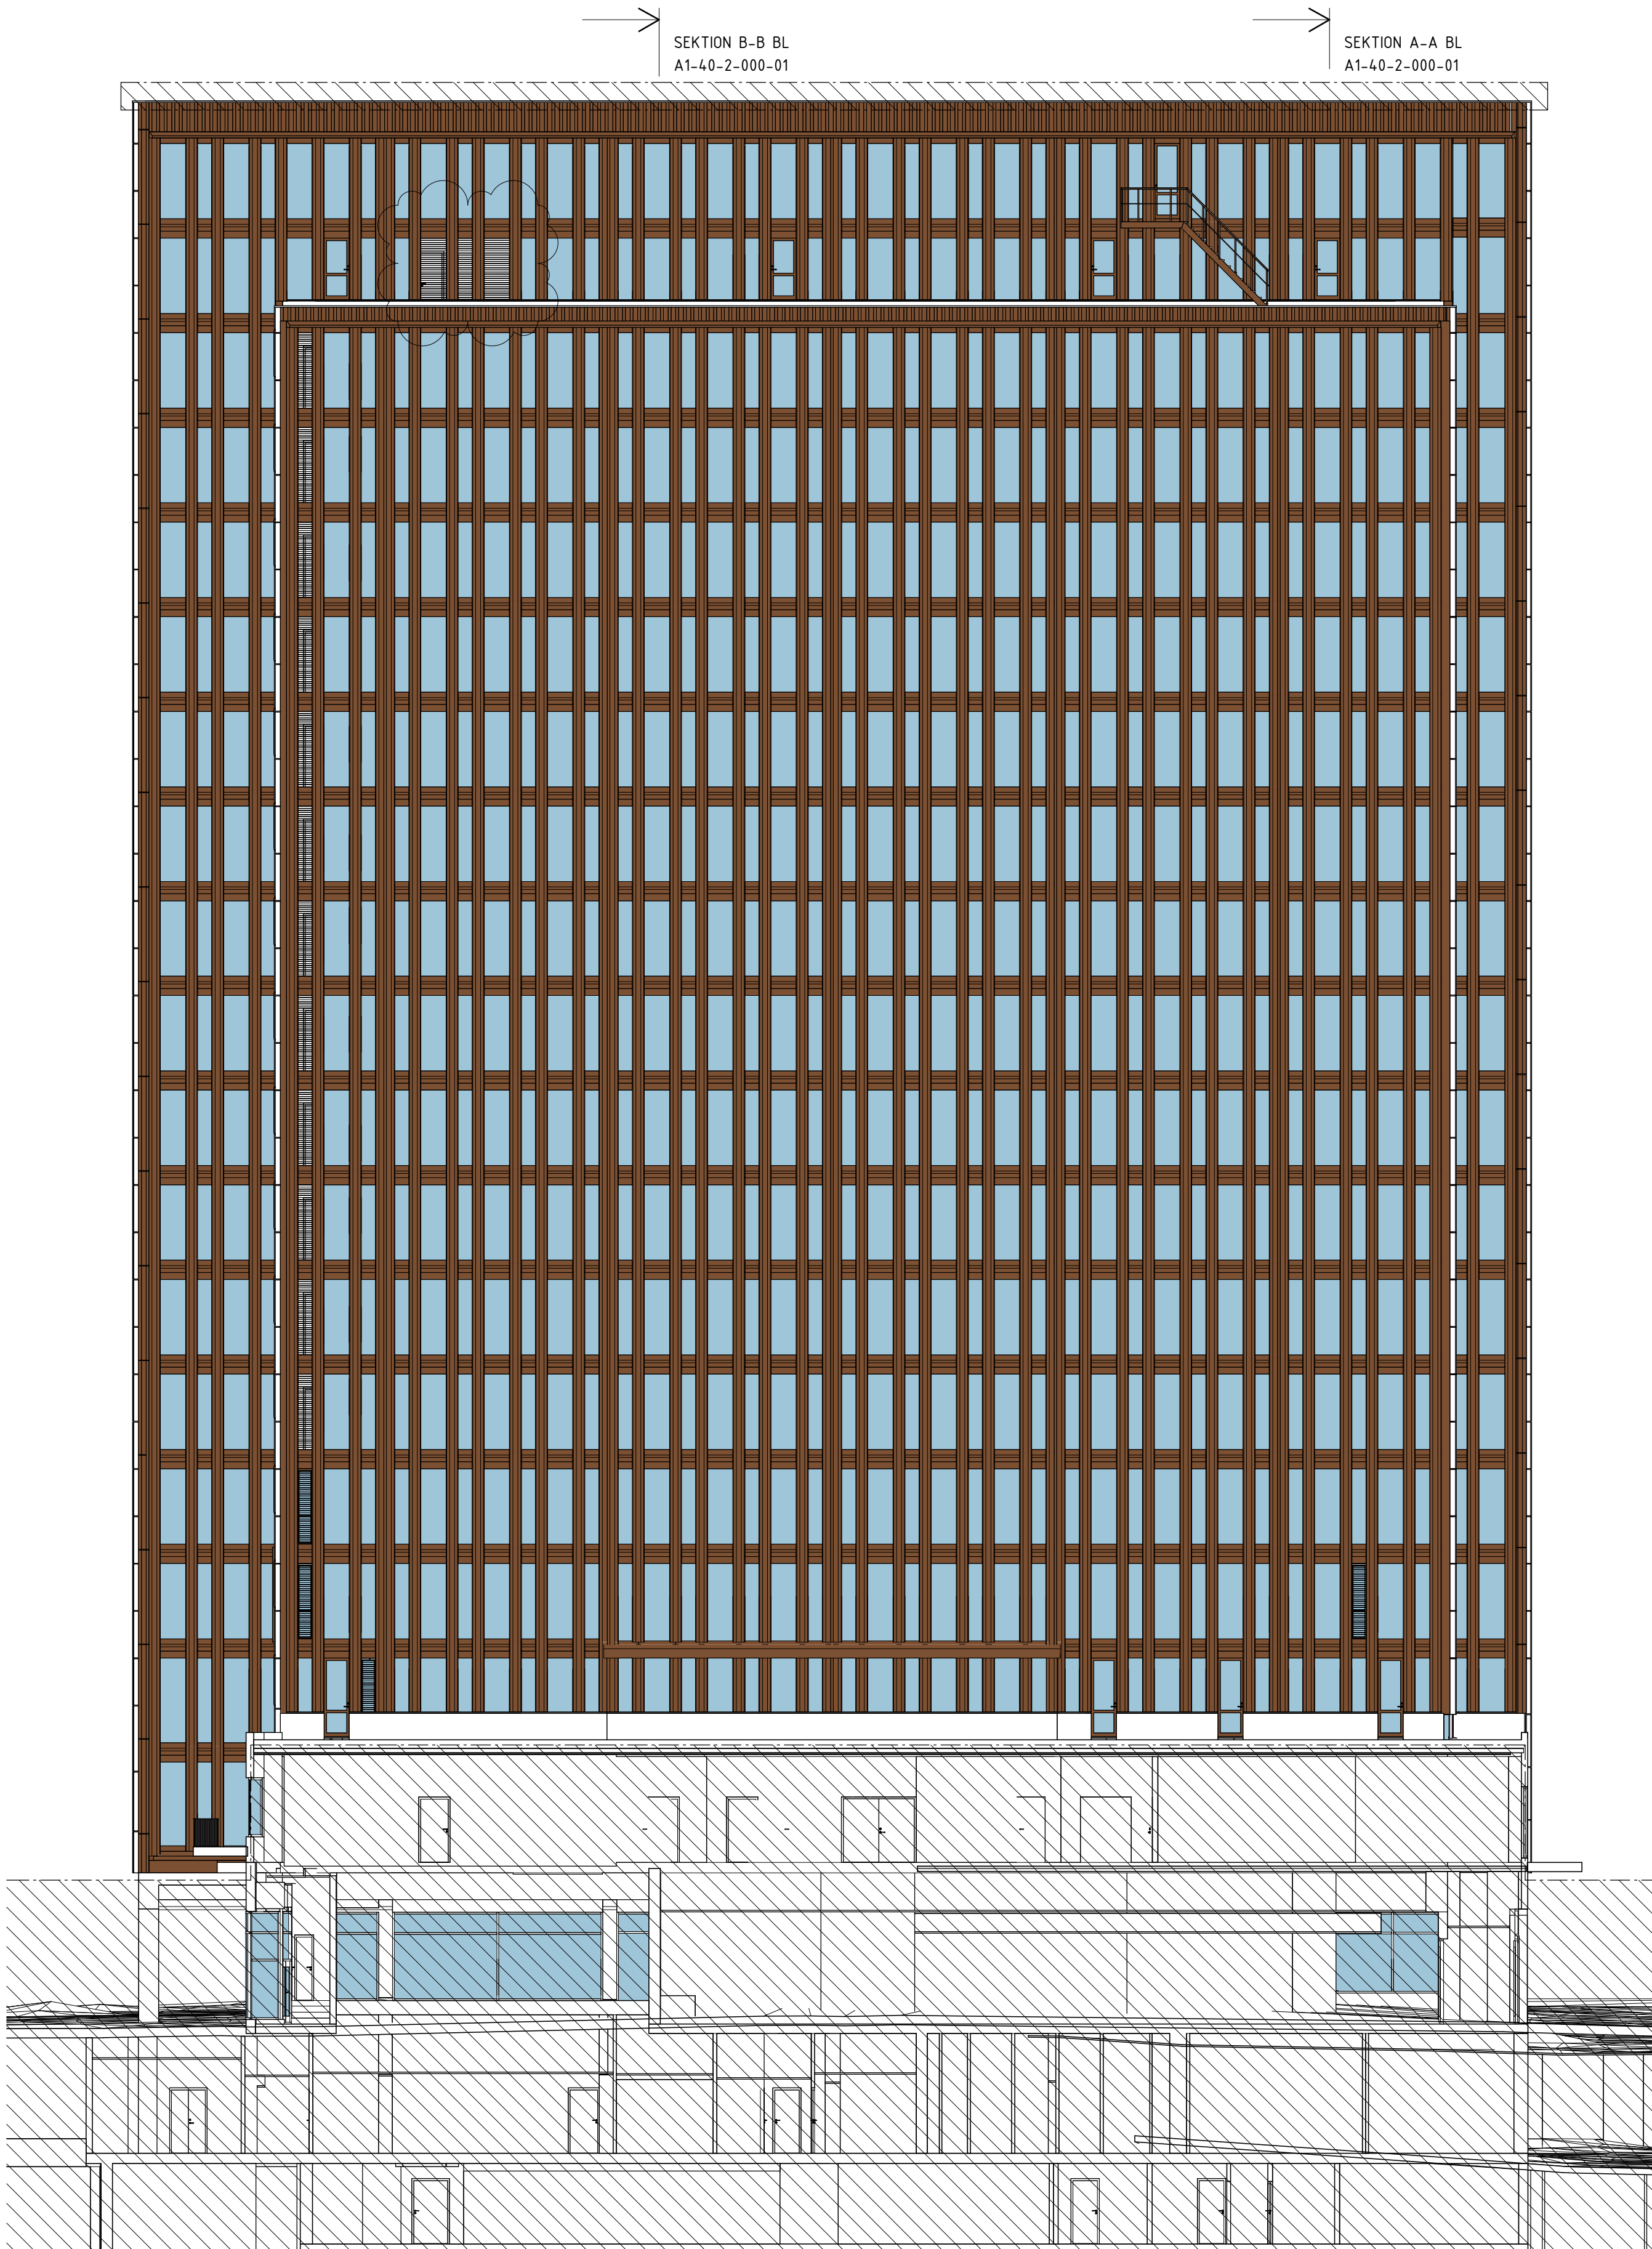


1. FASAD MOT NORR

SEKTION B-B BL
A1-40-2-000-01

SEKTION A-A BL
A1-40-2-000-01

- +72,625 TAKPLAN
- +68,725 PLAN 21
- +65,675 PLAN 20
- +62,625 PLAN 19
- +59,575 PLAN 18
- +56,525 PLAN 17
- +53,475 PLAN 16
- +50,425 PLAN 15
- +47,375 PLAN 14
- +44,325 PLAN 13
- +41,275 PLAN 12
- +38,225 PLAN 11
- +35,175 PLAN 10
- +32,125 PLAN 9
- +29,075 PLAN 8
- +26,025 PLAN 7
- +22,975 PLAN 6
- +19,625 PLAN 5
- +15,875 PLAN 4
- +11,425 PLAN 3.5
- +10,665 PLAN 3
- +6,500 PLAN 2

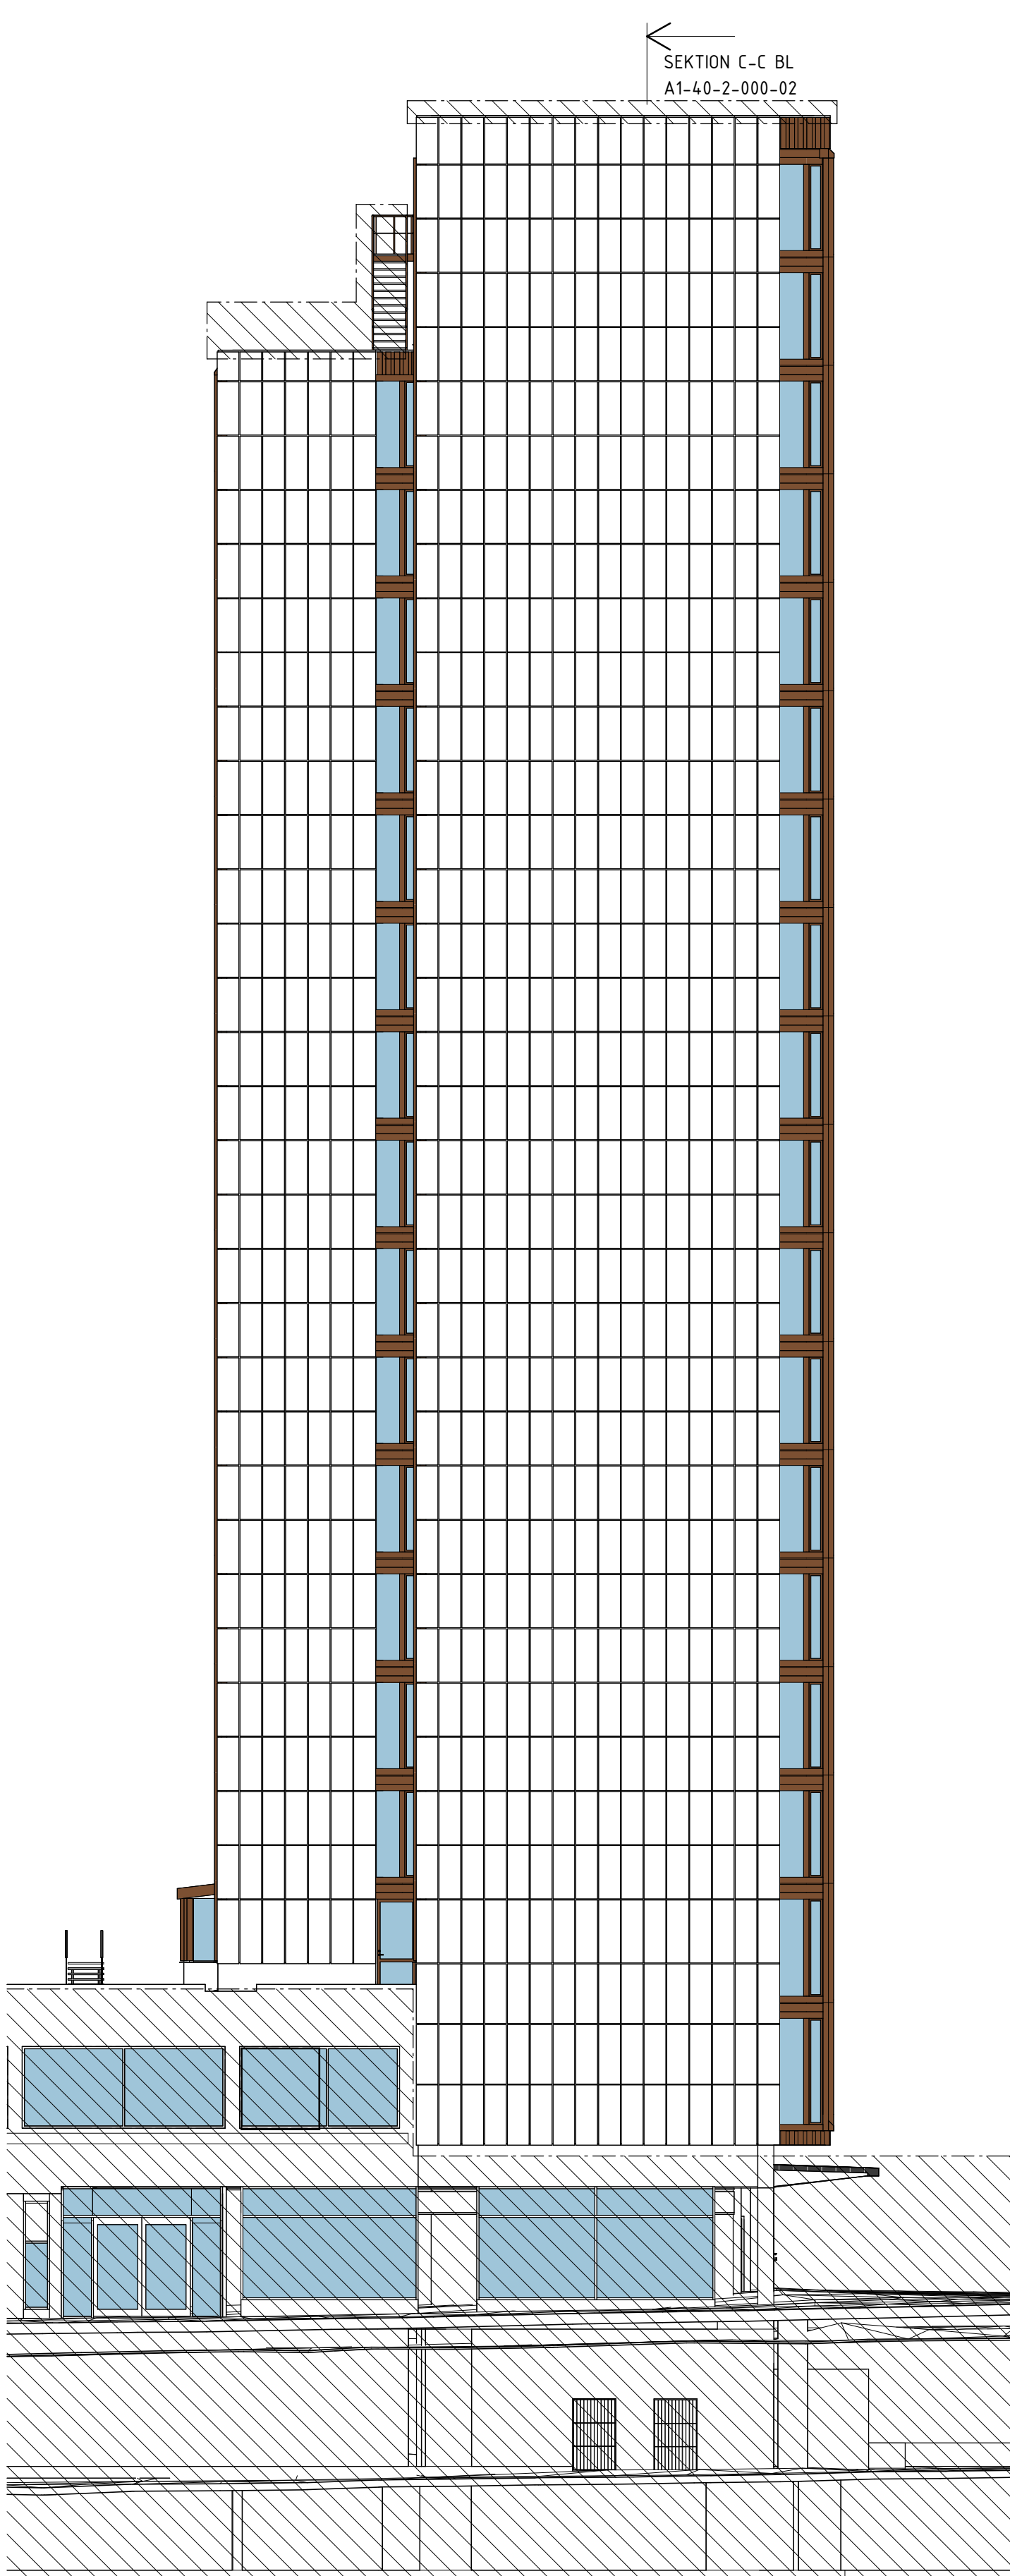

2. FASAD MOT VÄSTER

SEKTION C-C BL
A1-40-2-000-02

- +72,625 TAKPLAN
- +68,725 PLAN 21
- +65,675 PLAN 20
- +62,625 PLAN 19
- +59,575 PLAN 18
- +56,525 PLAN 17
- +53,475 PLAN 16
- +50,425 PLAN 15
- +47,375 PLAN 14
- +44,325 PLAN 13
- +41,275 PLAN 12
- +38,225 PLAN 11
- +35,175 PLAN 10
- +32,125 PLAN 9
- +29,075 PLAN 8
- +26,025 PLAN 7
- +22,975 PLAN 6
- +19,625 PLAN 5
- +15,875 PLAN 4
- +11,425 PLAN 3.5
- +10,665 PLAN 3
- +6,500 PLAN 2

FÖRKLARINGAR

PLUSHÖJDER ANGES I METER (m).
PLUSHÖJDER ANGES I RH2000

RITNINGAR ÄR BASERADE PÅ GAMLA A-, K- OCH RH-
UNDERLAG.

INGÅR EJ I ANSÖKAN

HÄNVISNINGAR

SEKTIONER, SE RITNING A1-40-2-000-01 TOM -000-02

BILAGA 1 - ANALYS & GESTALTNING
BILAGA 2 - MATERIAL- & KULÖRBESKRIVNING

PM01		2025-04-17	DACH
BET	ÄNDRINGEN AVSER	DATUM	SIGN
BYGGLOVSHANDLING			
<div></div>			
KV STIGBYGELN 5 MÄSTER SAMUELSGATAN 45			
<div><div>Wallenstam AB, 401 84 Göteborg Besöksadress: Birger Jarisgatan 64 Tel: 08-720 00 00 www.wallenstam.se</div></div>			
FÖRETAG		TELEFON	
2	A: TENGBOM	T:0738 018374	
3	K: LOOSTRÖM	T:0761 751106	
4	V: POAB	T:0733 919851	
5	E: MSIB	T:0703 995592	
6	BRAND: BENGT DAHLGREN	T:0737 065727	
7	AKUSTIK: DELTA AKUSTIK	T:0727 228251	
8	BYGGNADSANTIKVARIÉ: TYRÉNS	T:0104 522546	
9	FUKT: BYGGFYSIKGRUPPEN	T:0706 168192	
10	INMÄTNING: MÄTKONSULT	T:0703 007207	
11	FASADSPESIALIST: MN CONSULTING	T:0703 834550	
UPPDRAG NR	RITAD AV	HANDLAGGARE	
1042703	HJMA	ANTON ROSENBERG	
DATUM	UPPDRAGSANSVARIG		
2025-04-11	JOSEFIN LARSSON		
OMBYGGNAD FASAD FASAD MOT NORR OCH VÄSTER			
SKALA	NUMMER	I BET	
1:150	A1-40-3-000-01	A	

ORIGINALFORMAT: A1

Autodesk Docs://Stigbygeln 5/A1-400-V-001.rvt PLO: 2025-04-17 12:14:07