


FÖRKLARINGAR

SE RITNING A1-400-9-000-01


JÄMFÖRANDE UTBREDDNING ORIGINALFASAD

HÄNVISNINGAR

BILAGA 1 - ANALYS & GESTALTNING  
BILAGA 2 - MATERIAL- & KULÖRBESKRIVNING

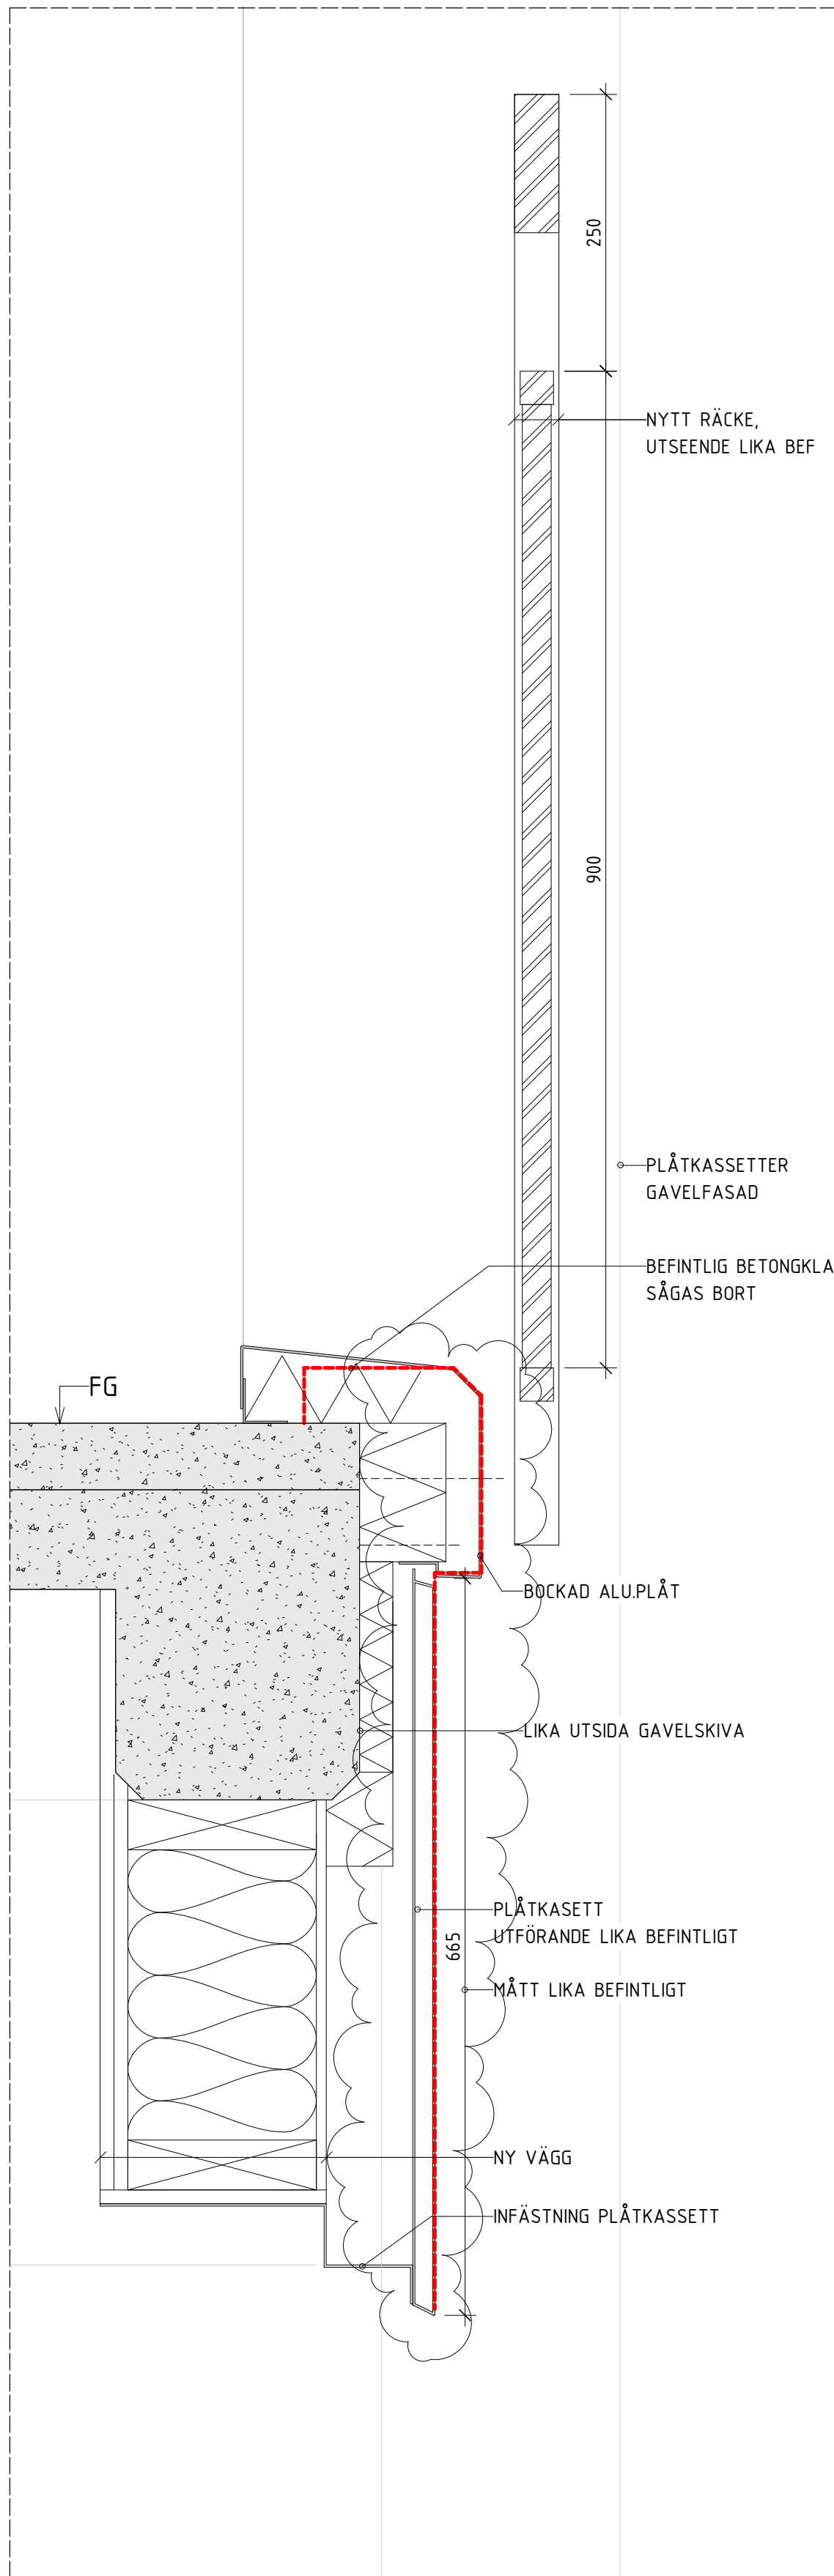


1. VERTIKALDETALJ UTRYMNINGSBALKONG

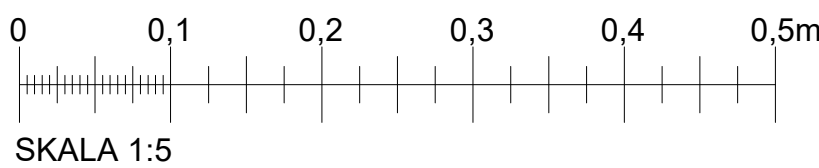

A	PM01	2025-04-17	DACH
BET	ÄNDRINGEN AVSER	DATUM	SIGN

BYGGLOVSHANDLING

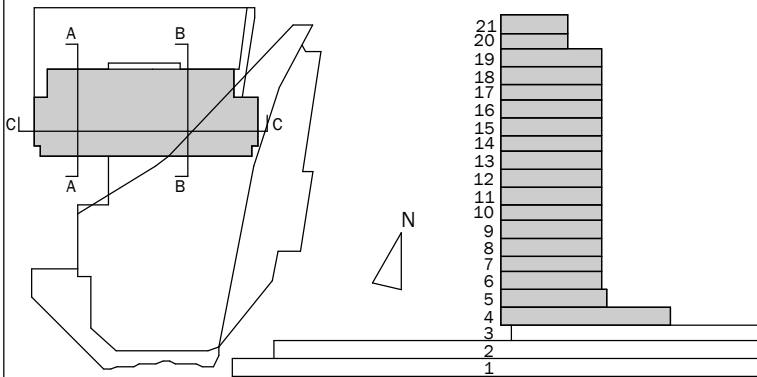

KV STIGBYGELN 5

MÄSTER SAMUELSGATAN 45



Wallenstam AB, 401 84 Göteborg  
Besöksadress: Birger Jarisgatan 64  
Tel: 08-720 00 00  
www.wallenstam.se

FÖRETAG	TELEFON
2 A: TENGBOM	T:0738 018374
3 K: LOOSTRÖM	T:0761 751106
4 V: POAB	T:0733 919851
5 E: MSIB	T:0703 995592
6 BRAND: BENGT DAHLGREN	T:0737 065727
7 AKUSTIK: DELTA AKUSTIK	T:0727 228251
8 BYGGNADSANTIKVARIÉ: TYRÉNS	T:0104 522546
9 FUKT: BYGGFYSIKGRUPPEN	T:0706 168192
10 INMÄTNING: MÄTKONSULT	T:0703 007207
11 FASADSPESIALIST: MN CONSULTING	T:0703 834550

UPPDRAG NR	RITAD AV	HANDLAGGARE
1042703	DACH	ANTON ROSENBERG
DATUM	UPPDRAGSANSVARIG	
2025-04-11	JOSEFIN LARSSON	

OMBYGGNAD FASAD  
VERTIKALA DETALJER  
BALKONG

SKALA	NUMMER	BET
1:5	A1-42-6-000-07	A

ORIGINALFORMAT: A1

Autodesk Docs://Stigbygeln 5/A1-400-V-001.rvt

PLÖ: 2025-04-17 11:56:29