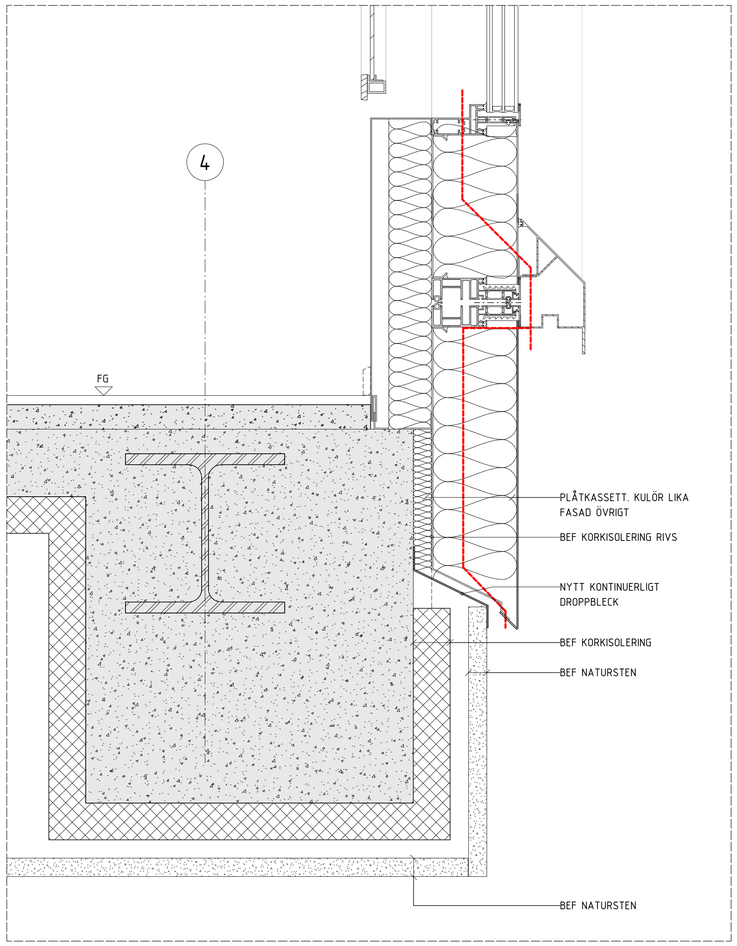

1. FASAD MOT NORR SVEAVÄGEN

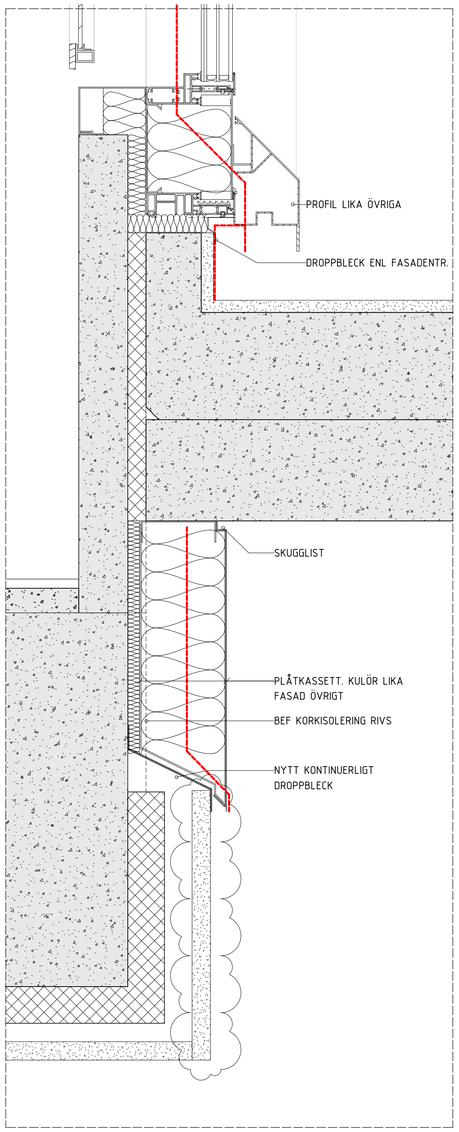

2. FASAD MOT NORR BRO

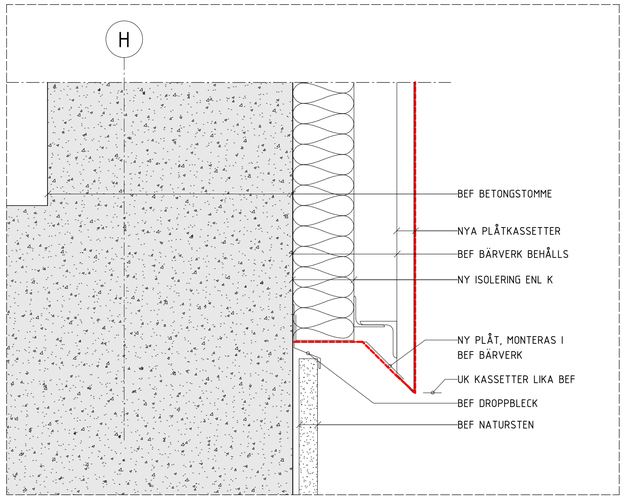

3. GAVELFASAD MOT SVEAVÄGEN

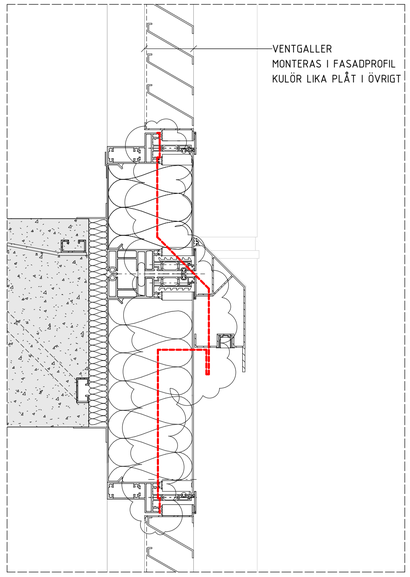

4. VENTGALLER I FASAD

0 0,1 0,2 0,3 0,4 0,5m

SKALA 1:5

FÖRKLARINGAR

SE RITNING A1-400-9-000-01

JÄMFÖRANDE UTBREDNING ORIGINALFASAD

HÄNVISNINGAR

BILAGA 1 - ANALYS & GESTALTNING
BILAGA 2 - MATERIAL- & KULÖRBESKRIVNING

BET	ÄNDRINGEN AVSER	DATUM	SIGN
A	PM01	2025-04-17	DACH

BYGGLOVSHANDLING

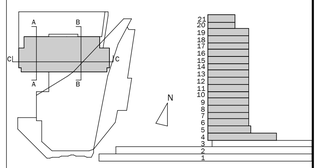

KV STIGBYGELN 5

MÄSTER SAMUELSGATAN 45

WALLENSTAM

Wallenstam AB, 401 84 Göteborg
Besöksadress: Birger Jarlsgatan 64
Tel: 08-720 00 00
www.wallenstam.se

	FÖRETAG	TELEFON
2	A: TENGBOM	T:0738 018374
3	K: LOOSTRÖM	T:0761 751106
4	V: POAB	T:0733 919851
5	E: MSIB	T:0703 995592
6	BRAND: BENGT DAHLGREN	T:0737 065727
7	AKUSTIK: DELTA AKUSTIK	T:0727 228251
8	BYGGNADSANTIKVARIE: TYRÉNS	T:0104 522546
9	FUKT: BYGGFYSIKGRUPPEN	T:0706 168192
10	INMÄTNING: MÄTKONSULT	T:0703 007207
11	FASADSPECIALIST: MN CONSULTING	T:0703 834550

UPPDRAG NR	RITAD AV	HANDLAGGARE
1042703	DACH	ANTON ROSENBERG

DATUM	UPPDRAGSANSVARIG
2025-04-11	JOSEFIN LARSSON

OMBYGGNAD FASAD
VERTIKALA DETALJER

SKALA	NUMMER	BET
1:5	A1-42-6-000-09	A

ORIGINALFORMAT: A1

Inkom till Stockholms stadsbyggnadskontor - 2025-04-17. Dnr 2025-01869

PLO: 2025-04-17 11:56:32 Autodesk Docs://Stigbygeln 5/A1-400-V-001.rvt