





FÖRKLARINGAR

SE RITNING A1-400-9-000-01

JÄMFÖRANDE UTBREDNING ORIGINALFASAD


HÄNVISNINGAR

BILAGA 1 - ANALYS & GESTALTNING
BILAGA 2 - MATERIAL- & KULÖRBESKRIVNING

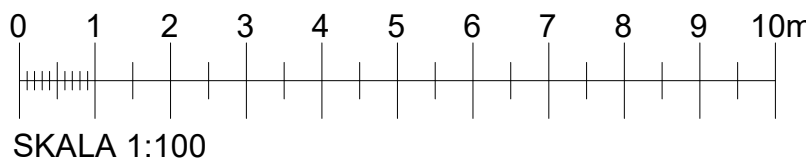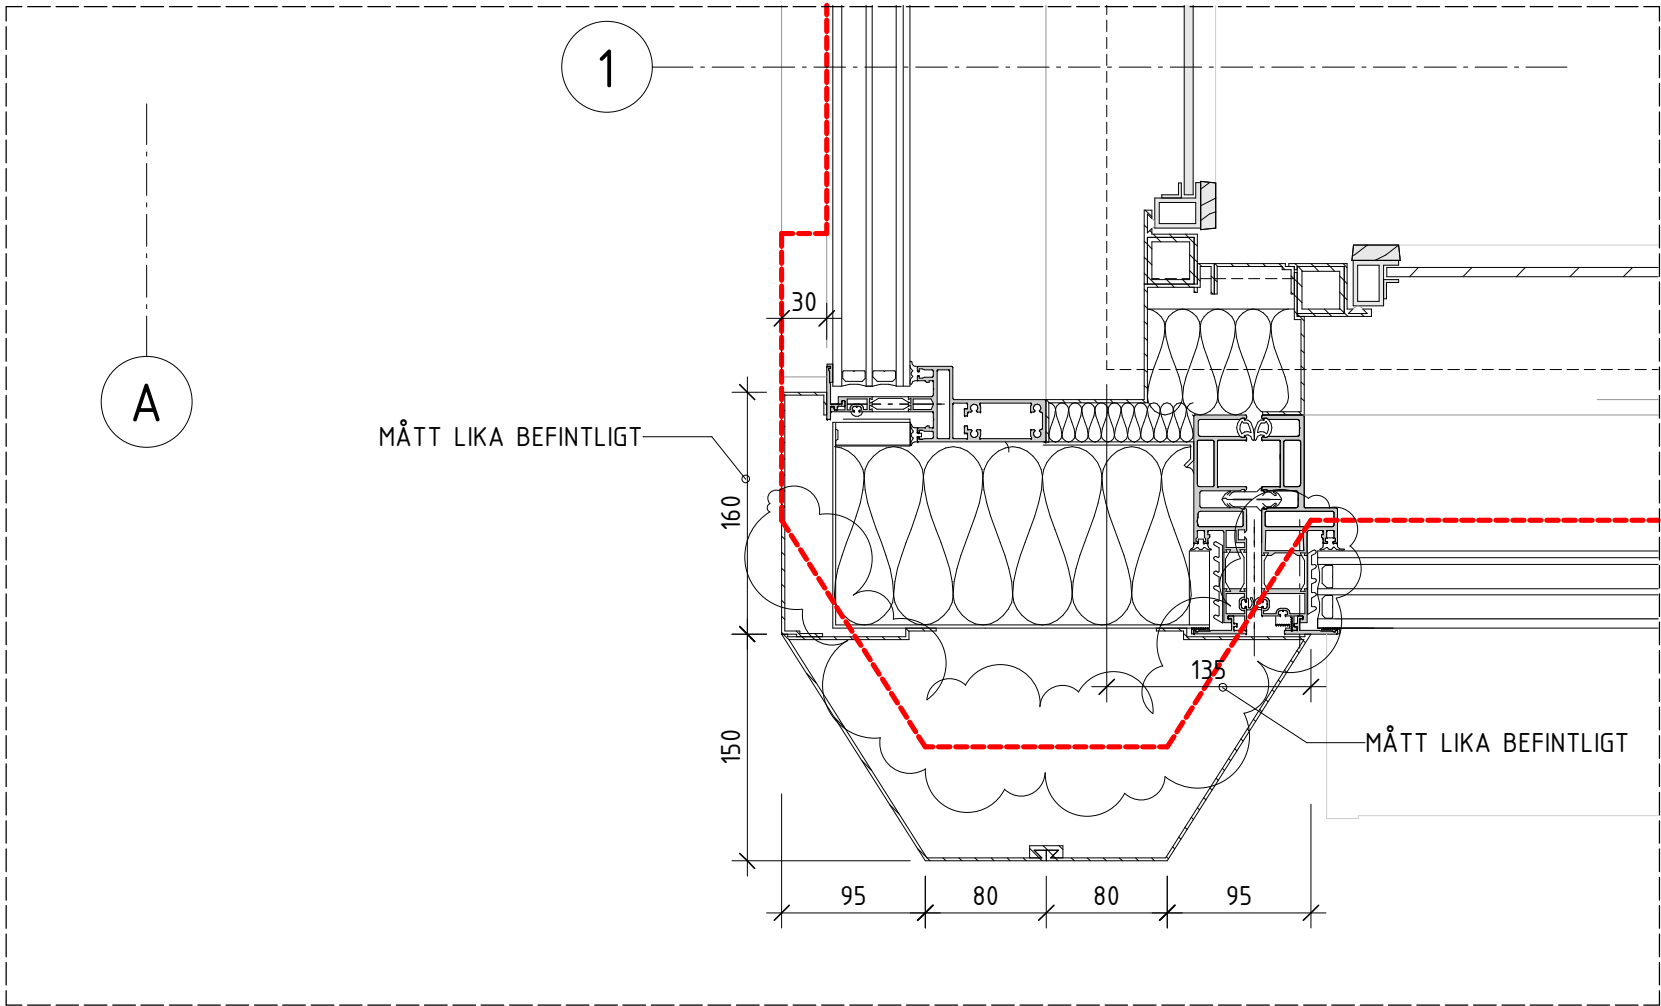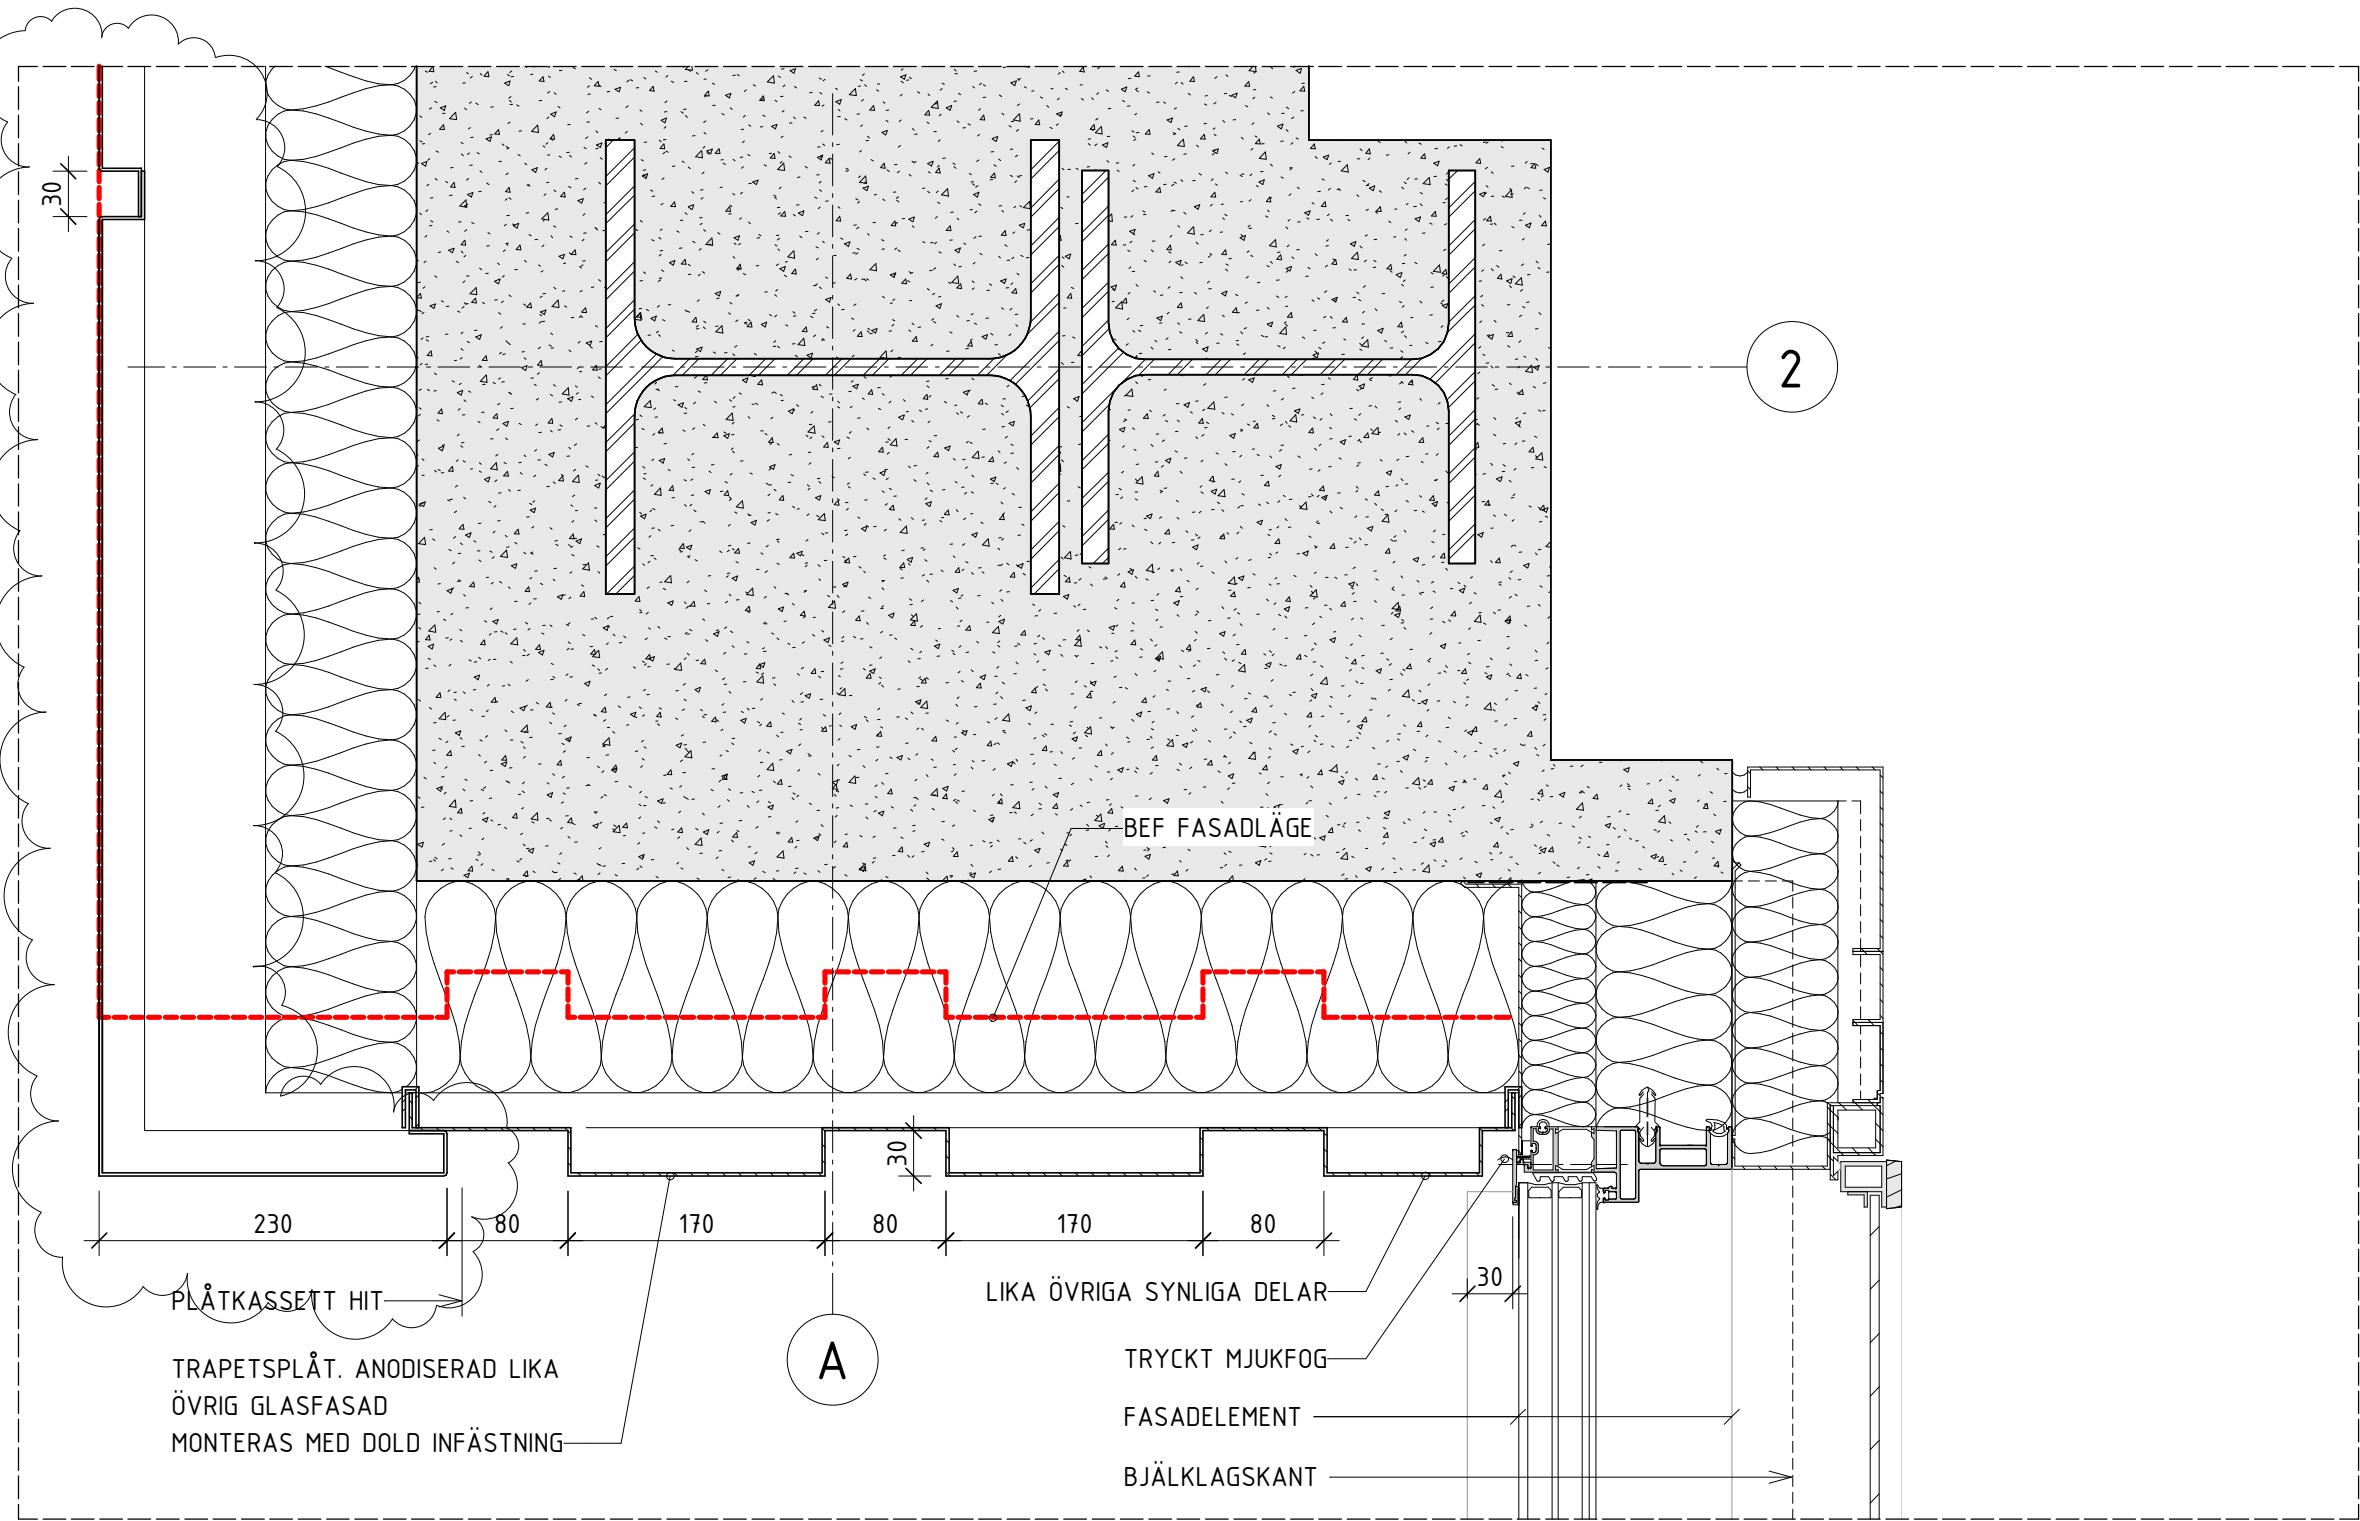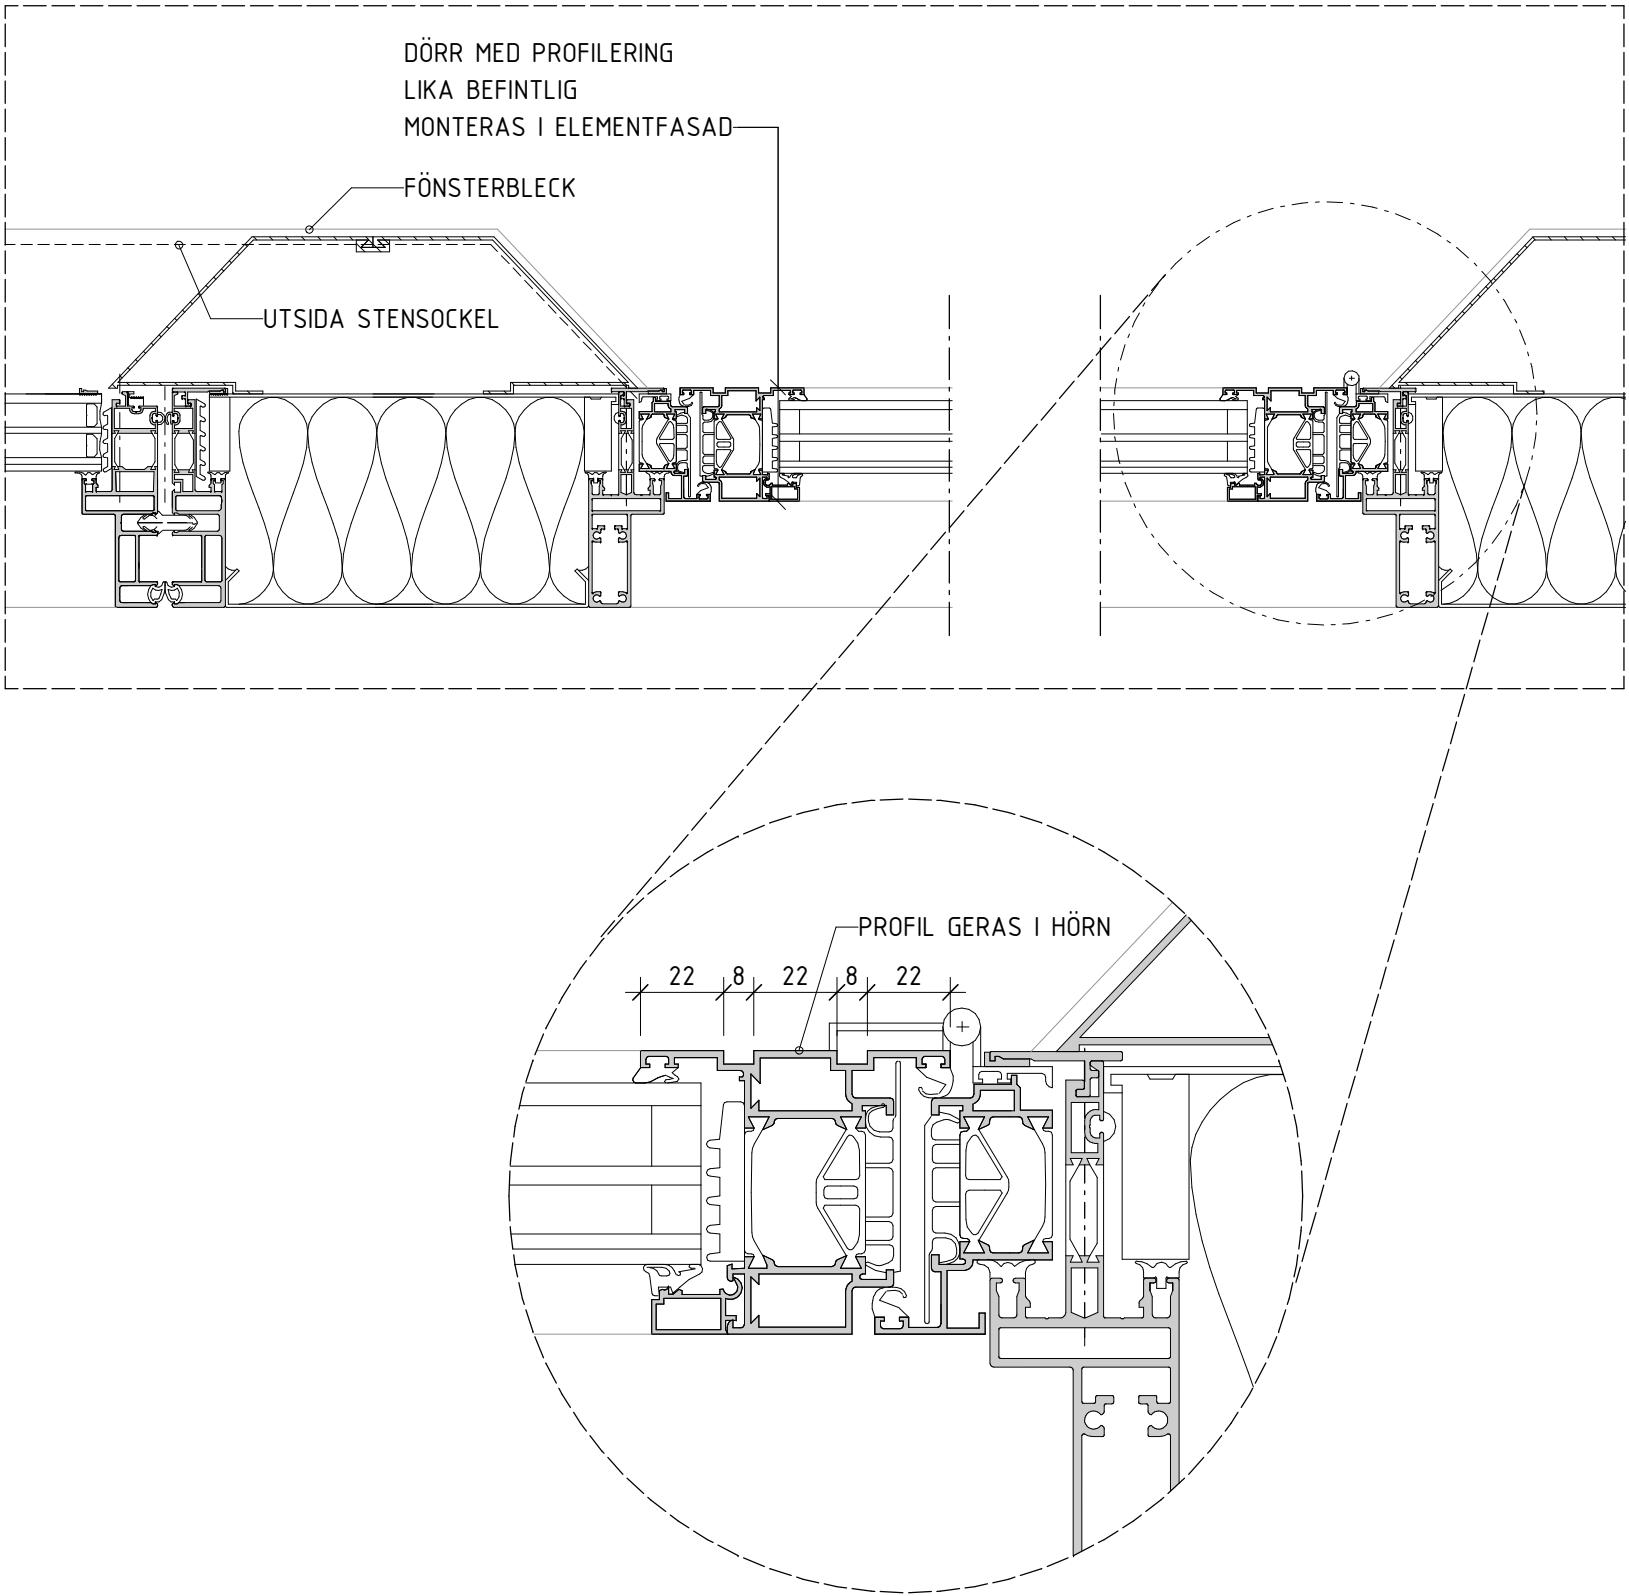

A	PM01	2025-04-17	DACH
BET	ÄNDRINGEN AVSER	DATUM	SIGN

BYGGLOVSHANDLING

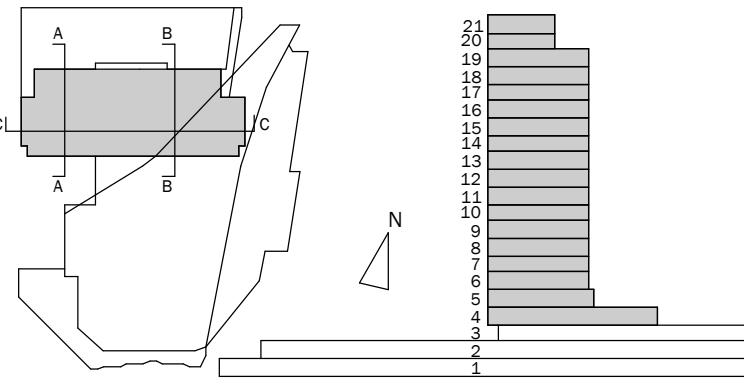

KV STIGBYGELN 5
MÄSTER SAMUELSGATAN 45



FÖRETAG		TELEFON
2 A: TENGBOM	T:0738 018374	
3 K: LOOSTRÖM	T:0761 751106	
4 V: POAB	T:0733 919851	
5 E: MSIB	T:0703 995592	
6 BRAND: BENGT DAHLGREN	T:0737 065727	
7 AKUSTIK: DELTA AKUSTIK	T:0727 228251	
8 BYGGNADSANTIKVARIÉ: TYRÉNS	T:0104 522546	
9 FUKT: BYGGFYSIKGRUPPEN	T:0706 168192	
10 INMÄTNING: MÄTKONSULT	T:0703 007207	
11 FASADSPESIALIST: MN CONSULTING	T:0703 834550	
UPPDRAG NR 1042703	RITAD AV DACH	HANDLAGGARE ANTON ROSENBERG
DATUM 2025-04-11	UPPDRAGSANSVARIG JOSEFIN LARSSON	
OMBYGGNAD FASAD HORIZONTELLA DETALJER SYDVÄSTRA HÖRNET OCH ÖSTRA INNERHÖRN		
SKALA 1:5	NUMMER A1-42-6-000-11	BET A

ORIGINALFORMAT: A1

Autodesk Docs://Stigbygeln 5/A1-400-V-001.rvt