
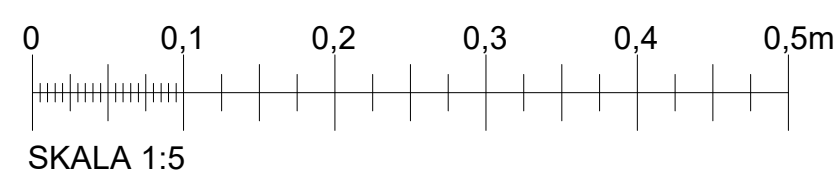


SE RITNING A1-400-9-000-01


----- JÄMFÖRANDE UTBREDNING ORIGINALFASAD

BILAGA 1 - ANALYS & GESTALTNING
BILAGA 2 - MATERIAL- & KULÖRBESKRIVNING

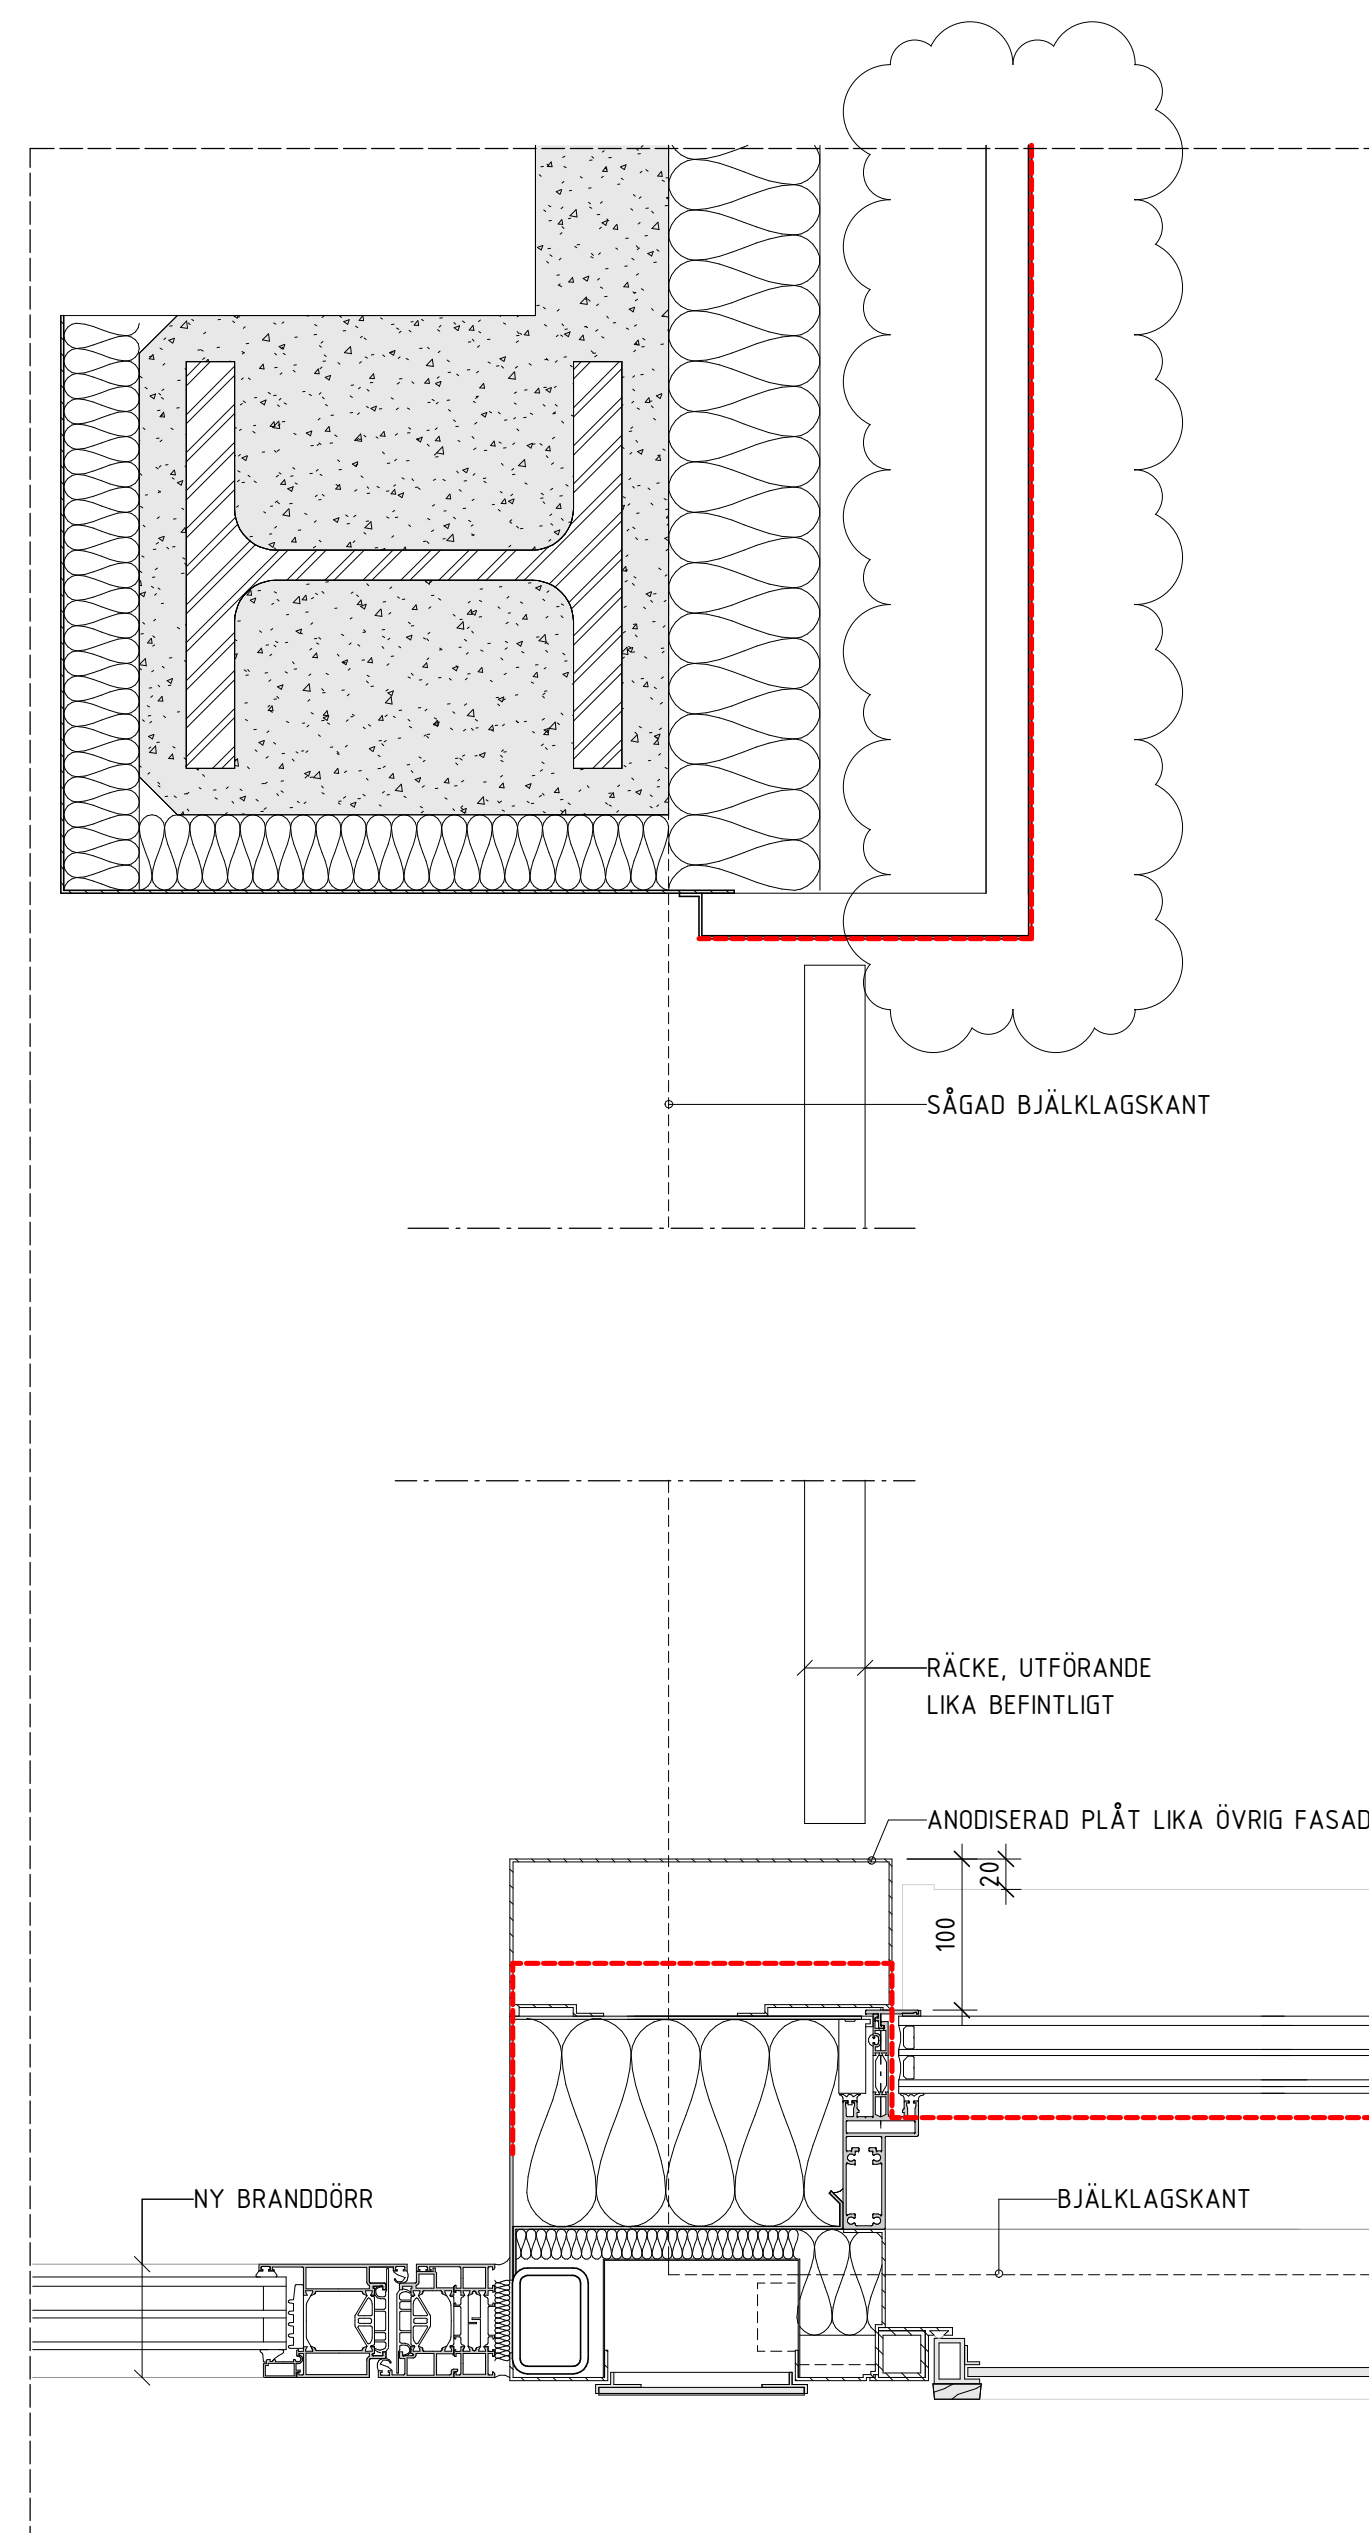

| | | | |
|-----|-----------------|------------|------|
| A | PM01 | 2025-04-17 | DACH |
| BET | ANDRINGEN AVSER | DATUM | SIGN |

BYGGLOVSHANDLING

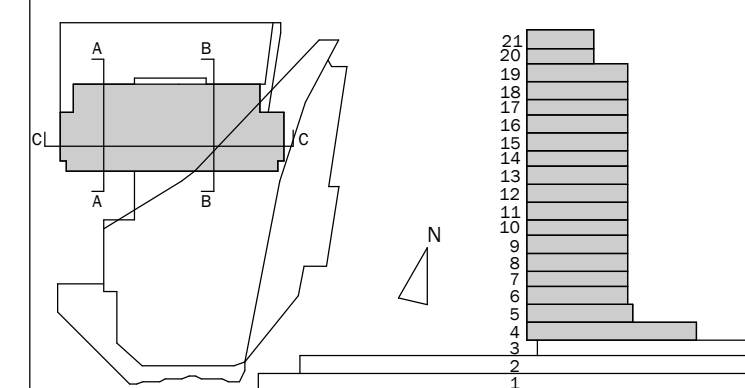KV STIGBYGELN 5
MÄSTER SAMUELSGATAN 45

Wallenstam AB, 401 84 Göteborg
Besöksadress: Birger Jarls gatan 64
Tel: 08-720 00 00
www.wallenstam.se

WALLENSTAM

| | FÖRETAG | TELEFON |
|----|--------------------------------|---------------|
| 2 | A: TENGBOM | T.0738 01837. |
| 3 | K: LOOSTRÖM | T.061 751106 |
| 4 | V: POAB | T.0733 31985 |
| 5 | E: MSIB | T.0703 99559 |
| 6 | BRAND: BENGT DAHLGREN | T.0737 06572 |
| 7 | AKUSTIK: DELTA AKUSTIK | T.0727 22825 |
| 8 | BYGGNADSPÅNTKVARIE: TYRÉNS | T.0104 52254 |
| 9 | FUKT: BYGGFYSIKGRUPPEN | T.0706 168192 |
| 10 | INMÄTNING: MÅTKONST | T.0703 00720 |
| 11 | FASADSPESIALIST: MN CONSULTING | T.0703 83455 |

| | | |
|-----------------------|-------------------------------------|--------------------------------|
| UPPDRAG NR 1042703 | RITAD AV DACH | HANDLÄGGARE ANTON ROSENBERG |
| DATUM 2025-04-11 | UPPDRAGSANSVARIG JOSEFIN LARSSON | |

OMBYGGNAD FASAD
HORIZONTELLA DETALJER
NORDÖST

| | | |
|-------|----------------|-----|
| SKALA | NUMMER | BET |
| 1:5 | A1-42-6-000-12 | A |

ORIGINALFORMAT: A1