

FÖRKLARINGAR

Se 11-A-40-3-001-BL

FÖRESKRIFTER


Se 11-A-40-3-001-BL

HÄNVISNINGAR

Se 11-A-40-3-001-BL




Bångskas innergård - Fasad mot norr
1:100

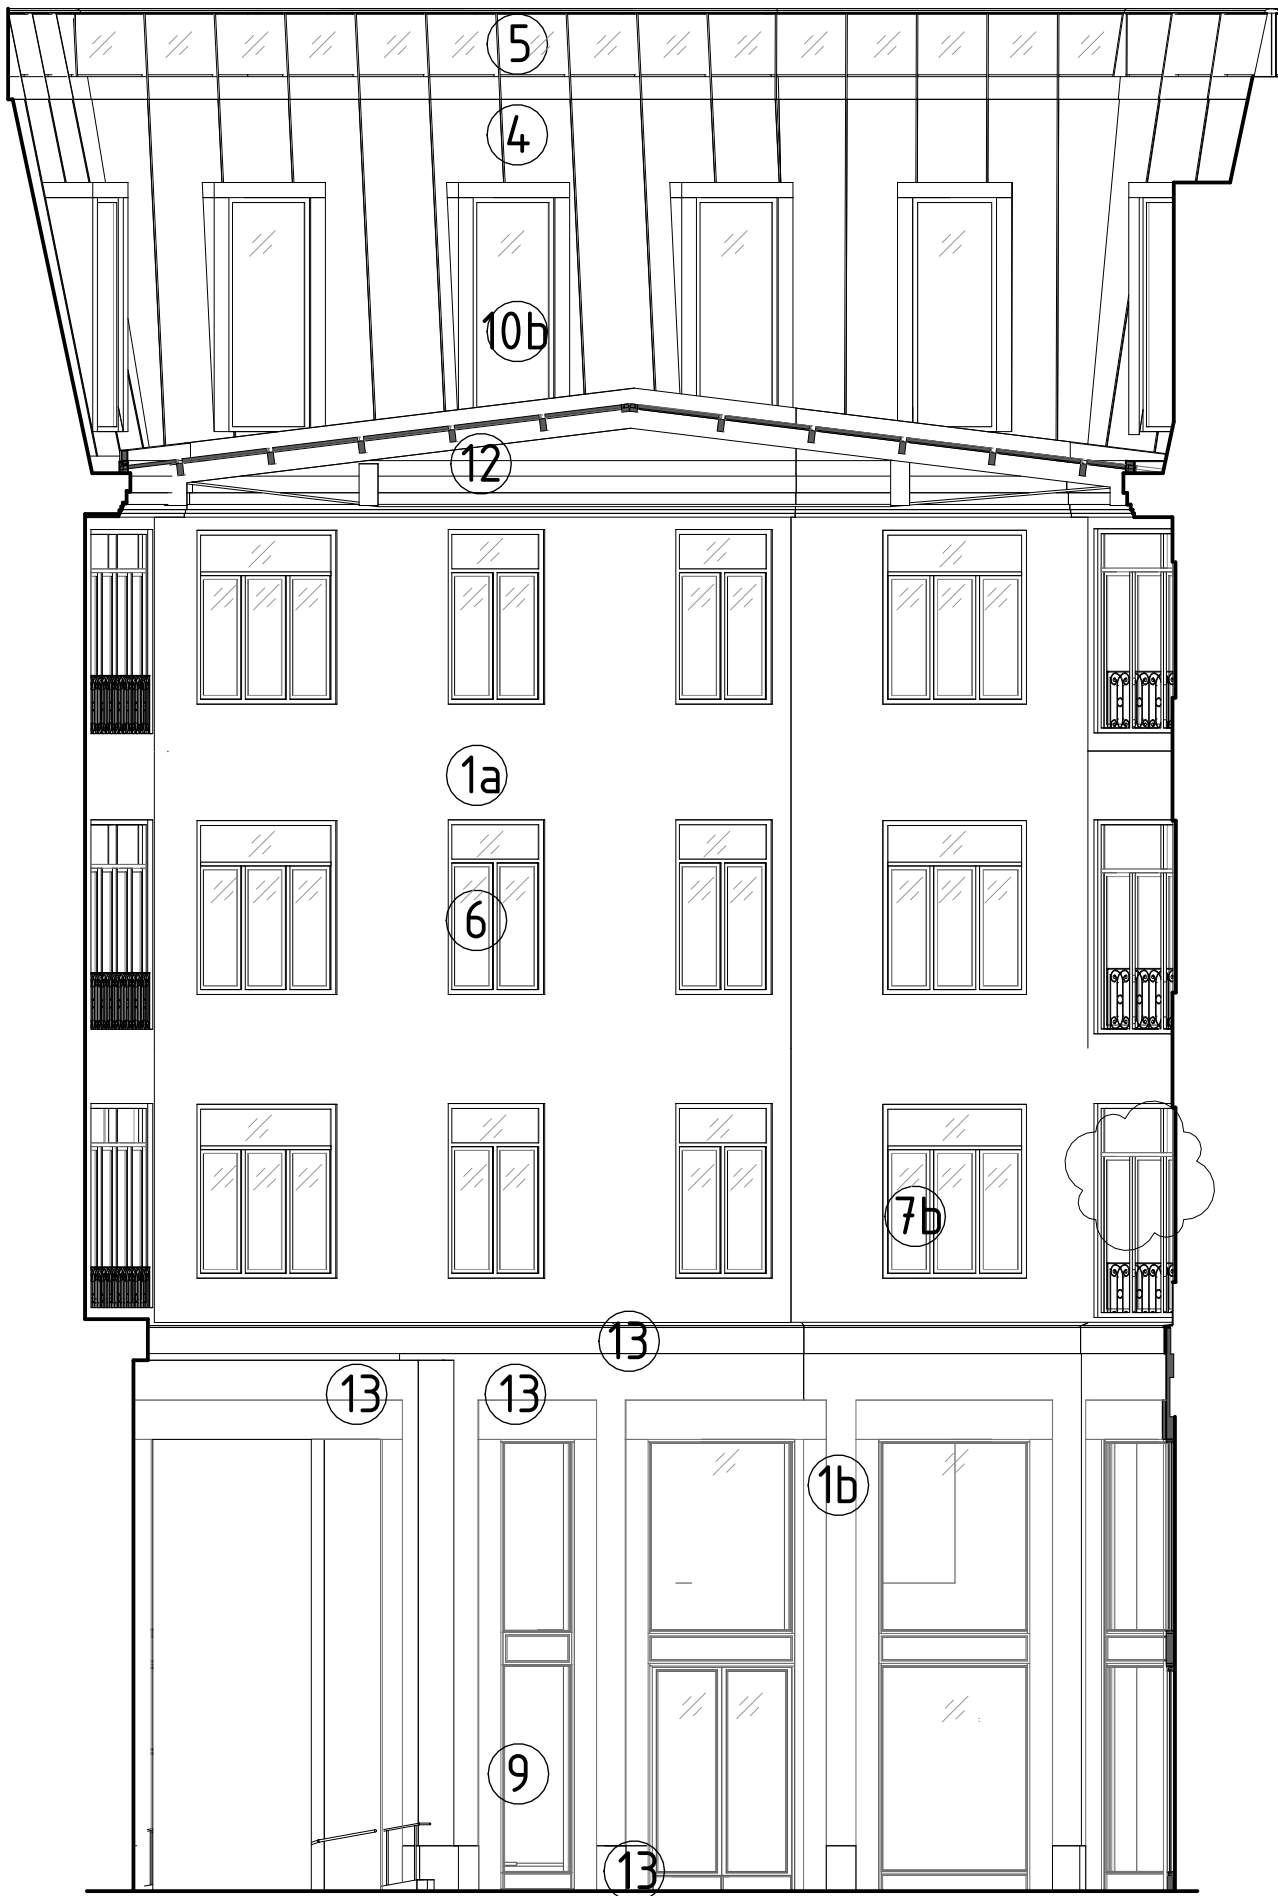

Bångskas innergård - Fasad mot öst
1:100

A	A PM BL 01	2024-09-13	AnBy
BET	ÄNDRINGEN AVSEER	DATUM	SIGN
BYGGLOVSHANDLING			
STUREGALLERIAN AB	KV SPERLINGENSBÄCKE		
PROJEKTNUMMER	FASTB30000		
KUND	STUREGALLERIAN AB		

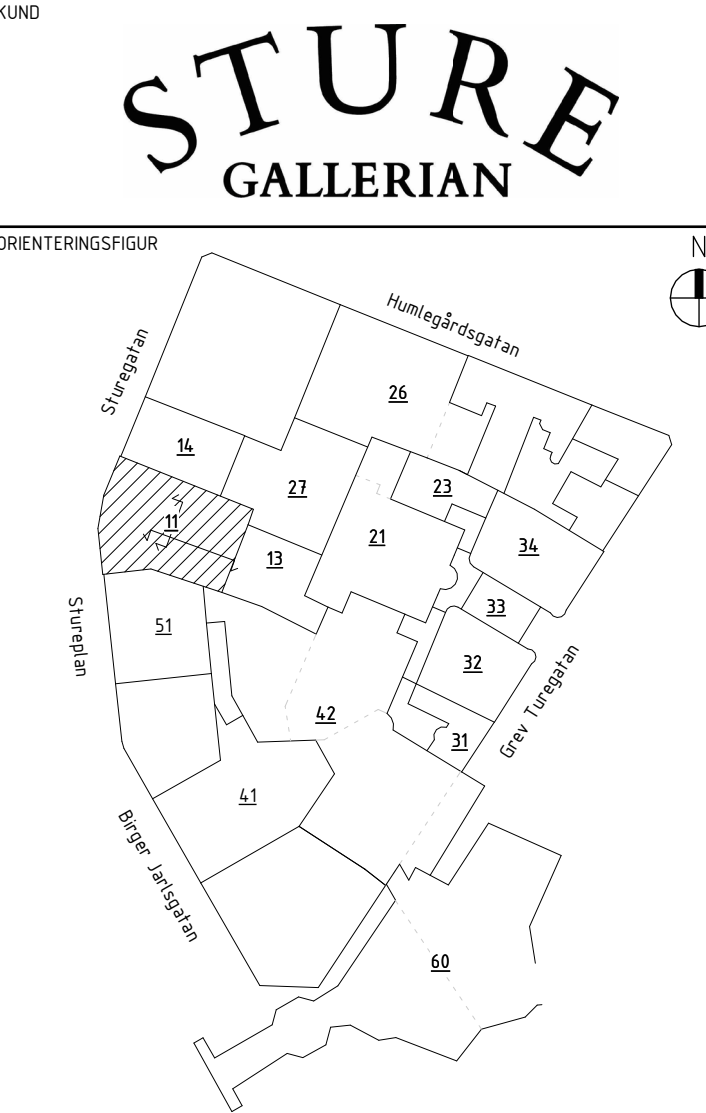

A	AIX Arkitekter AB		T: 08 690 29 00	
-			T: -	
-			T: -	
-			T: -	
-			T: -	
-			T: -	
-			T: -	
-			T: -	
-			T: -	
-			T: -	
UPPDRAG NR	OK2339-01-06	RITAD/KONSTR. AV	HANDLAGGARE	
DATUM	2024-05-20	ANSVARIG	David Hanson	
		Tobias Rosberg	BYGGNAD	BY11
NY- OCH ÖMBYGGNAD				
Kv. Sperlingensbacke 56				
Bångska palatset				
Hus 11, Innergård, Fasad mot öst & norr				
SKALA	A1 = 1:100 A3 = 1:200	NUMMER	11-A-40-3-002-BL	BET
				A