





BY27 fasad mot Väst

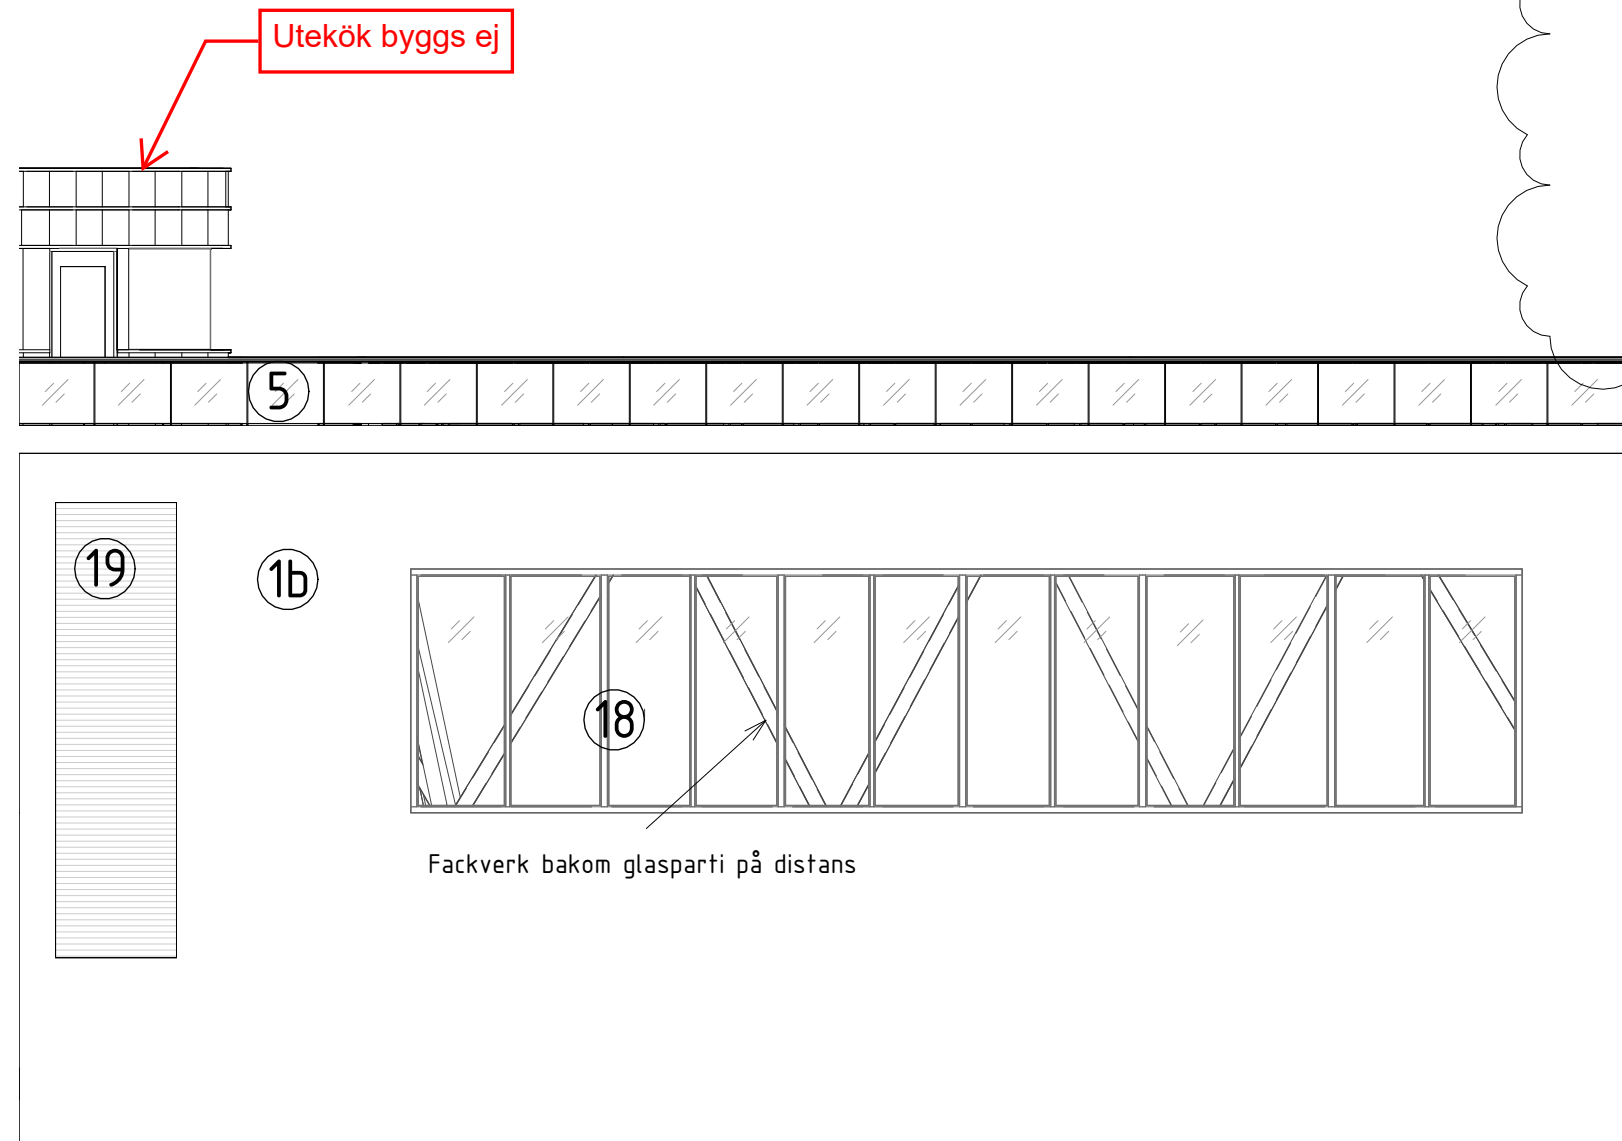


Fasad mot Öst

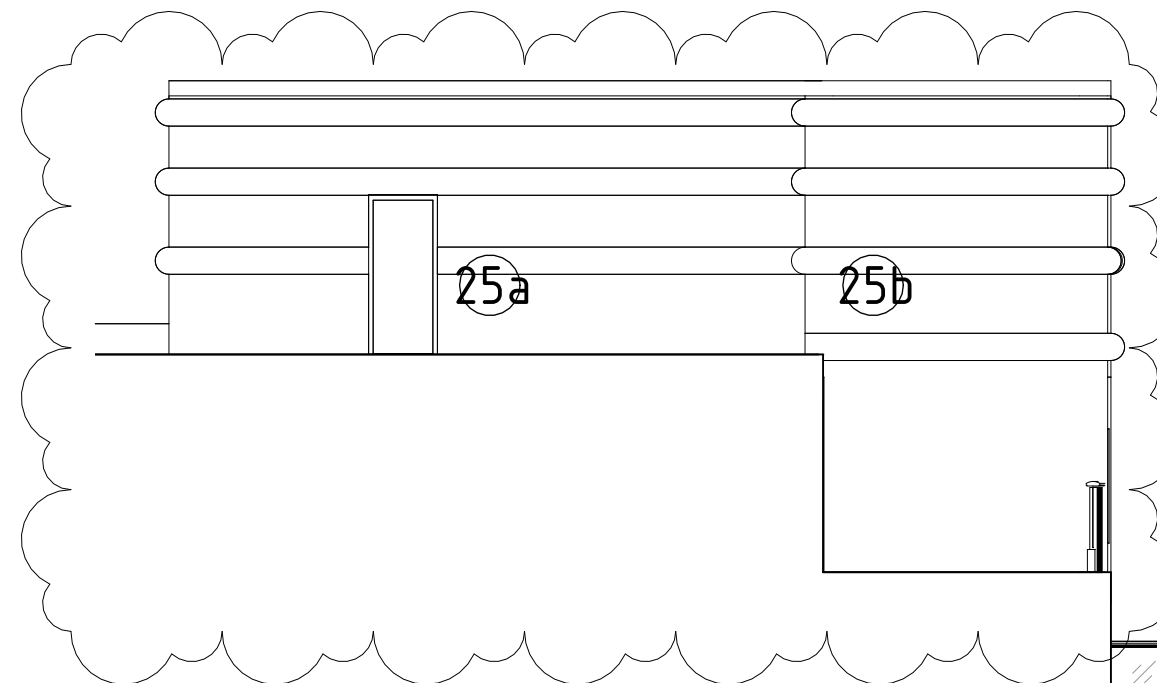


Fasad mot Norr

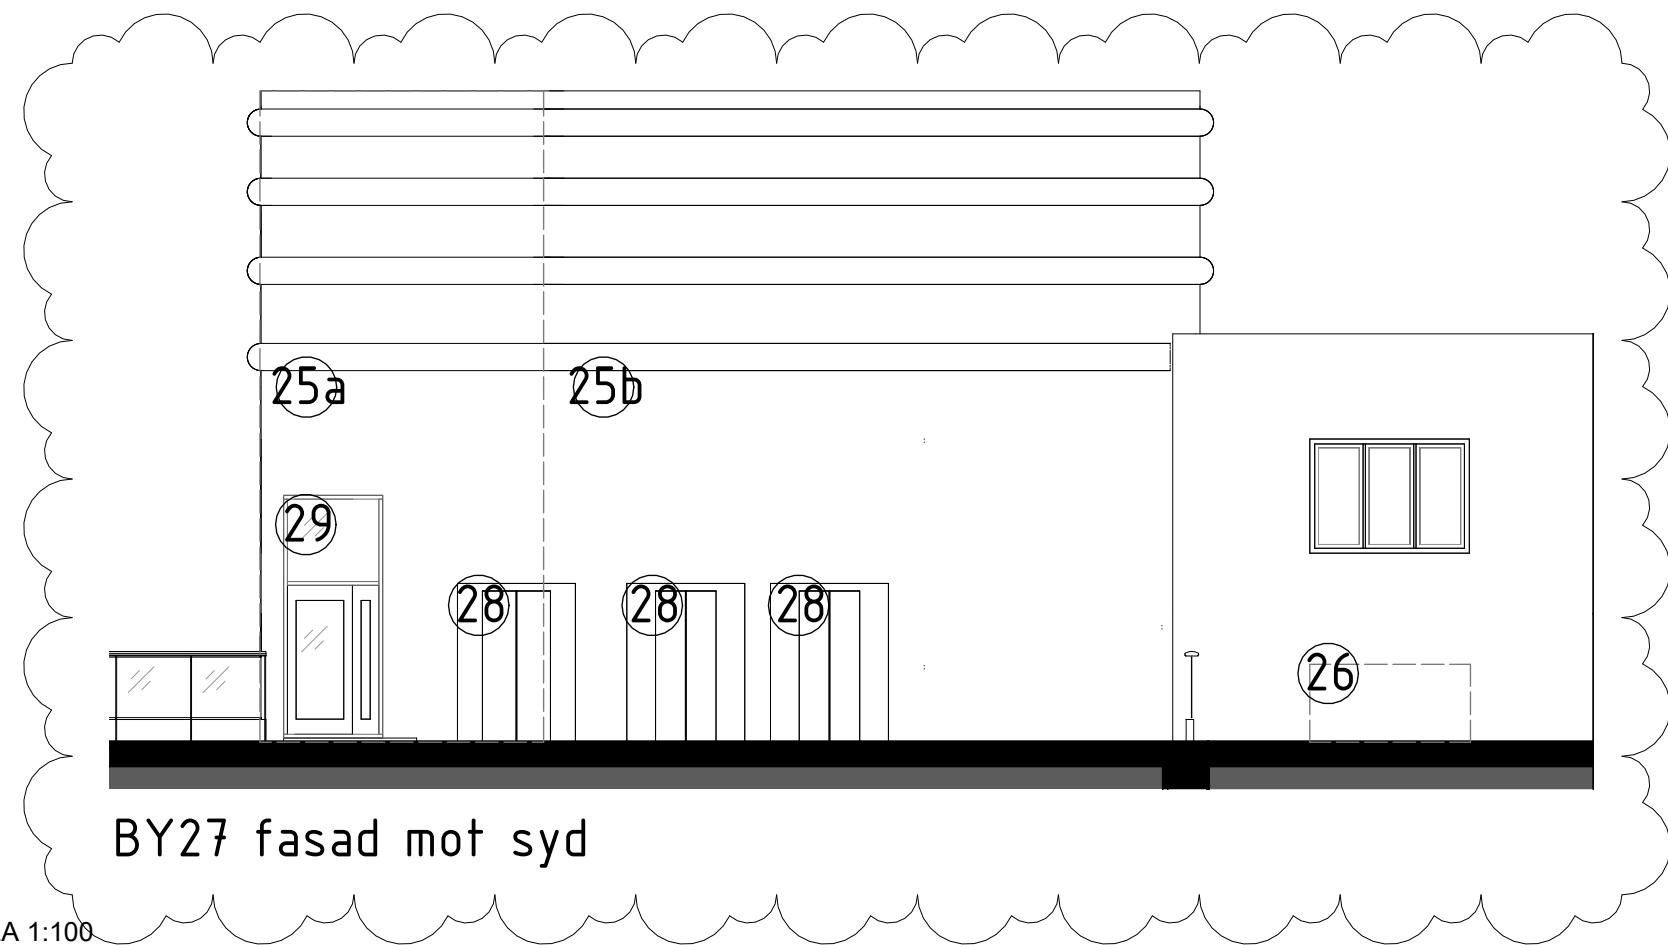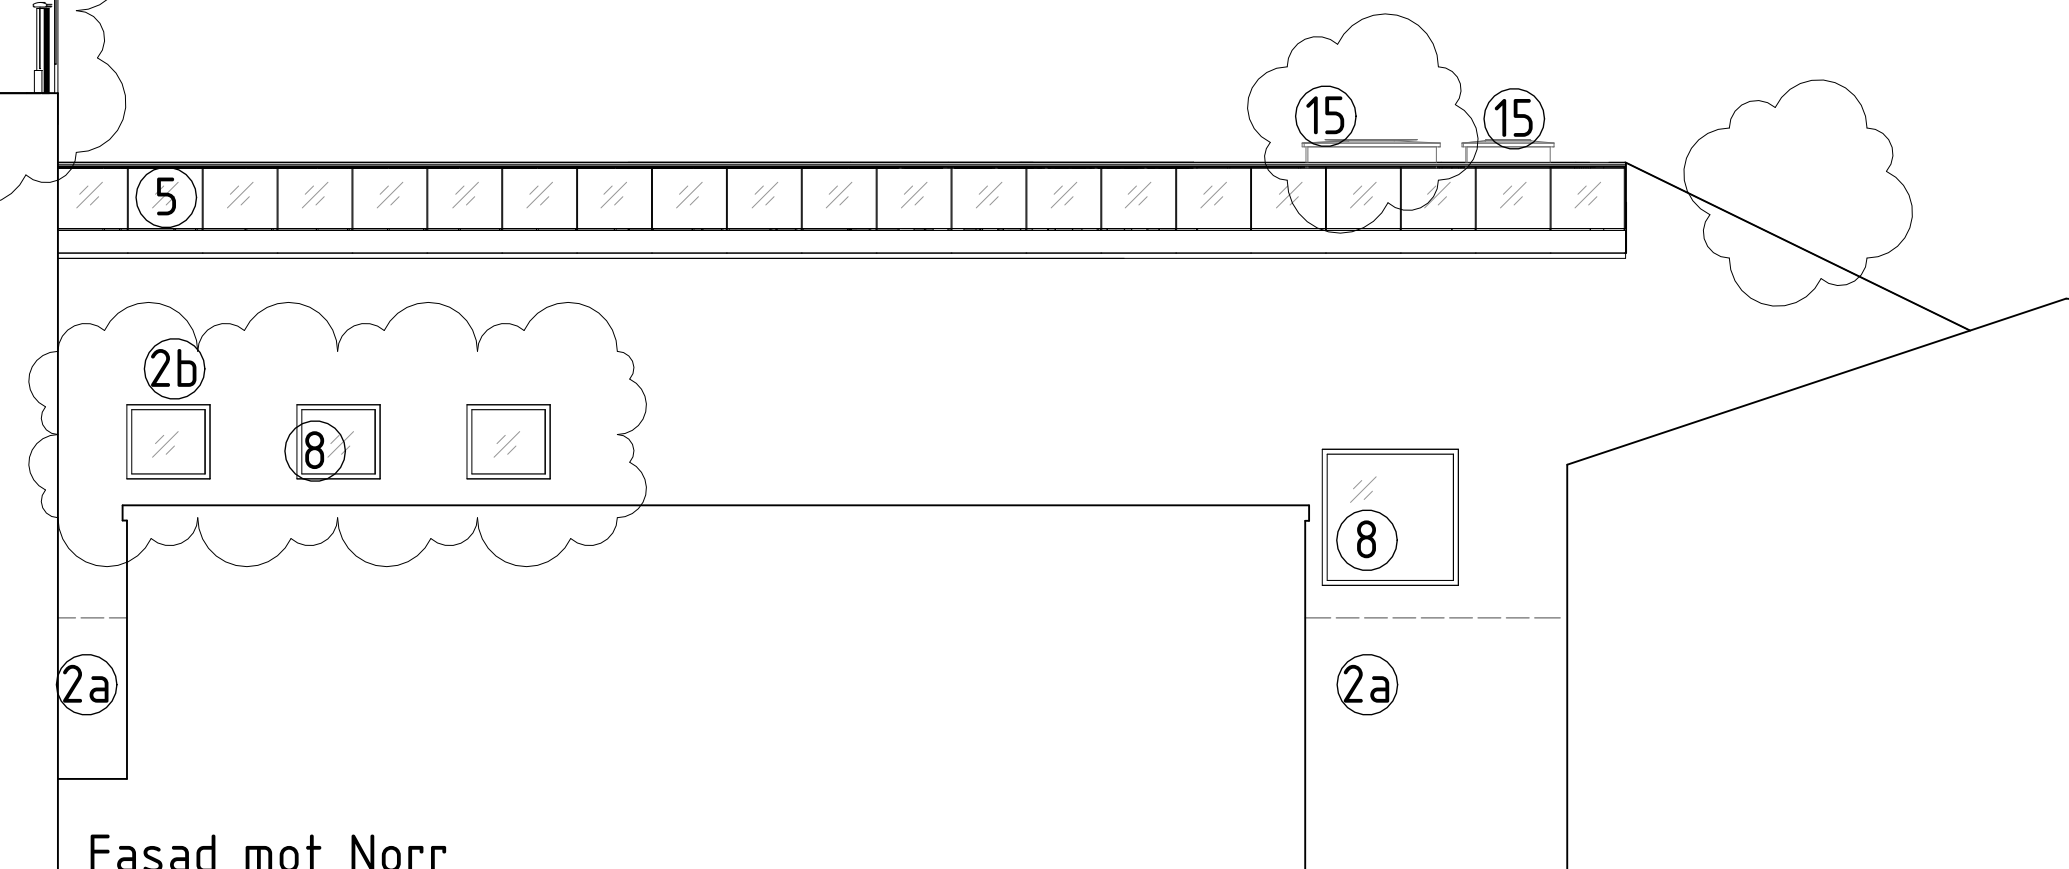


BY27 fasad mot syd

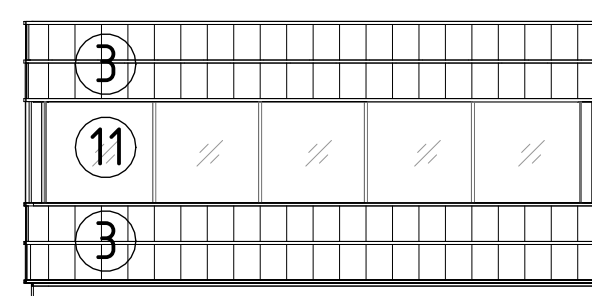

Utekök fasad mot norr

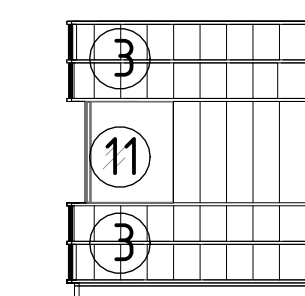

Utekök fasad mot väst

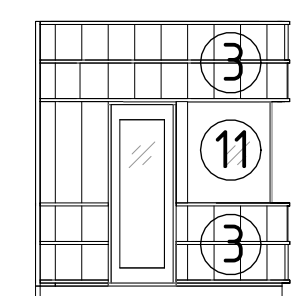

Utekök fasad mot öst

Byggs ej

FÖRKLARINGAR

Se 11-A-40-3-001-BL


FÖRESKRIFTER

Se 11-A-40-3-001-BL

HÄNVISNINGAR

Se 11-A-40-3-001-BL

A	PM BL 01	2024-09-13	AnBy
BET	ÄNDRINGEN AVSEER	DATUM	SIGN
BYGGLOVSHANDLING			
STUREGALLERIAN AB		KV SPERLINGENSBÄCKE	
FASTB30000		STUREGALLERIAN AB	

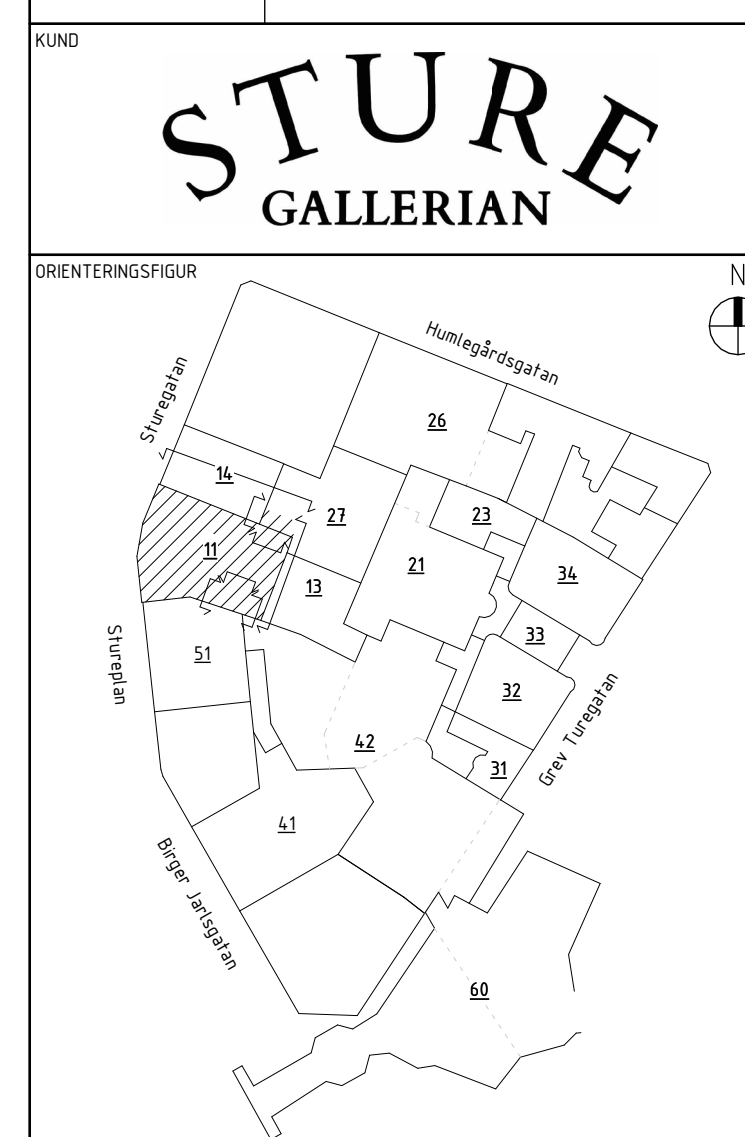

AIX Arkitekter AB		T: 08 690 29 00	
-		T: -	
-		T: -	
-		T: -	
-		T: -	
-		T: -	
-		T: -	
-		T: -	
-		T: -	
UPPDRAG NR		RITAD/KONSTR. AV	HANDLAGGARE
OK2339-01-06		ShBa/KaJe	David Hanson
DATUM		ANSVARIG	BYGGNAD
2024-05-20		Tobias Rosberg	BY11 & 27
NY- OCH OMBYGGNAD			
Kv. Sperlingensbacke 56			
Bångska palatset			
Hus 11 & 27, Fasadplan 15 och 16			
SKALA	NUMMER	BET	
A1 = 1:100	11-A-40-3-003-BL	A	
A3 = 1:200			