

FÖRKLARINGAR


Se 11-A-40-3-001-BL

FÖRESKRIFTER


Se 11-A-40-3-001-BL

HÄNVISNINGAR

Se 11-A-40-3-001-BL

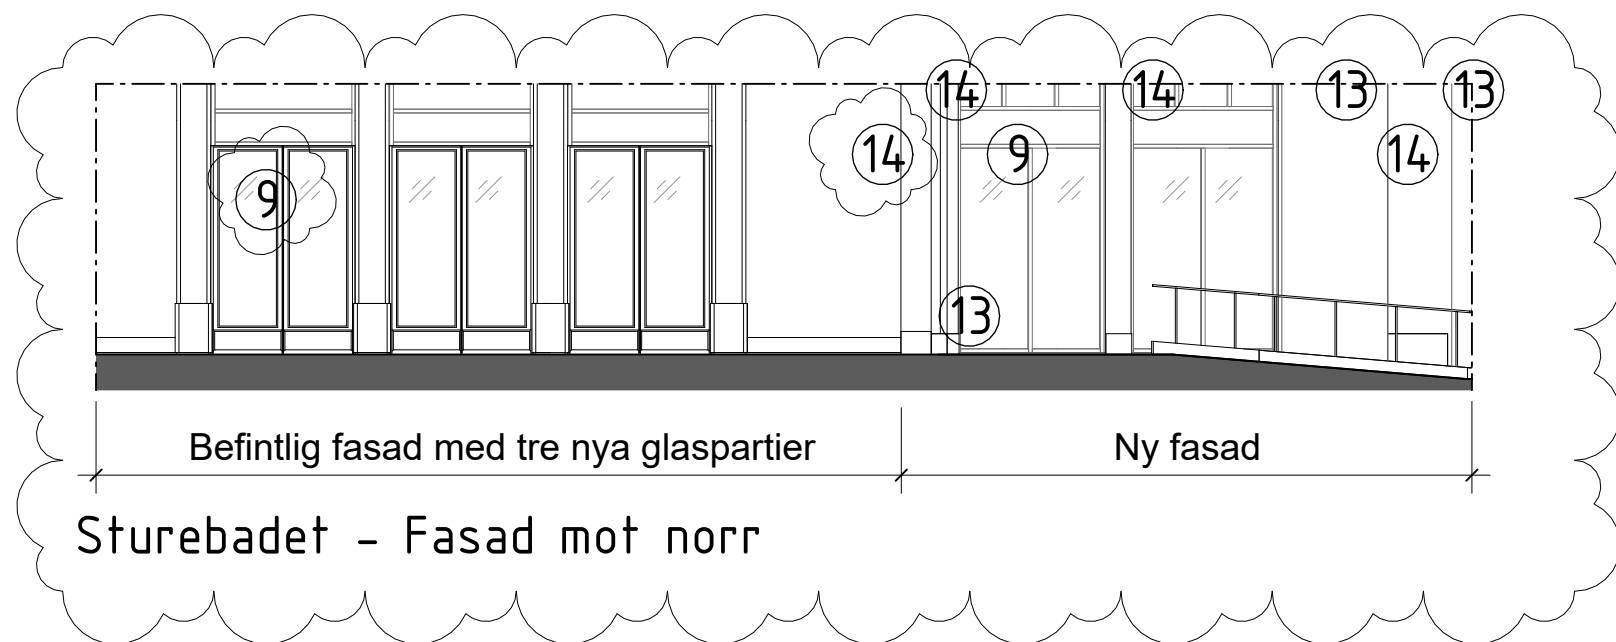

A	PM BL 01	2024-09-13	AnBy
BET	ÄNDRINGEN AVSEER	DATUM	SIGN
BYGGLOVSHANDLING			
STUREGALLERIAN AB	KV SPERLINGENSBÄCKE		
FASTB30000	STUREGALLERIAN AB		

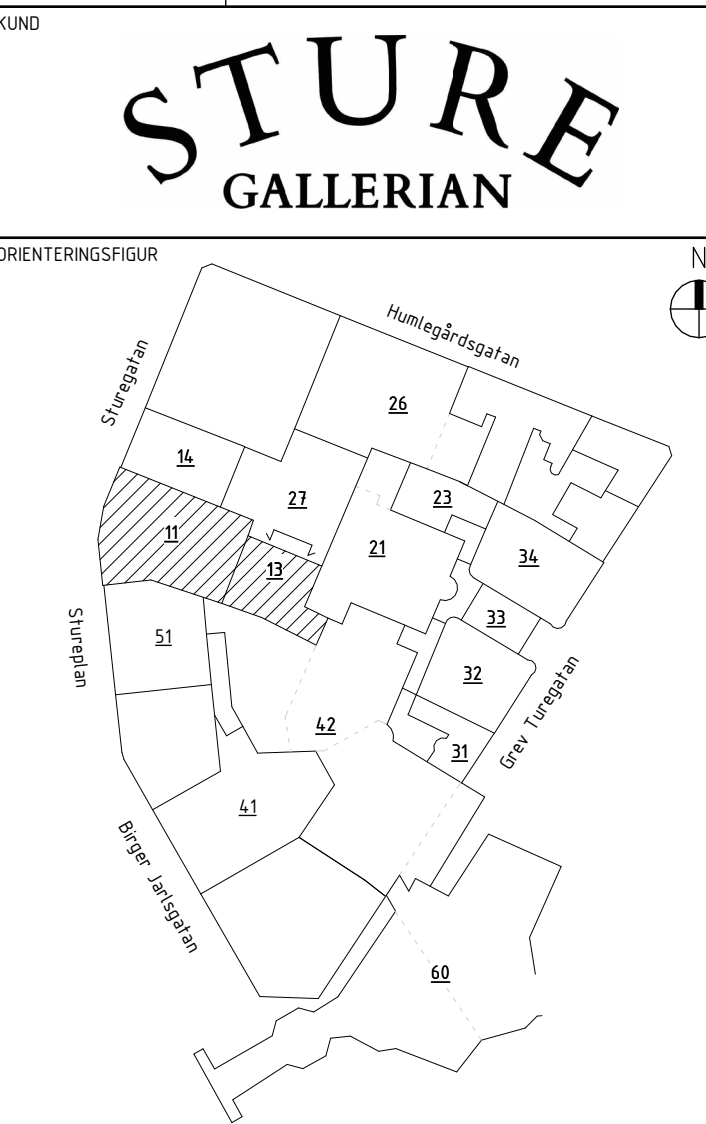

AIX Arkitekter AB		T: 08 690 29 00
-		T: -
-		T: -
-		T: -
-		T: -
-		T: -
-		T: -
-		T: -
-		T: -
UPPDRAG NR	RITAD/KONSTR. AV	HANDLAGGARE
OK2339-01-06	A. Byström	David Hanson
DATUM	ANSVARIG	BYGGNAD
2024-05-20	Tobias Rosberg	BY13
NY- OCH ÖMBYGGNAD		
Kv. Sperlingensbacke 56		
Bångska palatset		
Hus 13, Innergård, Utsnitt fasad mot norr		
SKALA	NUMMER	BET
A1 = 1:100 A3 = 1:200	13-A-40-3-005-BL	A