




1  
SKALA 1 : 20  
BETONGRAMP, LÄNGDSEKTION

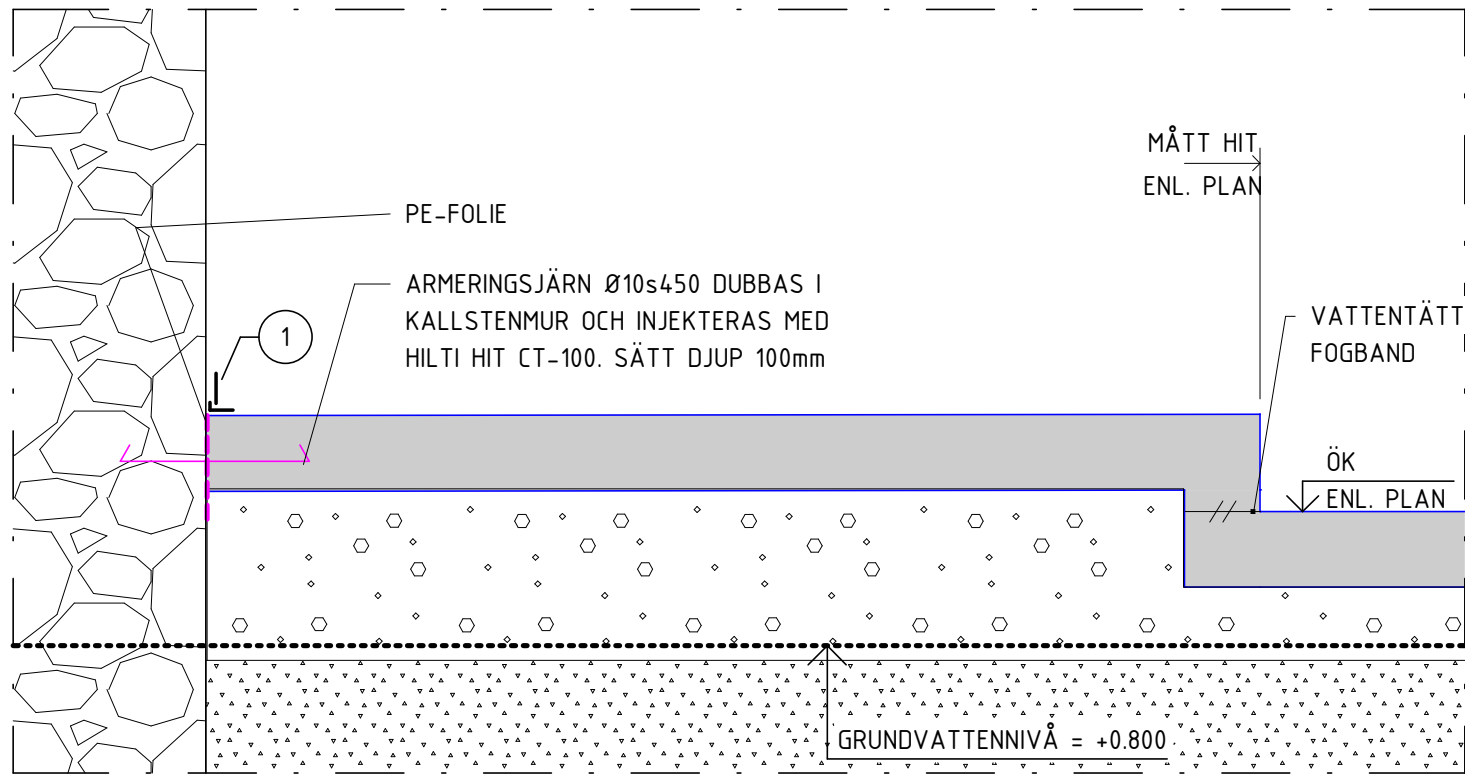


2  
SKALA 1 : 20  
BETONGRAMP, TVÄRSEKTION

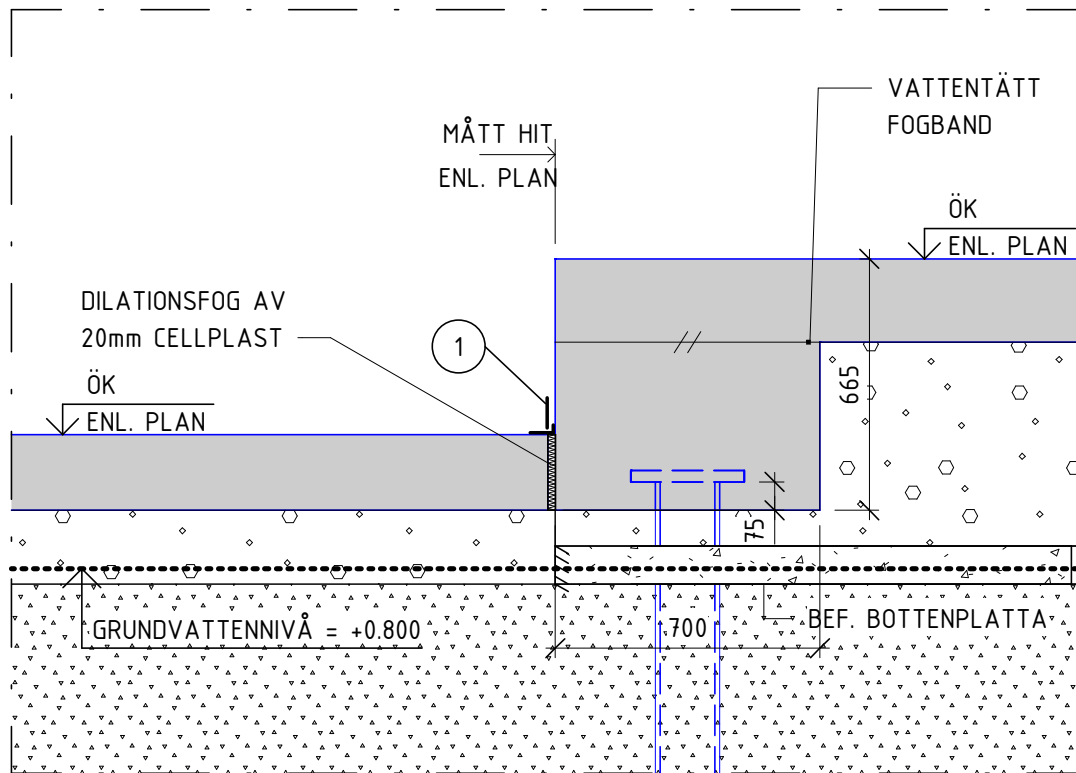


3  
SKALA 1 : 20  
PRINCIPDETALJ - ANSLUTNINGSDETALJ MELLAN HÖJDSKILLNAD

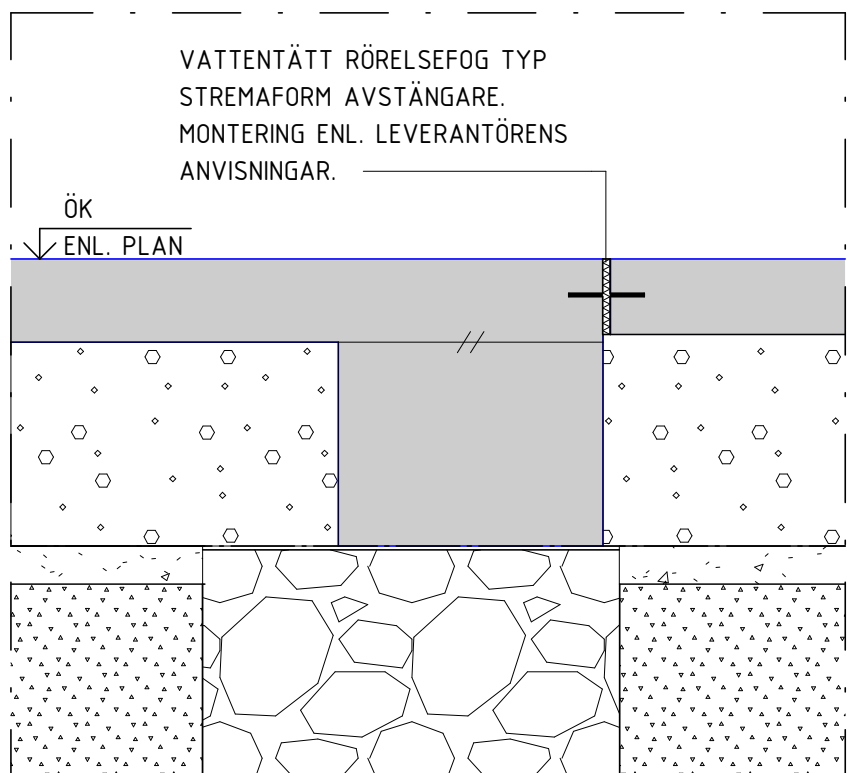


4  
SKALA 1 : 20  
PRINCIPDETALJ - RADONSKYDDAD FOG MELLAN NY BOTTENPLATTA & NY BOTTENPLATTA.

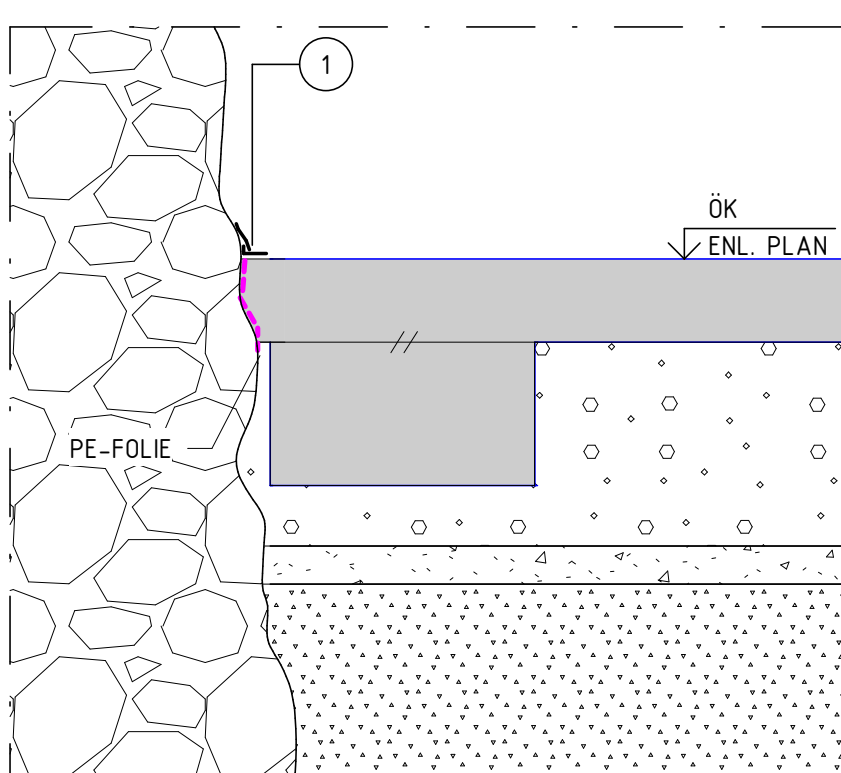


5  
SKALA 1 : 20  
PRINCIPDETALJ - RADONSKYDDAD FOG MELLAN NY BOTTENPLATTA & GRUNDSTENMUR

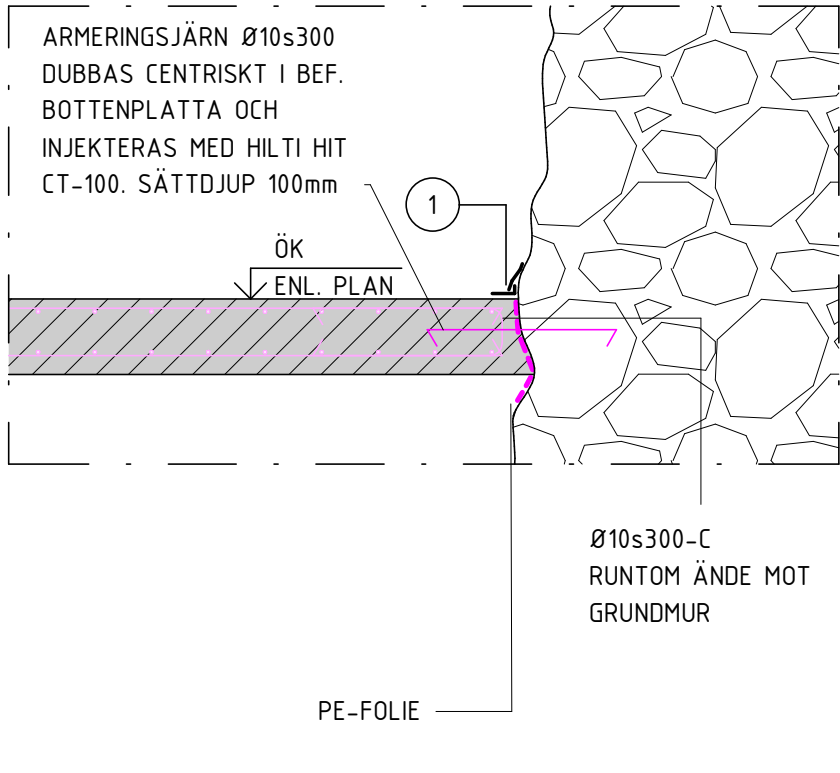


6  
SKALA 1 : 20  
PRINCIPDETALJ - RADONSKYDDAD FOG MELLAN NY BOTTENPLATTA & GRUNDSTENMUR

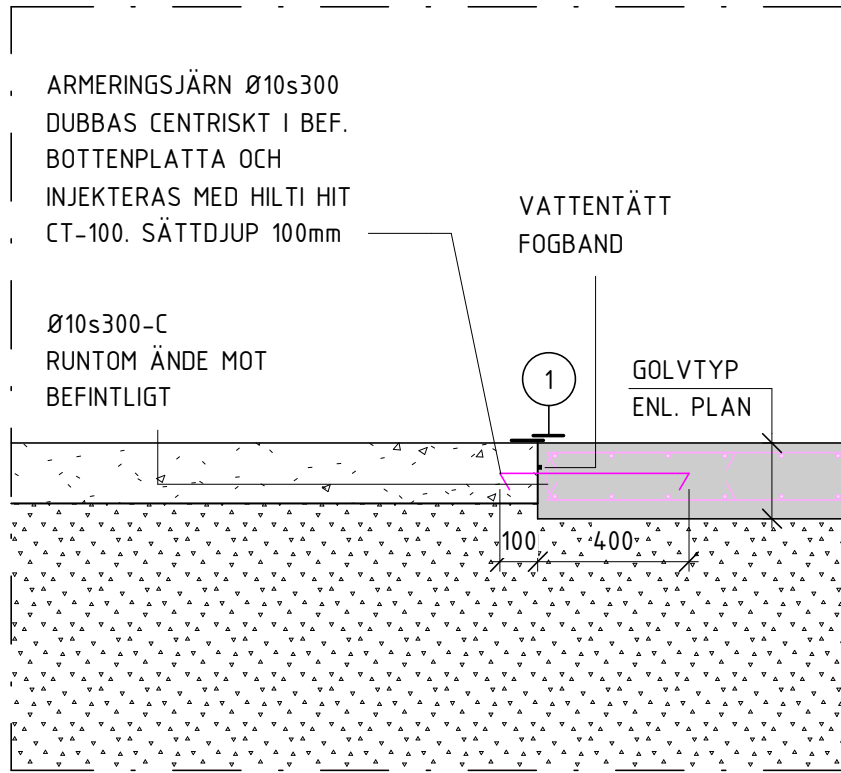


7  
SKALA 1 : 20  
PRINCIPDETALJ - RADONSKYDDAD FOG MELLAN BEF. BOTTENPLATTA & NY BOTTENPLATTA

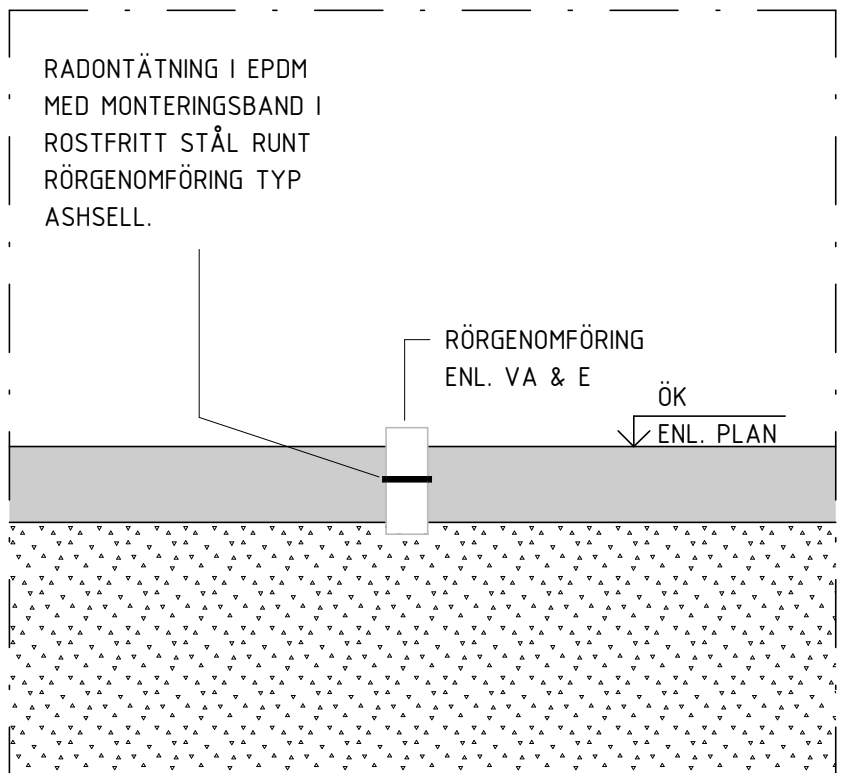


8  
SKALA 1 : 20  
PRINCIPDETALJ - RADONSKYDD VID RÖRGENOMFÖRINGAR I BOTTENPLATTA

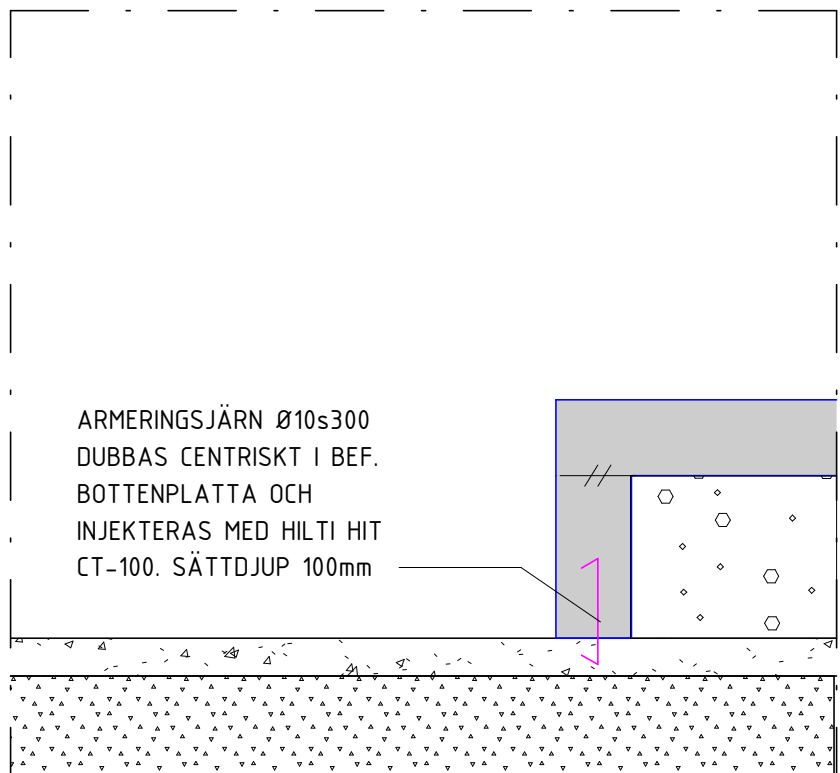

9  
SKALA 1 : 20  
PRINCIPDETALJ

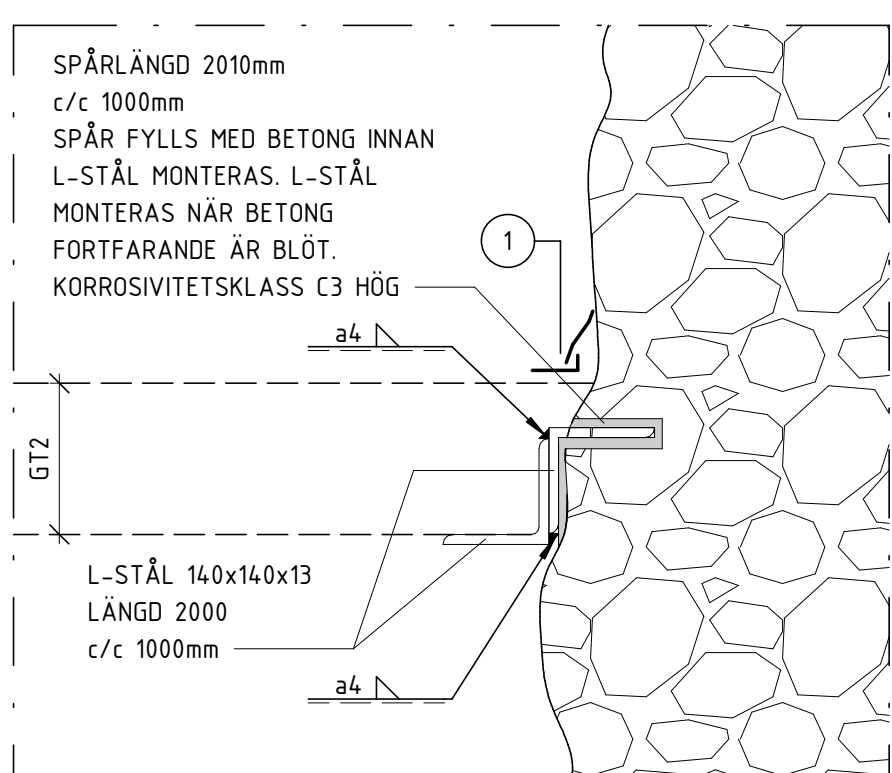

10  
SKALA 1 : 10  
PRINCIPDETALJ L-STÅL MOT KALLMUR

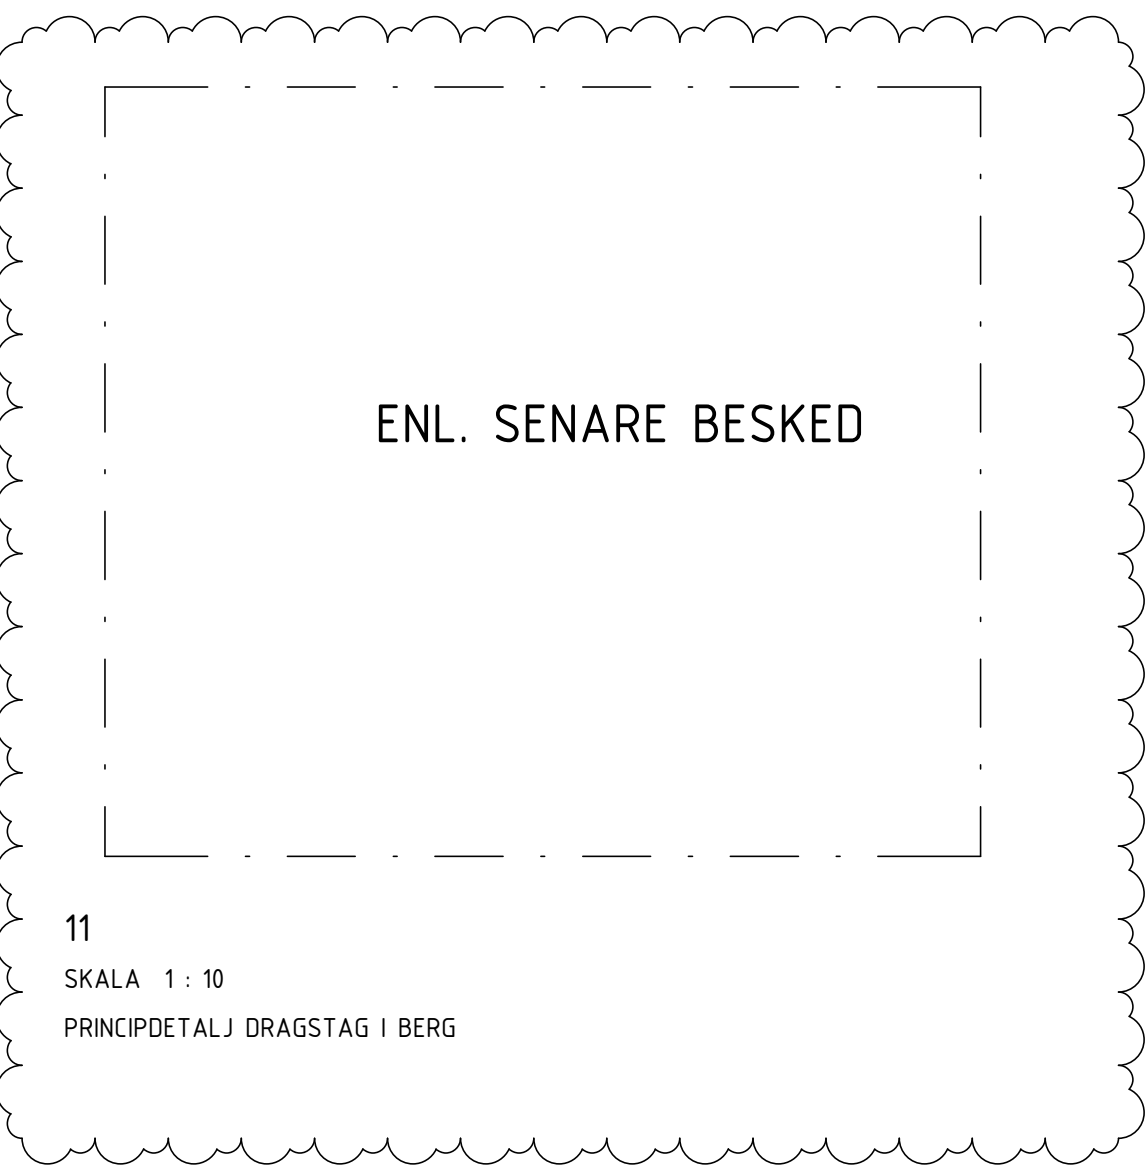

11  
SKALA 1 : 10  
PRINCIPDETALJ DRAGSTAG I BERG

## FÖRESKRIFTER

SE FÖRESKRIFTER;

11-K-00-0-0001  
11-K-00-0-0002

- 1 FÖRSEGLING MED ISOLA G-PRIMER + 2ST ISOLA RADON FLEXBAND. FLEXBANDET BREDD 80mm LÄGGS OMLÖTT, TOTAL BREDD 140mm. MONTAGE ENL LEV INSTRUKTIONER. OBS! VIKTIG ATT MONTAGE UTFÖRS KORREKT FÖR ATT ERHÅLLA RADONSKYDDAT. FÖRSEGLINGSBAND SOM EJ BYGGS IN SKALL SKYDDAS.

20  
140

- FÖRSEGLING MONETERAS HORIZONTELLT ELLER I VINKEL ENL. DETALJ.

VS GOLVBRUNN ENL. SPRINKLER

## HÄNVISNINGAR

ÖVRIGA MÄTT SE;

11-K-15-1-0900

RADONPLAN SE;

11-K-15-1-0800

ARMERINGSNÄT & ÖVRIG ARM. SE;

11-K-22-1-0900

SAMTLIGA ARBETSMOMENT SKALL UTFÖRAS I ENLIGHET MED DEN ÖVERGRIPANDE ARBETSORDRNINGEN ANGIVEN PÅ HANDLING: 11-K-20-0-0009

## FÖRKLARINGAR


A	K-PM-02	2025-03-21	VK
BET	ÄNDRINGEN AVSER	DATUM	SIGN

## BYGGHANDLING

STUREGALLERIAN AB PROJEKTNUMMER FASTB30001	KV SPERLINGENSBÄCKE STUREGALLERIAN AB
--------------------------------------------------	------------------------------------------

KUND

## STURE GALLERIAN

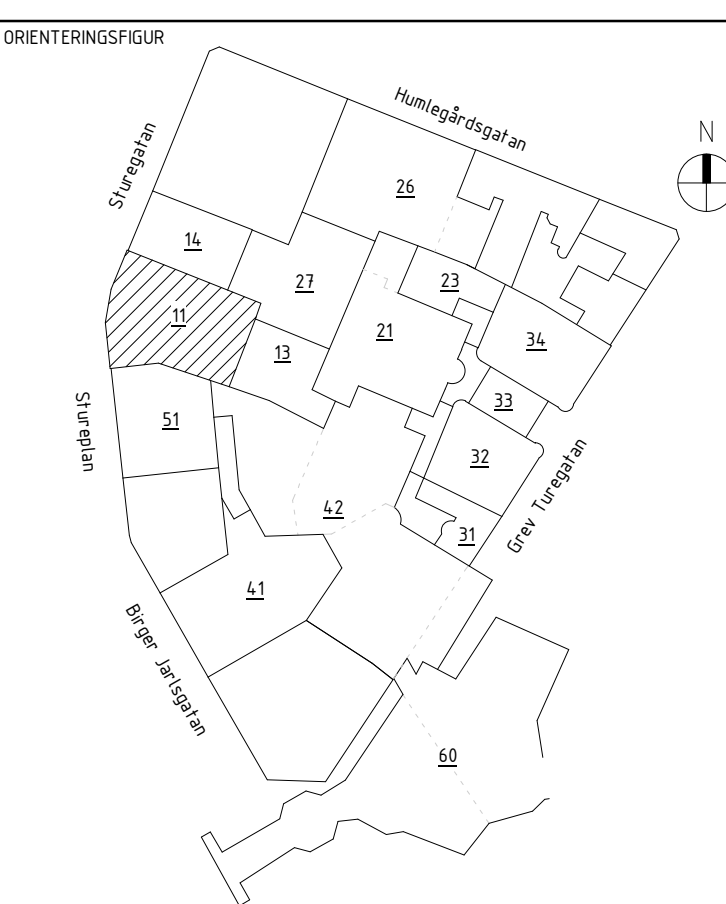

A	AIX Arkitekter AB	T: 08 690 29 00
B	Brandskyddslaget AB	T: 08 588 188 00
E	WSP Sverige AB	T: 010 722 50 00
K	PE Teknik & Arkitektur	T: 010 516 00 00
V	Bengt Dahlgren AB	T: 08 588 881 00
SP	Convisse AB	T: 08 400 297 50
GE	GEOMIND	T: 08 556 929 90
GLAS	ACC	T: 08 556 183 70
-	-	T: -

UPPDRAG NR 11041349	RITAD/KONSTR AV L. TRAN	HANDLAGGARE E. EHRENBURG
DATUM 2025-03-21	ANSVARIG J. KARLGREN	BYGGNAD 11

## GRUNDETALJER

SKALA A1 = 1:20	NUMMER 11-K-15-6-0001	BET A
--------------------	--------------------------	----------

SKALA 1:20

