


FÖRESKRIFTER

SE FÖRESKRIFTER, 11-K-00-0-0001
11-K-00-0-0002


HÄNVISNINGAR

SAMTLIGA ARBETSMOMENT SKALL UTFÖRAS I
ENLIGHET MED DEN ÖVERGRIPANDE
ARBETSORDNINGEN ANGIVEN
PÅ HANDLING: 11-K-20-0-0009

FÖRKLARINGAR

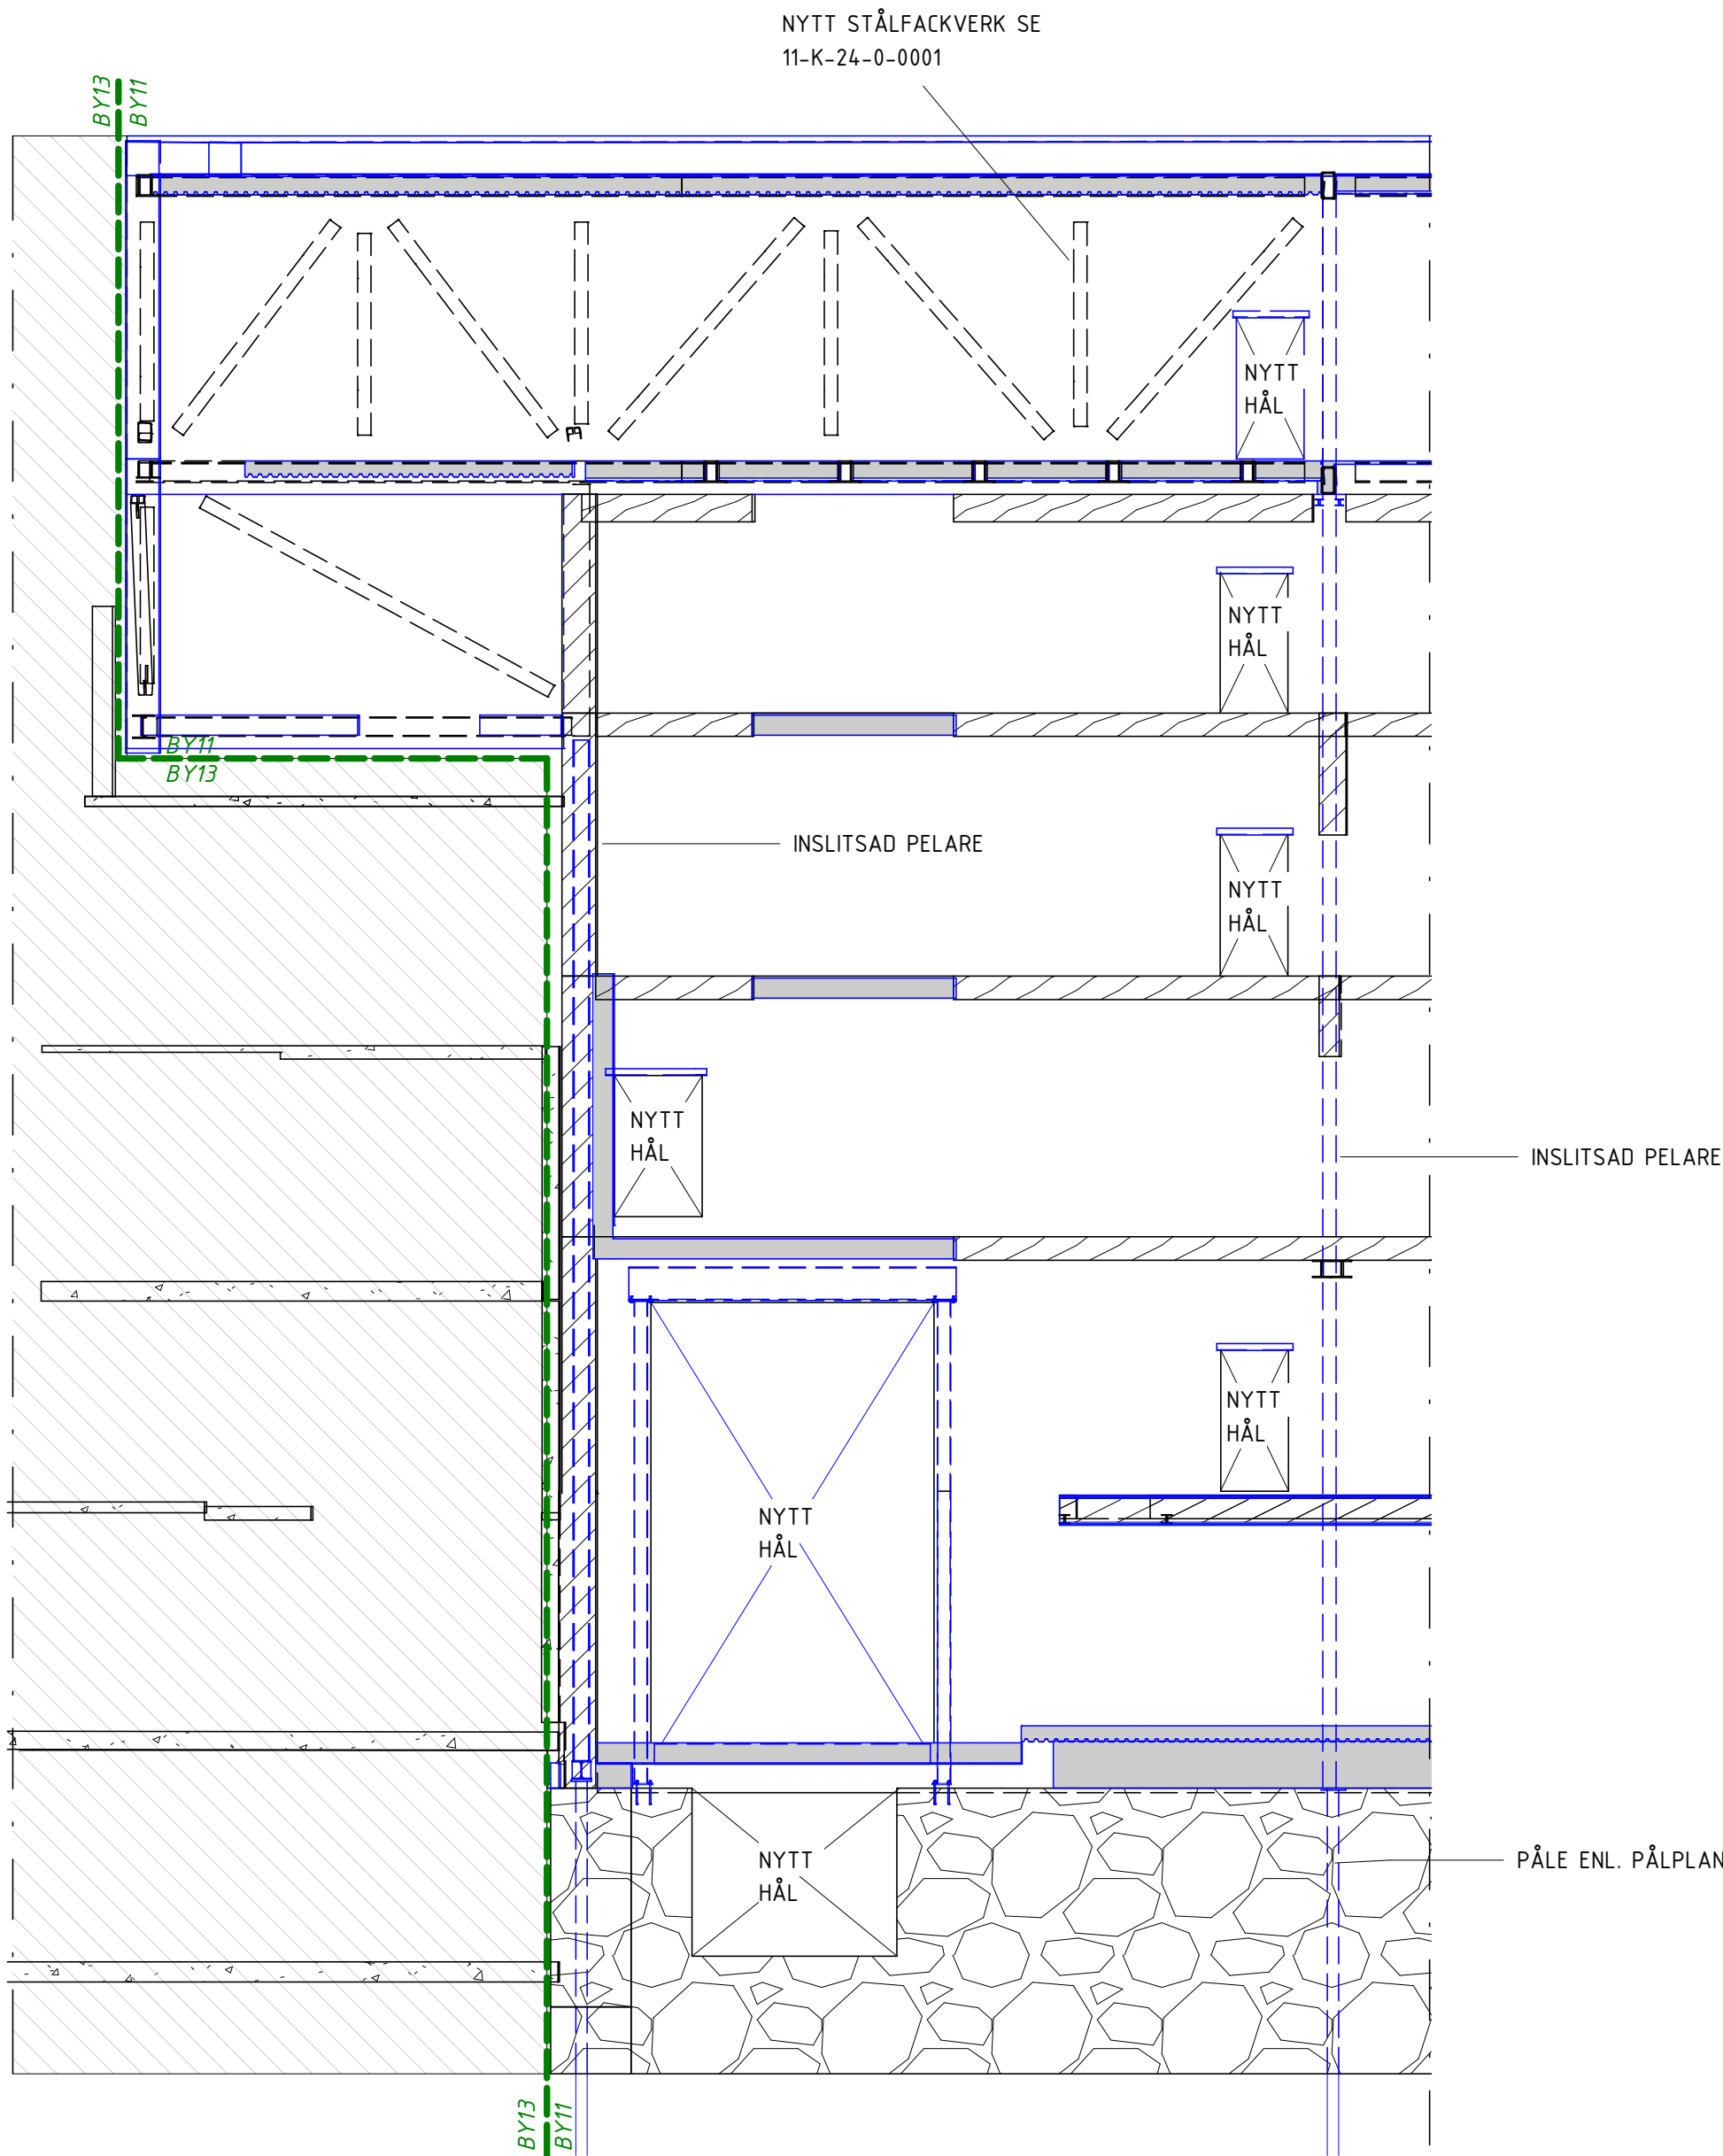

1
SKALA 1 : 100
ELEVATION FACKVERK MOT BY42

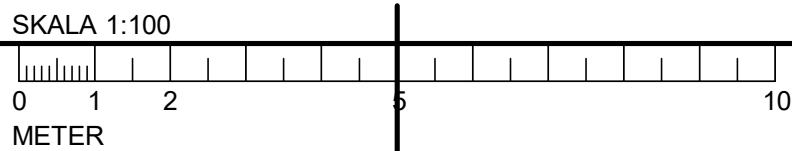

A	K-PM-02	2025-03-21	VK
BET	ÄNDRINGEN AVSER	DATUM	SIGN

BYGGHANDLING

STUREGALLERIAN AB PROJEKTNUMMER FASTB30001	KV SPERLINGENSBÄCKE STUREGALLERIAN AB
--	--

KUND

STURE
GALLERIAN

ORIENTERINGSGRUPP

A	AIX Arkitekter AB	T: 08 690 29 00
B	Brandskyddslaget AB	T: 08 588 188 00
E	WSP Sverige AB	T: 010 722 50 00
K	PE Teknik & Arkitektur	T: 010 516 00 00
V	Bengt Dahlgren AB	T: 08 588 881 00
SP	Convis AB	T: 08 400 297 50
GE	GEOMIND	T: 08 556 929 90
GL	ACC	T: 08 556 183 70
-	-	T: -

UPPDRAG NR 11041349	RITAD/KONSTR. AV E. EHRENBURG	HANDLAGGARE E. EHRENBURG
DATUM 2025-03-21	ANSVARIG J. KARLGREN	BYGGNAD 11

ELEVATION MOT BY42/51

SKALA A1 = 1:100	NUMMER 11-K-20-2-0003	BET A
---------------------	--------------------------	----------