

FÖRESKRIFTER

SE FÖRESKRIFTER, 11-K-00-0-0001
11-K-00-0-0002

HÄNVISNINGAR

X HÄNVISAR TILL MOMENT I ARBETSORDNING
ENLIGT: 11-K-20-6-0601

ÖVERGRIPANDE ARBETSORDNING FÖR BY11
ENLIGT: 11-K-20-0-0009

RITNINGAR TILLHÖRANDE ARBETSORDNING ANCHOR STORE:

11-K-20-6-0601
11-K-20-6-0602
11-K-20-6-0603
11-K-20-6-0604
11-K-20-6-0605
11-K-20-6-0607
11-K-20-6-0608
11-K-20-6-0609
11-K-20-6-0610
11-K-20-6-0611
11-K-20-6-0612
11-K-20-6-0613
11-K-20-6-0614
11-K-20-6-0615

FÖRKLARINGAR

RIVNING
NY STOMME

A	K-PM-02	2025-03-21	VK
BET	ÄNDRINGEN AVSER	DATUM	SIGN
BYGGHANDLING			
STUREGALLERIAN AB PROJEKTNUMMER FASTB30001		KV SPERLINGENSBÄCKE STUREGALLERIAN AB	

KUND


**STURE
GALLERIAN**

ORIENTERINGSGRUPP

A	AIX Arkitekter AB	T: 08 690 29 00
B	Brandskyddslaget AB	T: 08 588 188 00
E	WSP Sverige AB	T: 010 722 50 00
K	PE Teknik & Arkitektur	T: 010 516 00 00
V	Bengt Dahlgren AB	T: 08 588 881 00
SP	Convis AB	T: 08 400 297 50
GE	GEOMIND	T: 08 556 929 90
GL	ACC	T: 08 556 183 70
-	-	T: -
UPPDRAG NR	RITAD/KONSTR. AV	HANDLAGGARE
11041349	V.KARLSSON	E.EHRENBURG
DATUM	ANSVARIG	BYGGNAD
2025-03-21	J.KARLGREN	11

GAMLA HUVUDTRAPPHUSET - SEKTIONER
MOT SÖDER

SKALA	NUMMER	BET
A1 = 1:100	11-K-20-6-0603	A

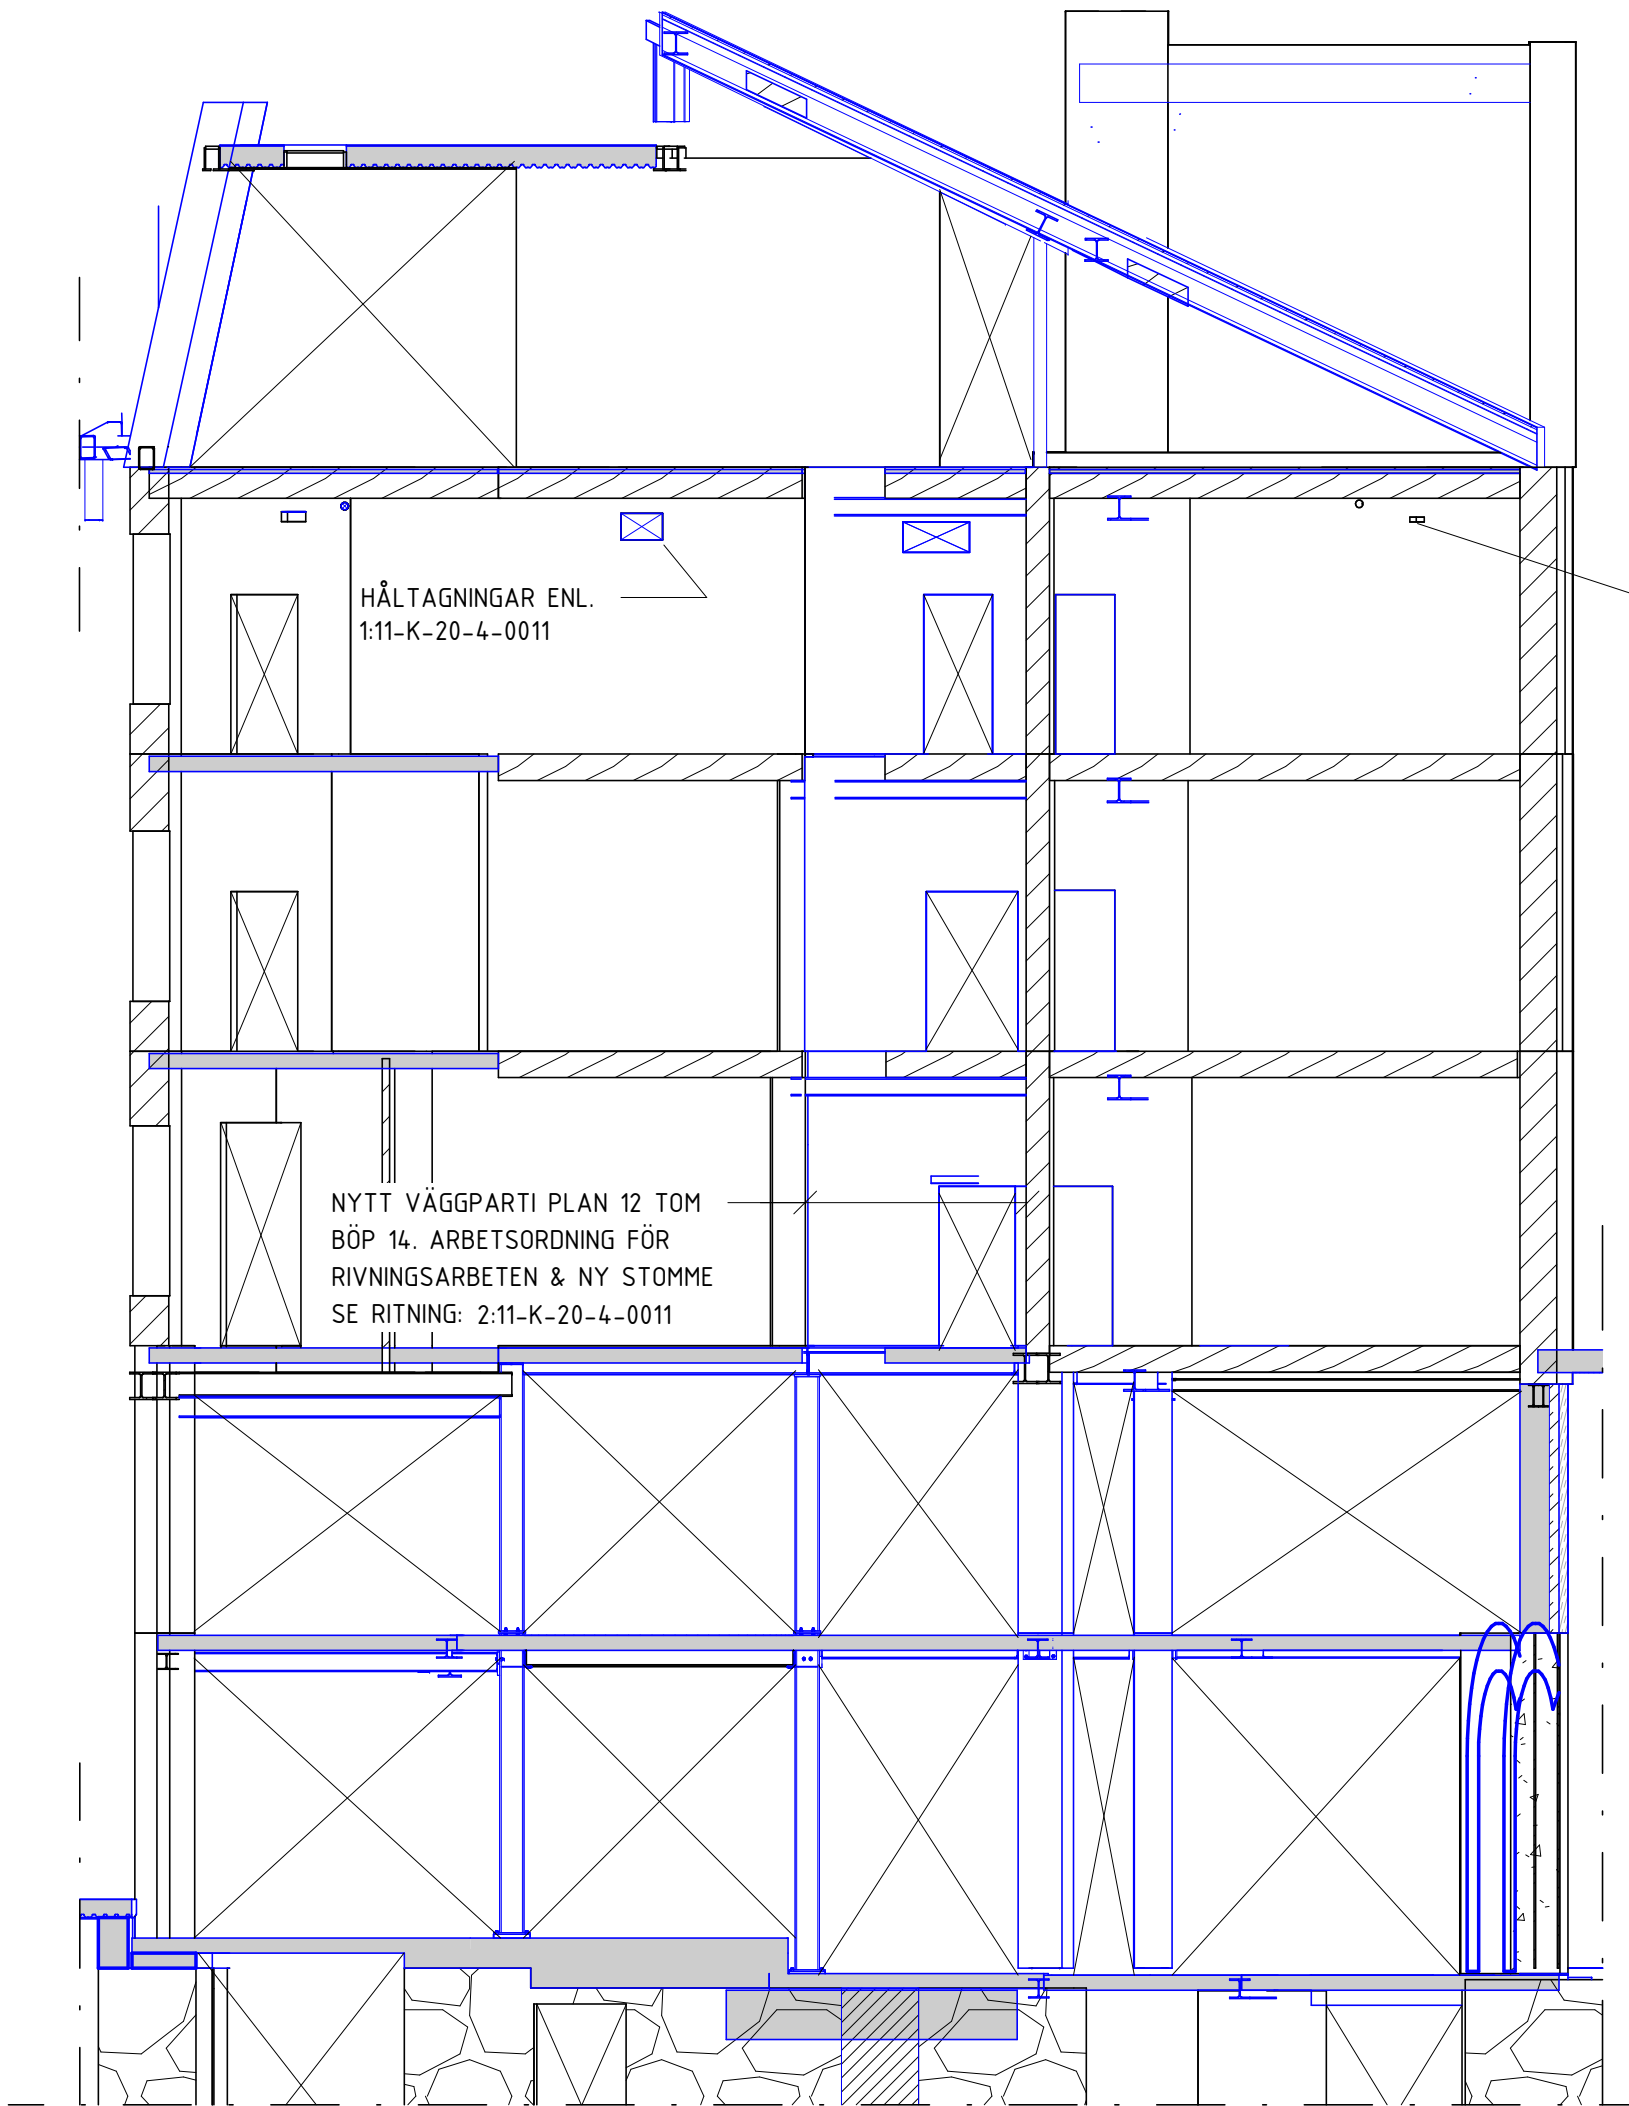


1
SKALA 1 : 100
SEKTION MOT SÖDER - NY STOMME

HÅLTAGNINGAR ENL.
1:11-K-20-4-0012

RIVNING AV MURVÄGG ENL. DELPLAN,
SE: 11-K-20-6-0614

RIVNING AV MURVÄGG ENL. DELPLAN,
SE: 11-K-20-6-0613

TEMPORÄR STÅLKONSTRUKTION
TILLHÖRANDE RIVNINGARBETEN MED
NY HISS & NYTT TRAPPHUS, SE:
11-K-20-6-0801

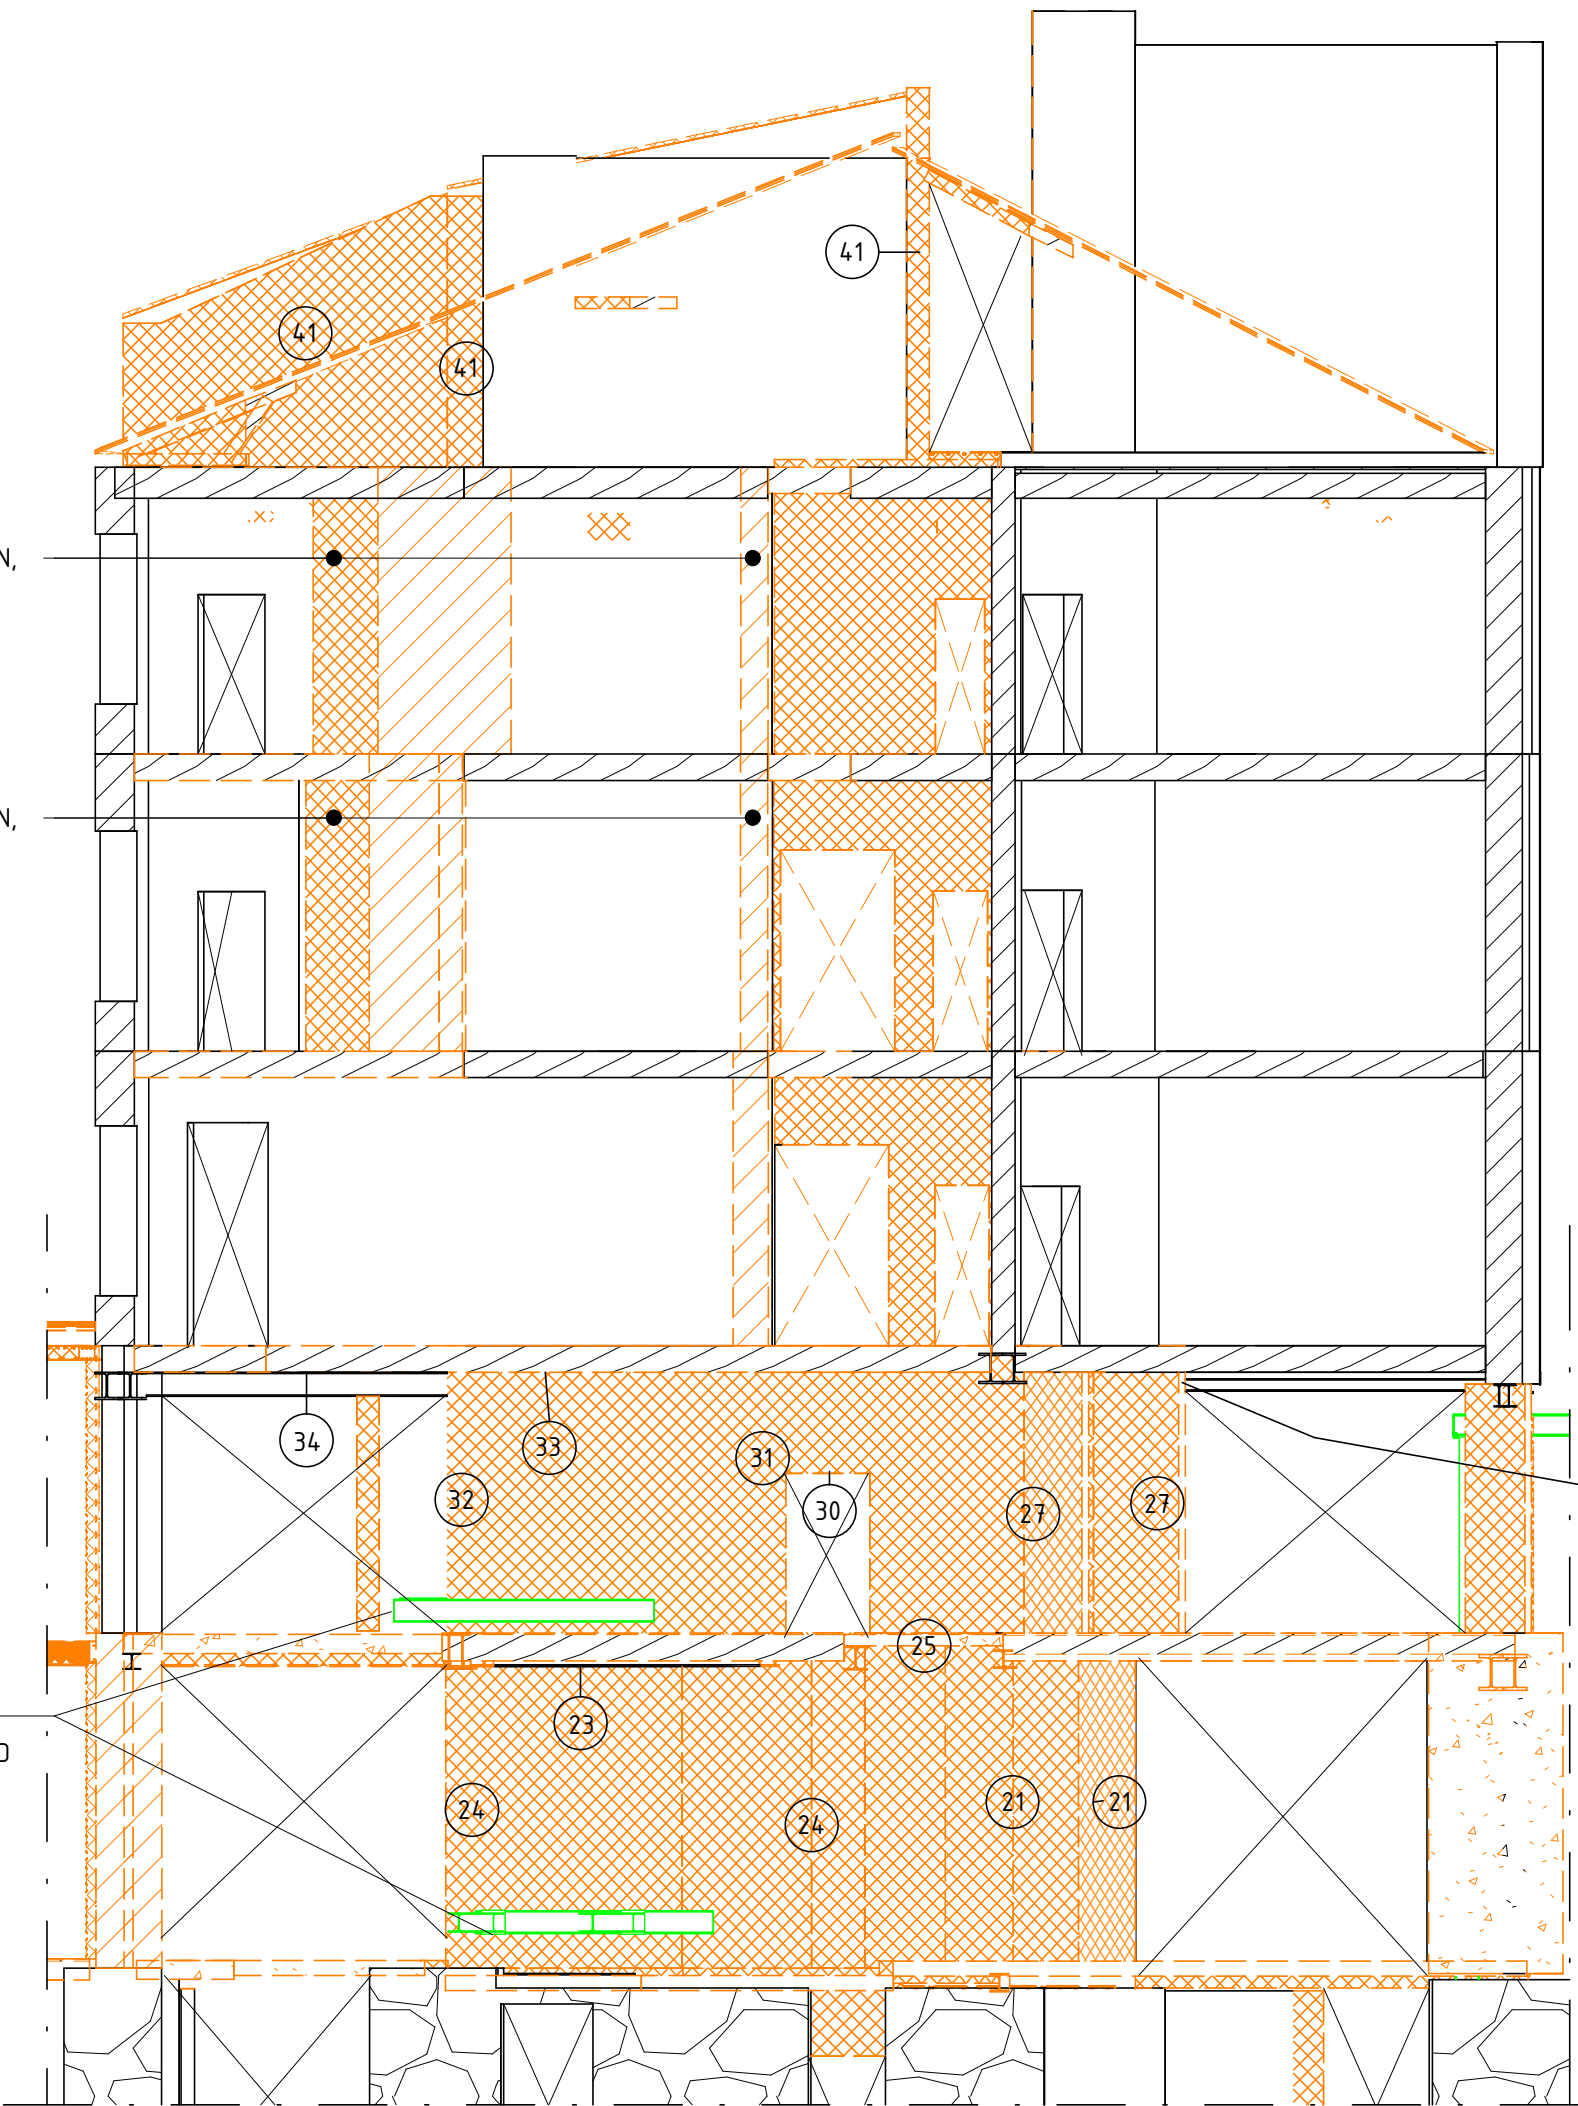

2
SKALA 1 : 100
SEKTION MOT SÖDER - RIVNING

26
BALKUPPLAG INSPEKTERAS &
KONSTRUKTÖR KONTAKTAS

