

FÖRESKRIFTER

SE FÖRESKRIFTER, 11-K-00-0-0001
11-K-00-0-0002

HÄNVISNINGAR

(X) HÄNVISAR TILL MOMENT I ARBETSORDNING
SE 11-K-20-6-0801

ÖVERGRIPANDE ARBETSORDNING FÖR BY11
ENLIGT: 11-K-20-0-0009

RITNINGAR TILLHÖRANDE ARBETSORDNING NY HISS &
NYTT TRAPPHUS:

11-K-20-6-0801 11-K-22-4-0801
11-K-20-6-0802 11-K-22-4-0802
11-K-20-6-0803 11-K-22-4-0803
11-K-20-6-0804 11-K-22-4-0804
11-K-20-6-0808
11-K-20-6-0809
11-K-20-6-0810
11-K-20-6-0811
11-K-20-6-0812
11-K-20-6-0813
11-K-20-6-0814
11-K-20-6-0901

FÖRKLARINGAR


RIVNING
TILLFÄLLIG STOMME

A K-PM-02 2025-03-21 VK
RIT ANDRNINGEN AVSER DATUM SIGN

BYGGGHANDLING

STUREGALLERIAN AB KV SPERLINGENSBÄCKE
PROJEKTNUMMER FASTB30001 STUREGALLERIAN AB

KUND
STURE
GALLERIAN

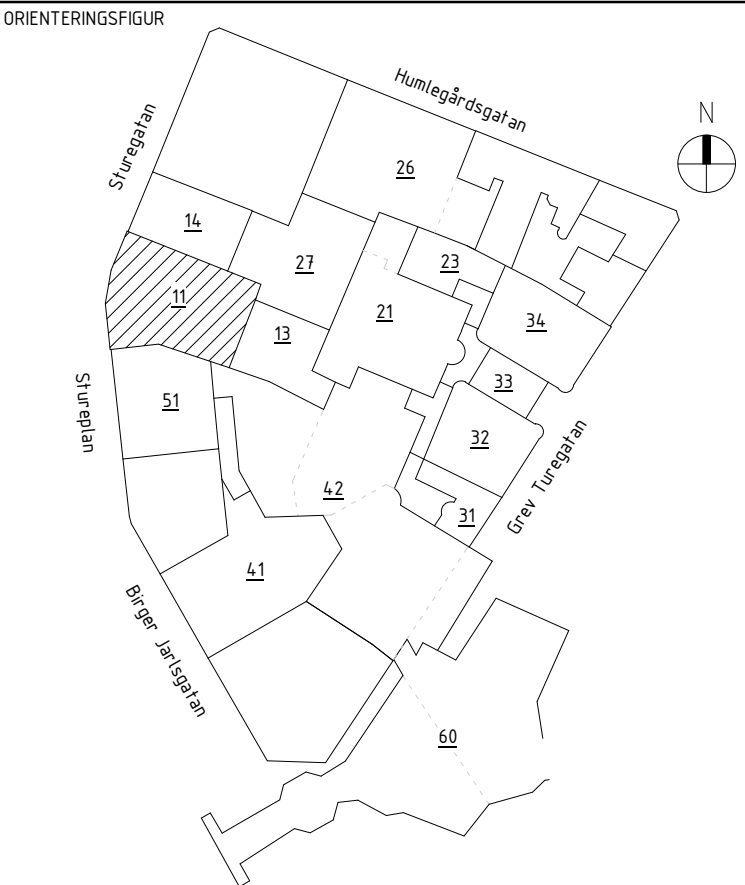

A	AIX Arkitekter AB	T: 08 690 29 00
B	Brandskyddslaget AB	T: 08 588 188 00
E	WSP Sverige AB	T: 010 722 50 00
K	PE Teknik & Arkitektur	T: 010 516 00 00
V	Bengt Dahlgren AB	T: 08 588 881 00
SP	Convisse AB	T: 08 400 297 50
GE	GEOMIND	T: 08 556 929 90
GL	ACC	T: 08 556 183 70
-	-	T: -

UPPDRAG NR	RITAD/KONSTR AV	HANDLAGGARE
11041349	V. KARLSSON	E. EHRENBURG
DATUM	ANSVARIG	BYGGNAD
2025-03-21	J. KARLGREN	11

NY HISS & NYTT TRAPPHUS - BÖP 12

SKALA	NUMMER	BET
A1 = 1:50	11-K-20-6-0812	A