
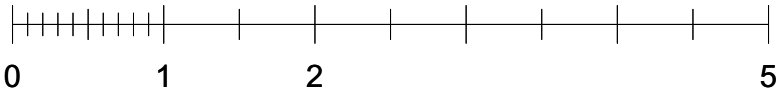


— RITNINGAR UTFÖRDA MED ORIGINALRITNINGAR SOM REFERENS
— AVVIKELSE KAN FÖREKOMMA
— RITNING SKA KOMPLETTERAS MED BYGGHANDLING FÖR ATT FÅ ANVÄNDAS VID UTFÖRANDE

FASAD SYDOST KÄLLAR LGH

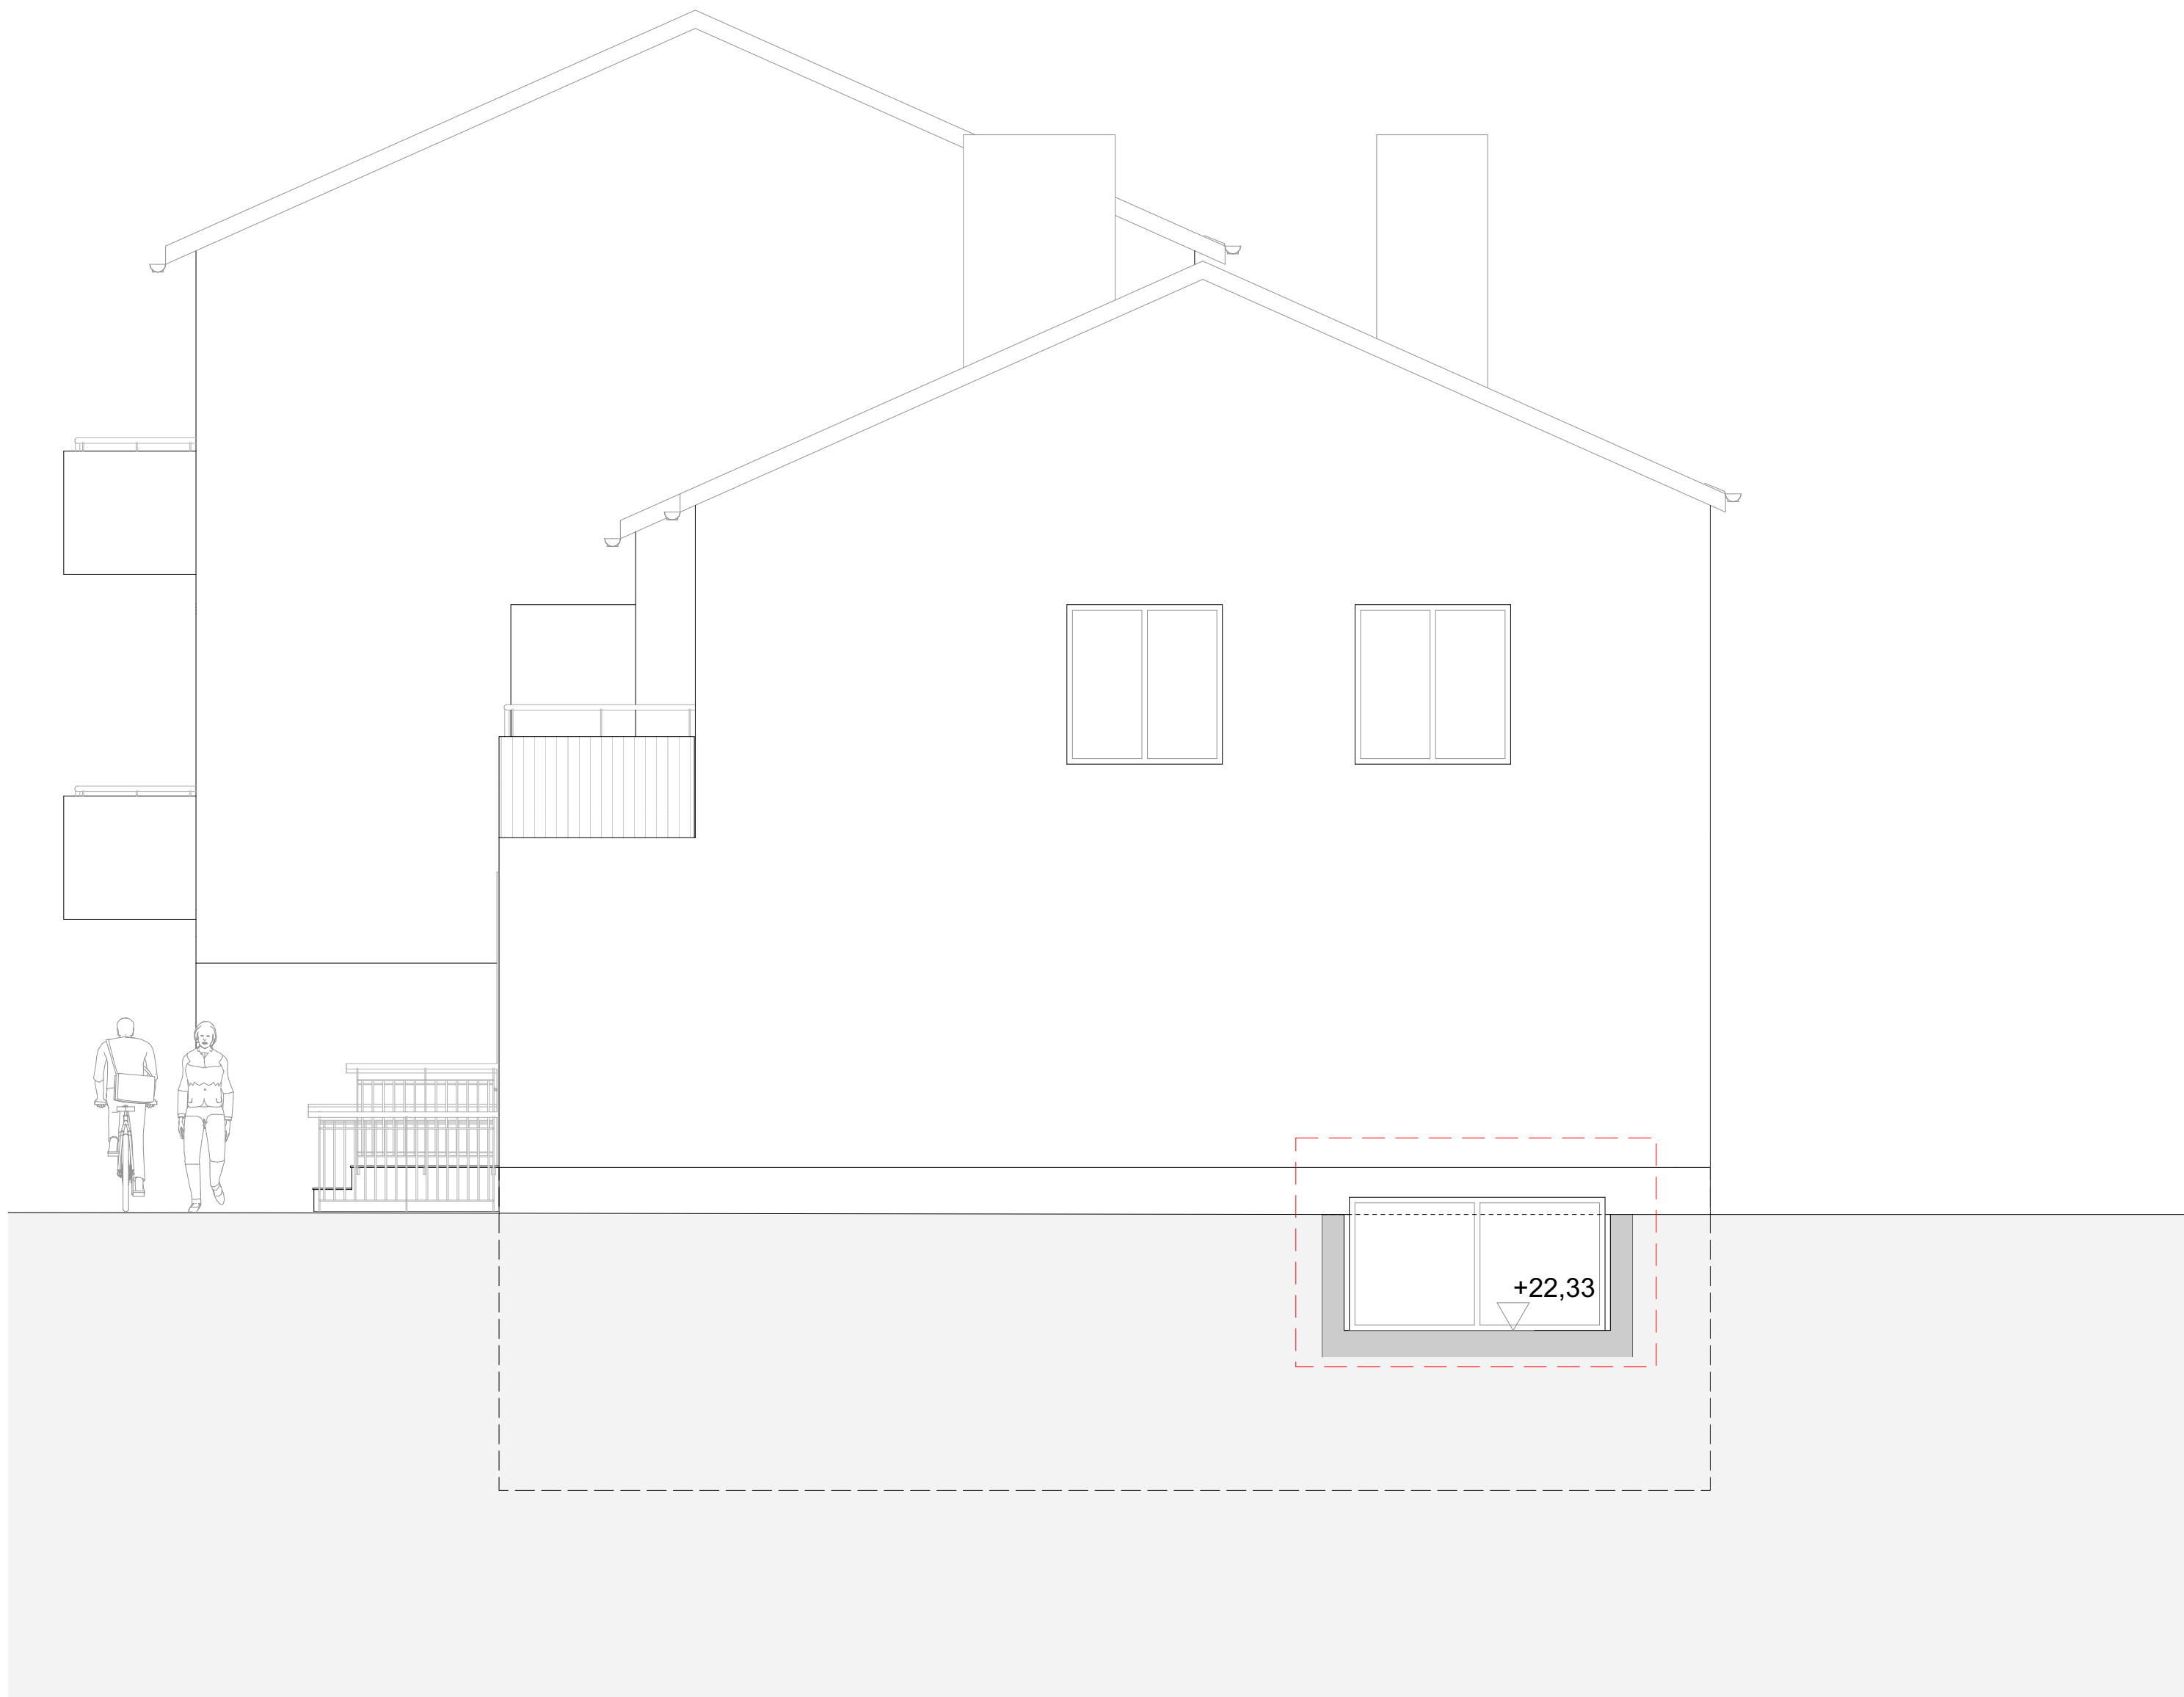

FÖRKLARINGAR

ALLA MÅTT I MM OM EJ ANNAT ANGES
PLUSHÖJDER ANGES I METER
HÖJDER ENLIGT RH00
ALLA MÅTT KONTROLLERAS PÅ PLATS
BYGGLOVET AVSER:

INREDNING AV YTTERLIGARE
BOSTADSKOMPLEMENT I KÄLLARE

NYA LJUSBRUNNAR


HÄNVISNINGAR

REVIDERING 250524

BET	ANT	ÄNDRING AVSER	DATUM	Sign.
-----	-----	---------------	-------	-------

BYGGLOVSHANDLING

RYGGEN 2, BROMMA.
DOKTOR ABRAHAMSS VÄG 49-51

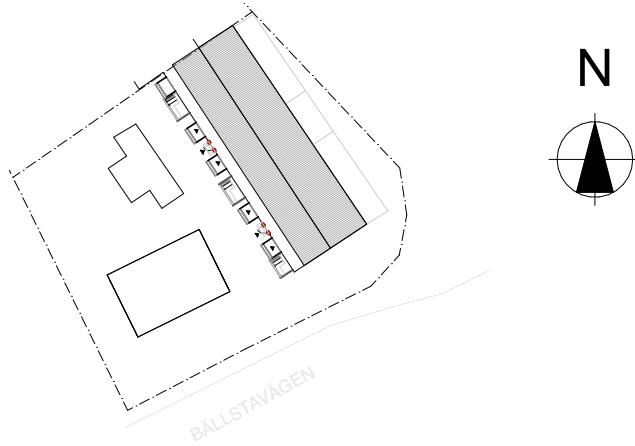

LA
LUNDBERG AGUILERA ARKITEKTER

BYGG- HERRE			
LUPPDRAG NR	RITAD AV	HANDLÄGGARE	
0187	ALA / PMU		
DATUM	ANSVARIG		
2025-01-23	ALEX LUNDBERG AGUILERA		

INREDNING AV YTTERLIGARE BOSTÄDER

FASAD SYDOST KÄLLAR LGH

SKALA 1:50 (A1) 1:100 (A3)	NUMMER A-40-3-105	BET A
----------------------------------	-----------------------------	-----------------