

FÖRKLARINGAR

MÄTT ANGES I MM.PLUSHÖJD ANGES I METER.

MATERIAL YTSKIKT FÖRESLAGNA:

PREFAB BETONGELEMNT I OFF WHITE KULÖR I LJUS GRÄVIT, KULÖR NCS 1500-Y

PREFAB BETONGELEMNT I OFF WHITE KULÖR I LJUS GRÄVIT, KULÖR NCS 4500-N

SINUSPLÅT I MÖRKGRÅ KULÖR 5500-N

RÄCKEN I METALL I MÖRKGRÅ KULÖR KULÖR NCS 5500-N

METALLRAMAR I MELLANGRÅ KULÖR KULÖR NCS 2000-N

SOLCELLPANELER PÅ FASAD OCH LÅGA BYGGNADEN

FASADGLAS I GRÅ KULÖR KULÖR NCS 1500-N

PREFABBETONGELEMNT I MÖRKGRÅ KULÖR 5500-N

PLÅTTAK, PLÅTDETALJER I KULÖR SVART NCS 8500-N

SEDUMTAK

TERRASSPLATTOR GRANITKERAMIK GRÅ STEN

SKÄRMTAK I STÅL MED SEDUM


DÖRRPARTIER I STÅL I MÖRKGRÅ KULÖR NCS 5500-N

FÖNSTERPARTIER I ALUMINIUM MÖRKGRÅ KULÖR NCS 5500-N



GARAGEPORTAR I MÖRKGRÅ KULÖR NCS 5500-N

FÖRESKRIFTER

HÄNVISNINGAR

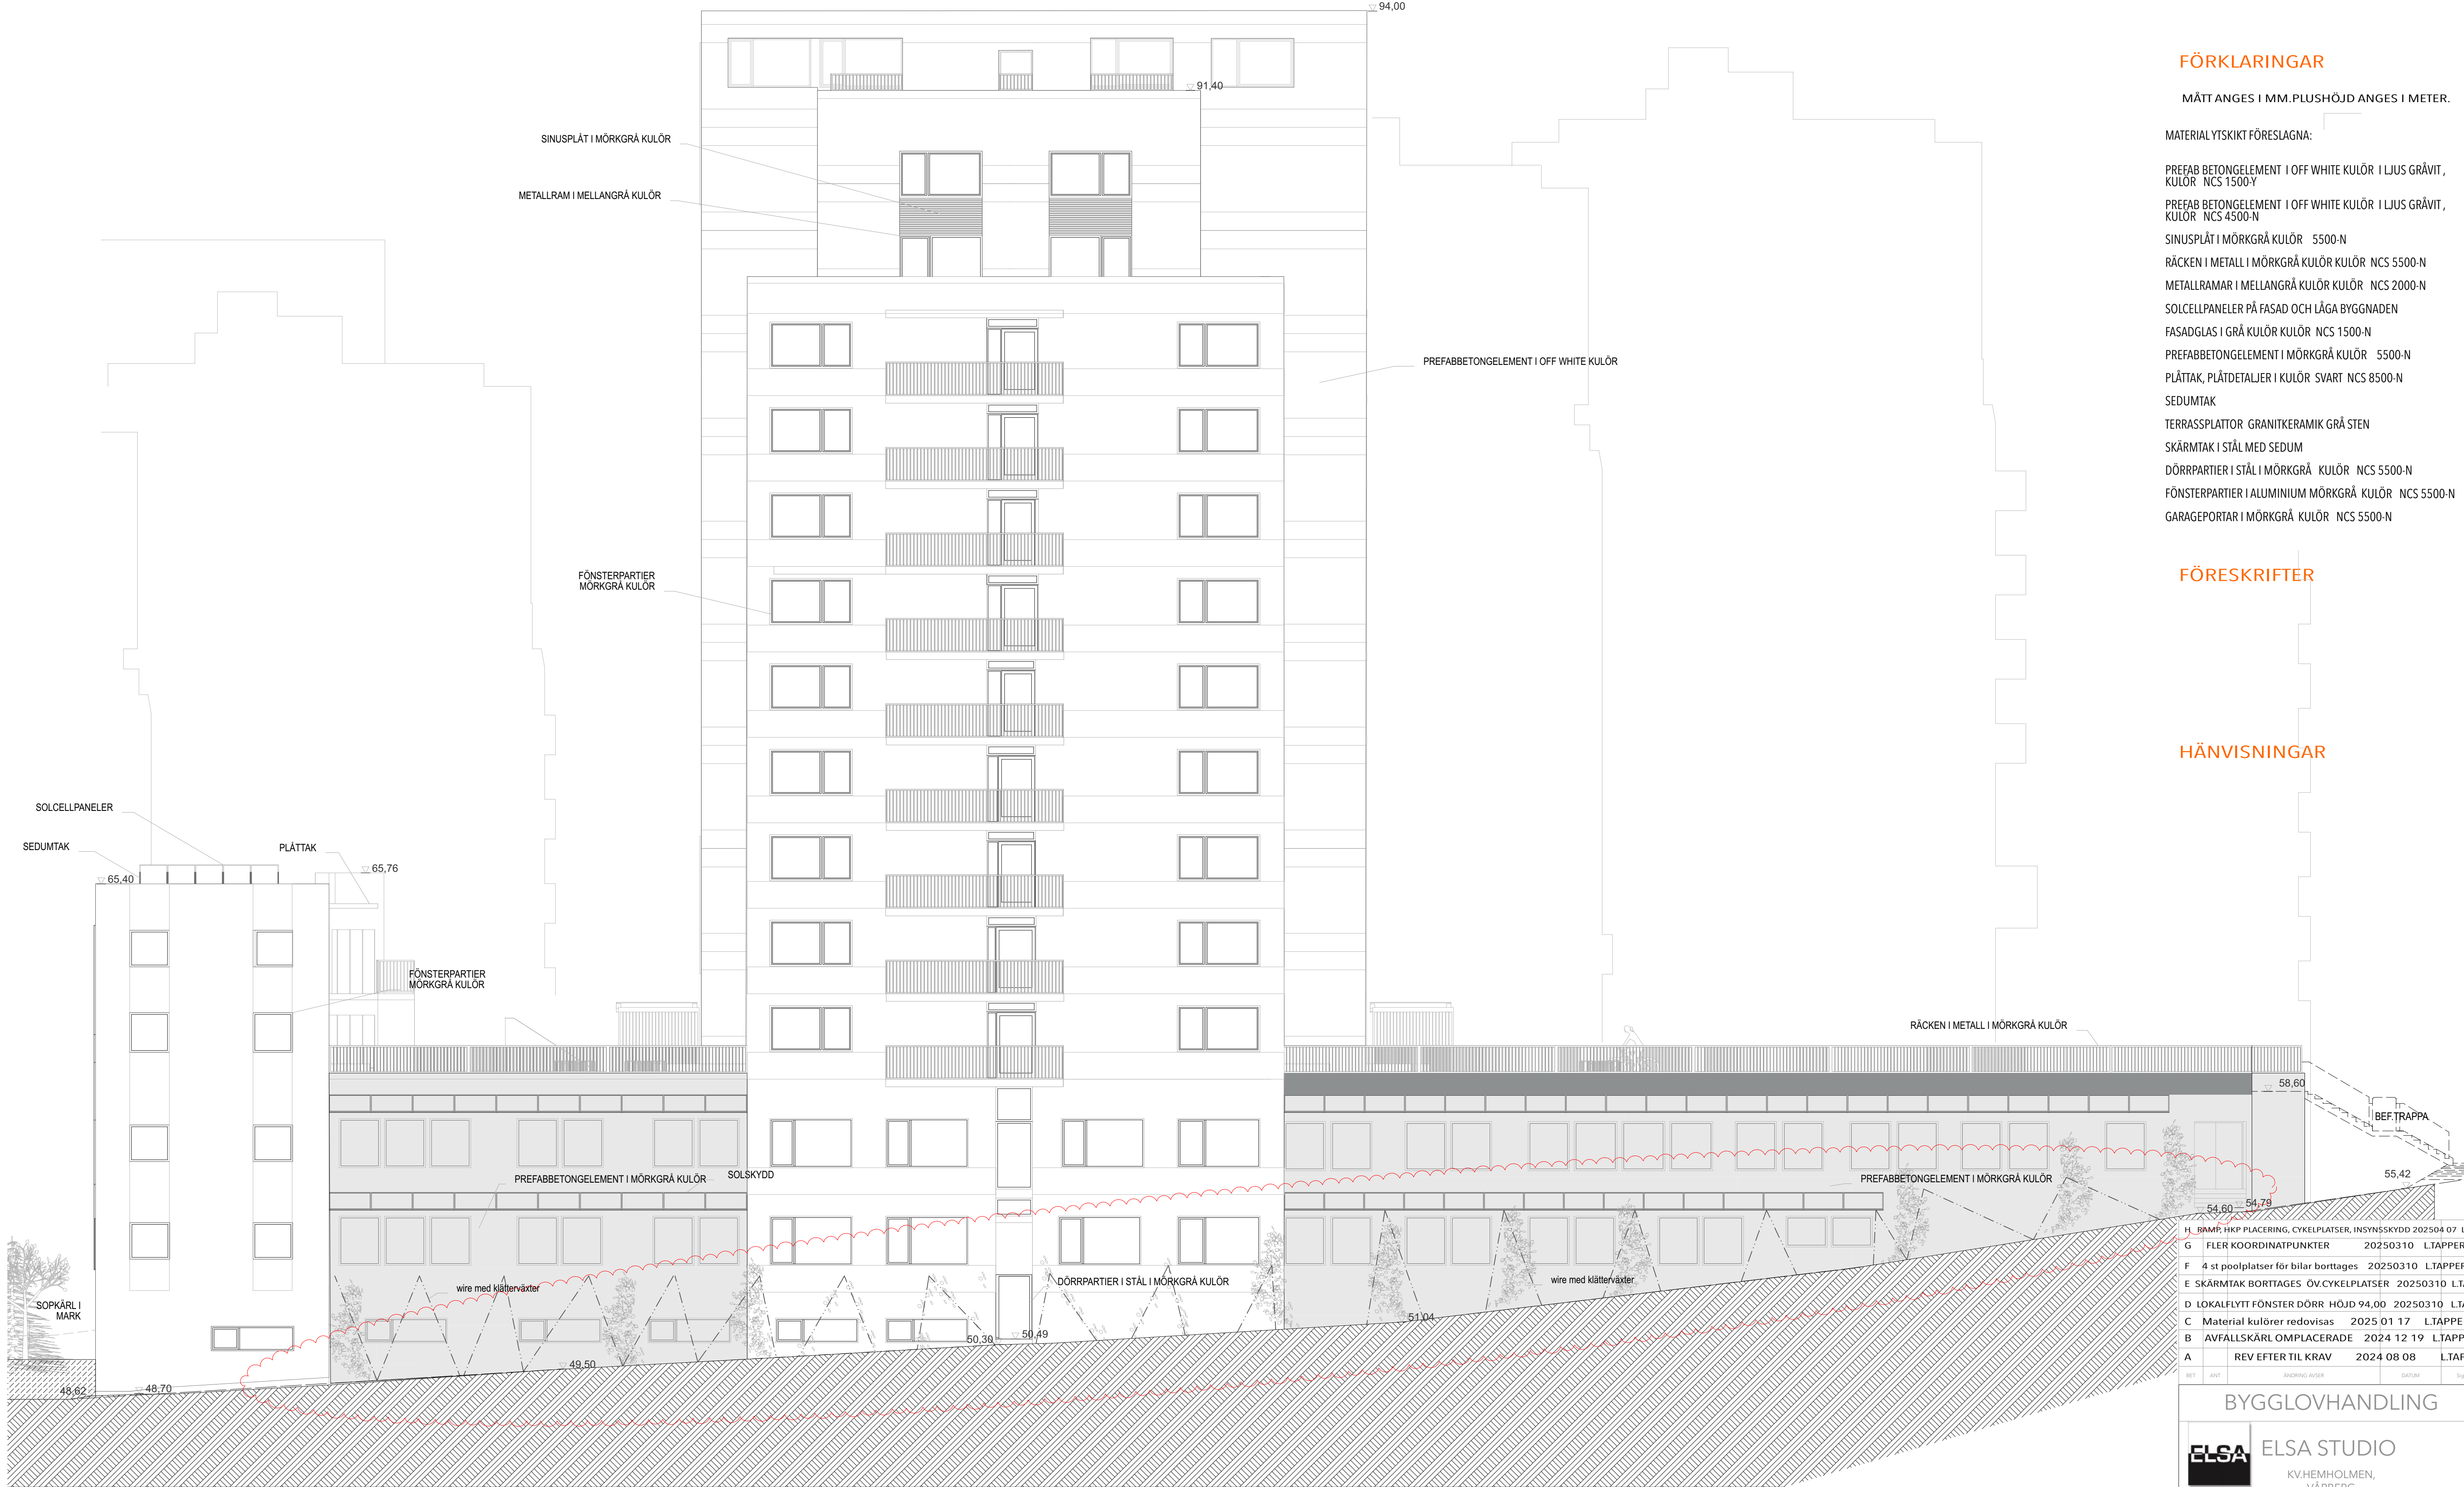

SÖDER 1:100

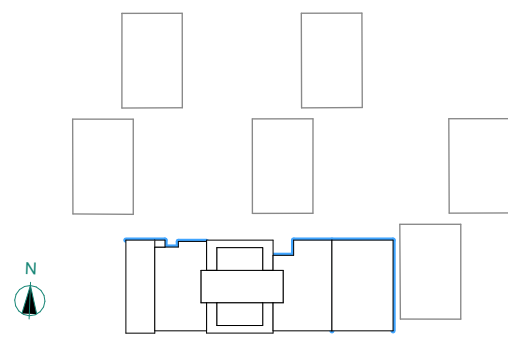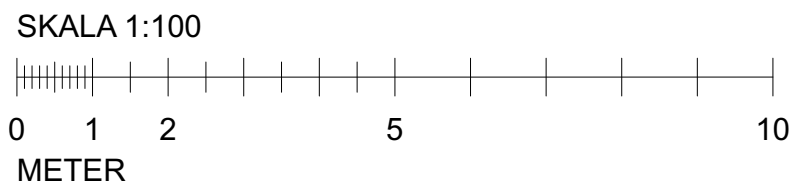

H	RAMP, HÖJPLACERING, CYKELPLATSER, INSYNSSKYDD	202504 07	LTAPPER
G	FLER KOORDINATPUNKTER	20250310	LTAPPER
F	4 st poolplatser för bilar borttages	20250310	LTAPPER
E	SKÄRMTAK BORTTAGES ÖV.CYKELPLATSER	20250310	LTAPPER
D	LOKALFLYTT FÖNSTER DÖRR HÖJD 94,00	20250310	LTAPPER
C	Material kulörer redovisas	2025 01 17	LTAPPER
B	AVFALLSKÄRL OMPLACERADE	2024 12 19	LTAPPER
A	REV EFTER TIL KRÄV	2024 08 08	LTAPPER

BYGGLOVHANDLING				
		ELSA STUDIO		
		KV.HEMHOLMEN, VÄRBERG		
BYGGHÄRRE	BRF ELSA			
A	Bernt Tapper ab			
K	Borglund Byggkonsult AB			
VVS	EMINO Consult AB			
UPPDRAG NR	REDAV AV	HANDLAGGARE		
1034	LT	L.Tapper		
DATUM	ANSÖKAN			
240614	BJÖRN AASERUD			
SÖDER				
SKALA A1	NUMMER	BET		
1:100	A-40-3-02	H		