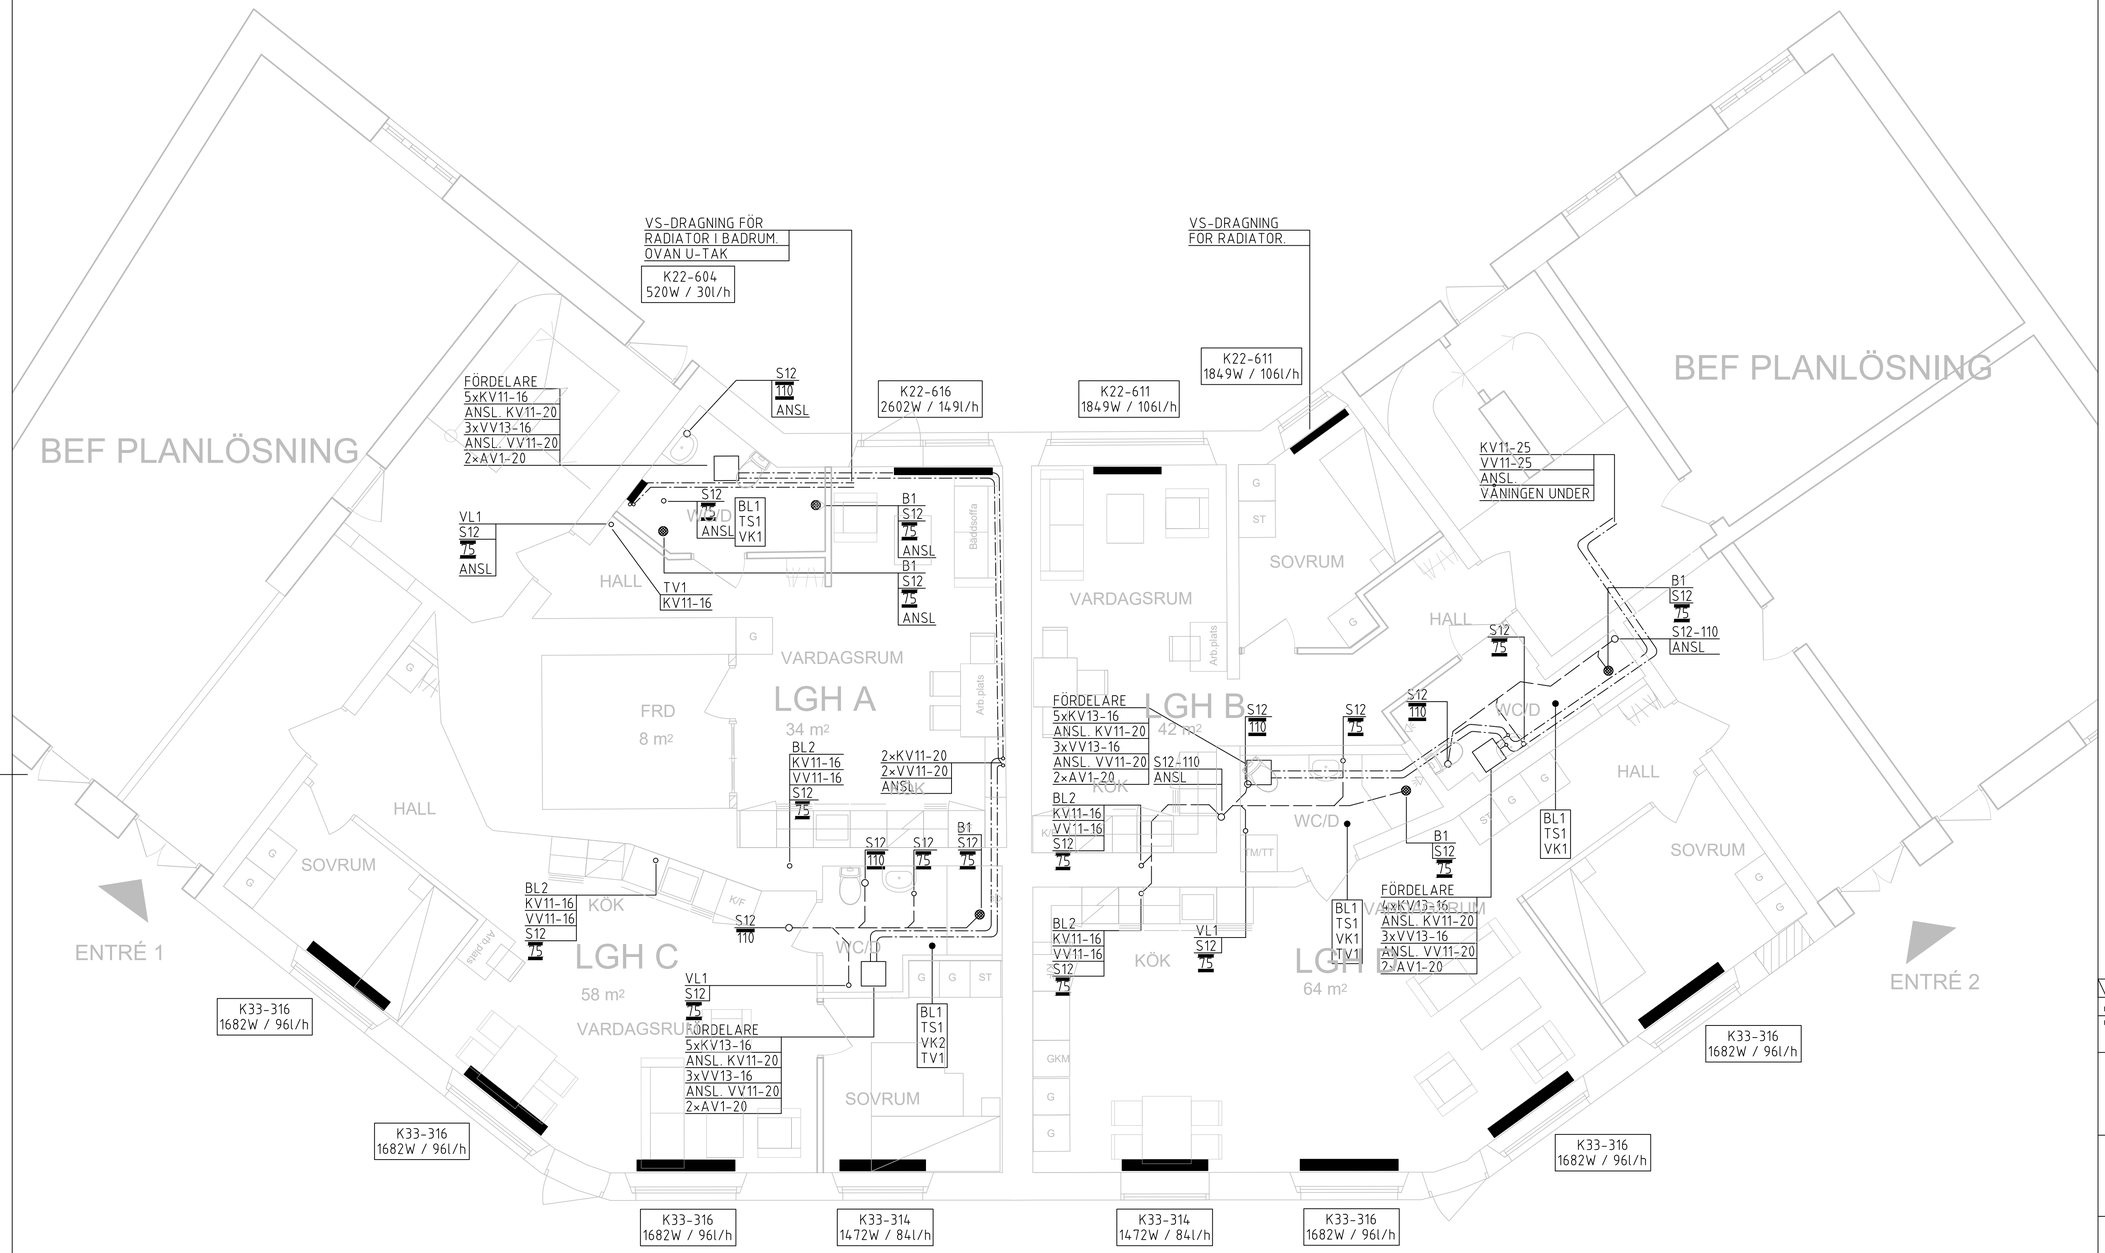

FÖRKLARINGAR

SYSTEM:

KV1	TAPPKALLVATTEN
VV1	TAPPVARMVATTEN
VS1	VÄRME SEKUNDÄR 80/65 °C
S1	SPILLVATTEN

RÖRTYPER:

-1	LK PAL
-2	PP-PLAST
-3	ISOLERAD RÖR

MATERIAL:

AV1	AVSTÄNGNINGSVENTIL
BL1	DUSCHBLANDARE, TYP GUSTAVSBERG NAUTIC
BL2	DISKLÅDEBLANDARE, TYP GUSTAVSBERG NAUTIC
TS1	TVÄTTSTÄLL, TYP GUSTAVSBERG NAUTIC
VK1	VATTENKLOSETT, TYP GUSTAVSBERG NAUTIC
VK2	VATTENKLOSETT, TYP TECE
VL1	SPILLTRATT, TYP PURUS
TV1	TAPPVENTIL (TM), TYP GUSTAVSBERG NAUTIC
B1	GOLVBRUNN, TYP PURUS
K22	ALTECH, K22 RADIATOR
K33	ALTECH, K33 RADIATOR

FÖRDELARE, TYP LK

SKALA 1:50
0 1 2 5
METER

		RELATIONSHANDLING	AHA 230614
BET	ANT	ÄNDRINGEN AVSER	SIGN DATUM

HANDLING: RELATIONSHANDLING

HASK AB

Diador VVS ENTREPRENAD

LEIPZIG-HUSET
ÖRBY

A	ARKITEKT ADRESS, POSTNR ORT	TEL: NUMMER
B	BRANDKONSULT ADRESS, POSTNR ORT	TEL: NUMMER
E	ELKONSULT ADRESS, POSTNR ORT	TEL: NUMMER
K	KONSTRUKTÖR ADRESS, POSTNR ORT	TEL: NUMMER
KP	PREFAB ADRESS, POSTNR ORT	TEL: NUMMER
V	HASK AB STRÖMFALLSVÄGEN 53, TYRESÖ, 135 49	TEL: 070-913 75 59
W	HASK AB STRÖMFALLSVÄGEN 53, TYRESÖ, 135 49	TEL: 070-913 75 59

UPPDRAG NR	RITAD/KONSTR AV	HANDLÄGGARE
23P043	CJO	AHA
DATUM: 2023-05-15	PROJEKTANSVARIG: ANDREAS HÅRD AF SEGERSTAD	

OMBYGGNAD LÄGENHETER
BOTTENVÅNING
RÖRANLÄGGNING

SKALA A1/A3	NUMMER	BET
1:50/1:100	W-50.1-001	

PLOT: 2025-04-04 09:53 C:\USERS\ANDREW\CH MANAGEMENT AB\PROJEKT - DOKUMENT\LANDLIA, SVANSTRÖMS LOKAL\23P043\W\MODELL\W-50-P-001.DWG CHARLIE

XREF:
LAGER: SB11

Inkom till Stockholms stadsbyggnadskontor - 2025-04-30, Dnr 2024-06748