

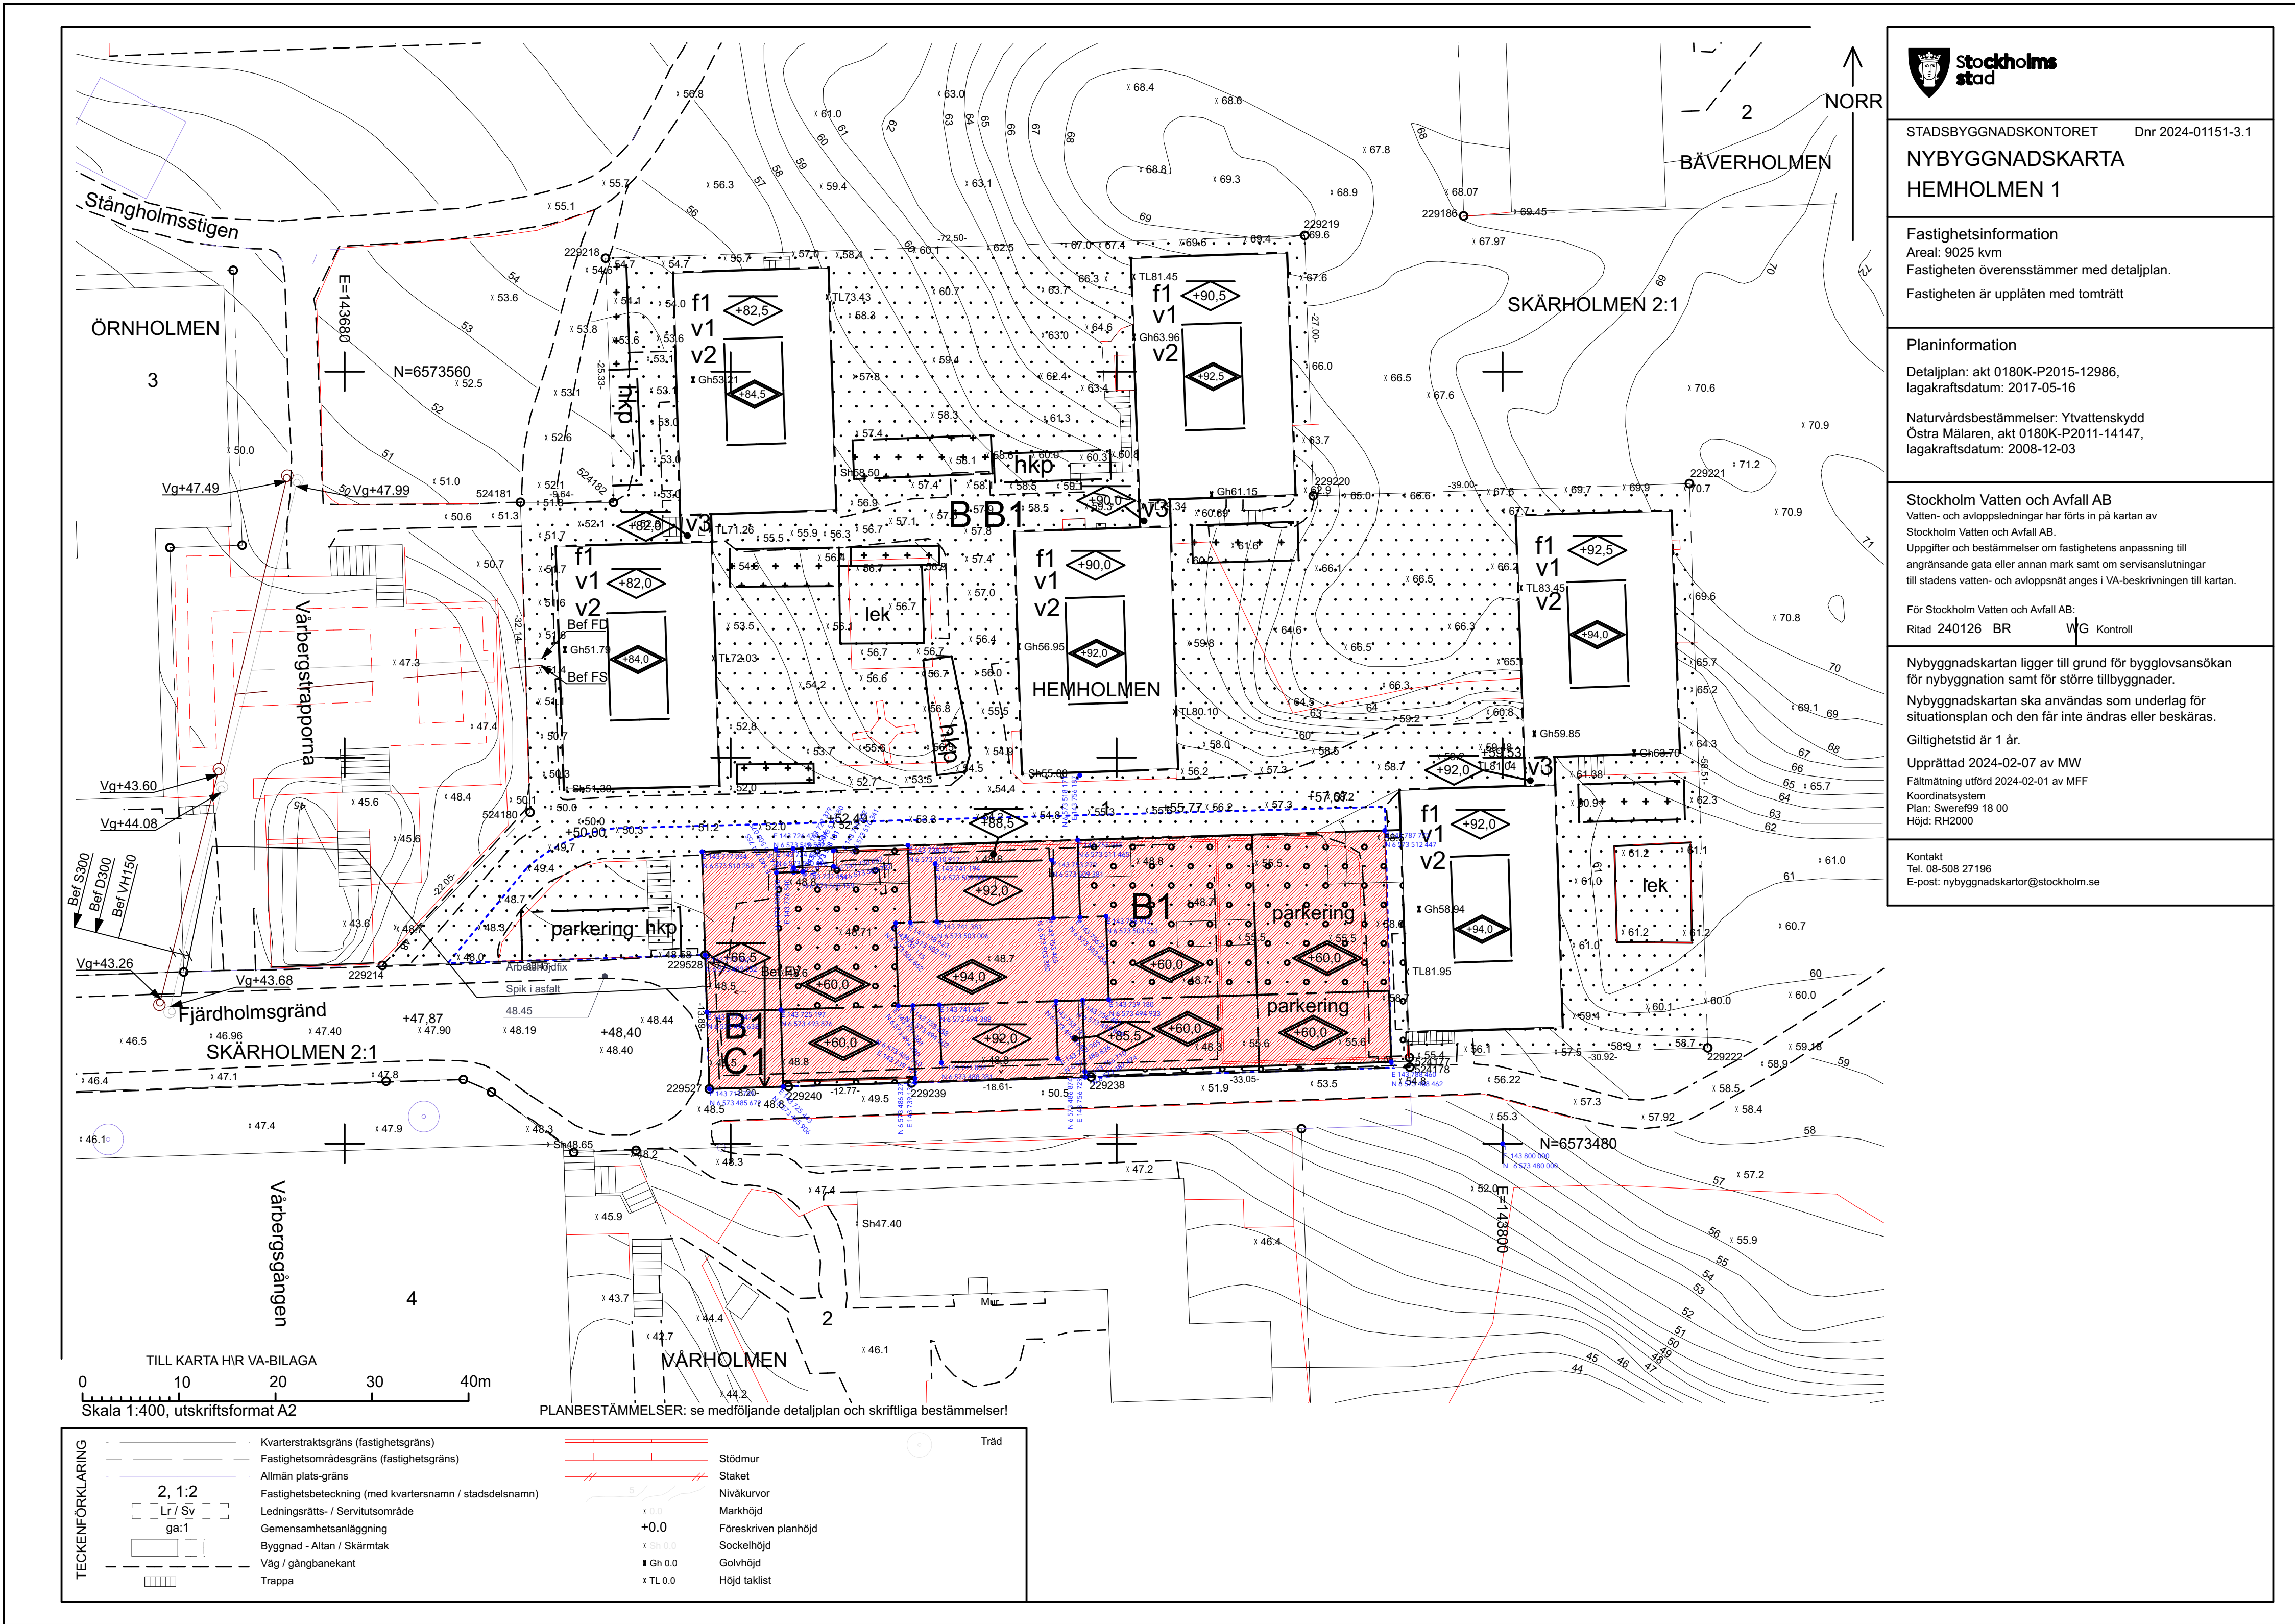


NYBYGGNADSKARTA
1:400

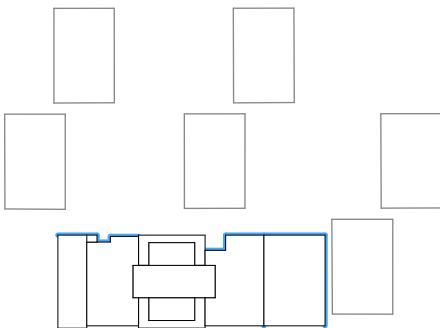

NYBYGGNAD FÖRESLAGEN

KOORDINATKRYSS

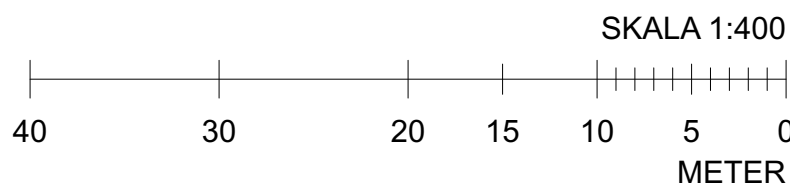

Koordinatlista		
Element ID	X-koordinat	Y-koordinat
1	143 800 000	6 573 480 000
2	143 788 460	6 573 488 462
3	143 756 729	6 573 486 874
4	143 756 710	6 573 487 474
5	143 753 905	6 573 488 826
6	143 741 834	6 573 488 381
7	143 739 124	6 573 486 760
8	143 739 137	6 573 486 327
9	143 725 443	6 573 485 906
10	143 756 187	6 573 518 171
10	143 717 799	6 573 485 672
12	143 717 034	6 573 510 258
15	143 730 682	6 573 508 727
16	143 730 632	6 573 510 341
16	143 726 534	6 573 508 131
17	143 738 374	6 573 510 917
18	143 738 623	6 573 502 911
19	143 737 115	6 573 502 862
20	143 741 381	6 573 503 006
21	143 737 388	6 573 494 280
22	143 738 888	6 573 494 302
23	143 741 647	6 573 494 388
24	143 753 731	6 573 494 764
25	143 756 481	6 573 494 849
26	143 759 180	6 573 494 933
27	143 758 912	6 573 503 553
28	143 756 214	6 573 503 456
29	143 753 465	6 573 503 380
30	143 753 279	6 573 509 381
31	143 755 965	6 573 511 465
32	143 787 775	6 573 512 447
43	143 717 547	6 573 493 638
44	143 717 362	6 573 499 552
45	143 725 197	6 573 493 876
50	143 724 680	6 573 510 496
51	143 724 755	6 573 508 075
52	143 727 454	6 573 508 159
53	143 726 540	6 573 508 598
54	143 726 479	6 573 510 552
57	143 741 194	6 573 509 005
77	143 727 379	6 573 510 580
88	143 726 534	6 573 508 131

H	RAMP, HKP PLACERING, CYKELPLATSER, SÄKERHETSGLAS	202504 07	LTAPPER
G	FLER KOORDINATPUNKTER	20250310	LTAPPER
F	4 st poolplatser för bilar borttages	20250310	LTAPPER
E	SKÄRMTAK BORTTAGES ÖV.CYKELPLATSER	20250310	LTAPPER
D	LOKALFLYTT FÖNSTER DÖRR HÖJD 94,00	20250310	LTAPPER
C	Material kulörer redovisas	2025 01 17	LTAPPER
B	AVFALLSKÄRL OMPLACERADE	2024 12 19	LTAPPER
A	REV EFTER TIL KRÄV	2024 08 08	LTAPPER

BYGGLOVHANDLING

ELSA

ELSA STUDIO

KV.HEMHOLMEN,
VÄRBERG

PROG
HERRE

BRF ELSA

A

Bernt Tapper ab

K

Borglund Byggskonsult AB

VVS

EMINO Consult AB

UPPDRAG NR
DATUM

1034
240614

REDAV
ANDVÄR

LT
BJÖRN AASERUD

HANDELSGÄLLE

L.Tapper

NYBYGGNADSKARTA M KOORDINATER

SKALA A1
1:1

NUMMER
A-00-05

RET
H